


LEGENDA	
C	Pozzetto passaggio cavi in cls. con dimensione 800x800x1000mm, con coperchio carrabile in ghisa D400 carico di rottura fino a 400 kN secondo normativa EN124-1/25.
	Tubi in PVC serie pesante a cura LFM diametro riportato in pianta
	Pozzetto ingresso cavi 40x40x40cm in cls, chiuso con telaio in acciaio zincato porta pavimentazione.
	Palo rastremato realizzato in lamiera d'acciaio per posa del corpo illuminante su testa palo con altezza totale 6m, profondità di infissione 0.8m (h.f.t. 5.20m). Apparecchio di illuminazione per esterni con ottica stradale a luce diretta, con sorgente luminosa a LED di potenza - 72W ~10000 lm. Vano ottico in pressofusione di alluminio, possibilità di regolazione dell'inclinazione rispetto al manto stradale. Grado di protezione IP66, dotato di driver con 3 profili di funzionamento al 100% con differenti livelli di flusso luminoso e profilo di riconoscimento della mezzanotte. IK09, Classe di isolamento II. Completo di morsetteria da palo adatta per entra/esci e derivazione, protetta con fusibili, coperchio; grado di protezione IP44 cl. isol. II. Palo completo di attacco per due apparecchi illuminanti.
	Apparecchio illuminante LED per installazione a plafone / parete, conforme alla Specifica RFI DTC STS ENE SP IFS 163 A. Struttura acciaio inox AISI 304 o alluminio anodizzato / verniciato grigio RAL 9006 / bianco RAL 9010. Pot. nominale 30 W - Cl. isolamento II - IP65 - IK08 - Flusso 3600 lm - 4000 K - Cat./Prog. 816/4030

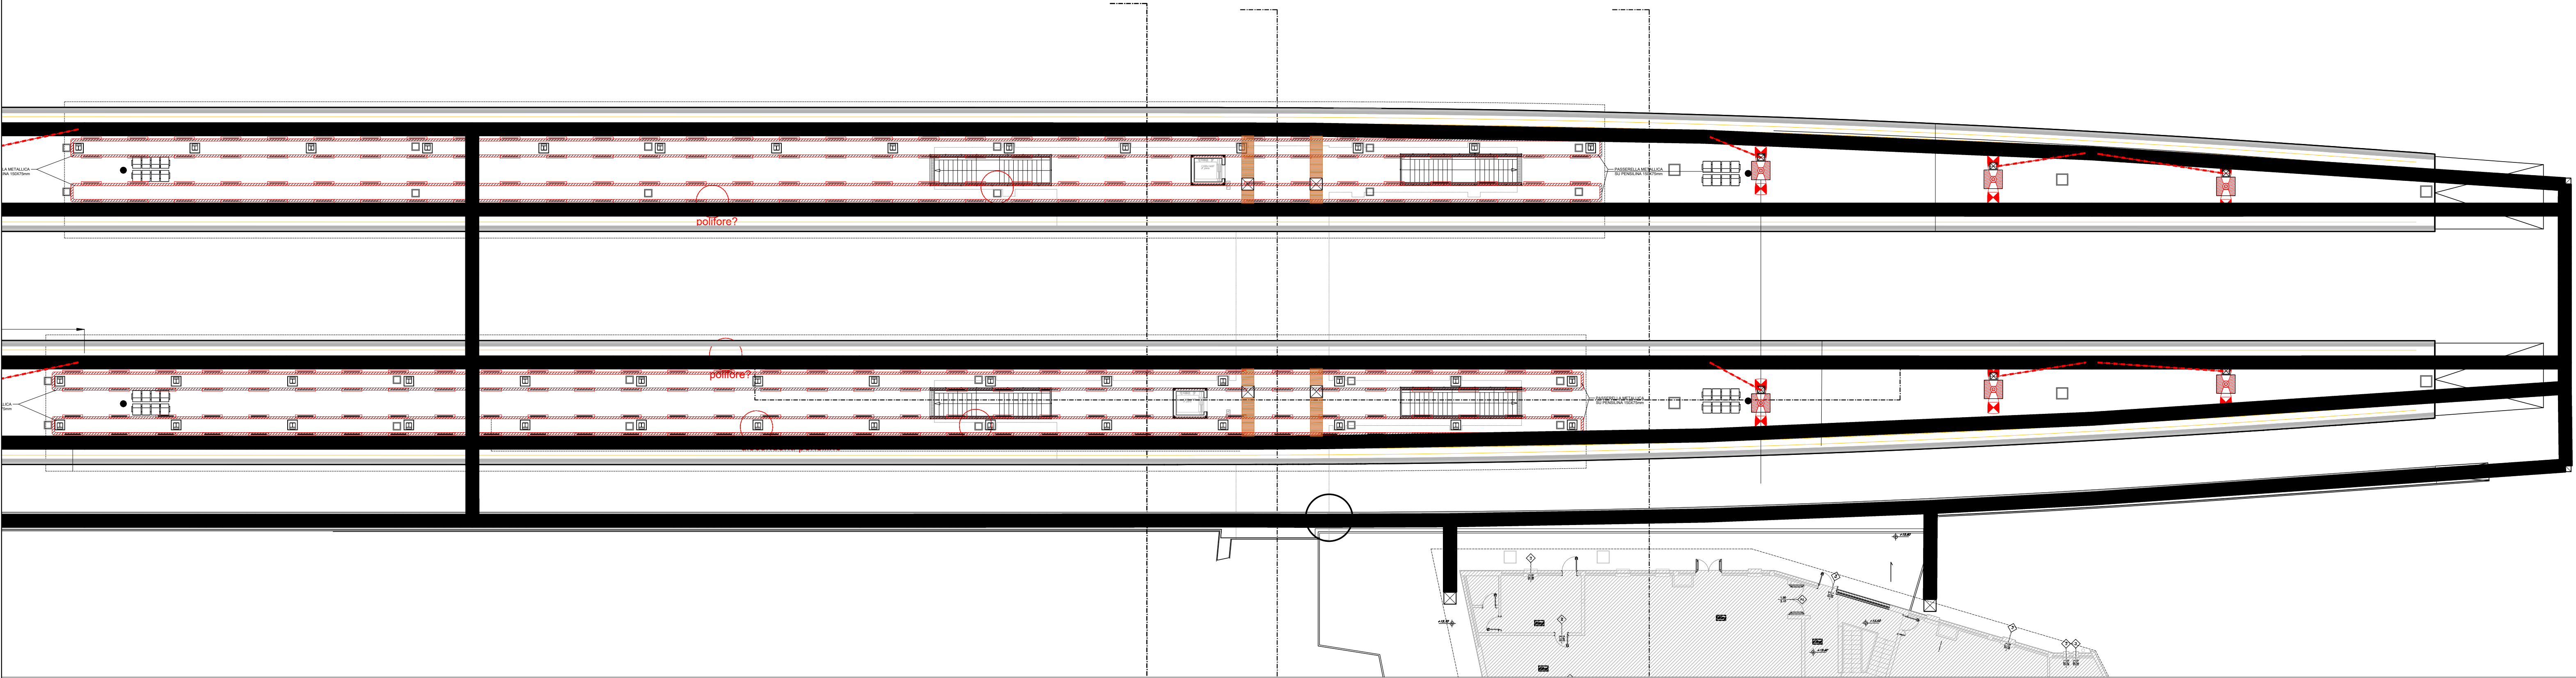

COMMITTENTE:


RETE FERROVIARIA ITALIANA
GRUPPO FERROVIE DELLO STATO ITALIANE

PROGETTAZIONE:


GRUPPO FERROVIE DELLO STATO ITALIANE

U.O. ENERGIA E TRAZIONE ELETTRICA

PROGETTO DEFINITIVO

RADDOPPIO DELLA LINEA GENOVA - VENTIMIGLIA

TRATTA FINALE LIGURE - ANDORA

IMPIANTI LFM

Stazione di Andora

Planimetria piano banchine e pensiline - disposizione apparecchiature e cavidotti

SCALA:

1:200

COMMESSA	LOTTO	FASE	ENTE	TIPO DOC.	OPERA/DISCIPLINA	PROGR.	REV.
IV001	00	D	18	P8	LF0600	001	A

Rev.	Descrizione	Redatto	Data	Verificato	Data	Approvato	Data	Autorizzato Data
A	Emissione esecutiva	L. Giorgi	Gen. 2022	A. Bello	Gen. 2022	G. Frade	Gen. 2022	G. Gori (Bullani) Gen. 2022

File: IV0100D18P8LF0600001A.DWG

n. Elab.: X