PROGETTO ESECUTIVO
SCALA 1:2000

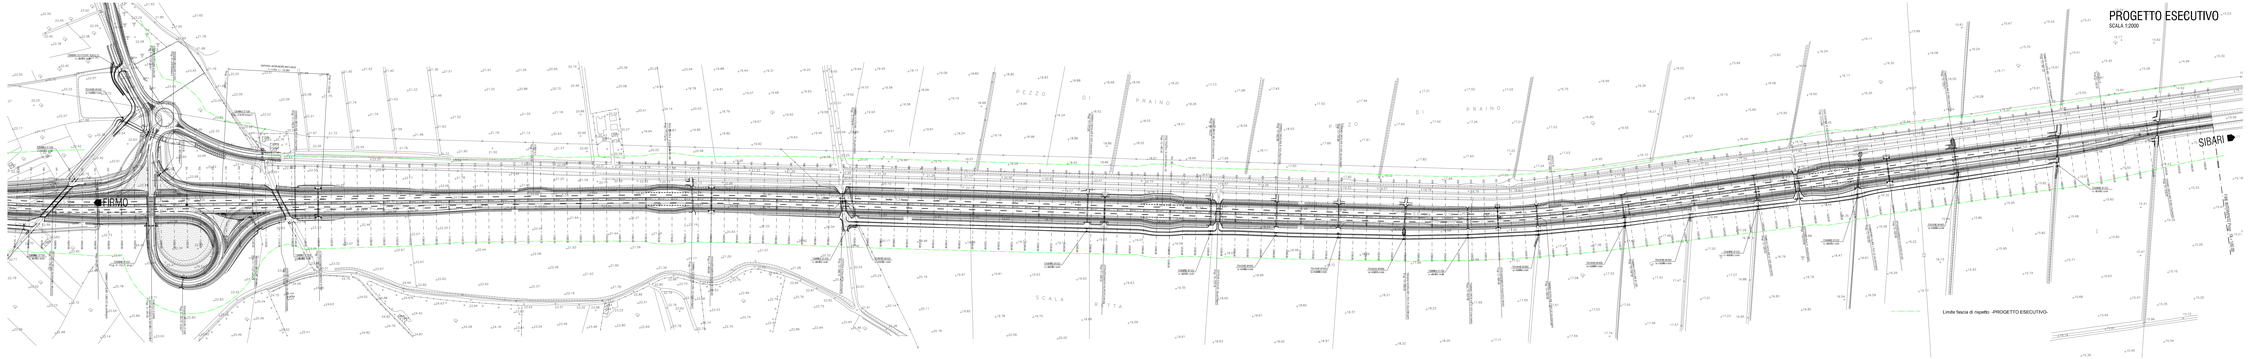

PROPOSTA DI VARIAZIONE
SCALA 1:2000

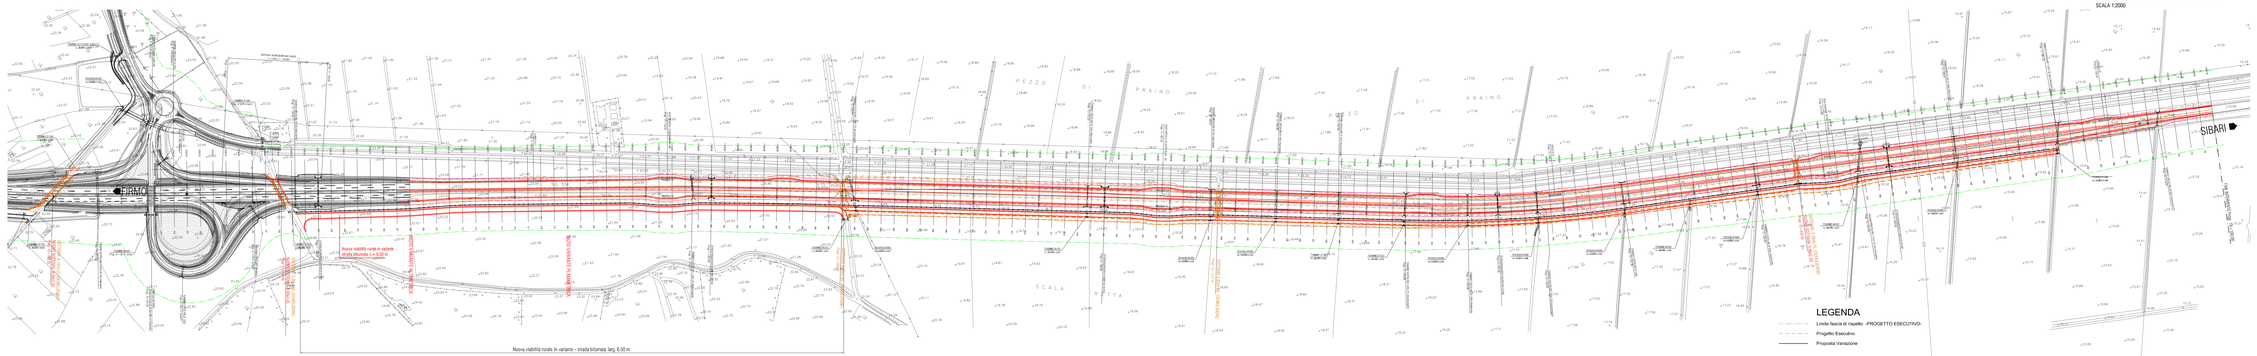

LEGENDA

- Limite fascia di rispetto -PROGETTO ESECUTIVO-
- Progetto Esecutivo
- Proposta Variazione

Anas SpA
Direzione Centrale Progettazione

ADEGUAMENTO DELLA S.S. 534 COME RACCORDO AUTOSTRADALE - CAT. B - MEGALOTTO 4

Collegamento tra l'Autostrada A3 (Svincolo di Firmo) e la S.S. 106 Jonica (Svincolo di Sibari)

Progetto Esecutivo

PROPOSTA DI VARIAZIONE
Asse principale
Stralcio planimetrico
Dal km. 11+140.00 a km 14+100.00

INFORMATIVO (LEADING)				CODICE ELABORATO				
CODICE PROGETTO				CODICE ELABORATO				
1° LIV.	2° LIV.	3° LIV.	4° LIV.	1° LIV.	2° LIV.	3° LIV.	4° LIV.	5° LIV.

REVISIONI					
REV	DATA	DESCRIZIONE	REDATTO	CONTROLLATO	APPROVATO

Scala: 1:2000 — Data: GIUGNO 2014

Imprese - A.T.I.:

MANDATARIA: VIDONI

MANDANTE: STUDIO ASSOCIATO GRECALE

Progettazione: VIDONI

Vidoni SpA
Lavori stradali, idraulici, edili, fognature, acquedotti
Sede
Via Rialzato, 66
33010 Tavagnacco
Udine, Italia