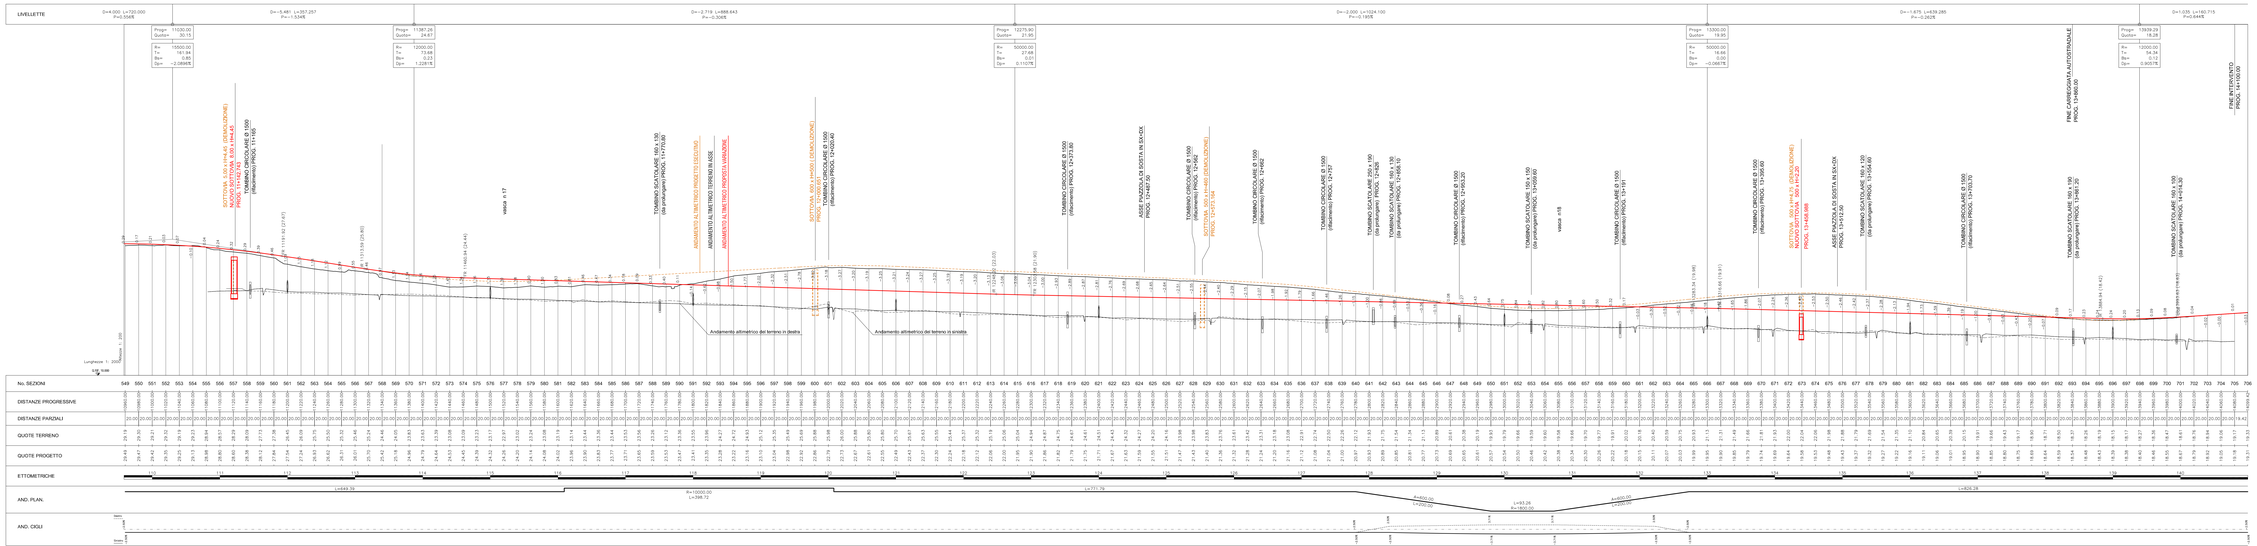

LEGENDA

- Progetto Esecutivo
- Proposta Variazione

Anas SpA
Direzione Centrale Progettazione

ADEGUAMENTO DELLA S.S. 534 COME RACCORDO AUTOSTRADALE - CAT. B - MEGALOTTO 4

Collegamento tra l'Autostrada A3 (Svincolo di Firmo) e la S.S. 106 Jonica (Svincolo di Sibari)

Progetto Esecutivo

PROPOSTA DI VARIAZIONE
Asse principale
Stralcio profilo longitudinale
Dal km. 11+140,00 a km 14+100,00

RIFERIMENTO ELABORATO

CODICE PROGETTO				CODICE ELABORATO					
D.00		D.H	D	D.00		D.H	D.00	D.H	D

REVISIONI					
REV	DATA	DESCRIZIONE	REDATTO	CONTROLLATO	APPROVATO

SCALA: 1:2000/200 DATA: GIUGNO 2014

Imprese - A.T.I.:

MANDATARIA: VIDONI

MANDANTE: GRECALE

Progettazione: VIDONI

Vidoni SpA
Lavori stradali, idraulici, edili, fognature, acquedotti
Sede:
Via Udine, 66
33010 Tavagnacco
Udine, Italia