


PROGETTO VARIAZIONE
SCALA 1:1000

PIANTA CHIAVE SVINCOLO SS 19

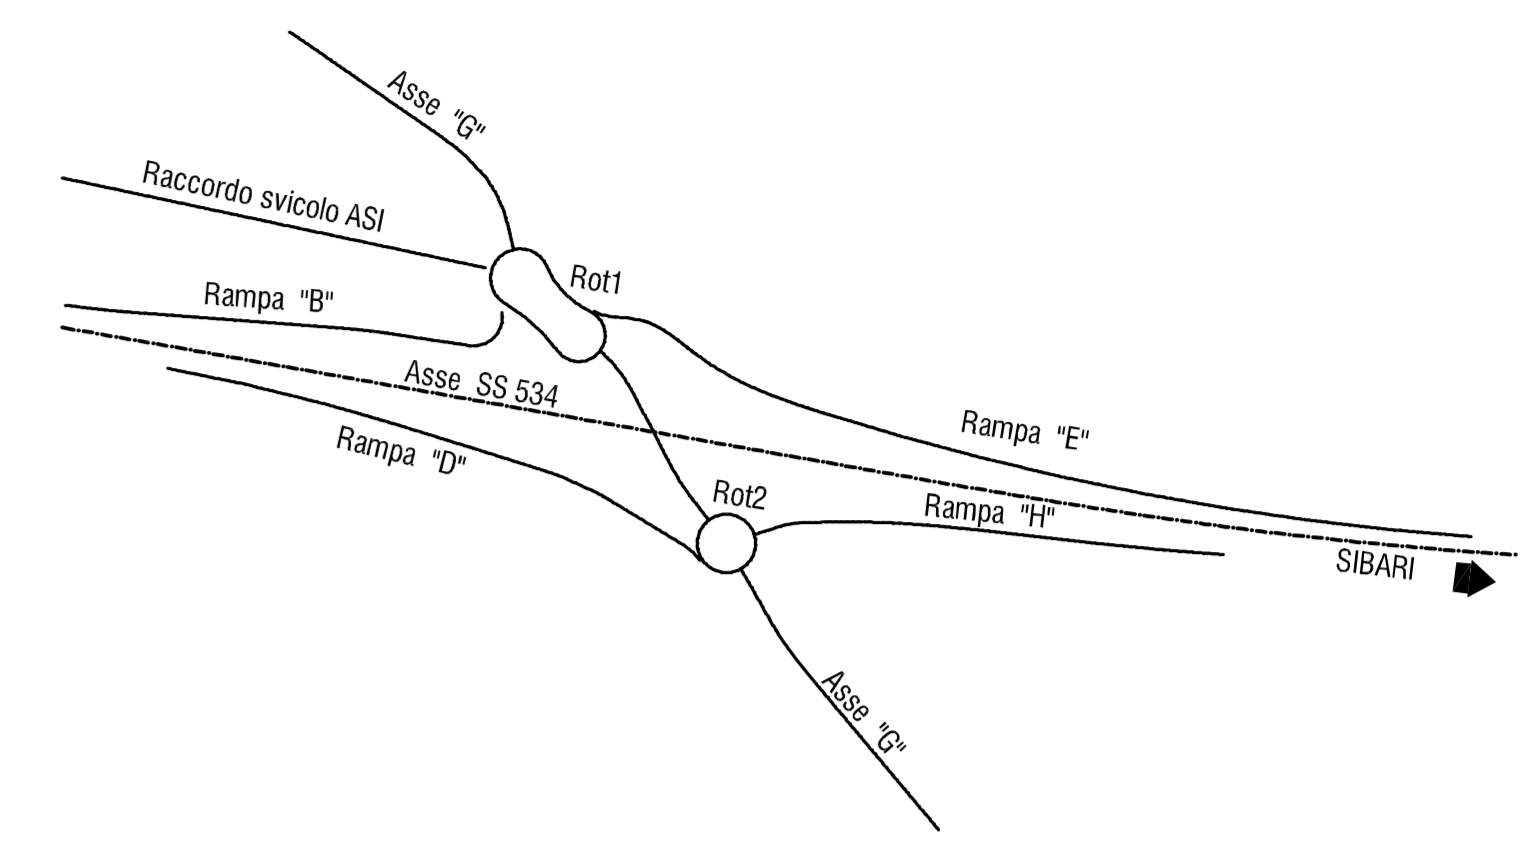

LEGENDA

- Limite fascia di rispetto -PROGETTO ESECUTIVO-
- Limite esproprio -PROGETTO ESECUTIVO-
- Limite vecchia occupazione non censita
- Progetto esecutivo
- Proposta variazione



Anas SpA
Direzione Centrale Progettazione



**ADEGUAMENTO DELLA S.S. 534
COME RACCORDO AUTOSTRADALE -
CAT. B - MEGALOTTO 4**

Progetto Esecutivo

PROPOSTA DI VARIAZIONE


Svincolo con la SS 19 al km 3+159.80
Stralcio planimetrico intersezione

Collegamento tra l'Autostrada A3 (Svincolo di Fermo) e la S.S. 106 Jonica (Svincolo di Sibari)

RIFERIMENTO ELABORATO		CODICE ELABORATO	
1°	2°	1°	2°

REVISIONI	REV	DATA	DESCRIZIONE	REDATTO	CONTROLLATO	APPROVATO

SCALA: 1:1000
Imprese - A.T.I.: **VIDONI** MANDATARIA / **CONSORZIO STABILE GRECALE** MANDANTE

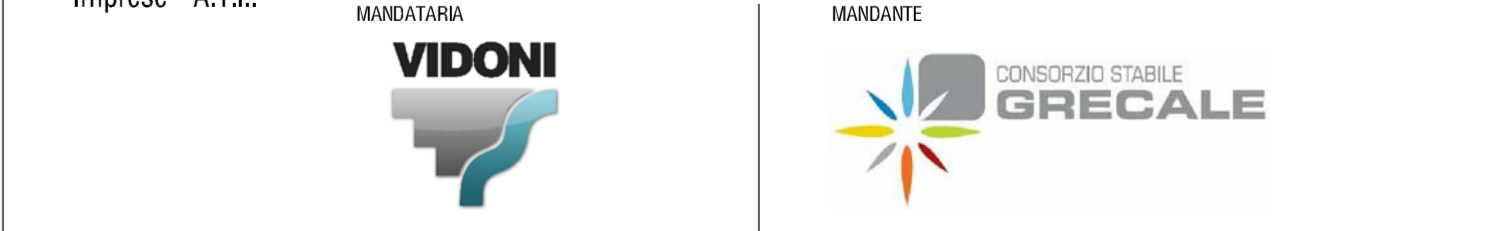

Progettazione:
VIDONI
Lavori stradali, idraulici, edili, fognature, acquedotti
Sede: Via Palladio, 66
33010 Tavagnacco Udine, Italia

GIUGNO 2014