


PROGETTO VARIAZIONE
SCALA 1:1000

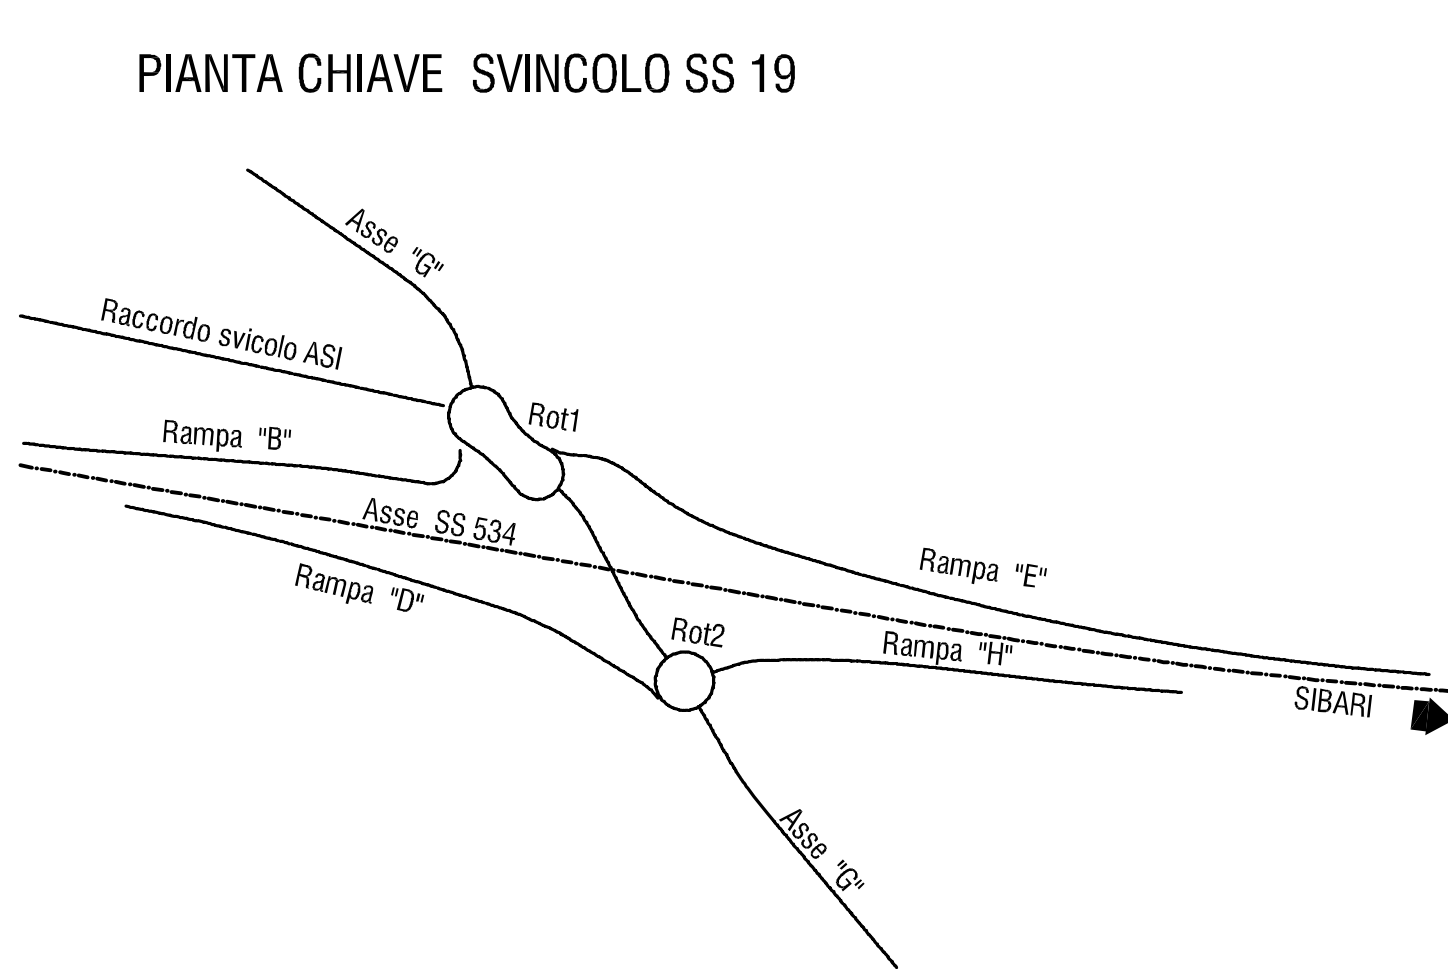

- LEGENDA**
- Limite fascia di rispetto -PROGETTO ESECUTIVO-
 - - - Limite esproprio -PROGETTO ESECUTIVO-
 - Limite vecchia occupazione non censita
 - Progetto esecutivo
 - Proposta variazione

Anas SpA
Direzione Centrale Progettazione



**ADEGUAMENTO DELLA S.S. 534
COME RACCORDO AUTOSTRADALE -
CAT. B - MEGALOTTO 4**

Progetto Esecutivo
PROPOSTA DI VARIAZIONE
Svincolo con la SS 19 al km 3+159.80
Stralcio planimetrico intersezione

RIFERIMENTO ELABORATO					CODICE ELABORATO				
1	2	3	4	5	1	2	3	4	5

REVISIONI	REV	DATA	DESCRIZIONE	REDATTO	CONTROLLATO	APPROVATO

SCALA: 1:1000
Imprese - A.T.I.: **VIDONI** MANDATARIA / **CONSORZIO STABILE GRECALE** MANDANTE

Progettazione: **VIDONI**

Vidoni SpA
Lavori stradali, idraulici,
edili, fognature, acquedotti

Sede:
Via Palladio, 66
33010 Tavagnacco
Udine, Italia