


PIANTA CHIAVE SVINCOLO SS 19

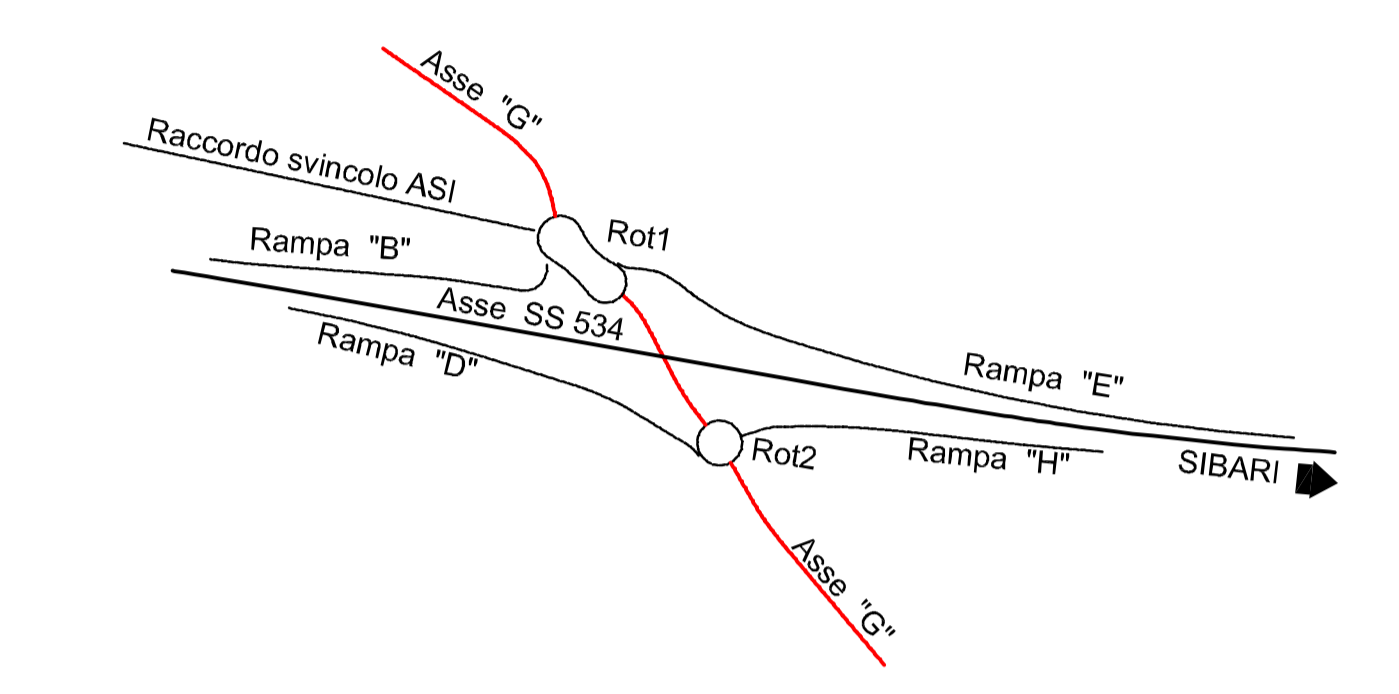



**Anas SpA**  
Direzione Centrale Progettazione



**ADEGUAMENTO DELLA S.S. 534  
COME RACCORDO AUTOSTRADALE -  
CAT. B - MEGALOTTO 4**

Collegamento tra l'Autostrada A3  
(Svincolo di Firmo) e la S.S. 106  
Jonica (Svincolo di Sibari)

**Progetto Esecutivo**

**PROPOSTA DI VARIAZIONE**  
Svincolo con la SS 19 al km 3+159.80  
Profilo longitudinale asse "G"

RIFERIMENTO ELABORATO		CODICE ELABORATO	
CODICE PROGETTO	1° Rilievo	2° Rilievo	3° Rilievo

REV	DATA	DESCRIZIONE	REDATTO	CONTROLLATO	APPROVATO

SCALA: 1:1000/1:100      DATA: GIUGNO 2014

Imprese - A.T.I.:



MANDATARIA



MANDANTE



Progettazione:



**Vidoni SpA**  
Lavori stradali, idraulici,  
edili, fognature, acquedotti

Sede  
Via Palladio, 66  
33010 Tavagnacco  
Udine, Italia