


LIVELLETTE	D=1.008 L=87.82 P=-1.148%	D=-1.039 L=90.515 P=-1.148%	P=-1.148%
Prog= 0.00 Quota= 65.10	Prog= 4.39 Quota= 65.11	Prog= 87.82 Quota= 66.07	Prog= 78.34 Quota= 65.03
R= 1000.00 T= 4.39 B= 0.01 Dp= 0.8784%	R= 2000.00 T= 22.95 B= 0.13 Dp= -2.2953%	R= 1000.00 T= 11.48 B= 0.07 Dp= 2.2953%	

ROT1

LEGENDA
 - - - - - PROGETTO ESECUTIVO
 - - - - - PROPOSTA DI VARIAZIONE

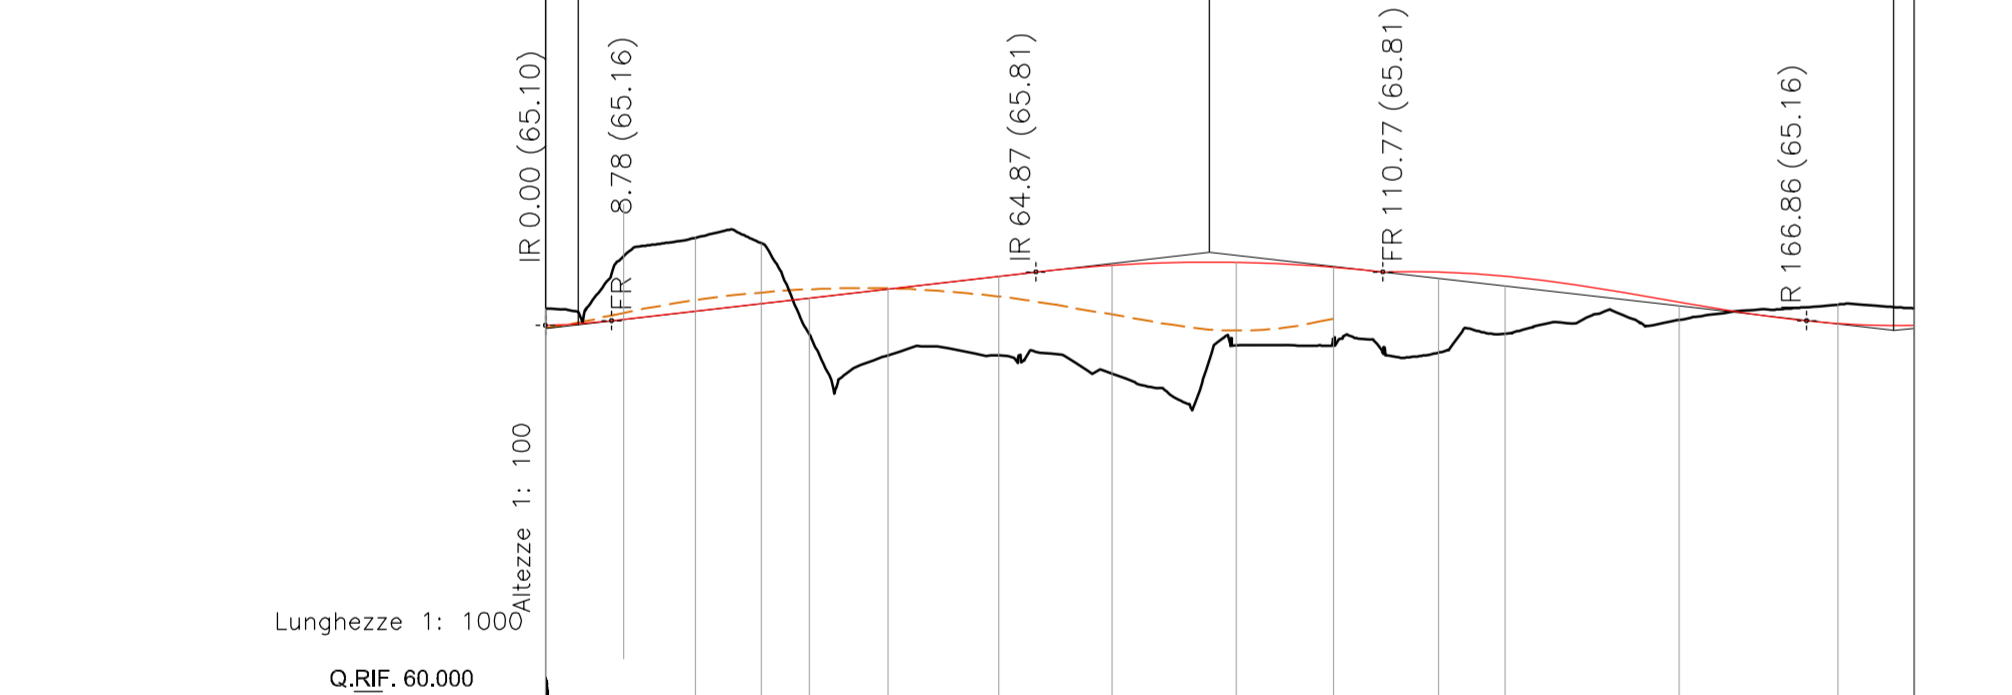

No. SEZIONI	RL_1	RL_2	RL_3	RL_4	RL_5	RL_6	RL_7	RL_8	RL_9	RL_10	RL_11	RL_12	RL_13	RL_14	RL_15
DISTANZE PROGRESSIVE	0.00	10.36	19.83	28.58	34.90	45.36	60.00	75.00	91.40	104.27	118.15	126.93	150.00	170.97	181.03
DISTANZE PARZIALI		10.36	9.47	8.76	6.31	10.46	14.64	15.00	16.40	12.88	13.88	8.77	23.07	20.97	10.06
QUOTE TERRENO	65.10	65.32	66.01	66.26	66.18	64.98	64.70	64.70	64.46	64.83	64.74	64.99	65.17	65.37	65.32
QUOTE PROGETTO	65.10	65.18	65.29	65.38	65.44	65.58	65.74	65.90	65.92	65.97	65.72	65.62	65.36	65.12	65.10
ETTOMETRICHE	0														
AND. PLAN.	L=40.04 R=15.50 L=37.91 R=45.50 L=51.01 R=14.00 L=33.60 R=45.50 L=18.48 R=15.50														

LIVELLETTE	D=0.039 L=3.814 P=-1.018%	D=-1.872 L=196.612 P=-0.952%	D=0.767 L=23.941 P=3.204%
Prog= -0.00 Quota= 65.44	Prog= 3.81 Quota= 65.48	Prog= 200.42 Quota= 63.60	Prog= 224.36 Quota= 64.37
R= 350.00 T= 3.45 B= 0.02 Dp= -1.9705%	R= 1000.00 T= 20.78 B= 0.22 Dp= 4.1561%		

RAMPA "B"

LEGENDA
 - - - - - PROGETTO ESECUTIVO
 - - - - - PROPOSTA DI VARIAZIONE




No. SEZIONI	B_1	B_2	B_3	B_4	B_5	B_6	B_7	B_8	B_9	B_10	B_11	B_12	B_13
DISTANZE PROGRESSIVE	0.00	7.05	22.51	37.51	56.63	73.23	93.28	113.48	133.38	153.28	173.16	193.25	211.04
DISTANZE PARZIALI		7.05	14.86	15.00	19.12	16.60	20.05	20.20	19.90	19.90	20.07	17.79	
QUOTE TERRENO	65.44	64.83	63.37	62.89	63.00	62.33	61.94	64.49	67.00	65.99	65.27	66.76	65.52
QUOTE PROGETTO	65.44	64.29	63.20	62.89	64.97	64.81	64.62	64.43	64.24	64.05	63.86	63.76	64.00
ETTOMETRICHE	0												
AND. PLAN.	L=15.25 R=15.50 L=36.94 R=15.50 L=33.23 R=15.50 L=18.00 R=15.50 L=21.13 R=15.50 L=24.74 R=15.50 L=100.26 R=15.50 L=22.93 R=15.50												

LIVELLETTE	D=0.760 L=83.401 P=0.911%	D=9.209 L=153.479 P=6.000%	D=0.231 L=39.228 P=0.604%	D=-0.013 L=3.510 P=-0.381%
Prog= 205.78 Quota= 55.42	Prog= 289.18 Quota= 56.18	Prog= 442.66 Quota= 65.38	Prog= 480.89 Quota= 65.62	
R= 2000.00 T= 50.83 B= 0.55 Dp= 5.0890%	R= 1000.00 T= 26.95 B= 0.36 Dp= -5.3956%			


RAMPA "E"


LEGENDA
 - - - - - PROGETTO ESECUTIVO
 - - - - - PROPOSTA DI VARIAZIONE

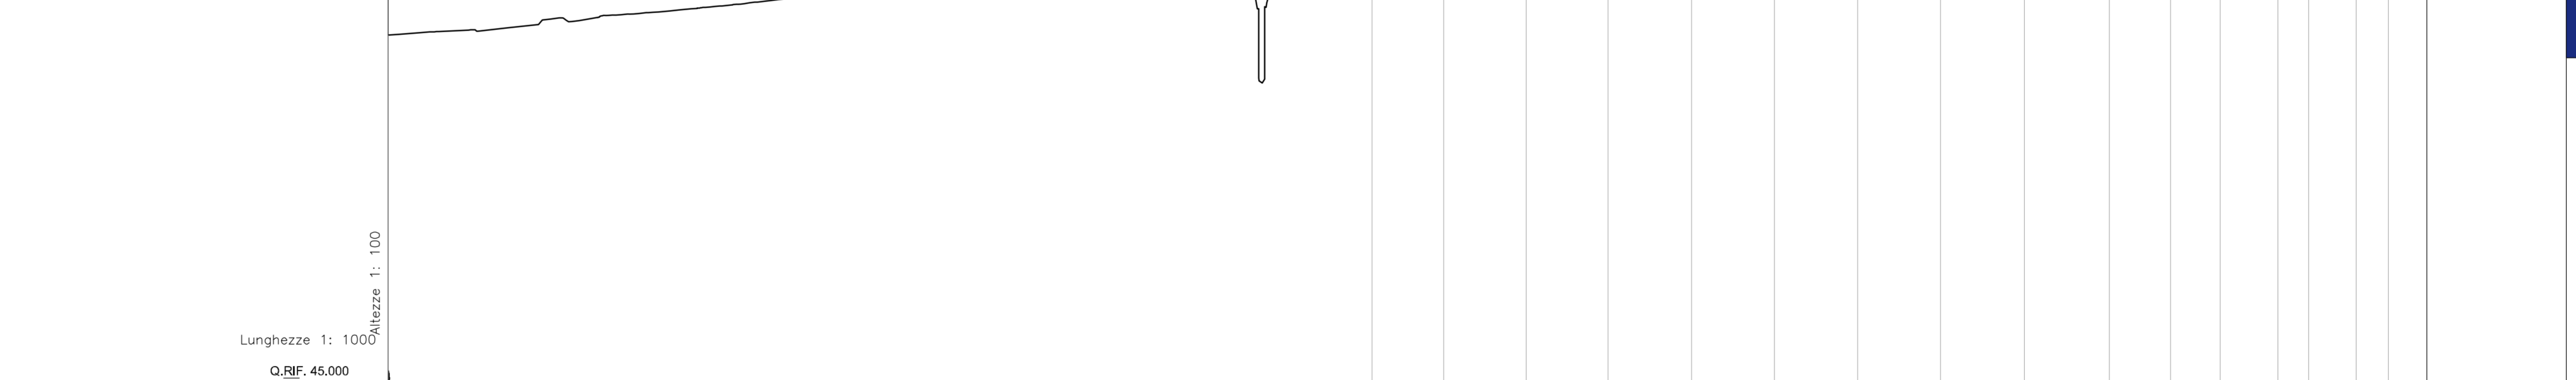


No. SEZIONI	E_1	E_2	E_3	E_4	E_5	E_6	E_7	E_8	E_9	E_10	E_11	E_12	E_13	E_14	E_15	E_16	
DISTANZE PROGRESSIVE	0.00	238.29	255.59	275.61	295.46	315.68	335.76	355.86	375.98	396.24	416.65	431.65	443.66	457.68	465.09	476.61	484.40
DISTANZE PARZIALI		238.29	17.30	20.02	19.85	20.22	20.08	20.10	20.12	20.25	20.62	14.80	12.00	14.03	7.40	11.52	7.79
QUOTE TERRENO	53.56	55.71	55.51	55.94	56.40	57.05	57.24	56.97	59.97	61.38	62.65	63.84	63.68	64.01	64.43	64.70	64.52
QUOTE PROGETTO	53.56	55.71	55.94	56.40	57.05	57.24	56.97	59.97	61.38	62.65	63.84	63.68	64.01	64.43	64.70	64.52	
ETTOMETRICHE	0																

PIANTA CHIAVE SVINCOLO SS 19

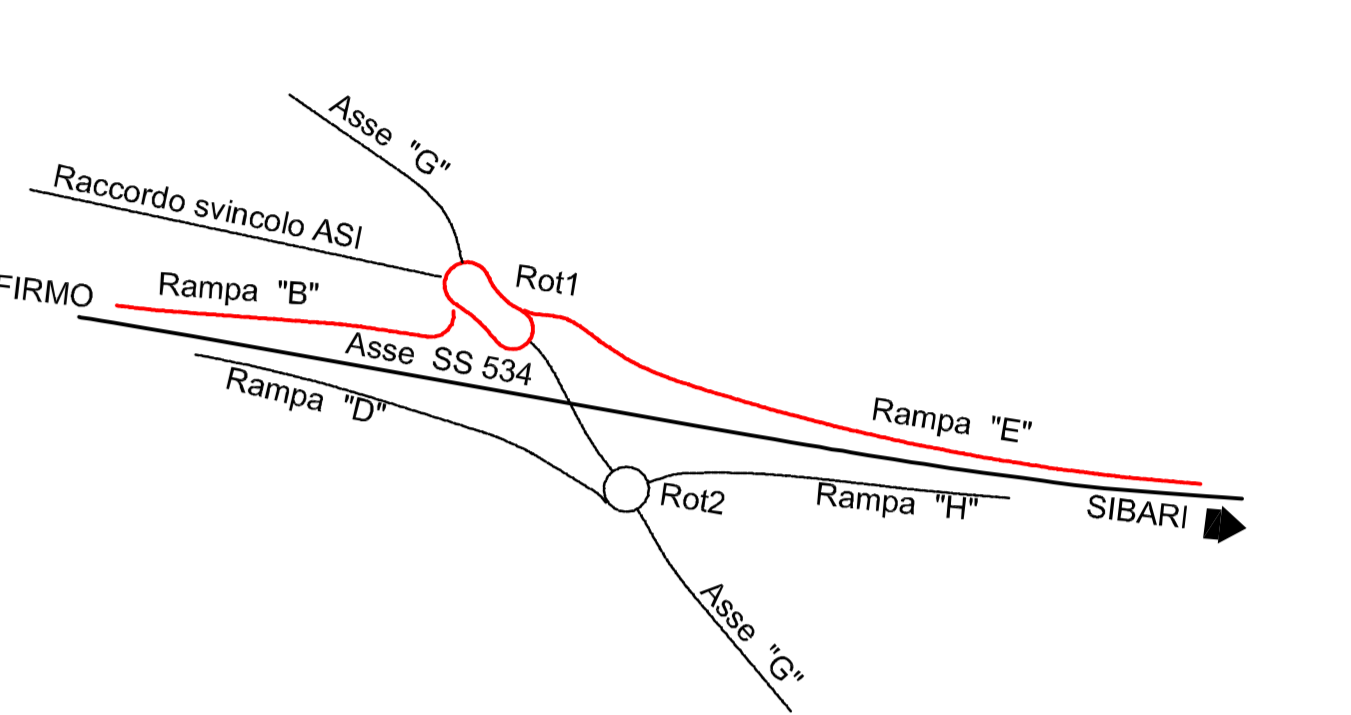



Anas SpA
Direzione Centrale Progettazione



**ADEGUAMENTO DELLA S.S. 534
COME RACCORDO AUTOSTRADALE -
CAT. B - MEGALOTTO 4**



Collegamento tra l'Autostrada A3
(Svincolo di Firmo) e la S.S. 106
Jonica (Svincolo di Sibari)


Progetto Esecutivo
PROPOSTA DI VARIAZIONE
Svincolo con la SS 19 al km 3+159.80
Profili longitudinali
Rampa "B" - Rampa "E" - Rot1

RIFERIMENTO ELABORATO

REVISIONI	REV	DATA	DESCRIZIONE	REDATTO	CONTROLLATO	APPROVATO

SCALA: 1:1000/1:100

Imprese - A.T.I.: MANDATARIA:  MANDANTE: 

Progettazione:
 **VIDONI**

Vidoni SpA
Lavori stradali, idraulici,
edili, fogari, acque reflue
Sede
Via Palladio, 66
33010 Tavagnacco
Udine, Italia