


PROGETTO VARIAZIONE
SCALA 1:1000

PIANTA CHIAVE SVINCOLO SS 19

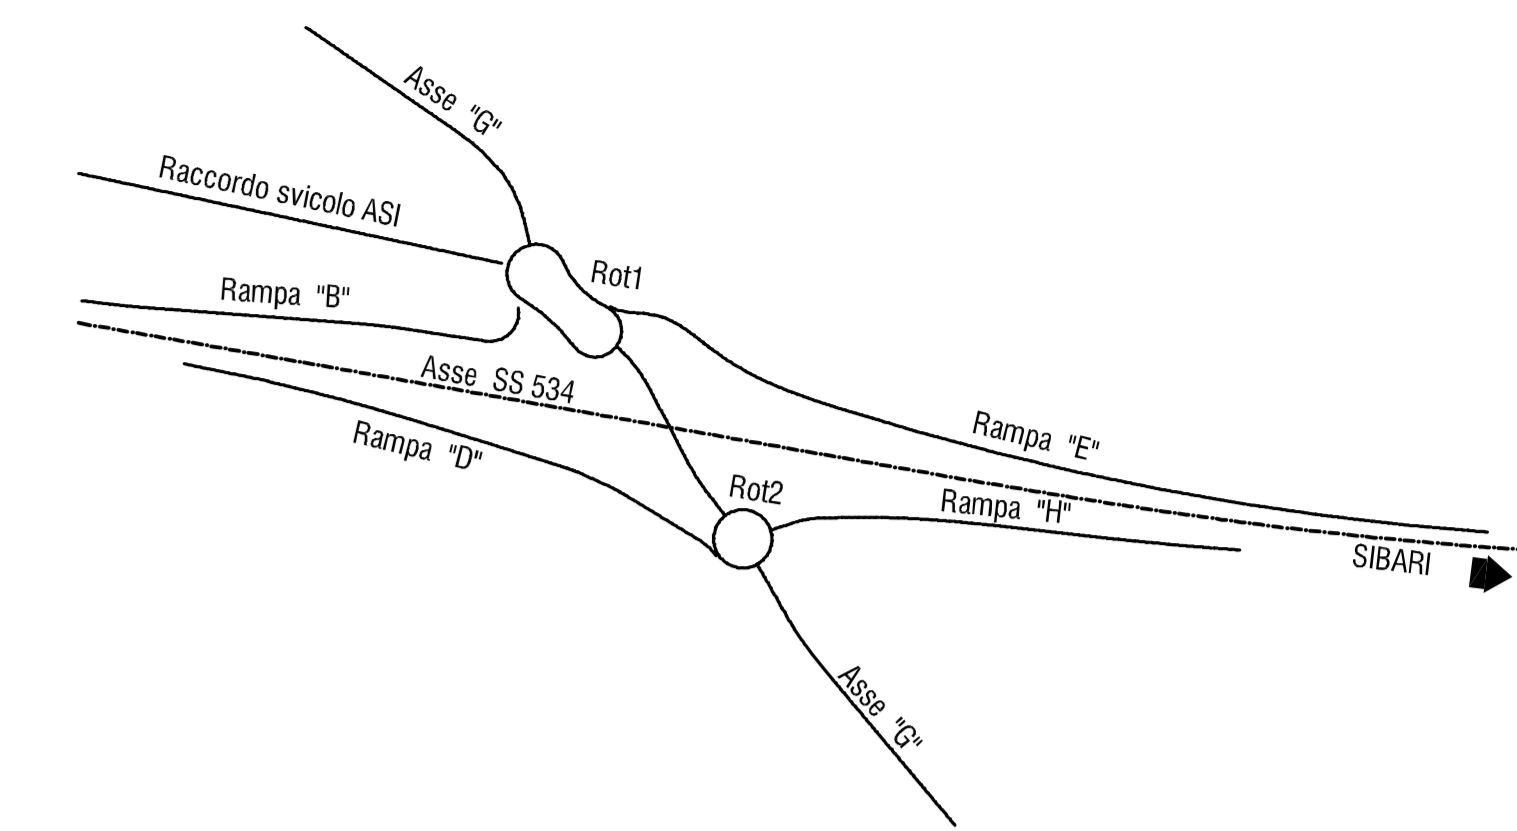

LEGENDA

- Limite fascia di rispetto -PROGETTO ESECUTIVO-
- - - Limite esproprio -PROGETTO ESECUTIVO-
- - - Limite vecchia occupazione non censita
- - - Progetto esecutivo
- - - Proposta variazione

Anas SpA
Direzione Centrale Progettazione



**ADEGUAMENTO DELLA S.S. 534
COME RACCORDO AUTOSTRADALE -
CAT. B - MEGALOTTO 4**

Progetto Esecutivo
PROPOSTA DI VARIAZIONE

Collegamento tra l'Autostrada A3 (Svincolo di Firmo) e la S.S. 106 Jonica (Svincolo di Sibari)
Stralcio planimetrico

RIFERIMENTO ELABORATO		CODICE ELABORATO	
CODICE PROGETTO	1	CODICE ELABORATO	1

REV.	DATA	DESCRIZIONE	REDATTO	CONTROLLATO	APPROVATO

SCALA: 1:1000
Imprese - A.T.I.: **VIDONI** (MANUTENZIONE) / **GRECALE** (MANOVRE)

Progettazione:

VIDONI **Vidoni SpA**
Lavori stradali, idraulici, edili, fogari, acquedotti
Sede: Via Palladio, 66
33010 Tavagnacco Udine, Italia