



PLANIMETRIA PROGETTO DEFINITIVO
SCALA 1:500

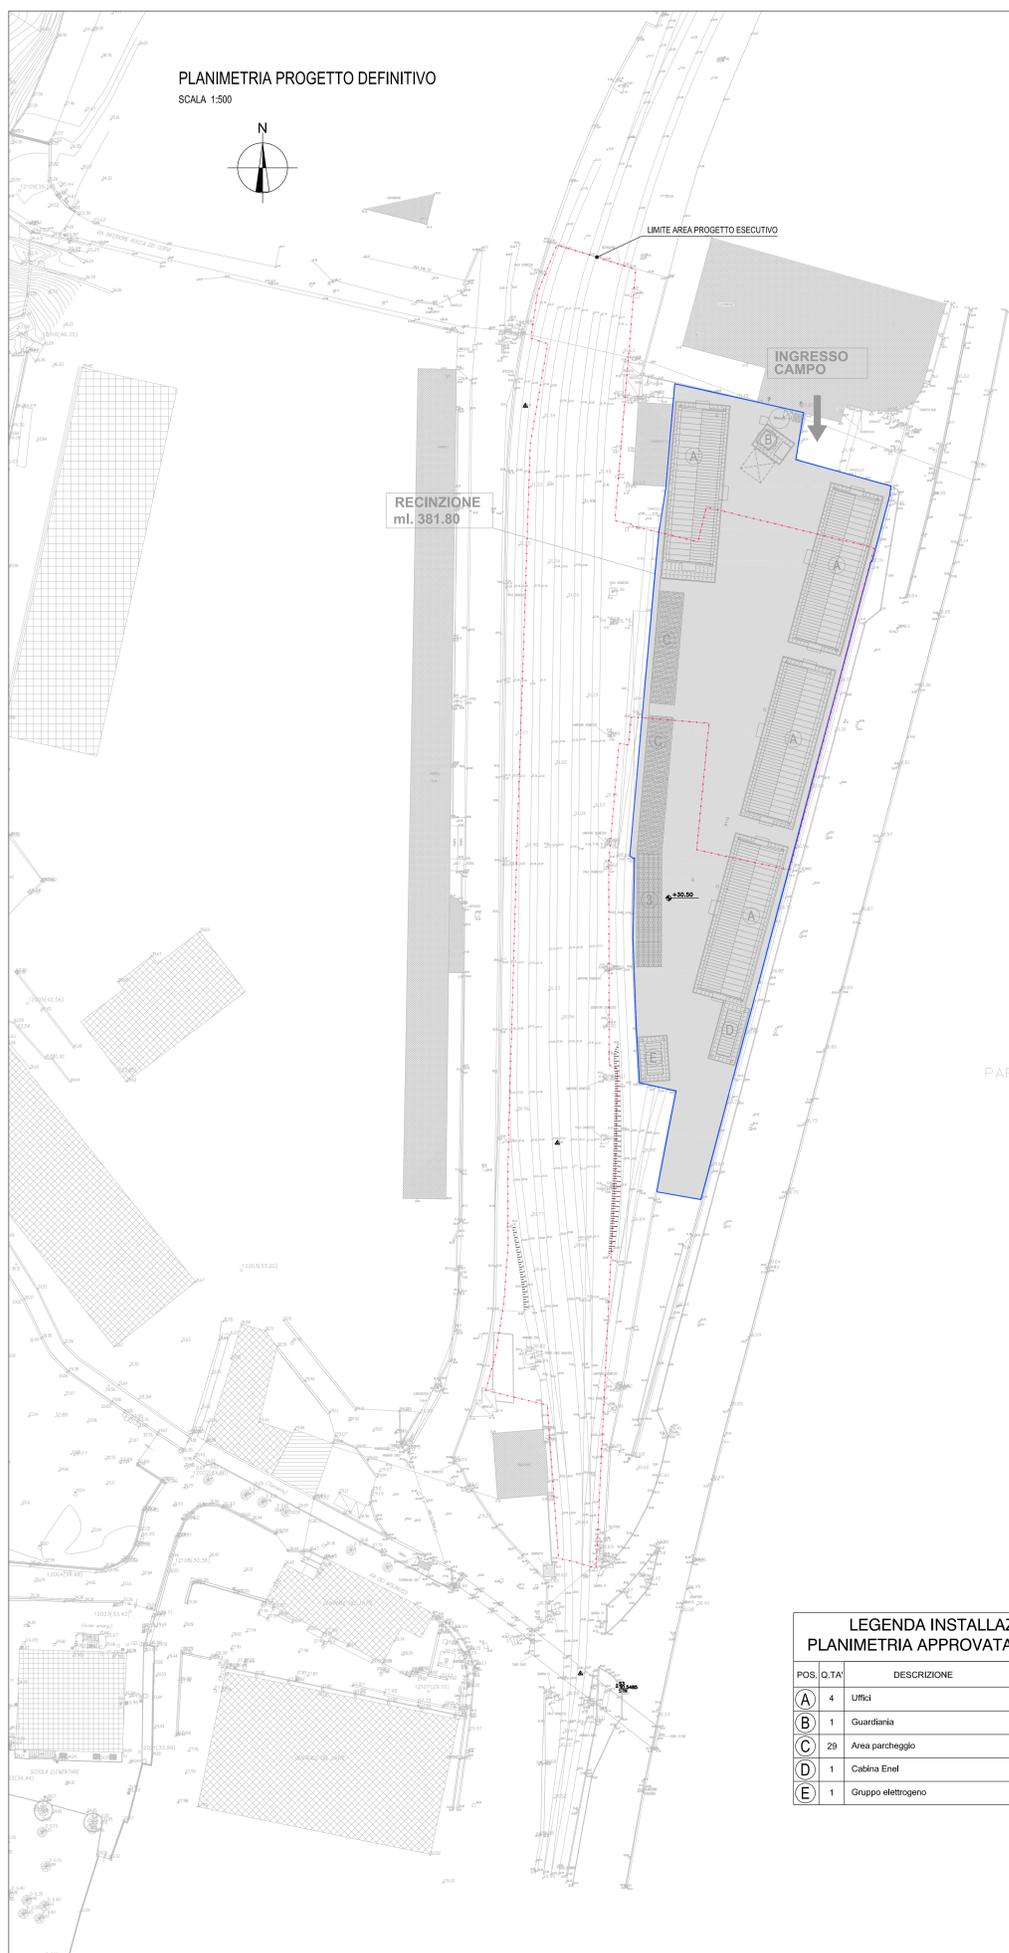

LEGENDA INSTALLAZIONI
PLANIMETRIA APPROVATA DAL CIPE

POS.	Q.TA.	DESCRIZIONE
A	4	Uffici
B	1	Guardiana
C	29	Area parcheggio
D	1	Cabina Enel
E	1	Gruppo elettrogeno

PLANIMETRIA PROGETTO ESECUTIVO
SCALA 1:500

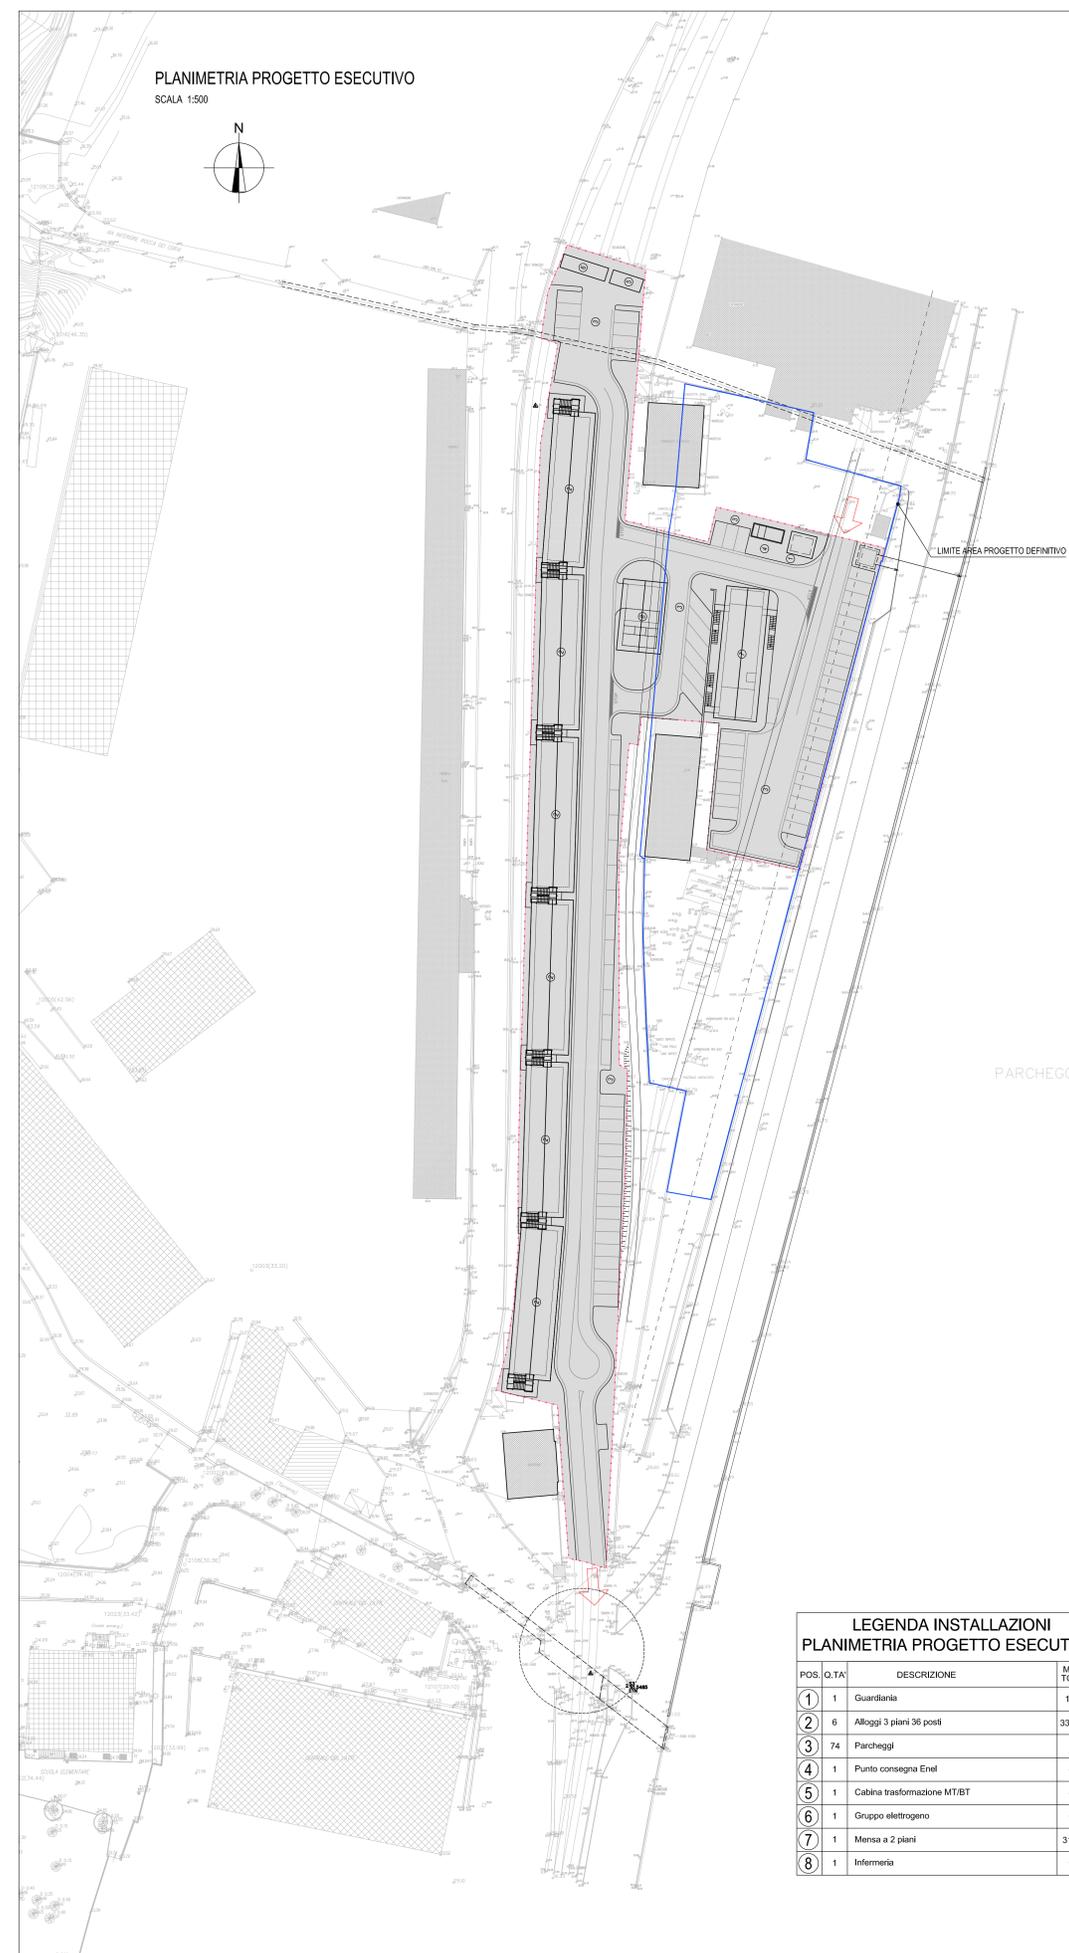

LEGENDA INSTALLAZIONI
PLANIMETRIA PROGETTO ESECUTIVO

POS.	Q.TA.	DESCRIZIONE	MQ TOT.	P. P.
1	1	Guardiana	13	-
2	6	Alloggi 3 piani 36 posti	3336	216
3	74	Parcheggi	-	-
4	1	Punto consegna Enel	-	-
5	1	Cabina trasformazione MT/BT	-	-
6	1	Gruppo elettrogeno	-	-
7	1	Mensa a 2 piani	316	120
8	1	Infermeria	-	-

COMMITTENTE:



ALTA SORVEGLIANZA:



GENERAL CONTRACTOR:



INFRASTRUTTURE FERROVIARIE STRATEGICHE DEFINITE DALLA
LEGGE OBIETTIVO N.443/01

TRATTA A.V./A.C. TERZO VALICO DEI GIOVI
PROGETTO ESECUTIVO

CAMPO BASE CBL3 bis (Ex CSL1)

Sovrapposizione progetto esecutivo con planimetria progetto definitivo
approvata con delibera CIPE

COMMISSIONE	LOTTO	FABE	ENTE	TIPO DOC.	OPERA/DISCIPLINA	PROGR.	REV.
I G 5 1	0 0	E	C V	P 8	C A 2 7 0 1	0 0 3	A

Rev.	Descrizione emissione	Redatto	Data	Verificato	Data	Progettista	Data	IL PROGETTISTA
A00	Prima Emissione	COCIV	29/01/2014	COCIV	29/01/2014	[Signature]	31/01/2014	[Signature]