

Note:

La verifica ultima su:


- percorso proposto ed eventuali varianti
- ulteriori interferenze per i trasporti
- le portate dei ponti se richiesto dagli Enti nei nulla osta di transito

spetta all'impresa incaricata della movimentazione

La CTR non risulta aggiornata alle recenti variazioni urbanistiche

Su tutto il percorso è necessaria la pulizia lungo i margini tramite potatura e sfalcio della vegetazione presente


INTERFERENZA 37

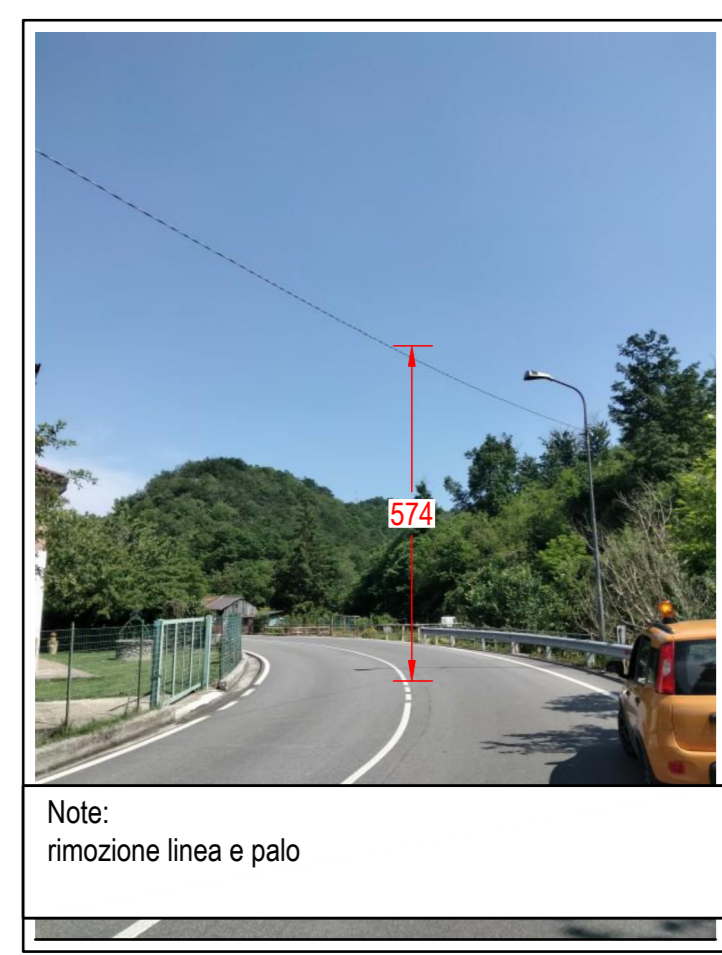

Note:
rimozione linea e palo

INTERFERENTE


INTERFERENZA 38

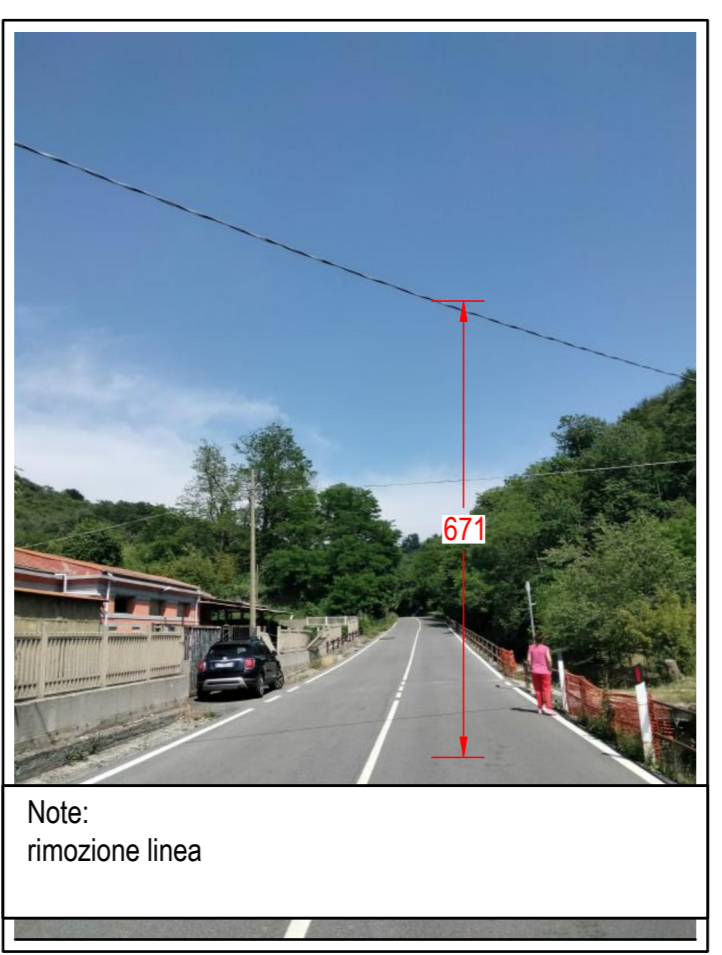

Note:
rimozione linea

INTERFERENTE

INTERFERENZA 39

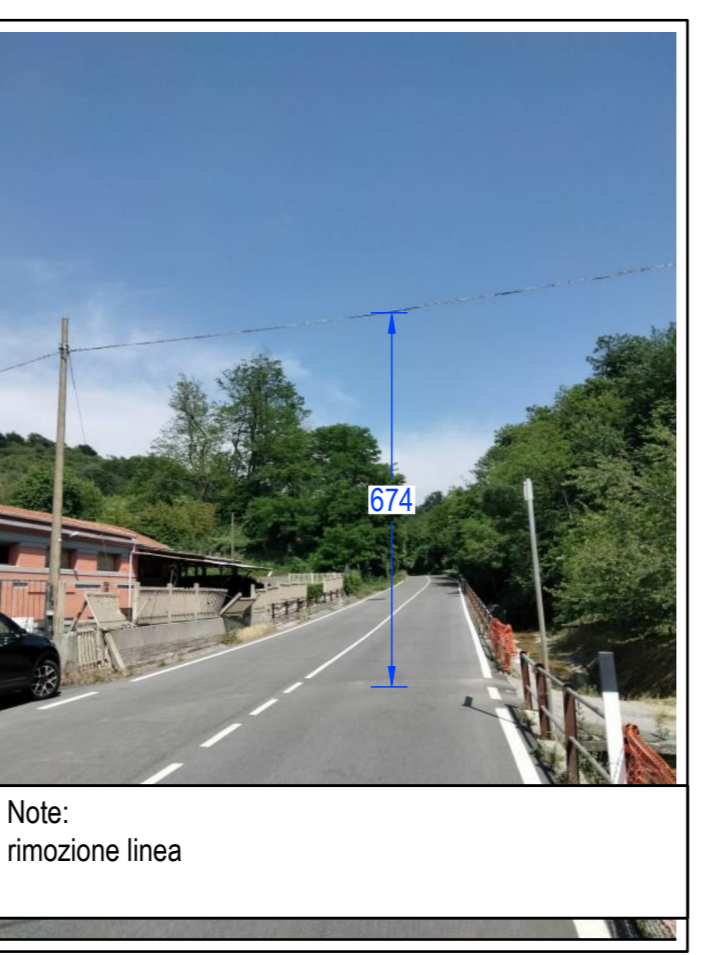

Note:
rimozione linea

INTERFERENTE

LEGENDA

- Interferenza Enel ● int 00
- Interferenza Telecom ● int 00
- Interferenza viaria / arredo urbano ● int 00
- Interferenza non definita ● int 00
- Interferenza puntuale vegetazione ● int 00
- Interventi generali su vegetazione —
- note esecutive

PARCO EOLICO SV6 - BRIC DEI MORI

Il Committente: **Duferco Sviluppo**
 Sede Legale: DUFERCO Sviluppo S.p.A. - via Armando Diaz n. 248 - 25010, San Zeno Naviglio (BS) - P.IVA e C.F. 03294850178

Oggetto: INTERFERENZE DI TRASPORTO
Titolo: IDENTIFICAZIONE SOVRASERVIZI INTERFERENTI
 Planimetria di intervento tratto 8

Il Progettista:
 Ing. Silvio Mario Bauducco

Data	Emis.	Aggiornamento	Data	Contr.	Data	Autor.	SCALA:
07/2024	FO	Emissione	07/2024	MP	07/2024	SMB	1:2.000
							FORMATO: A0
							LUGLIO 2024

Commessa	Tip. Impianto	Fase Progetto	Disciplina	Tip. Doc.	Titolo	N. Esab.	REV
23099	EO	DE	AE	D	02	0011	A

RICERCA, SVILUPPO E COORDINAMENTO IMPIANTI EOLICI E FOTVOLTAICI A CURA DI:
EMME CONSULTING...
 Sede Amministrativa e Operativa: via Benvenuto, 14 - 21100 Cremona (CR) - tel. 0372 912088 - e-mail: emmec@emmec.com - Geom. Domenico Bresciano

PROGETTAZIONE EDILE, AMBIENTALE, STRUTTURALE ED IMPIANTISTICA A CURA DI:
BAUTEL S.p.A.
 Sede Amministrativa: via Marconi, 20 - 10124 Moncalieri (TO) - tel. 011 6502113 - 011 6500115 - e-mail: amministrazione@bautel.it
 Sede Operativa Torino - via Marconi, 27 - 10124 Moncalieri (TO)
 Sede Operativa Genova - via Banderata, 24 - 16121 Genova (GE)

I Tecnici:
 Coord. gruppo di progettazione: Ing. Silvio Mario Bauducco
 Collaboratori: Geom. Benozzi Manuel, Per. Ind. Biasin Emanuele, Ing. Occhialo Felice, Arch. Oreste Priolo, Arch. Peñeri Martina

TUTTI I DIRITTI SONO RISERVATI - Questo documento è di proprietà esclusiva del progettista ed è indicato sul quale il nome di ogni ditta. Pertanto questo documento non può essere copiato, riprodotto, comunicato o divulgato ad altri o usato in qualsiasi maniera, nemmeno per fini sperimentali, senza autorizzazione scritta dallo stesso progettista.