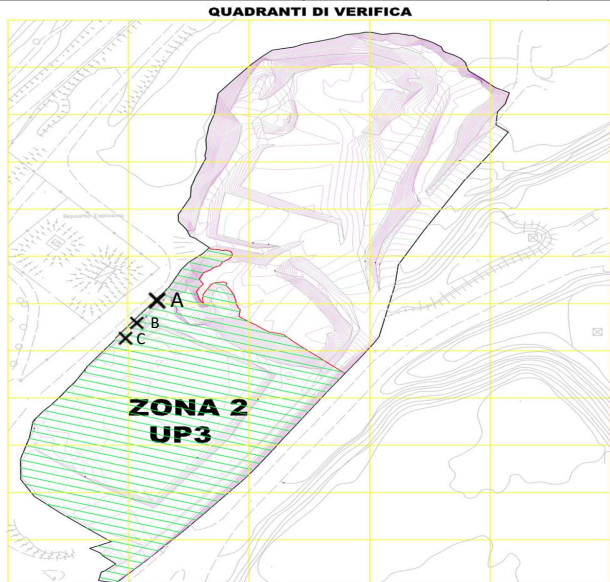


VERIFICA STATO TELI DI COPERTURA (ogni 15 gg da parte di SEA)

DATA DELLA VERIFICA	10/10/2024	ORA DELLA VERIFICA	09:00
---------------------	------------	--------------------	-------


**SEGNARE IL PUNTO/PUNTI IN CUI SIANO STATE
RISCONTRATE EVENTUALI ANOMALIE**


Punto A: Strappo telo in HDPE
Punto B-C: Foro Telo HDPE

Oggetto della verifica (parte da compilare dopo verifica CS/Tecnico SEA incaricato)	ESITO VERIFICA		Anomalia riscontrata	Provvedimenti da adottare
	OK	NON OK		
STATO DEL COVER-UP E/O DELLA GEOMEMBRANA IN HDPE.		✓	Telo strappato	Contattata impresa REI (Ord. n° 73532/24) che, dopo sopralluogo ha programmato intervento nella settimana 43.

Note e/o commenti

Materiale coperto tramite cover-up 380 e geomembrana in polietilene . Riscotrato nel punto indicato con la lettera " A " uno strappo del telo HDPE, inoltre riscontarti nei punti con la lettera " B e C " dei fori del telo HDPE (Detti punti si trovano sulla parete verticale).

C.S. o TECNICO SEA INCARICATO ALLA VERIFICA (matricola e firma)

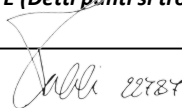
EVENTUALE INTERVENTO RIPRISTINO TELI DI COPERTURA

Oggetto della verifica (parte da compilare dopo verifica tecnico SEA)	ESITO VERIFICA		data inizio attività ripristino	data fine attività ripristino
	OK	NON OK		
Ripristino cover-up				
Ripristino geomembrana in HDPE				

Note e/o commenti

Data della verifica

C.S. o TECNICO SEA INCARICATO ALLA VERIFICA (matricola e firma)