



SEZIONE LONGITUDINALE

DESEIINI DI RIFERIMENTO


| DESCRIZIONE | CODICE |
|--|----------------------|
| A.C. VIADOTTO GARDESANA RELAZIONE TECNICA E STATICA RELAZIONE TECNICA E STATICA | IN050002E2L7V0700001 |
| A.C. VIADOTTO GARDESANA PLANIMETRIA E PROFILO LONGITUDINALE PARTE 1: DA SPALLA A A PILA 20 | IN050002E2L7V0700001 |
| A.C. VIADOTTO GARDESANA PLANIMETRIA E PROFILO LONGITUDINALE PARTE 2: DA PILA 20 A PILA 40 | IN050002E2L7V0700002 |
| A.C. VIADOTTO GARDESANA PLANIMETRIA E PROFILO LONGITUDINALE PARTE 3: DA PILA 40 A PILA 60 | IN050002E2L7V0700003 |
| A.C. VIADOTTO GARDESANA PLANIMETRIA E PROFILO LONGITUDINALE PARTE 4: DA PILA 60 A PILA 80 | IN050002E2L7V0700004 |
| A.C. VIADOTTO GARDESANA PLANIMETRIA E PROFILO LONGITUDINALE PARTE 5: DA PILA 80 A SPALLA B | IN050002E2L7V0700005 |

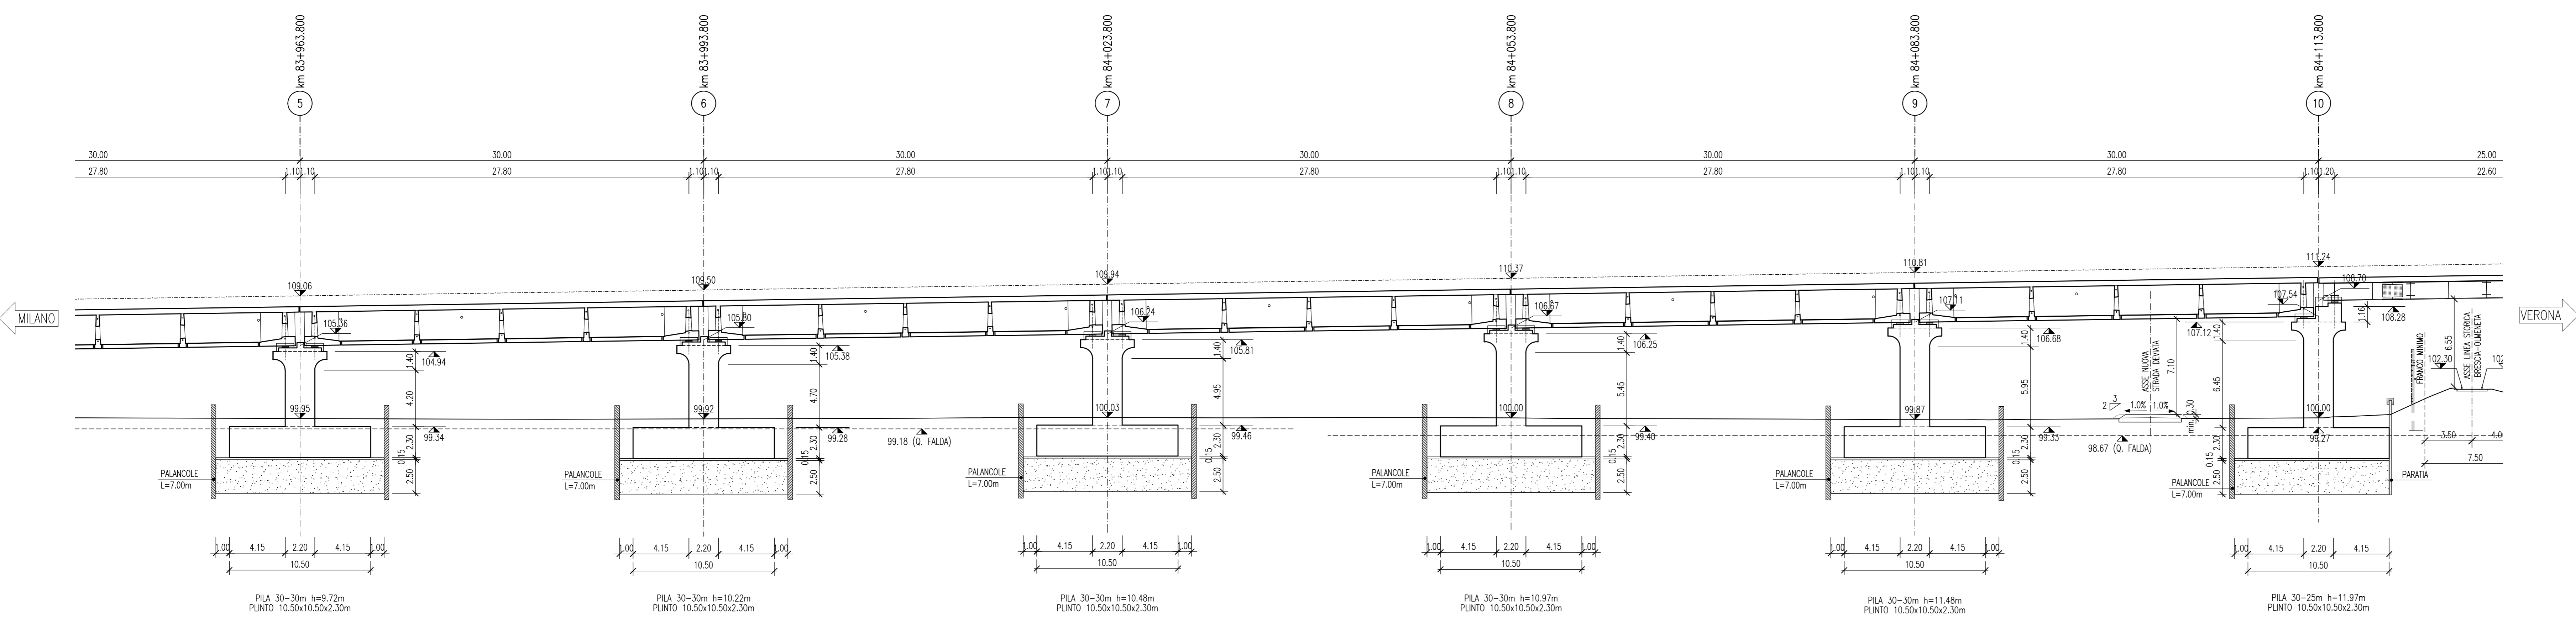


SEZIONE TRASVERSALE TIPO 30M - C.A.P. - DIRETTA

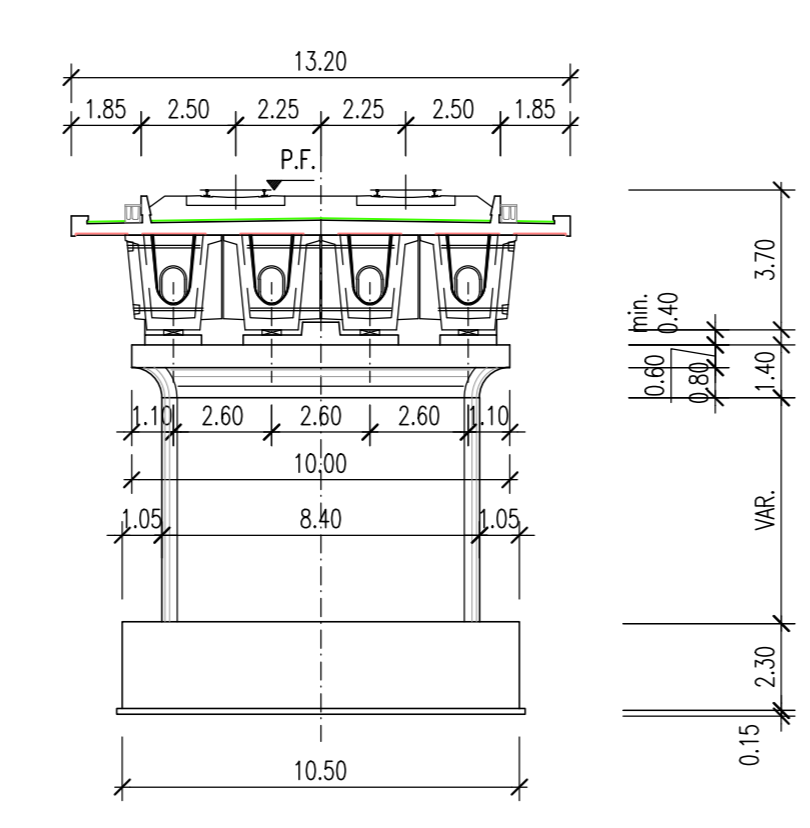

SEZIONE TRASVERSALE TIPO 25M - MISTO - DIRETTA

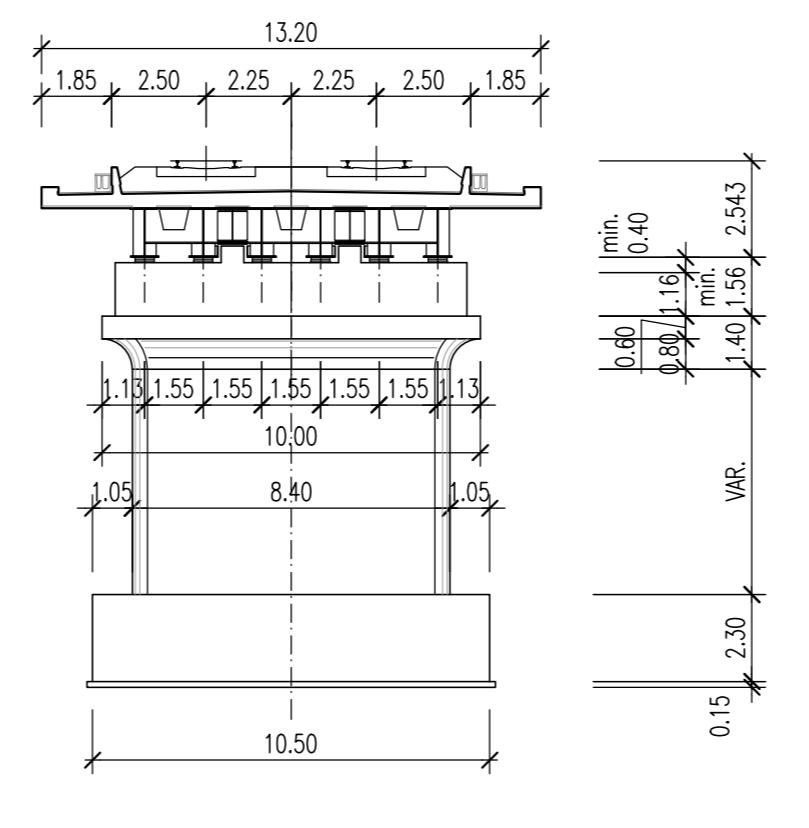

PIANTA FONDAZIONI

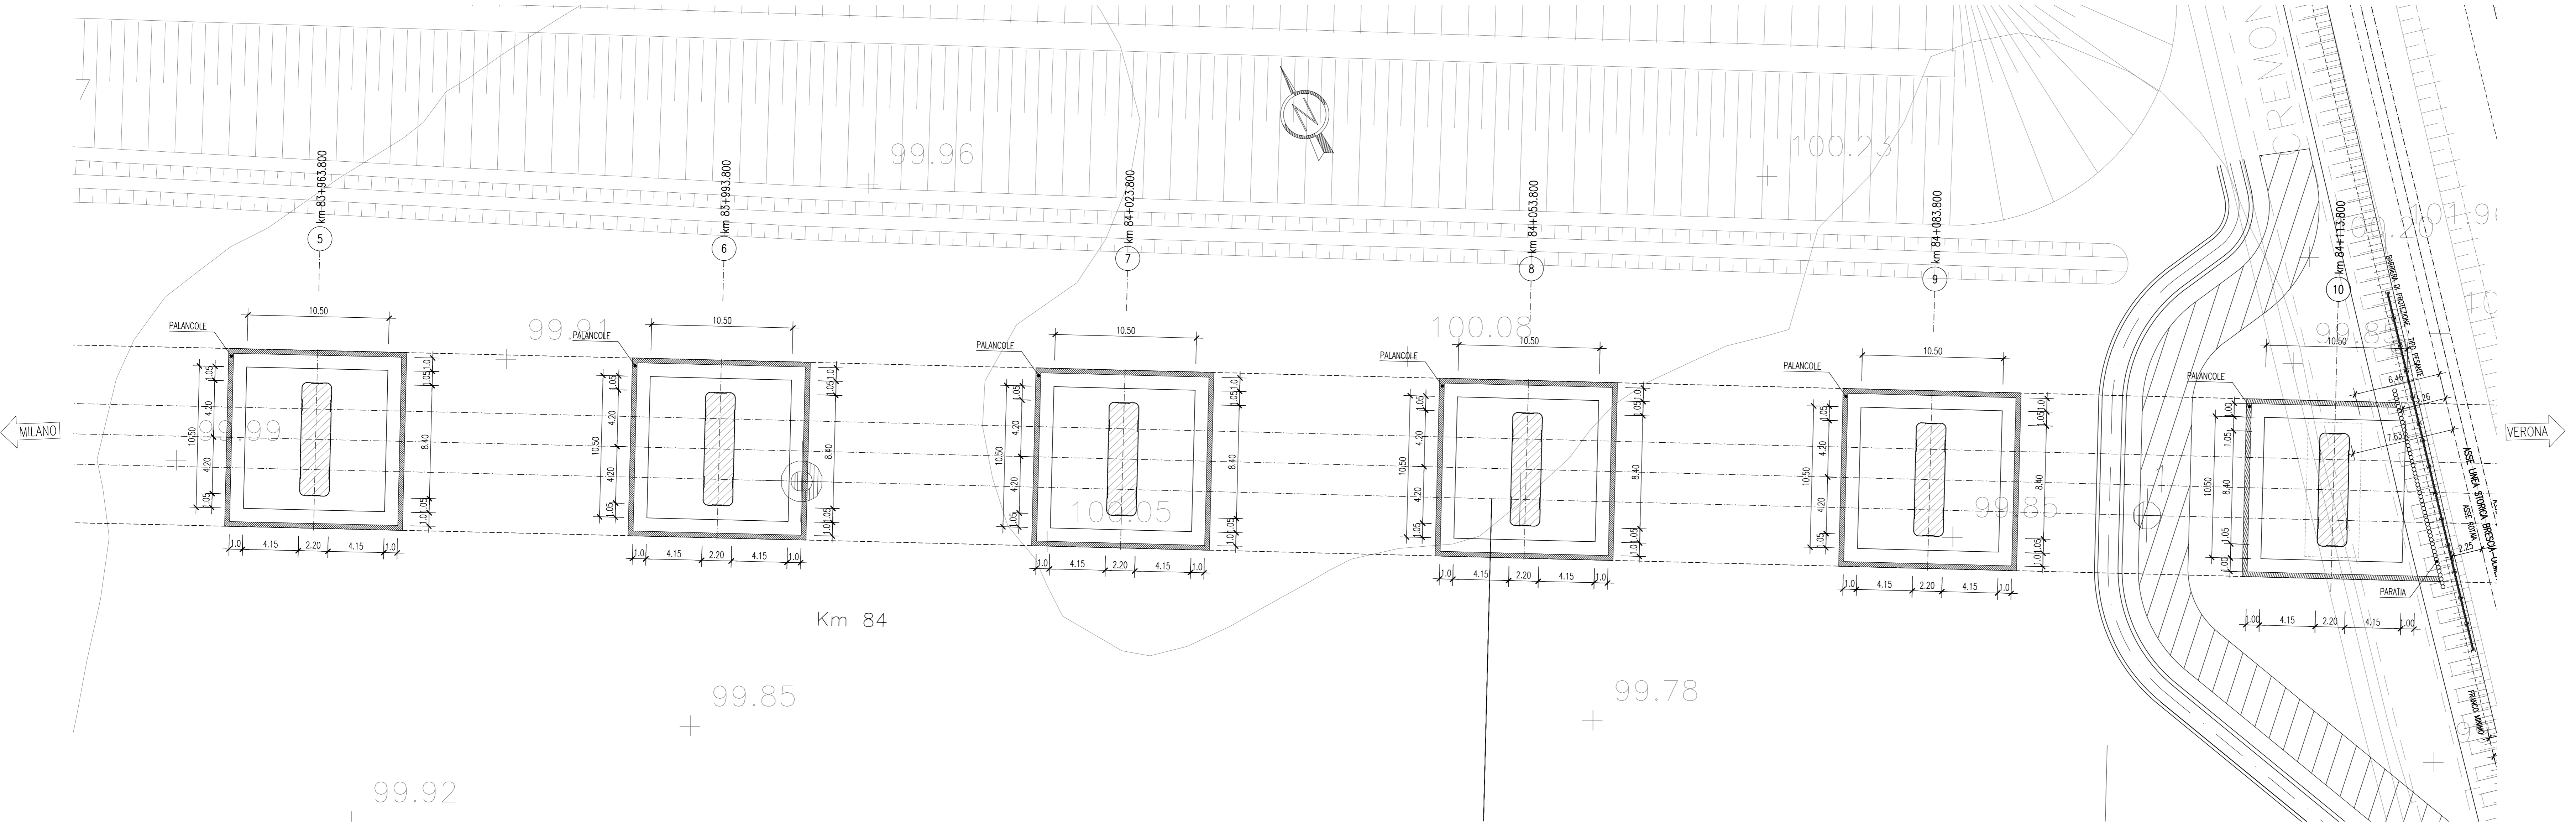

NOTE GENERALI

TUTTE LE MISURE SONO ESPRESSE IN M.

LA DIFFERENZA DI QUOTA TRA IL PIANO DI CAMPANA E L'ESTRADOSSO DELLA FONDAZIONE, E' STATA ASSUNTA MEDIAMENTE IN 0.50 M.

LE FONDAZIONI DIRETTE SONO PREVISTE SU TERRENO CONSOLIDATO. PER I DETTAGLI SULL'INTERVENTO SI RIMANDA ALLA RELAZIONE GEOTECNICA DELL'OPERA DOC. IN050002E2V9W700010

LA PLANIMETRIA RAPPRESENTATA E' VALIDA UNICAMENTE AI FINI DEL PROGETTO DEL VIADOTTO IN OGGETTO.

NELLE O.P. LA LUNGHEZZA DELLE PALANCOLE RIPORTATA E' QUELLA DI INFISSONE (VEDI TAVOLE TIPOLOGICHE)

COMMITTENTE: **RFI** RETE FERROVIARIA ITALIANA GRUPPO FERROVIE DELLO STATO ITALIANO

ALTA SORVEGLIANZA: **ITALFERR** GRUPPO FERROVIE DELLO STATO ITALIANO

GENERAL CONTRACTOR: **Cepav due**

INFRASTRUTTURE FERROVIARIE STRATEGICHE DEFINITE DALLA LEGGE OBIETTIVO N. 443/01

LINEA A.V./A.C. TORINO - VENEZIA Tratta MILANO - VERONA

Lotto funzionale Brescia-Verona

PROGETTO DEFINITIVO

LINEA A.C. - VIADOTTO GARDESANA - VI07

SEZIONE LONGITUDINALE E PIANTA FONDAZIONI

da Pila 5 a Pila 10

ALTA SORVEGLIANZA: **ITALFERR**

COMMESSA LOTTO FASE ENTE TIPO DOC. OPERA/DISCIPLINA PROGR. REV. SCALA

IN05 00 D E2 29 VI0700 002 0 1:200

| Rev. | Data | Descrizione | Redatto | Verificato | Data | Appr. | Data | Autorizzato/Data |
|------|----------|-------------------|-------------|-------------|----------|-------------|----------|------------------|
| 0 | 31/03/14 | EMISSIONE PER CDS | [Signature] | [Signature] | 31/03/14 | [Signature] | 31/03/14 | Cepav due |
| 1 | | | | | | | | |
| 2 | | | | | | | | |
| 3 | | | | | | | | |

SAIPEM S.p.A. COMM. 032121 [Data: 31/03/14] [Doc. N. 24916_07.dwg]

Scala di piani: 1:1