
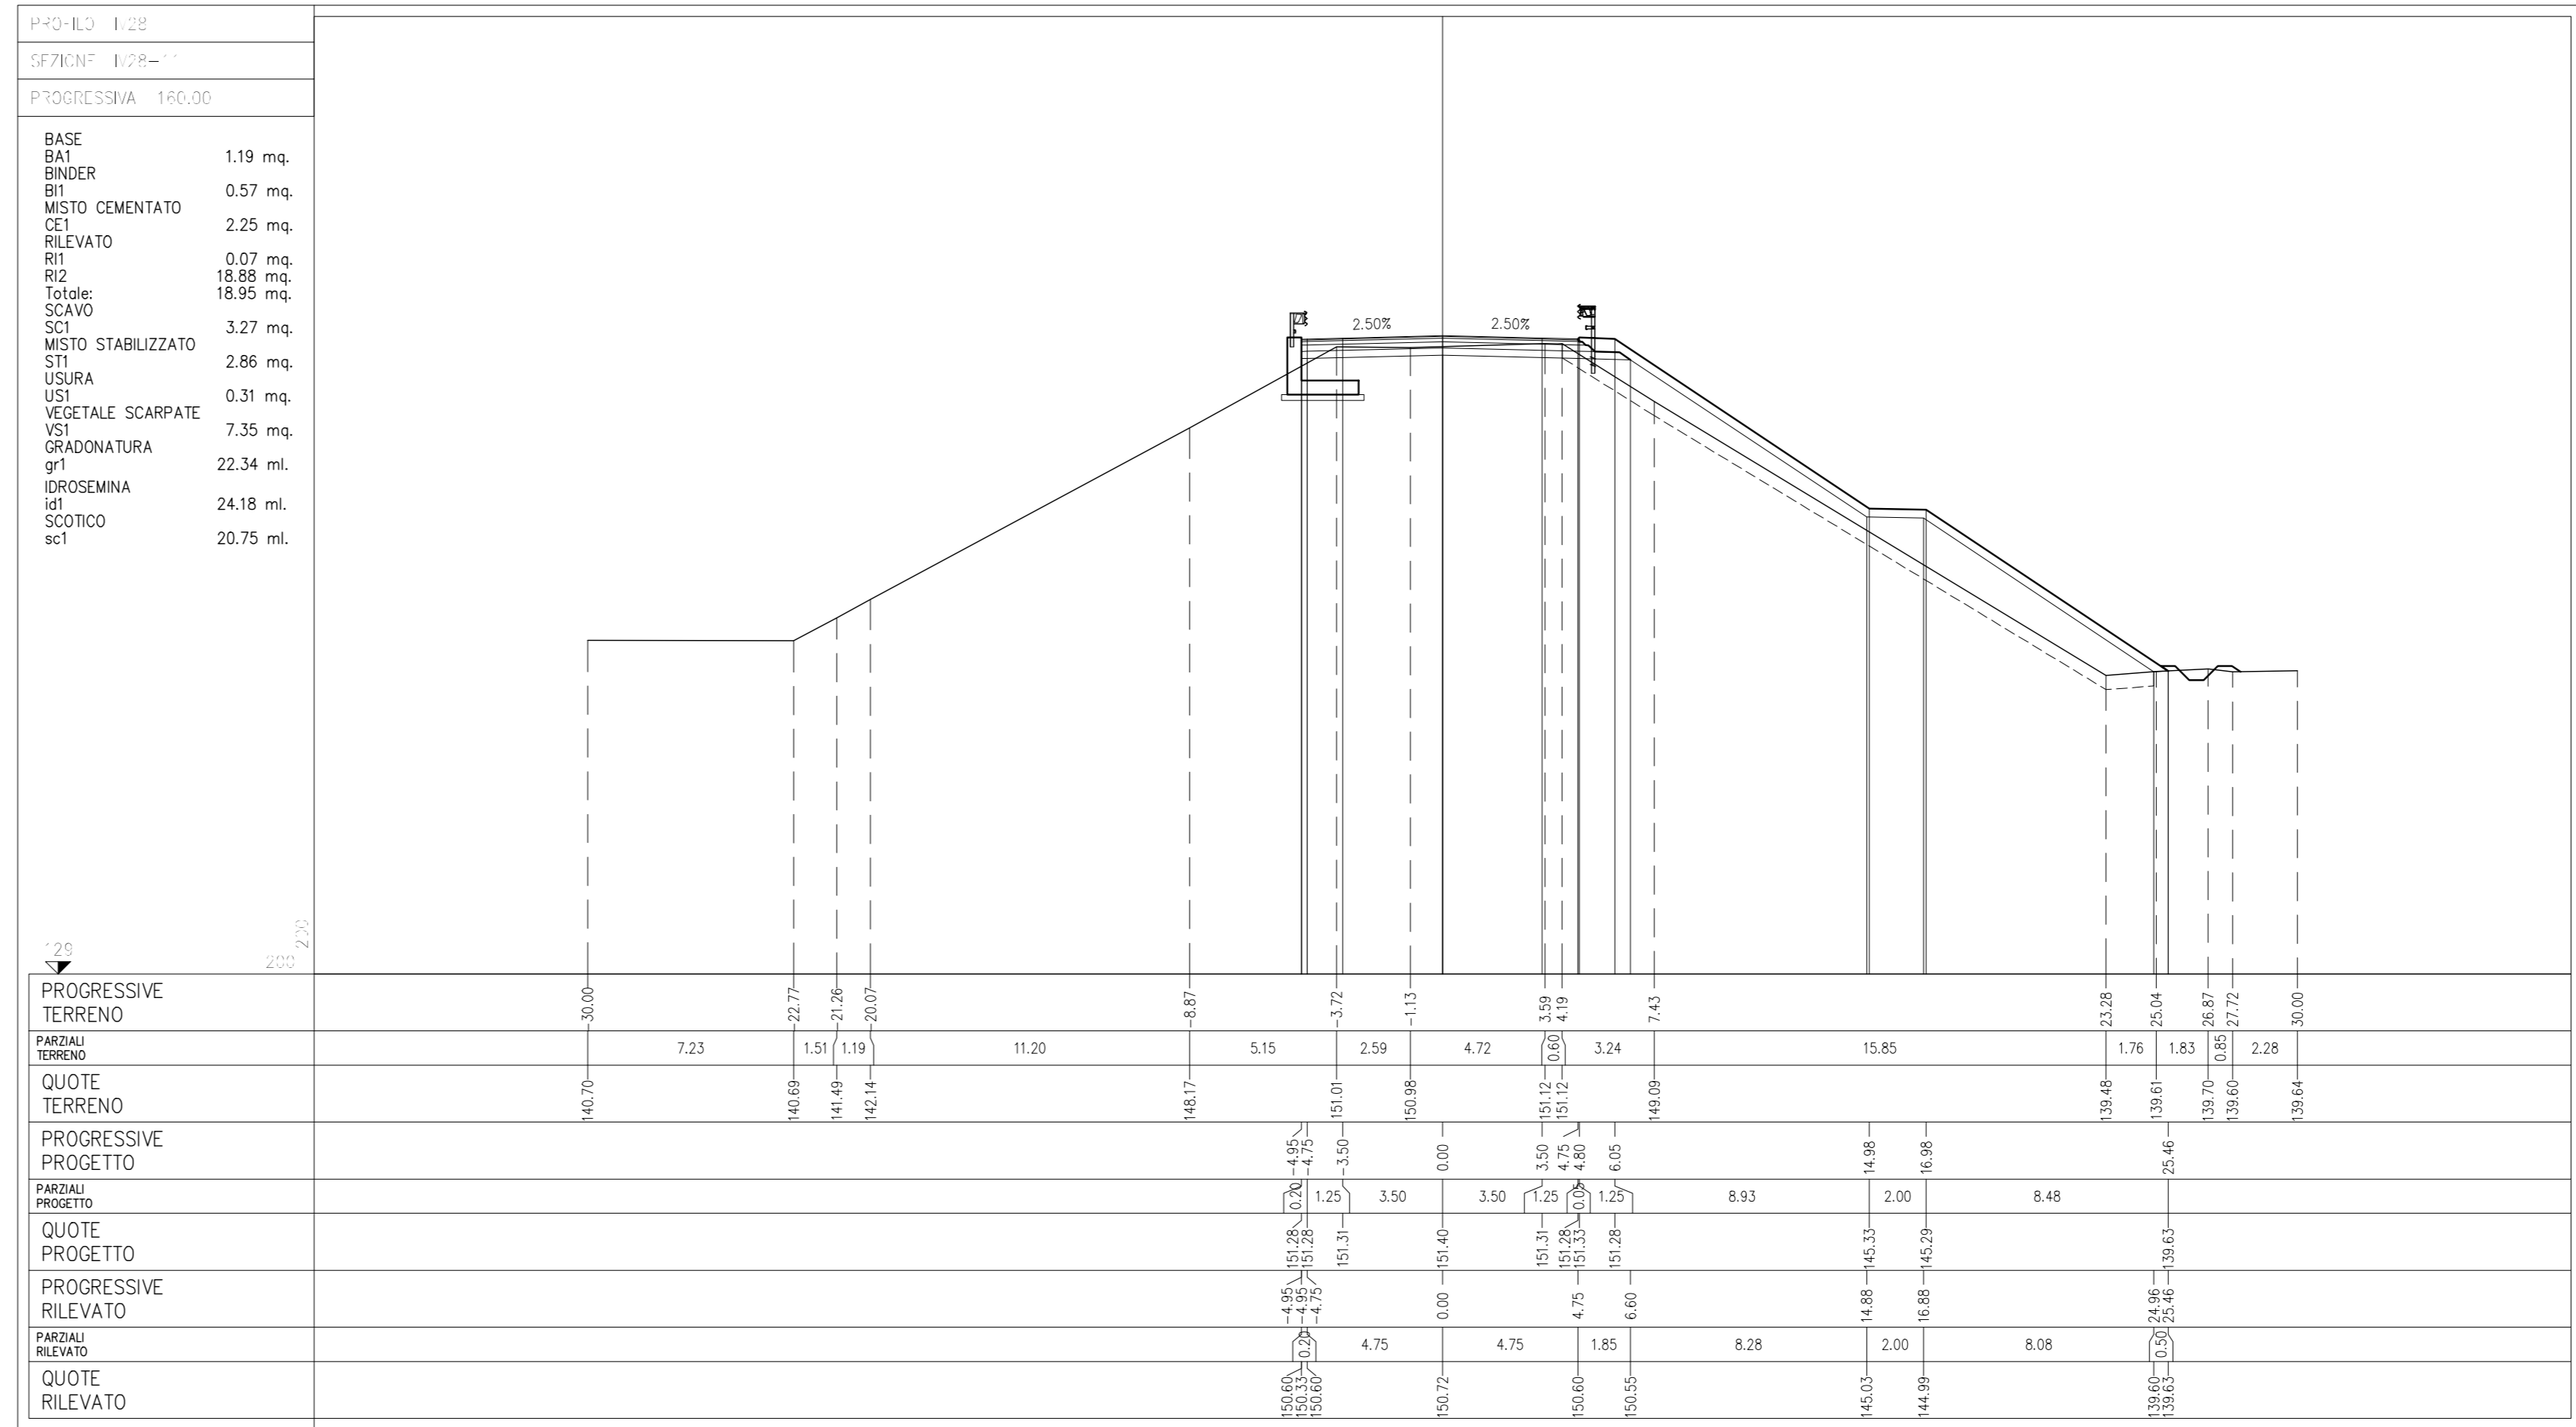





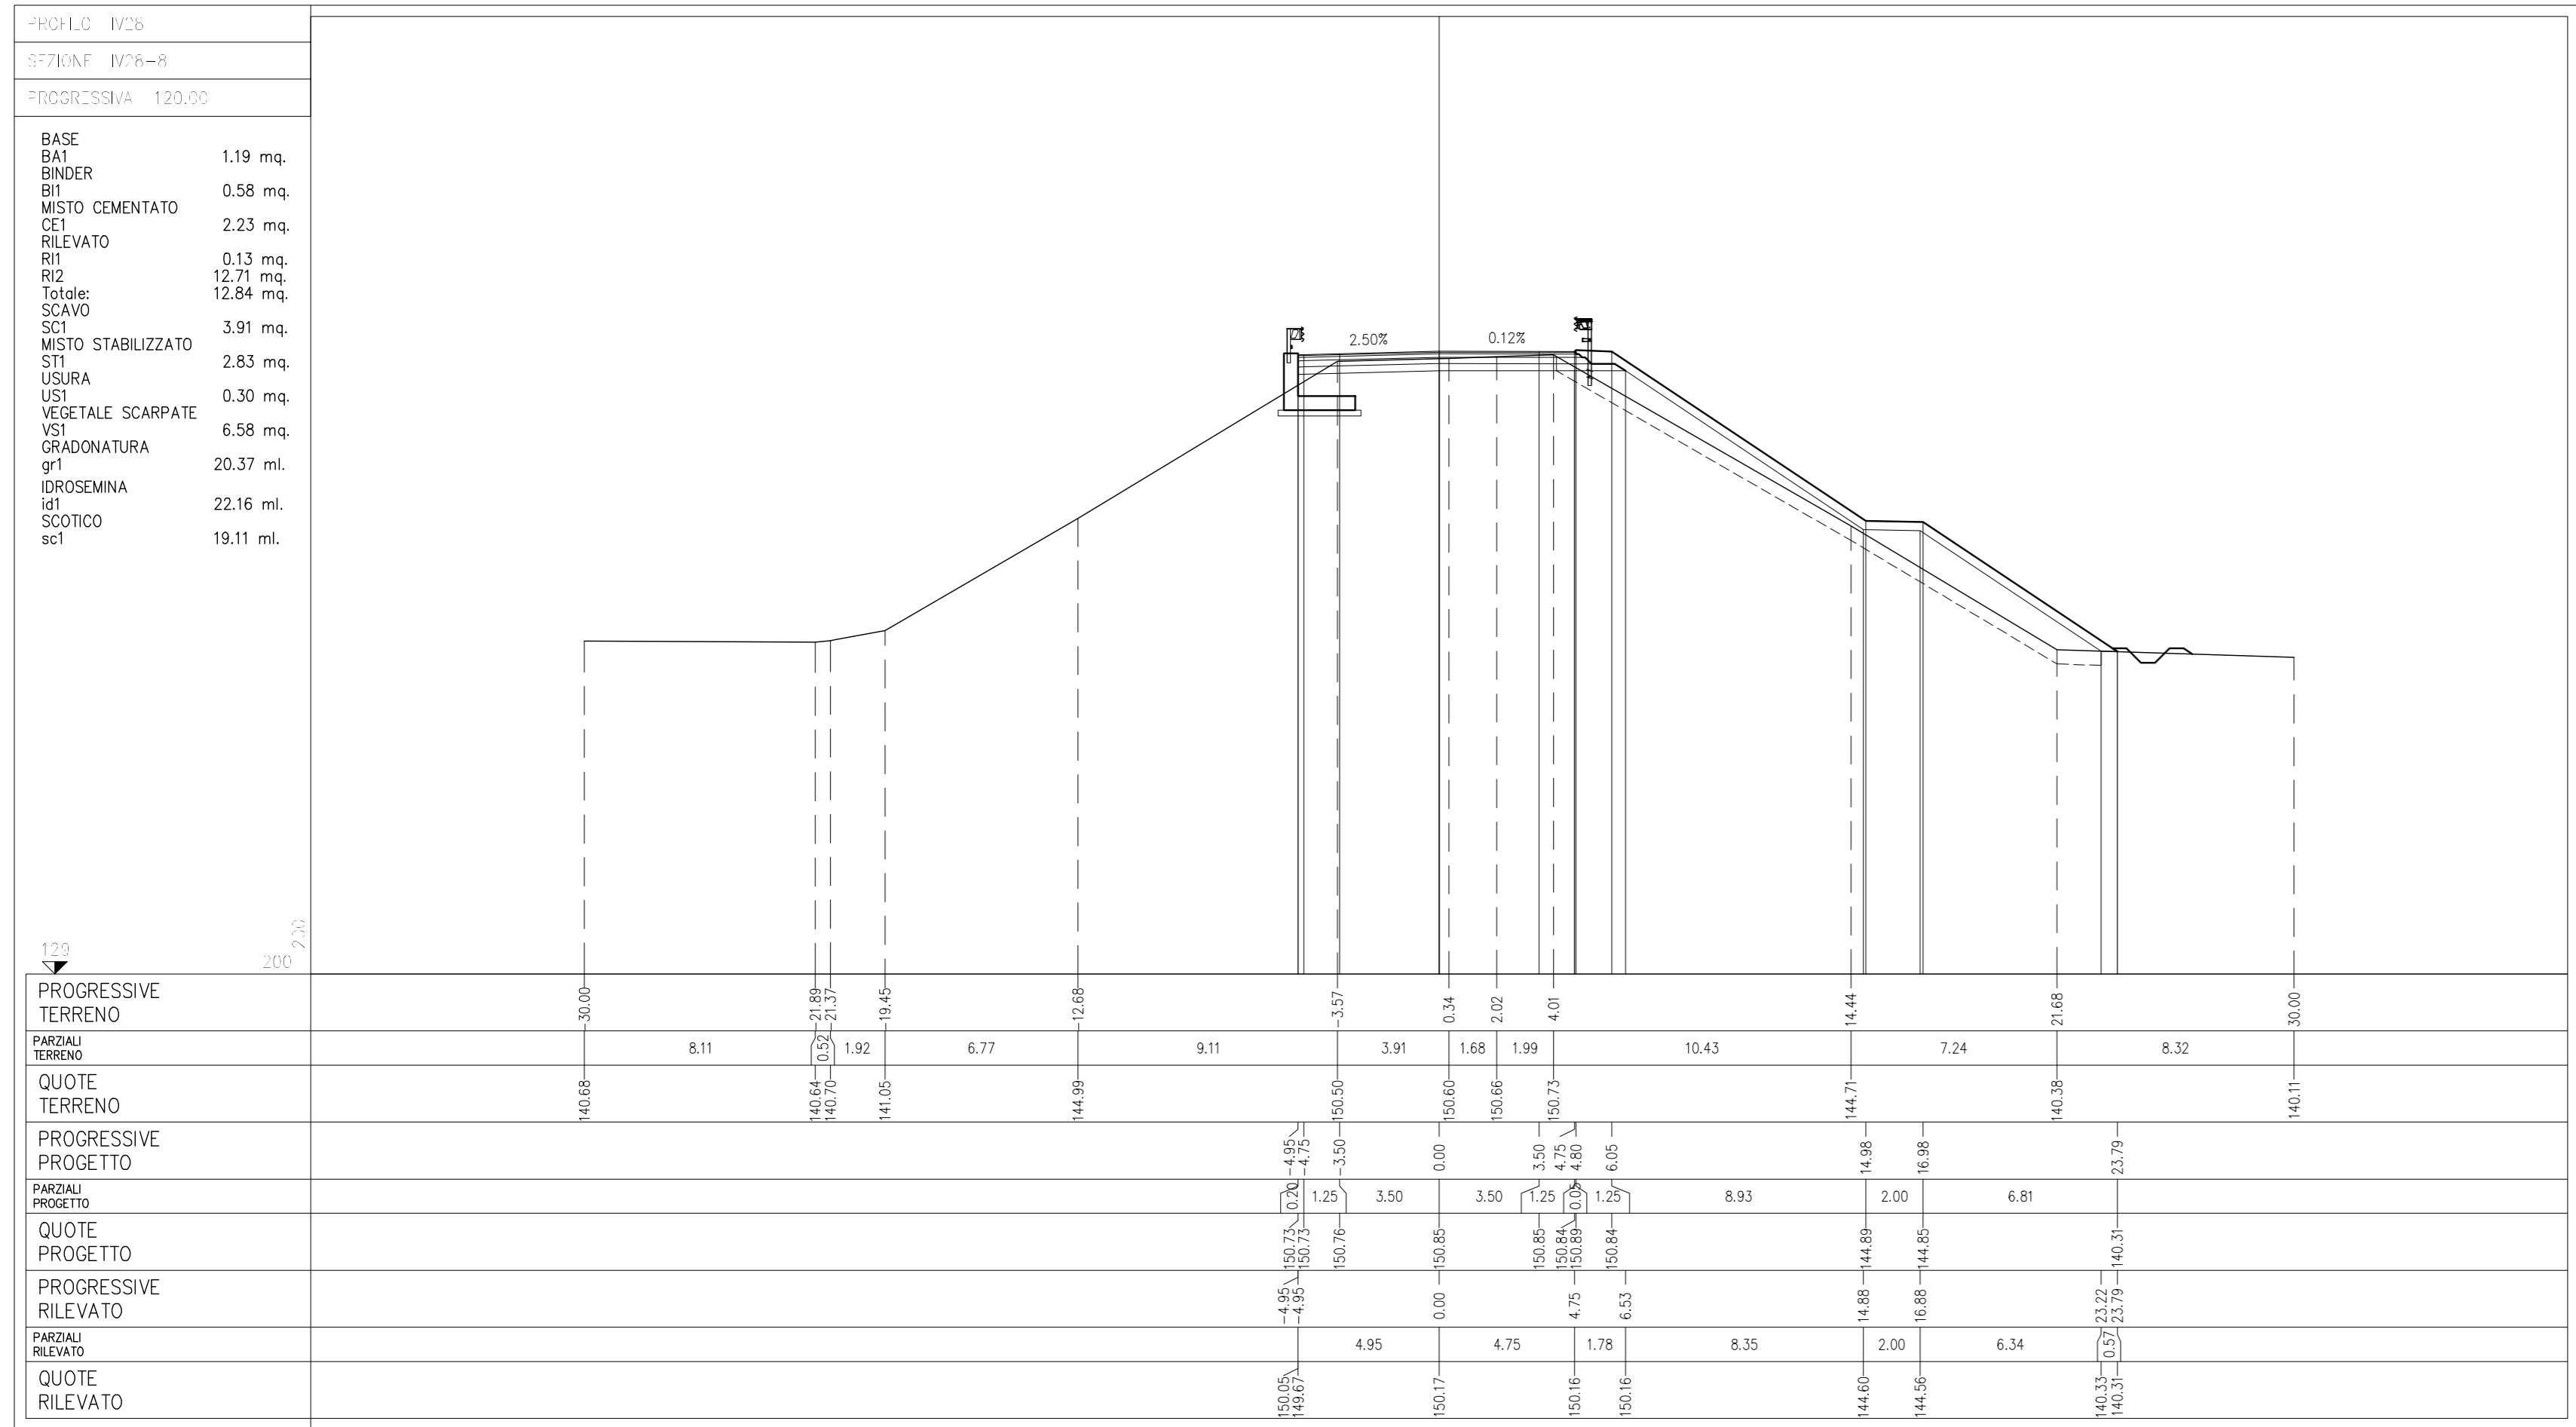

NOTE GENERALI

LEGENDA

CARATTERISTICHE DEI MATERIALI

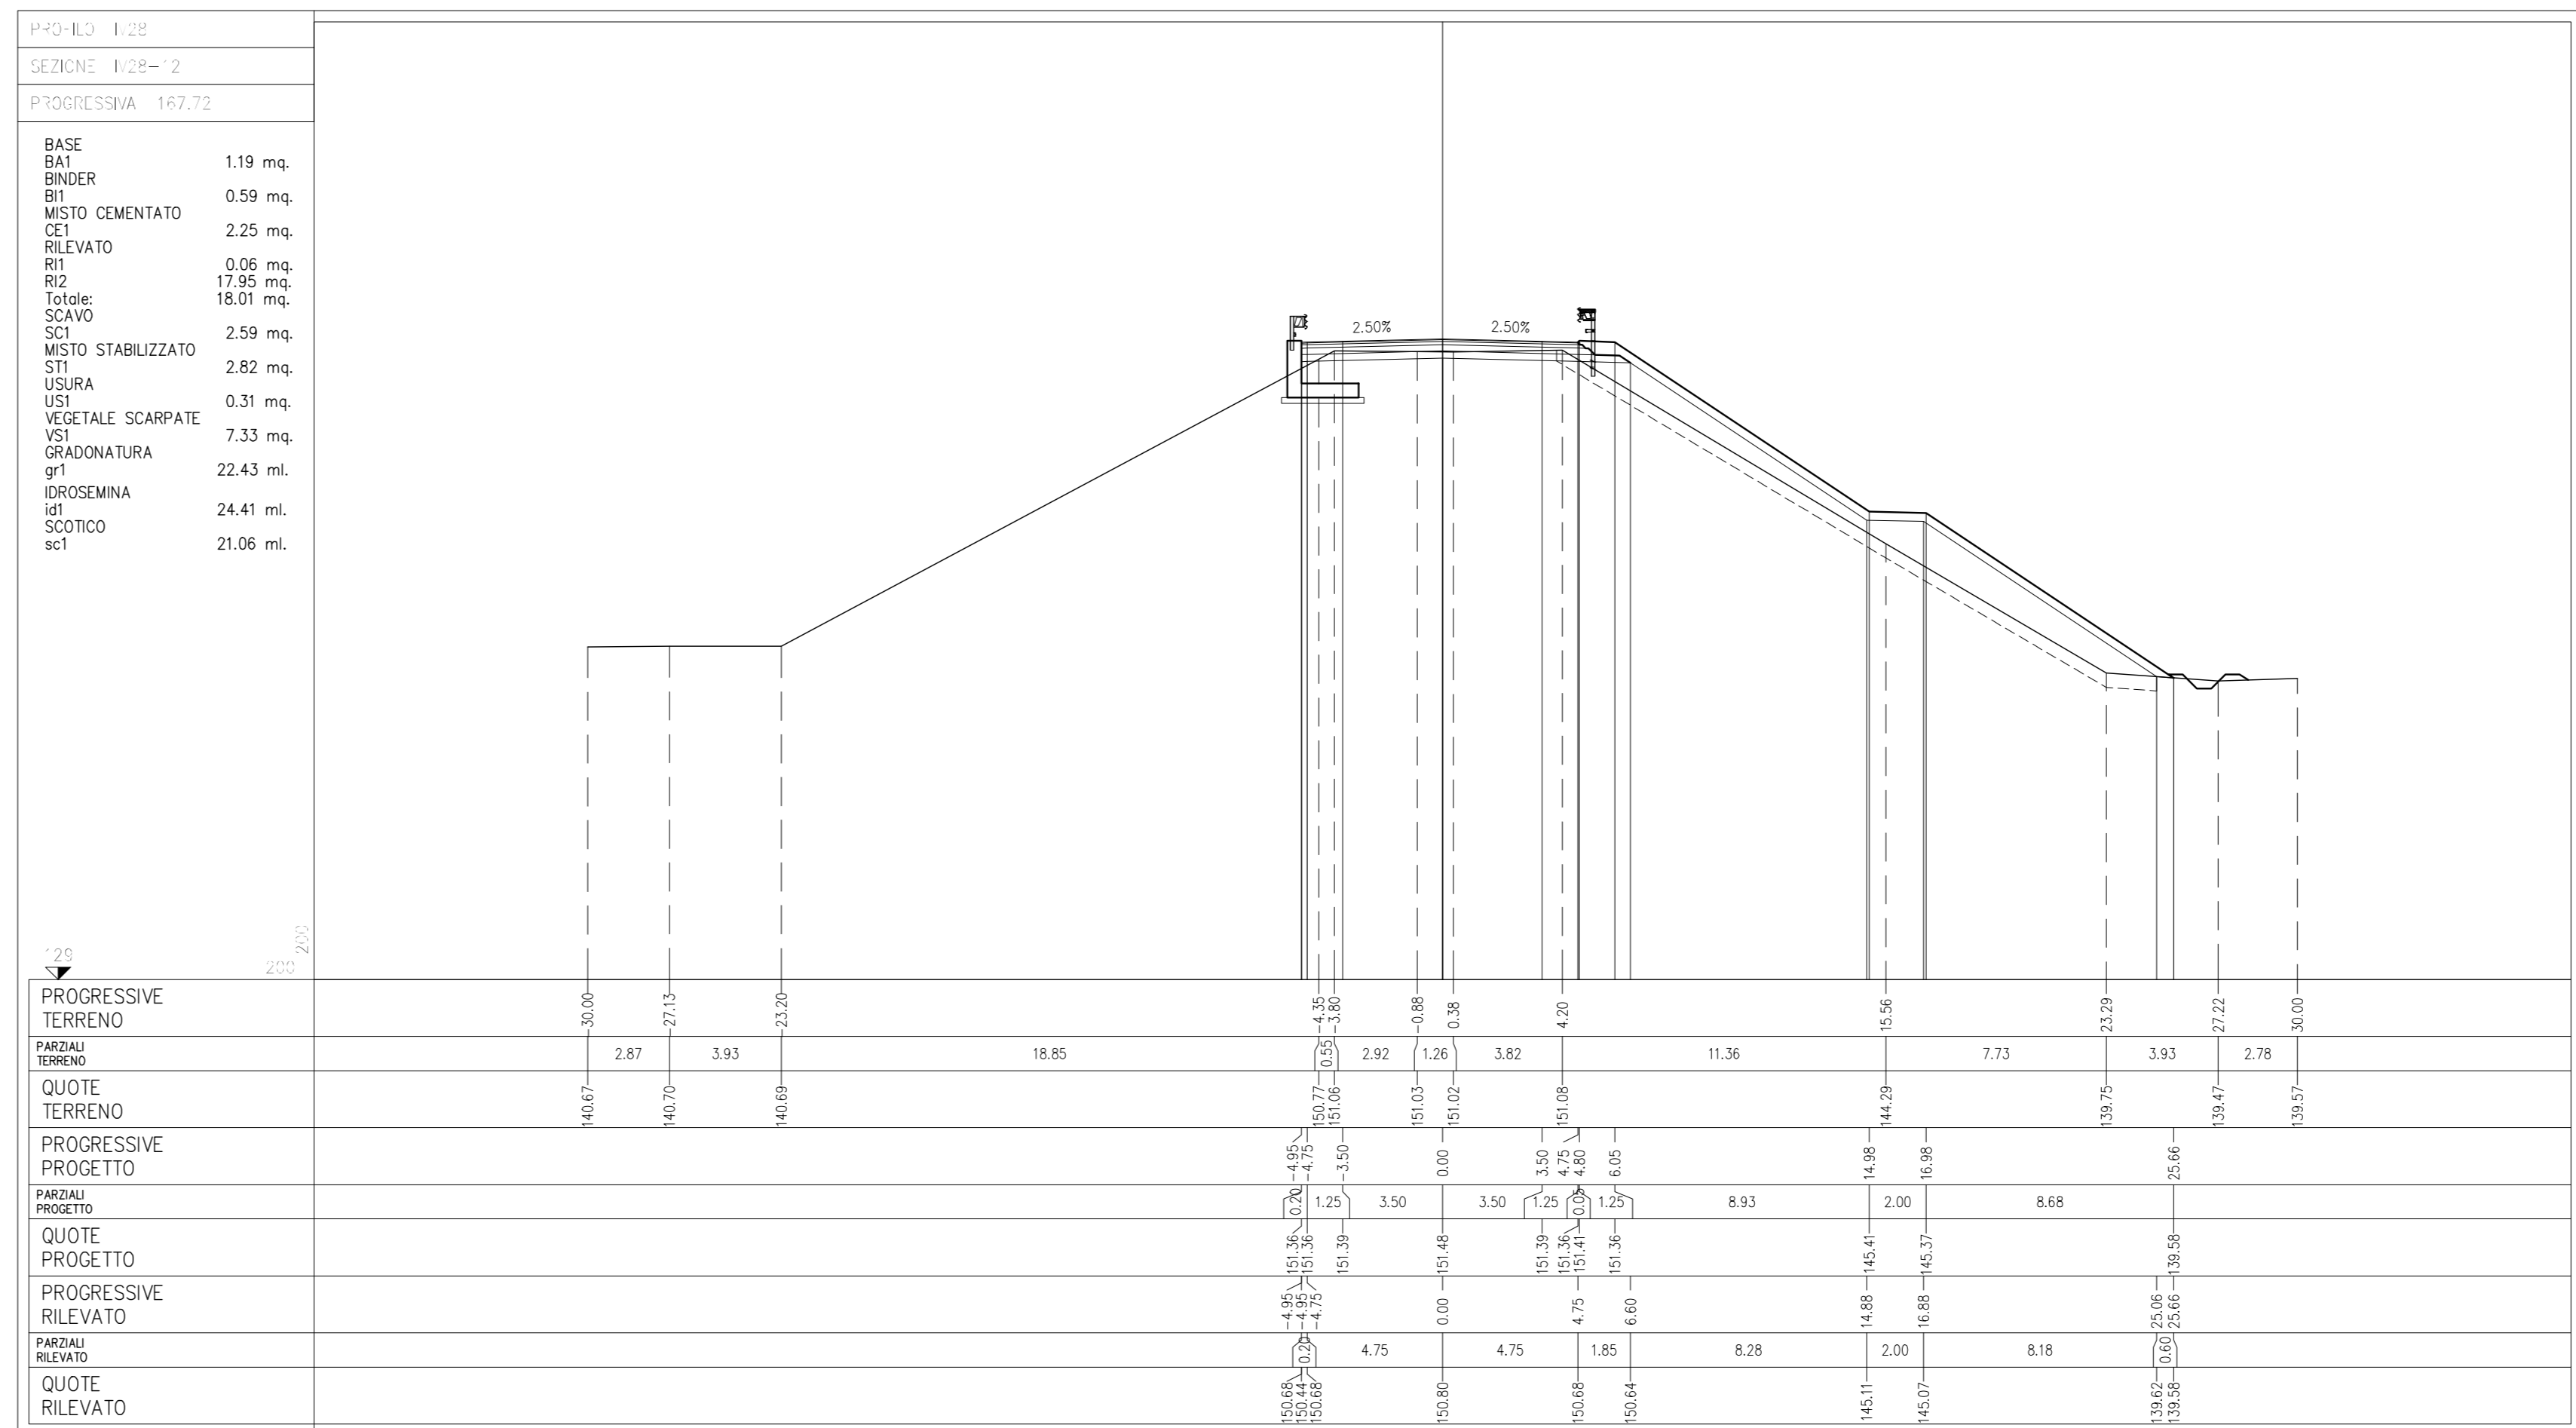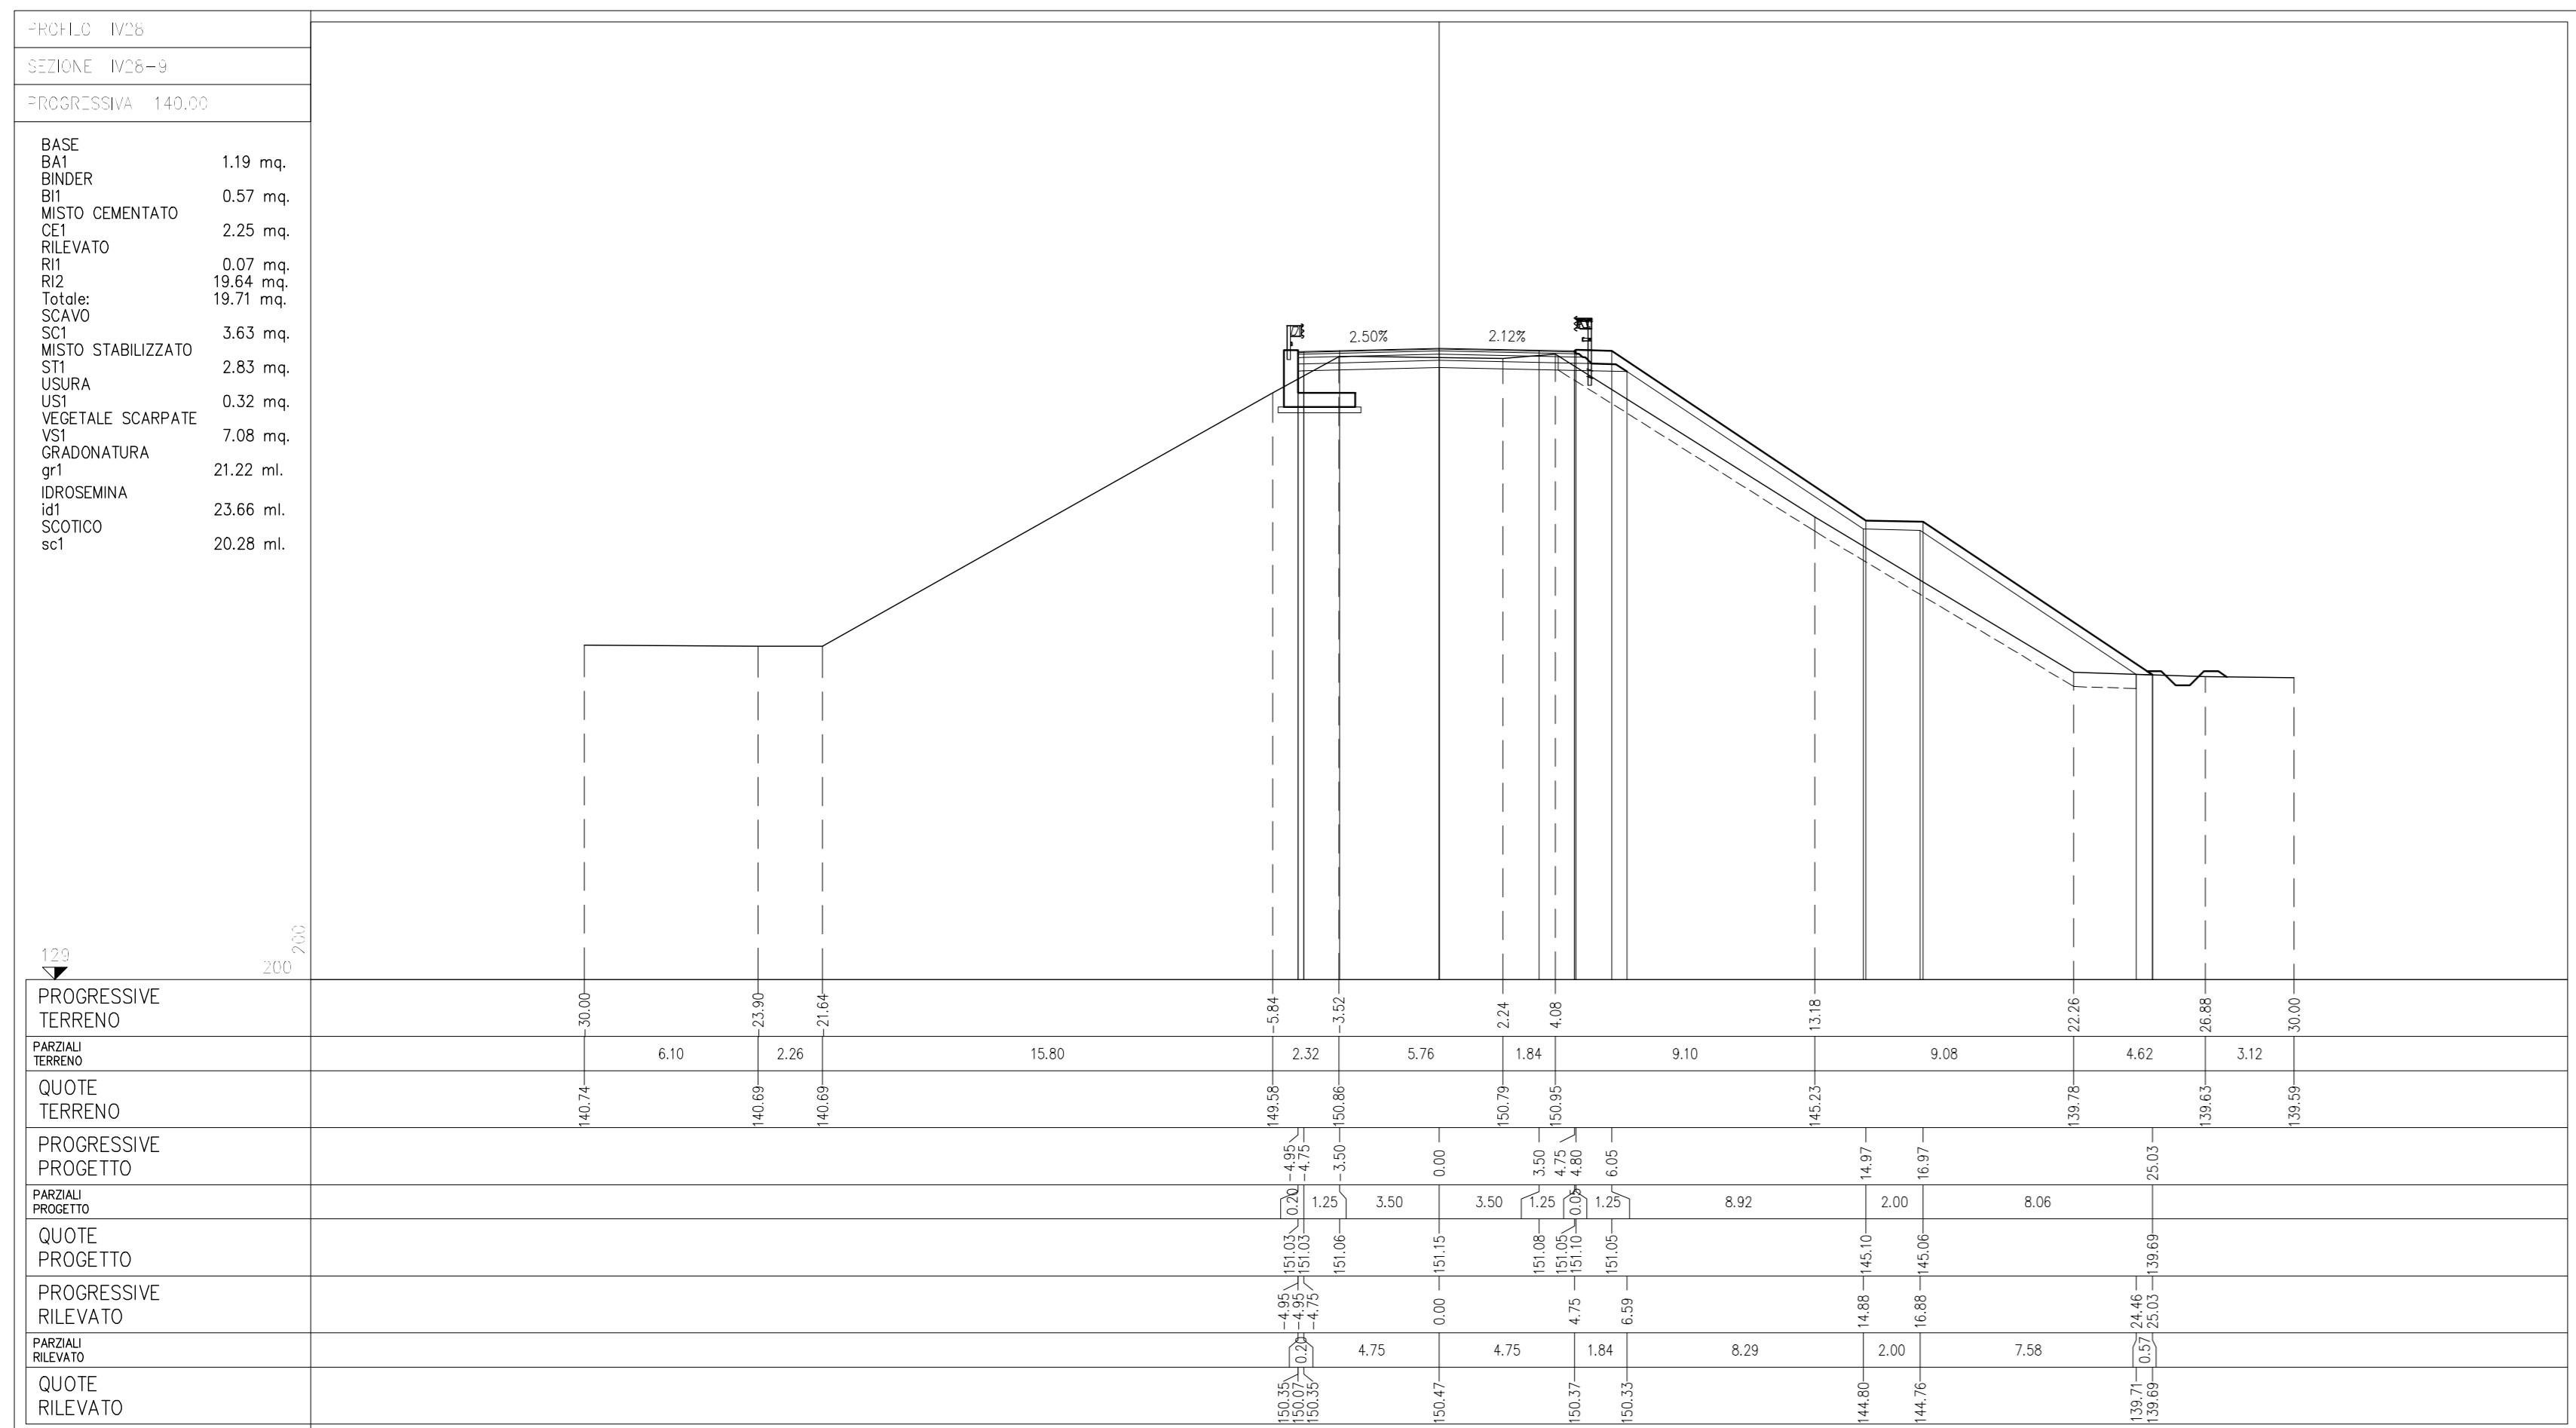

COMMITTENTE:

ALTA SORVEGLIANZA:

GENERAL CONTRACTOR:

INFRASTRUTTURE FERROVIARIE STRATEGICHE DEFINITE DALLA LEGGE OBIETTIVO N. 443/01
 LINEA A.V. /A.C. TORINO - VENEZIA Tratta MILANO - VERONA
 Lotto funzionale Brescia-Verona
 PROGETTO DEFINITIVO

OPERE DI ATTRAVERSAMENTO STRADALE

CAVALCAFERROVIA - I.T.C. BRESCIA EST-TANGENZIALE
 SUD DI BRESCIA km 3+485.402
 SEZIONI TRASVERSALI (TAV. 2/4)

ALTA SORVEGLIANZA

Verificato	Data	Approvato	Data

COMMESSA LOTTO FASE ENTE TIPODOC. OPERA/DISCIPLINA PROG. REV. SCALA

IN05 00 D E2 W9 1R28/00 002 0 1:200

PROGETTAZIONE GENERAL CONTRACTOR

Rev.	Data	Descrizione	Redatto	Data	Verificato	Data	Approvato	Data	Autorezzato/Data
0	31/03/14	EMISSIONE PER CDS		31/03/14		31/03/14		31/03/14	Cepav due Project Director Cepav due
1									
2									
3									

Salpem S.p.a. COMM. 032121 Data: 31/03/14 Doc.N. 30653_05.dwg

Scala di plot: 1