PROFILO IV30

SEZIONE IV30=7

PROGRESSIVA 120.00

BASE	
BA1	0.72 mq.
BINDER	
BI1	0.34 mq.
RILEVATO	
RI1	49.26 mq.
MISTO STABILIZZATO	
ST1	2.06 mq.
USURA	
US1	0.25 mq.
VEGETALE SCARPATE	
VS1	1.85 mq.
VS2	2.22 mq.
Totale:	4.07 mq.
IDROSEMINA	
id1	6.76 ml.
id2	8.04 ml.
Totale:	14.80 ml.
SCOTICO	
sc1	20.17 ml.
sc2	20.17 ml.
Totale:	40.34 ml.

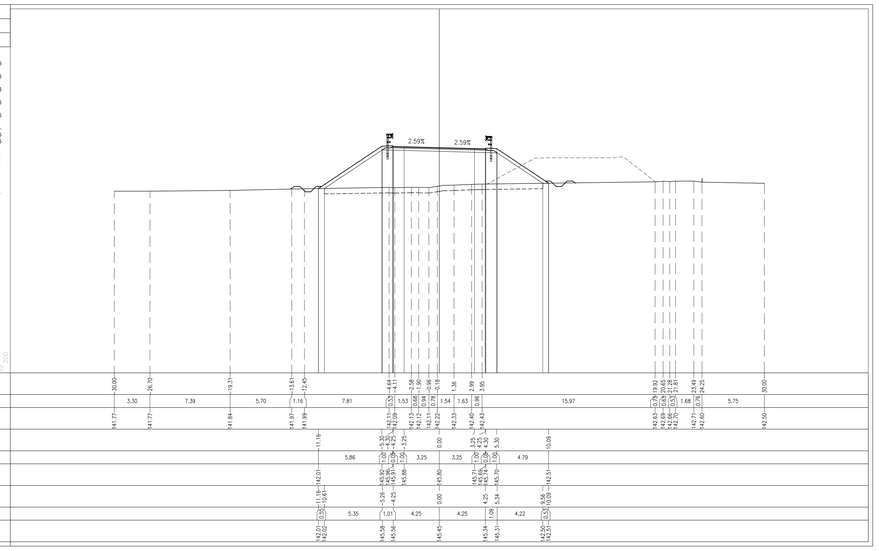

PROFILO IV30

SEZIONE IV30=10

PROGRESSIVA 180.00

BASE	
BA1	0.70 mq.
BINDER	
BI1	0.34 mq.
RILEVATO	
RI1	146.18 mq.
MISTO STABILIZZATO	
ST1	2.08 mq.
USURA	
US1	0.26 mq.
VEGETALE SCARPATE	
VS1	4.42 mq.
VS2	4.72 mq.
Totale:	9.14 mq.
IDROSEMINA	
id1	15.27 ml.
id2	16.37 ml.
Totale:	31.64 ml.
SCOTICO	
sc1	34.86 ml.

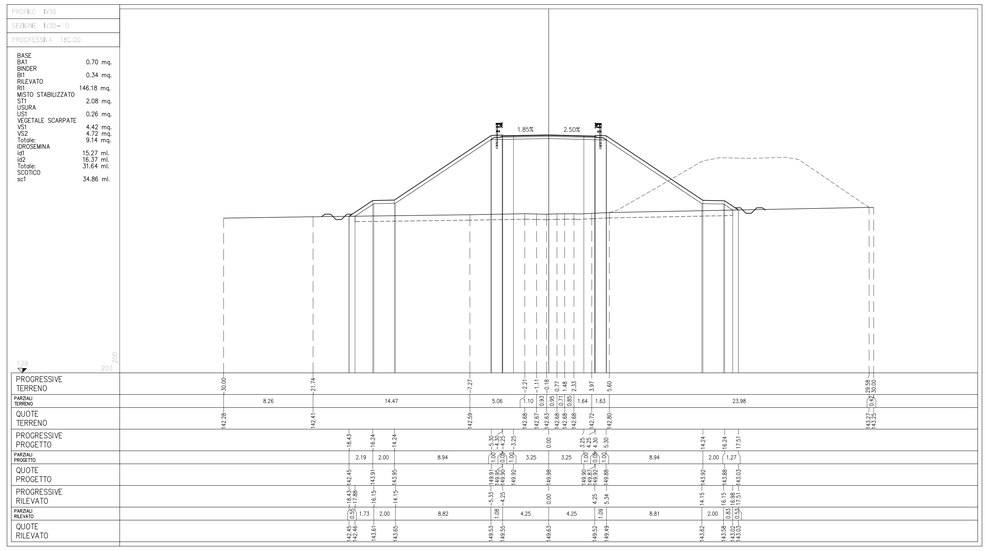

PROFILO IV30

SEZIONE IV30=6

PROGRESSIVA 140.00

BASE	
BA1	0.70 mq.
BINDER	
BI1	0.34 mq.
RILEVATO	
RI1	76.59 mq.
MISTO STABILIZZATO	
ST1	2.07 mq.
USURA	
US1	0.25 mq.
VEGETALE SCARPATE	
VS1	2.54 mq.
VS2	2.82 mq.
Totale:	5.36 mq.
IDROSEMINA	
id1	9.03 ml.
id2	10.28 ml.
Totale:	19.31 ml.
SCOTICO	
sc1	23.93 ml.

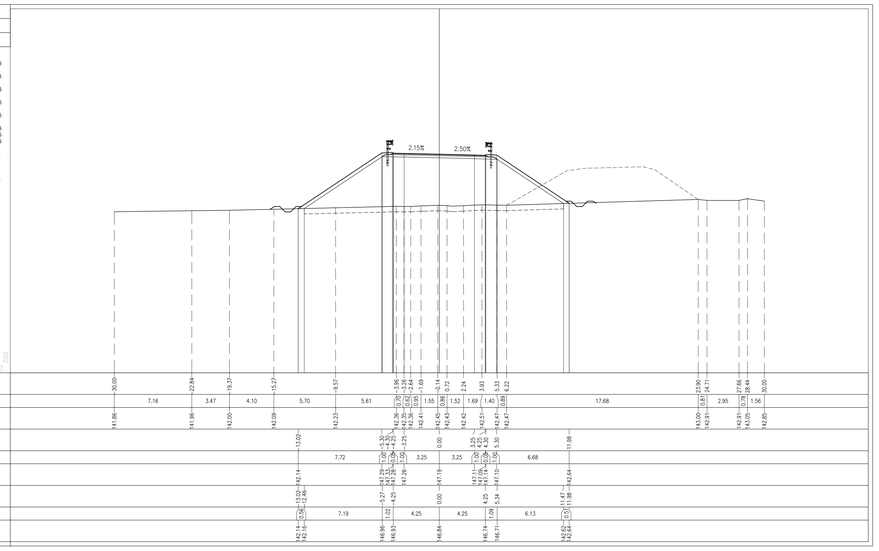

PROFILO IV30

SEZIONE IV30=11

PROGRESSIVA 186.54

BASE	
BA1	0.70 mq.
BINDER	
BI1	0.34 mq.
RILEVATO	
RI1	158.10 mq.
MISTO STABILIZZATO	
ST1	2.06 mq.
USURA	
US1	0.24 mq.
VEGETALE SCARPATE	
VS1	4.60 mq.
VS2	4.93 mq.
Totale:	9.53 mq.
IDROSEMINA	
id1	15.88 ml.
id2	16.98 ml.
Totale:	32.86 ml.
SCOTICO	
sc1	35.87 ml.

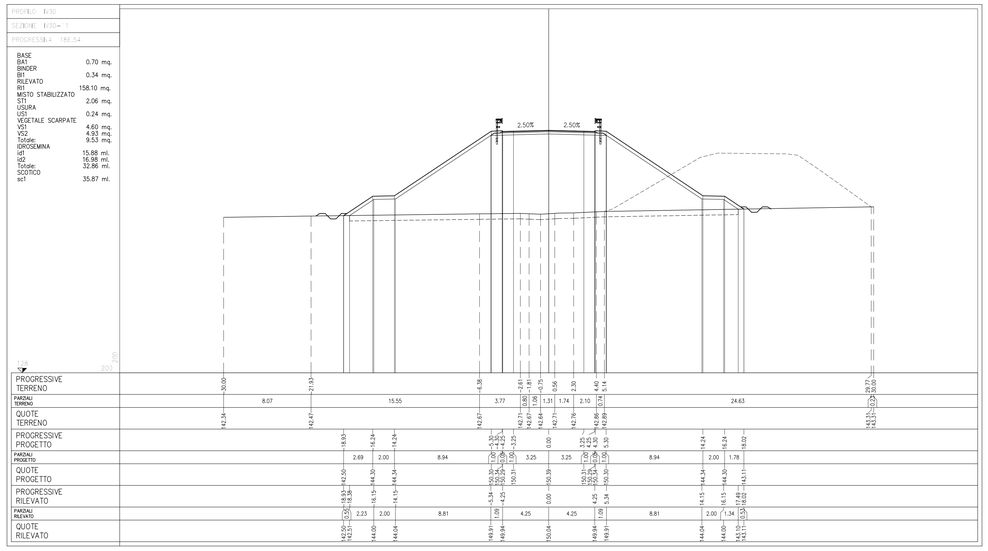

PROFILO IV30

SEZIONE IV30=9

PROGRESSIVA 160.00

BASE	
BA1	0.71 mq.
BINDER	
BI1	0.34 mq.
RILEVATO	
RI1	106.64 mq.
MISTO STABILIZZATO	
ST1	2.06 mq.
USURA	
US1	0.26 mq.
VEGETALE SCARPATE	
VS1	3.20 mq.
VS2	3.54 mq.
Totale:	6.74 mq.
IDROSEMINA	
id1	11.15 ml.
id2	12.29 ml.
Totale:	23.44 ml.
SCOTICO	
sc1	27.34 ml.

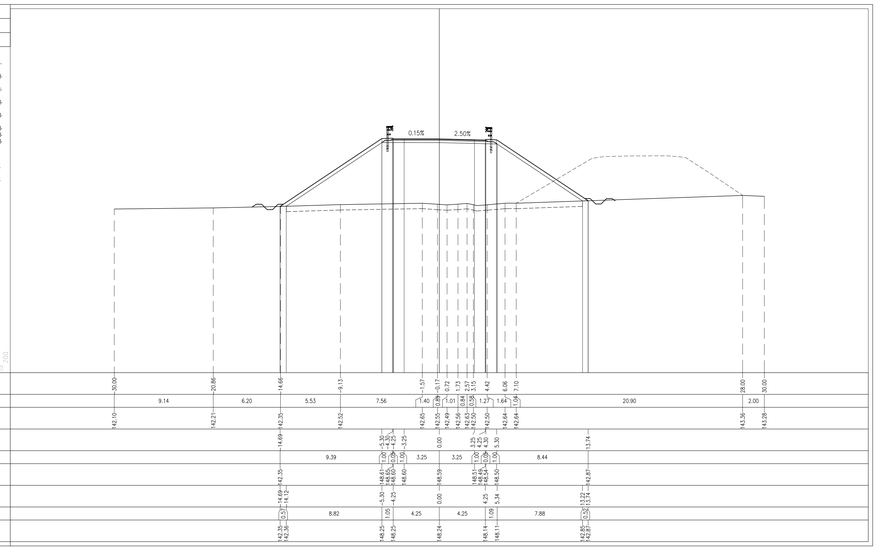

PROFILO IV30

SEZIONE IV30=12

PROGRESSIVA 204.34

BASE	
BA1	0.70 mq.
BINDER	
BI1	0.34 mq.
RILEVATO	
RI1	187.73 mq.
MISTO STABILIZZATO	
ST1	2.06 mq.
USURA	
US1	0.26 mq.
VEGETALE SCARPATE	
VS1	5.02 mq.
VS2	5.42 mq.
Totale:	10.44 mq.
IDROSEMINA	
id1	17.24 ml.
id2	18.51 ml.
Totale:	35.75 ml.
SCOTICO	
sc1	38.27 ml.

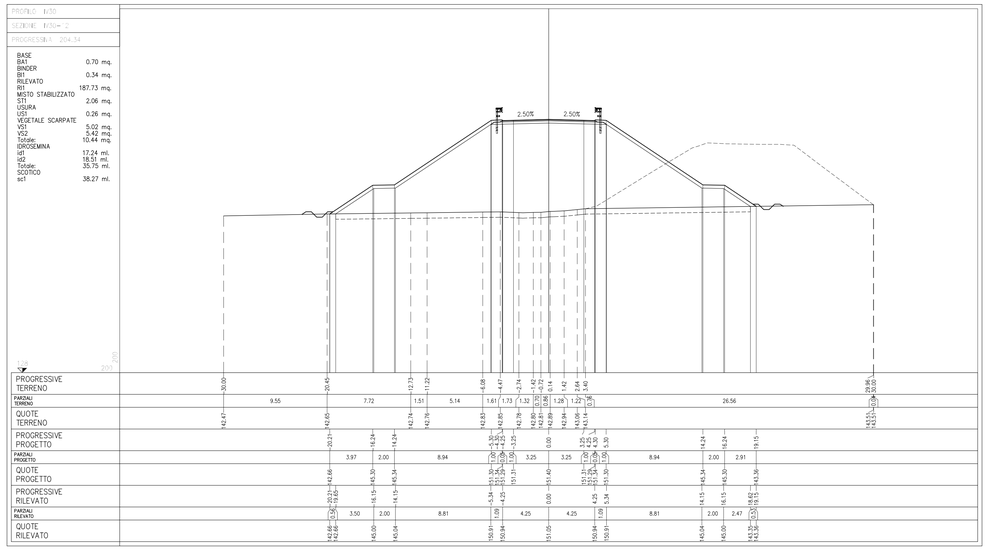

DISEGNI DI RIFERIMENTO

DESCRIZIONE	CODICE
PLANIMETRIA LINEA A.C. DAL KM 1174+824.970 AL KM 1184+624.970	IN5500EZP7F0001114
PROFILO LONGITUDINALE LINEA A.C. DAL KM 1174+100.000 AL KM 1184+600.000	IN5500EZP7F0001102
RELAZIONE GEOTECNICA	IN5500EZR9V3X0001
TOMBINI STRADALI – SEZIONE CIRCOLARE	IN5500EZB9NV000004
TIPOLOGICO SOLETTA IMPALCATI STRUTTURA MISTA – CATEGORIA F2 – LASTRE TRALICCIATE	IN5500EZB2VV0008003
TIPOLOGICO CARPENTERIA METALLICA IMPALCATO – CATEGORIA F2 – CONTROVENTI SUPERIORI E RITEGNI SISMICI	IN5500EZB2VV0007016
CVF STRADE CAT.F2 : CARPENTERIA IMPALCATO	IN5500EZB8VV0005019
TIPOLOGICO CVF SMALTIMENTO ACQUE METEORICHE TAV.1/2	IN5500EZP2VV0003001
TIPOLOGICO CVF SMALTIMENTO ACQUE METEORICHE TAV.2/2	IN5500EZP2VV0003002
SEZIONI TIPO IN RILEVATO STRADA CATEGORIA F2	IN5500EZM9RV0004007
CVF SEZIONI TIPO OPERE D'ARTE STRADA CAT.F2	IN5500EZM9VV0004007
CVF PRESCRIZIONI MATERIALI E NOTE GENERALI	IN5500EZQ0VV0000001
CVF STRADE CATEGORIA C2–F2 : CARPENTERIA PILE CON PLINTO AD 8 PALI	IN5500EZB9VV0007004
CVF STRADE CATEGORIA C2–F2 : CARPENTERIA PILE CON PLINTO A 6 PALI	IN5500EZB9VV0005001
CVF STRADE CATEGORIA F2 : CARPENTERIA SPALLE CON PLINTO AD 8 PALI	IN5500EZB9VV0004002
CVF STRADE CATEGORIA F2 : CARPENTERIA SPALLE CON PLINTO A 12 PALI	IN5500EZB9VV0004003
CAVALCAFERROVIA VIA CAMPAGNA – PR. DI CARATT. STRAT.	IN5500EZR6IV3X0X001
CAVALCAFERROVIA VIA CAMPAGNA SOPRA IV 30	
PLANIMETRIA STATO DI FATTO E DI PROGETTO	IN5500EZP7IV3000001
PIANTA FONDAZIONI ED IMPALCATO	IN5500EZP9IV3000001
CARPENTERIA PILE CON PLINTO A 8 PALI	IN5500EZB8IV3005002
CARPENTERIA PILE CON PLINTO A 6 PALI	IN5500EZB8IV3005003
SPALLA A. CARPENTERIA	IN5500EZB8IV3004001
SPALLA B. CARPENTERIA	IN5500EZB8IV3004002
APPARECCHI DI APPOGGIO E GIUNTI	IN5500EZA4IV3007001
RELAZIONE DI CALCOLO SOTTOSTRUTTURE	IN5500EZC1IV3004001
RELAZIONE DI CALCOLO APPARECCHI DI APPOGGIO E GIUNTI DI DILATAZIONE	IN5500EZC1IV3004002
RELAZIONE DI CALCOLO IMPALCATO	IN5500EZC1IV3007003
CARPENTERIA METALLICA IMPALCATO – DISEGNO D'ASSIEME – TAVOLA 1/2	IN5500EZB4IV3007001
CARPENTERIA METALLICA IMPALCATO – DISEGNO D'ASSIEME – TAVOLA 2/2	IN5500EZB4IV3007002
CARPENTERIA METALLICA IMPALCATO – TRAVERSI – TAVOLA 1/3	IN5500EZB2IV3007001
CARPENTERIA METALLICA IMPALCATO – TRAVERSI – TAVOLA 2/3	IN5500EZB2IV3007002
CARPENTERIA METALLICA IMPALCATO – TRAVERSI – TAVOLA 3/3	IN5500EZB2IV3007003
PROFILI LONGITUDINALI	IN5500EZF7IR3000001
ASSE PRINCIPALE. SEZIONI TRASVERSALI (TAV. 1/4)	IN5500EZW9IR3000001
ASSE PRINCIPALE. SEZIONI TRASVERSALI (TAV. 3/4)	IN5500EZW9IR3000003
ASSE PRINCIPALE. SEZIONI TRASVERSALI (TAV. 4/4)	IN5500EZW9IR3000004
ROTATORIA .SEZIONI TRASVERSALI (TAV. 1/3)	IN5500EZW9IR3000005
ROTATORIA. SEZIONI TRASVERSALI (TAV. 2/3)	IN5500EZW9IR3000006
ROTATORIA. SEZIONI TRASVERSALI (TAV. 3/3)	IN5500EZW9IR3000007
DIAGRAMMA DI VISUALE LIBERA E VELOCITÀ	IN5500EZCXVR3000001
RELAZIONE TECNICA GENERALE	IN5500EZR0IR3000001
SEZIONE LONGITUDINALE E PROSPETTO	IN5500EZZ9IV3000001
PLANIMETRIA FASI COSTRUTTIVE	IN5500EZP8IV3000001

NOTE GENERALI

CARATTERISTICHE DEI MATERIALI

LEGENDA

COMMITTENTE:

RFI RETE FERROVIARIA ITALIANA
GRUPPO FERROVIE DELLO STATO

ALTA SORVEGLIANZA:

ITALFERR
GRUPPO FERROVIE DELLO STATO

GENERAL CONTRACTOR:

Cepav due

INFRASTRUTTURE FERROVIARIE STRATEGICHE DEFINITE DALLA LEGGE OBIETTIVO N. 443/01

LINEA A.V. /A.C. TORINO - VENEZIA Tratta MILANO - VERONA
Lotto funzionale Brescia-Verona
PROGETTO DEFINITIVO

OPERE DI ATTRAVERSAMENTO STRADALE

CAVALCAFERROVIA VIA CAMPAGNA SOPRA - km 105+581.597

ASSE PRINCIPALE. SEZIONI TRASVERSALI (TAV.2/4)

IL PROGETTISTA: PIACENTINI & MARCHESINI s.r.l. Dott.Ing. Luca Piacentini Ordine degli Ingegneri della Provincia di Bologna

IL PROGETTISTA INTEGRATORE: saipem spa Sommersi Trasporti Dotazione in Ingegneria Quella Scritta all'albo degli Ingegneri della Provincia di Milano n. A2043 Dott. Ing. Bruno A. Lanzani Iscritto al registro delle imprese di Milano Codice Fiscale 00825000155 Partita IVA 00825000155

ALTA SORVEGLIANZA	Verificato	Data	Approvato	Data
ITALFERR				

COMMESSA	LOTTO	FASE	ENTE	TIPO DOC.	OPERA/DISCIPLINA	PROGR.	REV.	SCALA
IN05	00	D	E2	W9	IR3000	002	0	1:200

PROGETTAZIONE GENERAL CONTRACTOR

Rev.	Data	Descrizione	Redatto	Data	Verificato	Data	Approvato	Data
0	31/03/14	EMISSIONE PER CDS	PIACENTINI	31/03/14	SCIANDI	31/03/14	LAZZARI	31/03/14
1								
2								
3								

Autorizzato/Data

Consorzio Cepav due
Project Director
(Ing. F. Lombardi)
Data:

Saipem S.p.a. COMM. 032121 | Data: 31/03/14 | Doc.N. 31367_03.dwg

Progetto cofinanziato dalla Unione Europea

CUP: F81H91000000008

Scala di plot: 1: