

Spett.le  
Ministero dell'Ambiente e della tutela  
del Territorio e del Mare

Pec DGSalvanguardia.Ambientale@PEC.minambiente.it

I sottoscritti Benamati Valentina residente in via Calvisana 9, Benamati Sonia residente in via Calvisana 7, Benamati Ivana residente in via Calvisana 11, Benamati Livio residente in via Calvisana 13 e Benamati Roberto residente in via Calvisana, 15

**Premesso**

Che gli stessi saranno interessati da espropri di cui al foglio 32 del Comune di Sona e dalla realizzazione del tratto dal km 131+130 al km 135+650


**Chiedono**


- Che la pista di cantiere posizionata sul mappale 666 adiacente le abitazioni venga spostata a ovest in corrispondenza del termine della proprietà del Sig. Benamati Livio mappali 775/665/25 o lungo la strada comunale denominate delle Bissare o in corrispondenza dell'altra pista di cantiere e che per accedere alla rotonda venga fatta passare a sud, lungo la linea autostradale;
- Che lungo tutto il perimetro dell'area di stoccaggio interessate i mappali 665 e 775 (L.6.A.T.9 e L.6.S.T.16) venga posizionata opportuna barriera antipolvere e antirumore;
- Che a nord della proprietà essendo la stessa prospiciente l'area dei lavori venga posizionata barriera antipolvere e antirumore;
- che nel caso venissero abbattuti alberi o vegetazione che attutiscono il rumore dell'autostrada A4 gli stessi vengano sostituiti da apposite barriere antirumore;
- Che la rotonda posizionata al limite della strada privata via Calvisana, via Borghese e via Montresora venga strutturata in modo da garantire il minor disagio possibile all'abitazione del Sig. Benamati Roberto;
- Che essendo le abitazioni molto al di sotto dei 250m dalla linea venga garantita per gli stessi le misure atte a proteggerne l'integrità e in caso contrario vengano garantite le indennità opportune.

Certi che vogliate considerare quanto sopra esposto porgiamo distinti saluti

Sona, 27/10/2014

Benamati Valentina Benamati Valentina Benamati Sonia Sonia Benamati  
Benamati Ivana Benamati Ivana Benamati Livio Benamati Livio  
Benamati Roberto Benamati Roberto

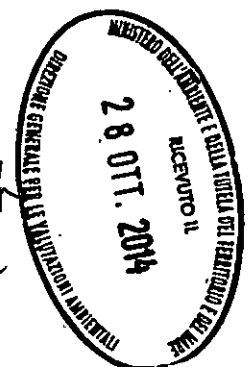

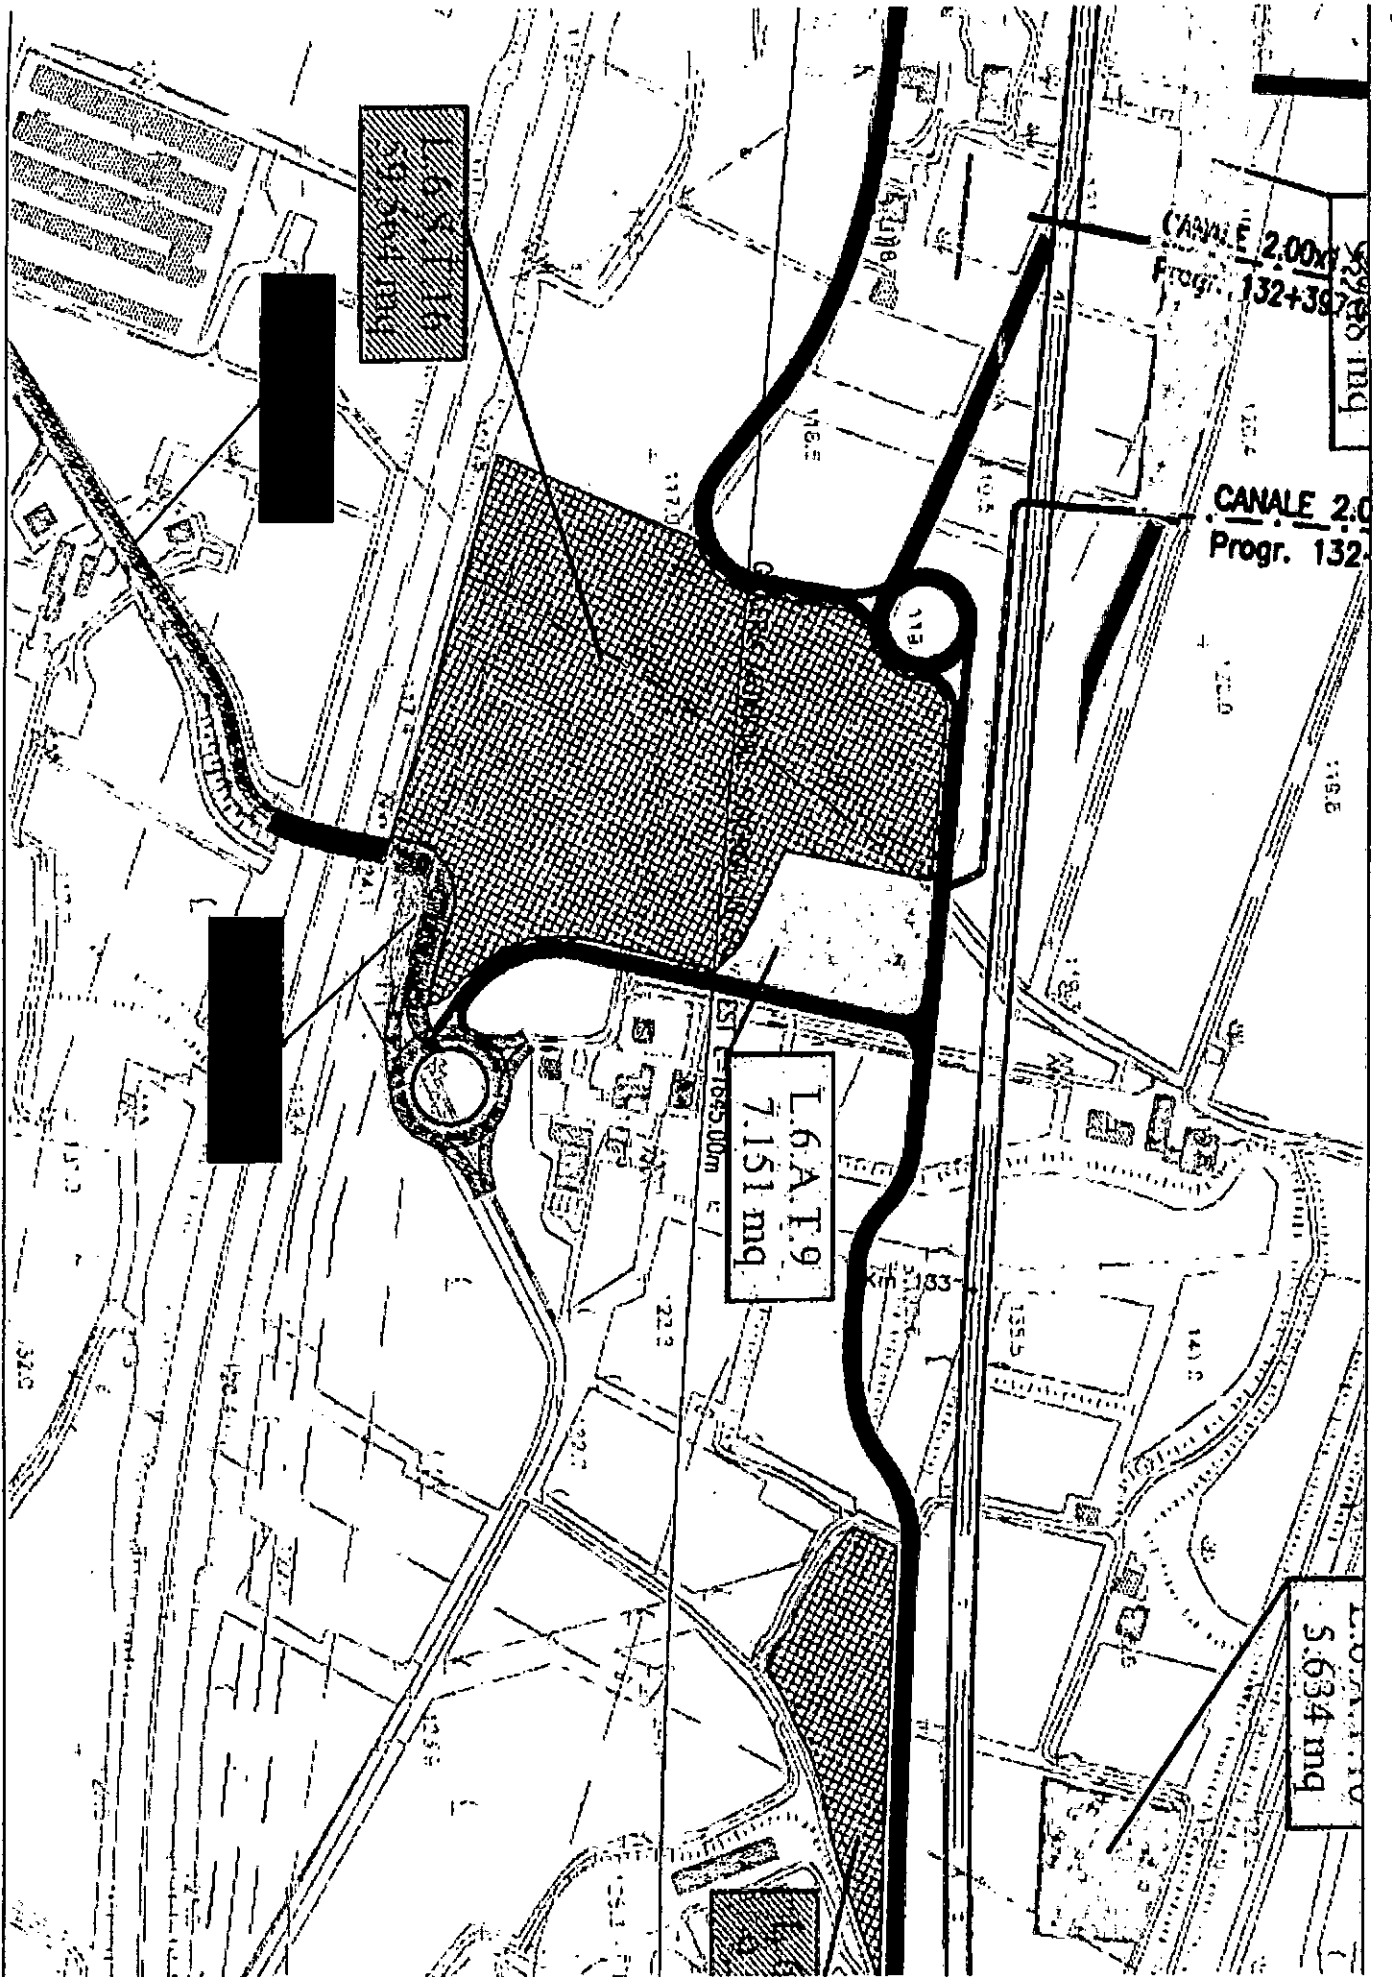

## **Pec Direzione**

---

**Da:** sonia.benamati@postacertificata.gov.it  
**Inviato:** martedì 28 ottobre 2014 08:31  
**A:** DGSalvanguardia.Ambientale@PEC.minambiente.it  
**Oggetto:** Osservazioni TAV tratto km 131-135  
**Allegati:** piantina cantiere.pdf; osservazioni TAV via Calvisana.pdf

Alleghiamo nostre osservazioni riguardo il progetto di realizzazione dell'alta velocità tratto compreso tra il km 131-135 che interessa le nostre abitazioni site in via Calvisana 37060 Sona (VR).

Cordiali saluti

Benamati Sonia

Benamati Valentina

Benamati Ivana

Benamati Livio

Benamati Roberto