

Pec Direzione

Da: Sit Progetti <sitprogetti@tiscali.it>
Inviato: martedì 28 ottobre 2014 10:03
A: svr.autorizzazioneconcertazione@pec.terna.it; dg.prog-div3@pec.mit.gov.it;
dgsalvanguardia.ambientale@pec.minambiente.it
Cc: comune.corbetta@postemailcertificata.it
Oggetto: Osservazione all'intervento INTERCONNECTOR ITALIA-SVIZZERA
Allegati: OSS INTERCONNECTOR.pdf

In allegato vi trasmettiamo l'osservazione di cui all'oggetto, riguardante il tratto del comune di Corbetta (MI).

Distinti saluti.

CUCCHI FRANCA
CUCCHI LAURA



Ministero dell'Ambiente e della Tutela del Territorio
del Mare - Direzione Generale Valutazioni Ambientali

E.prot DVA - 2014 - 0035223 del 29/10/2014



Cucchi Franca
Cucchi Laura
Via Cadorna 25
20011 Corbetta (MI)

Corbetta, Il 20 ottobre 2014

Spett.le
Comune di **CORBETTA**
Settore Urbanistica ed Edilizia Privata

Spett.le Società
TERNA RETE ITALIA S.p.A.
Direzione Sviluppo Rete
P.E.C. : svr.autorizzazioniconcertazione@pec.terna.it

Spett.le
MINISTERO DELLE INFRASTRUTTURE E DEI TRASPORTI
D.G. per lo Sviluppo del Territorio, la Programmazione e
I Progetti Internazionali – Div3
P.E.C. : dq.prog-div3@pec.mit.gov.it

Spett.le
MINISTERO DELL'AMBIENTE
DIREZIONE GENERALE per le Valutazioni Ambientali
Divisione 2
P.E.C. : dgsalvaguardia.ambientale@pec.minambiente.it

A mani e via P.E.C.

Oggetto : Osservazione allo spostamento delle campate 12-13-14-15 (con i sostegni 276-277-278-279) , in Comune di Corbetta – linea elettrica a 220.000 volt " Baggio – Magenta " n° 226, relativamente all'intervento denominato " Interconnector Italia – Svizzera " – Elettrodotto 350KV CC Pallanzeno-Baggio.

Le sottoscritte Cucchi Laura (CCC LRA 55P47C986P) nata a Corbetta il 07.09.1955 e Cucchi Franca (CCC FNC 62R44 C986I) nata a Corbetta il 04.10.1962 residenti a Corbetta in Via Cadorna 25, proprietarie degli immobili siti a Corbetta in Via Cadorna n. 25 censiti catastalmente al N.C.E.U. e N.C.T. Foglio 1 Mappali :

111 sub.705 – Categ. A/7- Cl. 5 - vani 7,5 - Rc.€ 813,42 - ;

294 sub.7 – Categ. A/3 Cl. 5 – vani 5 - Rc.€ 322,79 - ;

299 sub. 5 - Categ. C/6- Cl. 5 – mq. 11 - Rc.€ 36,36 - ;

110 sub.501 – Categ. C/6- Cl. 5 – mq. 13 - Rc.€ 42,97 - ;

110 sub.502 – Categ. C/6- Cl. 5 – mq. 17- Rc.€ 56,19 - ;

110 sub.503 – Categ. C/2- Cl. 5 – mq. 56- Rc.€ 104,12 - ;

111 sub.703 – Categ. C/2- Cl. 6 – mq. 140- Rc.€ 310,91 - ;
520 – Rel Acq Es – Ett. 0.01.10 - ;
521 – S.I. – Cl. 2 – Ett. 0.11.03 – Rd.€ 8,49 – Ra € 8,54 - .

Premesso :

- che gli immobili sono situati in prossimità della linea elettrica a 220.000 volt " Baggio-Magenta n° 226, tra le campate identificate con i n. 13 e 14;
- che nell'elenco proprietari, non sono indicati i fabbricati di cui ai mappali 111-294-299-110
- **che gli immobili ,con lo spostamento del sostegno 277 e 278, saranno sovrastati dalla nuova linea elettrica**
- che gli immobili ricadono nel P.G.T. Vigente del Comune di Corbetta in zona " AMBITI DEL TESUTO CONSOLIDATO, TESSUTI VERDI URBANI " disciplinati dall'Art.7 delle N.T.A. del P.D.R. ;
- che detti immobili sono stati oggetto nel recente passato ad interventi di sistemazione con opere di Manutenzione Straordinaria ;
- che a Nord della proprietà sono presenti aree non urbanizzate definite dal P.G.T. come " Zone Agricole Produttive ";
- che nelle aree poste a Nord del Tracciato Baggio-Magenta è presente un altro Elettrodotto che corre in parallelo, su tutto il territorio del Comune di Corbetta, all'Elettrodotto osservato, identificato sulla planimetria con linea rossa e i Tralicci 72-71-70-69-68 ;
- che come si nota dalla planimetria allegata detta linea denominata " 380KV Singola Terna" corre in zona agricola quasi completamente disabitata;
-

Tutto ciò premesso le sottoscritte

chiedono

- **che venga effettuato uno studio di fattibilità tecnica per il Comune di Corbetta, in variante all'intervento denominato " Interconnector Italia-Svizzera ", relativamente alla possibilità:**
 - A) di deviare la linea più a nord ove attualmente è posizionato un altro elettrodotto, utilizzando il corridoio esistente nelle aree non urbanizzate ed installando parallelamente la nuova linea;(vedere allegato)**
 - B) che venga eliminata la linea 220 KV esistente che transita nella Zona Altamente Urbanizzata.**

Le sottoscritte fanno inoltre presente che l'accoglimento di quanto sopra esposto eviterà :

- 1) ulteriori aggravii degli effetti invasivi, prodotti dalle linee ai residenti
- 2) facilità di realizzazione della nuova linea

Ky

- 3) costi ed indennizzi sicuramente contenuti rispetto agli attuali, eseguendo i lavori in zona di campagna
- 4) netto miglioramento della qualità della vita a numerosi cittadini Corbettesi.

Rimanendo in attesa di ricevere risposta a quanto sopra , cogliamo l'occasione per porgere distinti saluti.


Franco Lucchi
Laura Lucchi

Si allega : **-Planimetria con indicazione della proprietà** ,Individuazione dell'area d'intervento, identificazione dell'attuale altro elettrodotto identificato con i sostegni in rosso-n. 70 e 71.
- Ipotesi di spostamento con tratteggio rosso..

N=5035800

Ufficio Provinciale di Milano - Territorio Servizi Catastali - Direttore ING. ANTONIO PELUSO

Vis. tel. (0.90 euro)

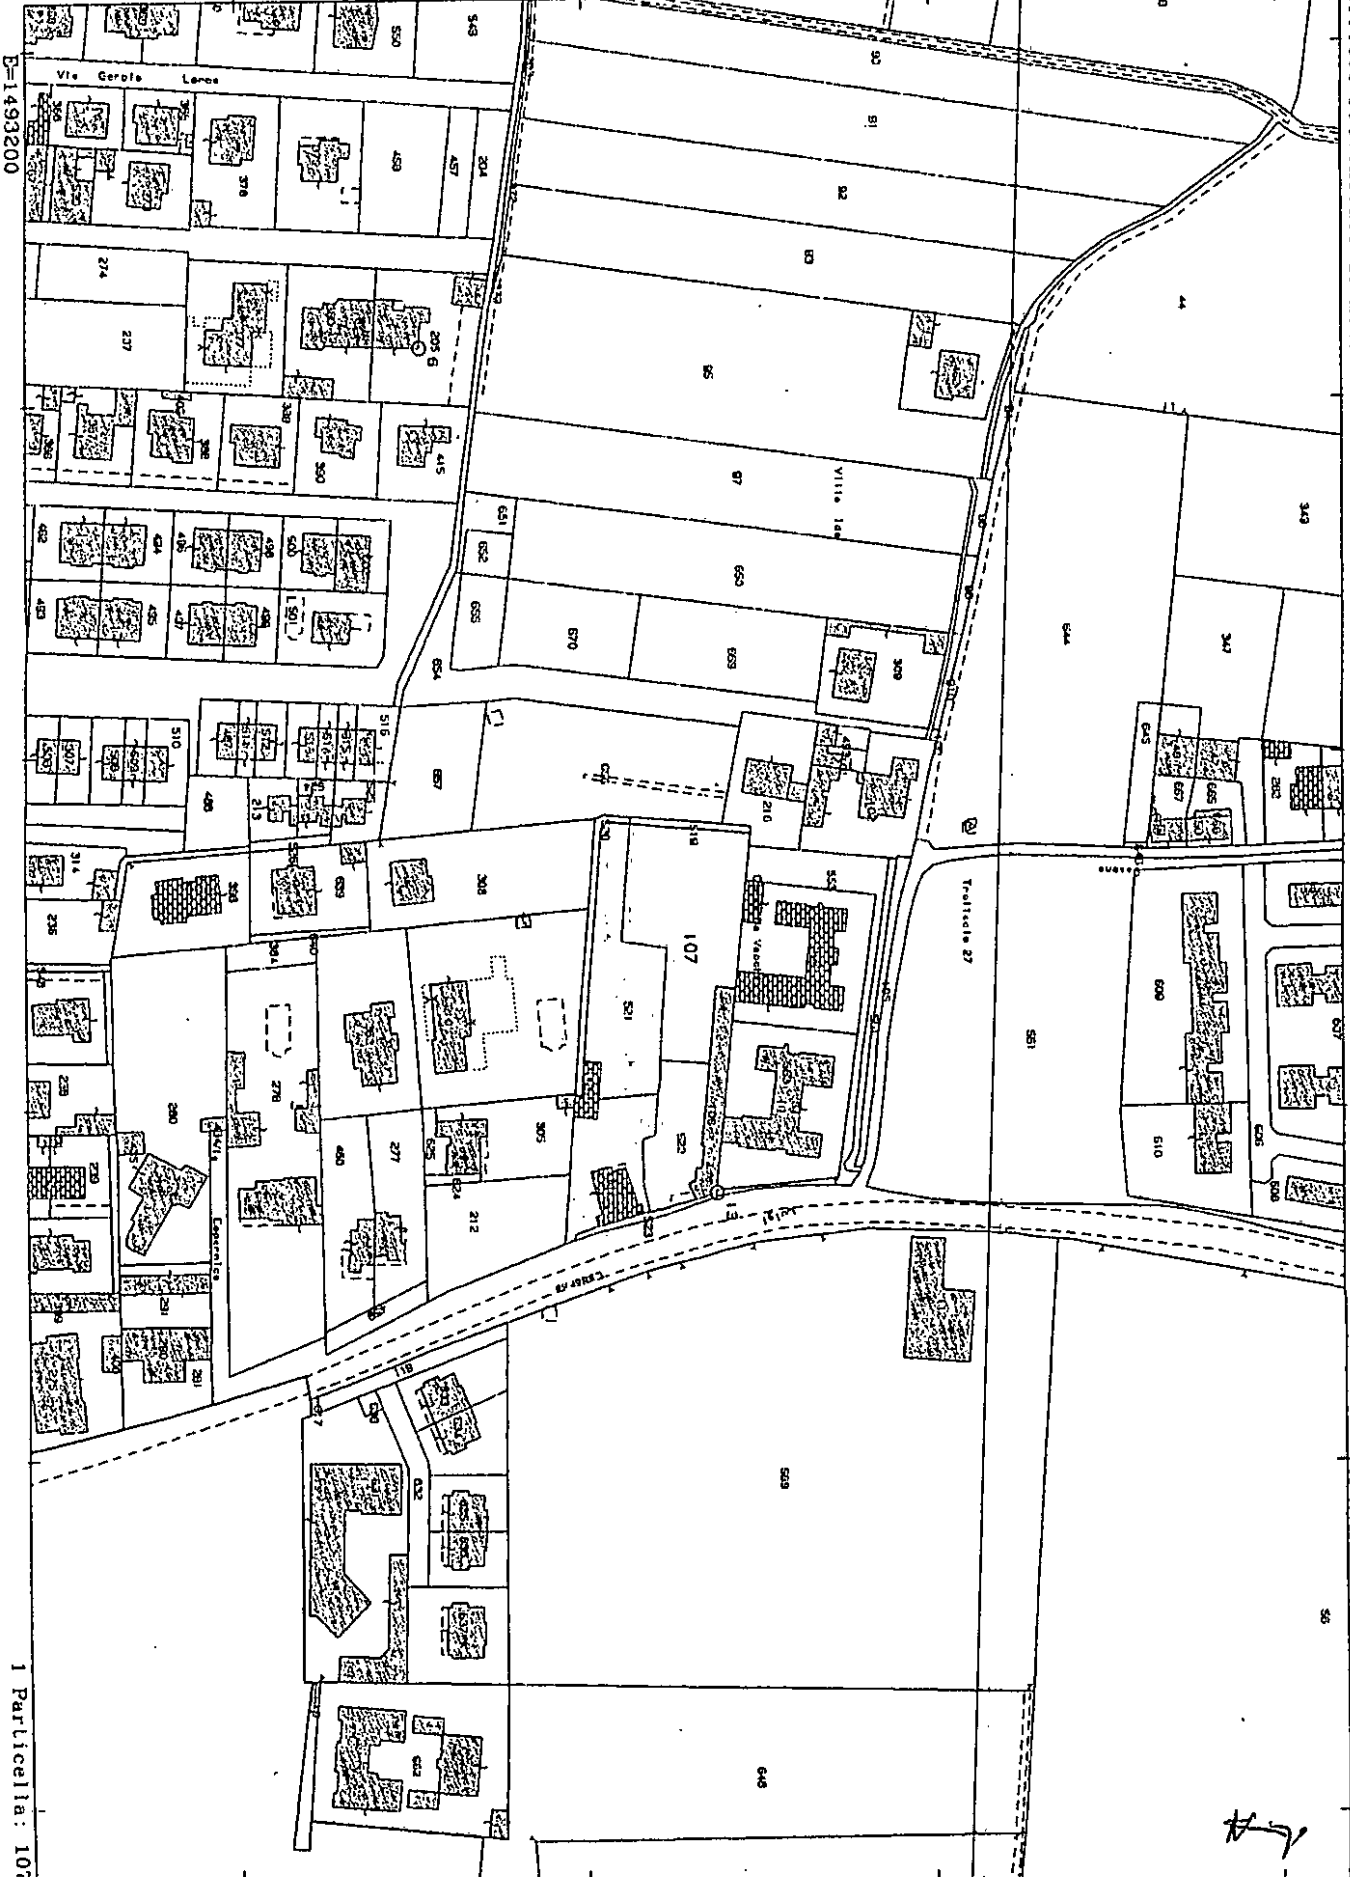


E=1493200

1 Particella: 107

Comune: CORBETTA
Foglio: 1

Scala originale: 1:2000
Dimensione cornice: 534.000 x 378.000 metri

20-Mag-2014 10:11
Prot. n. T56912/2014

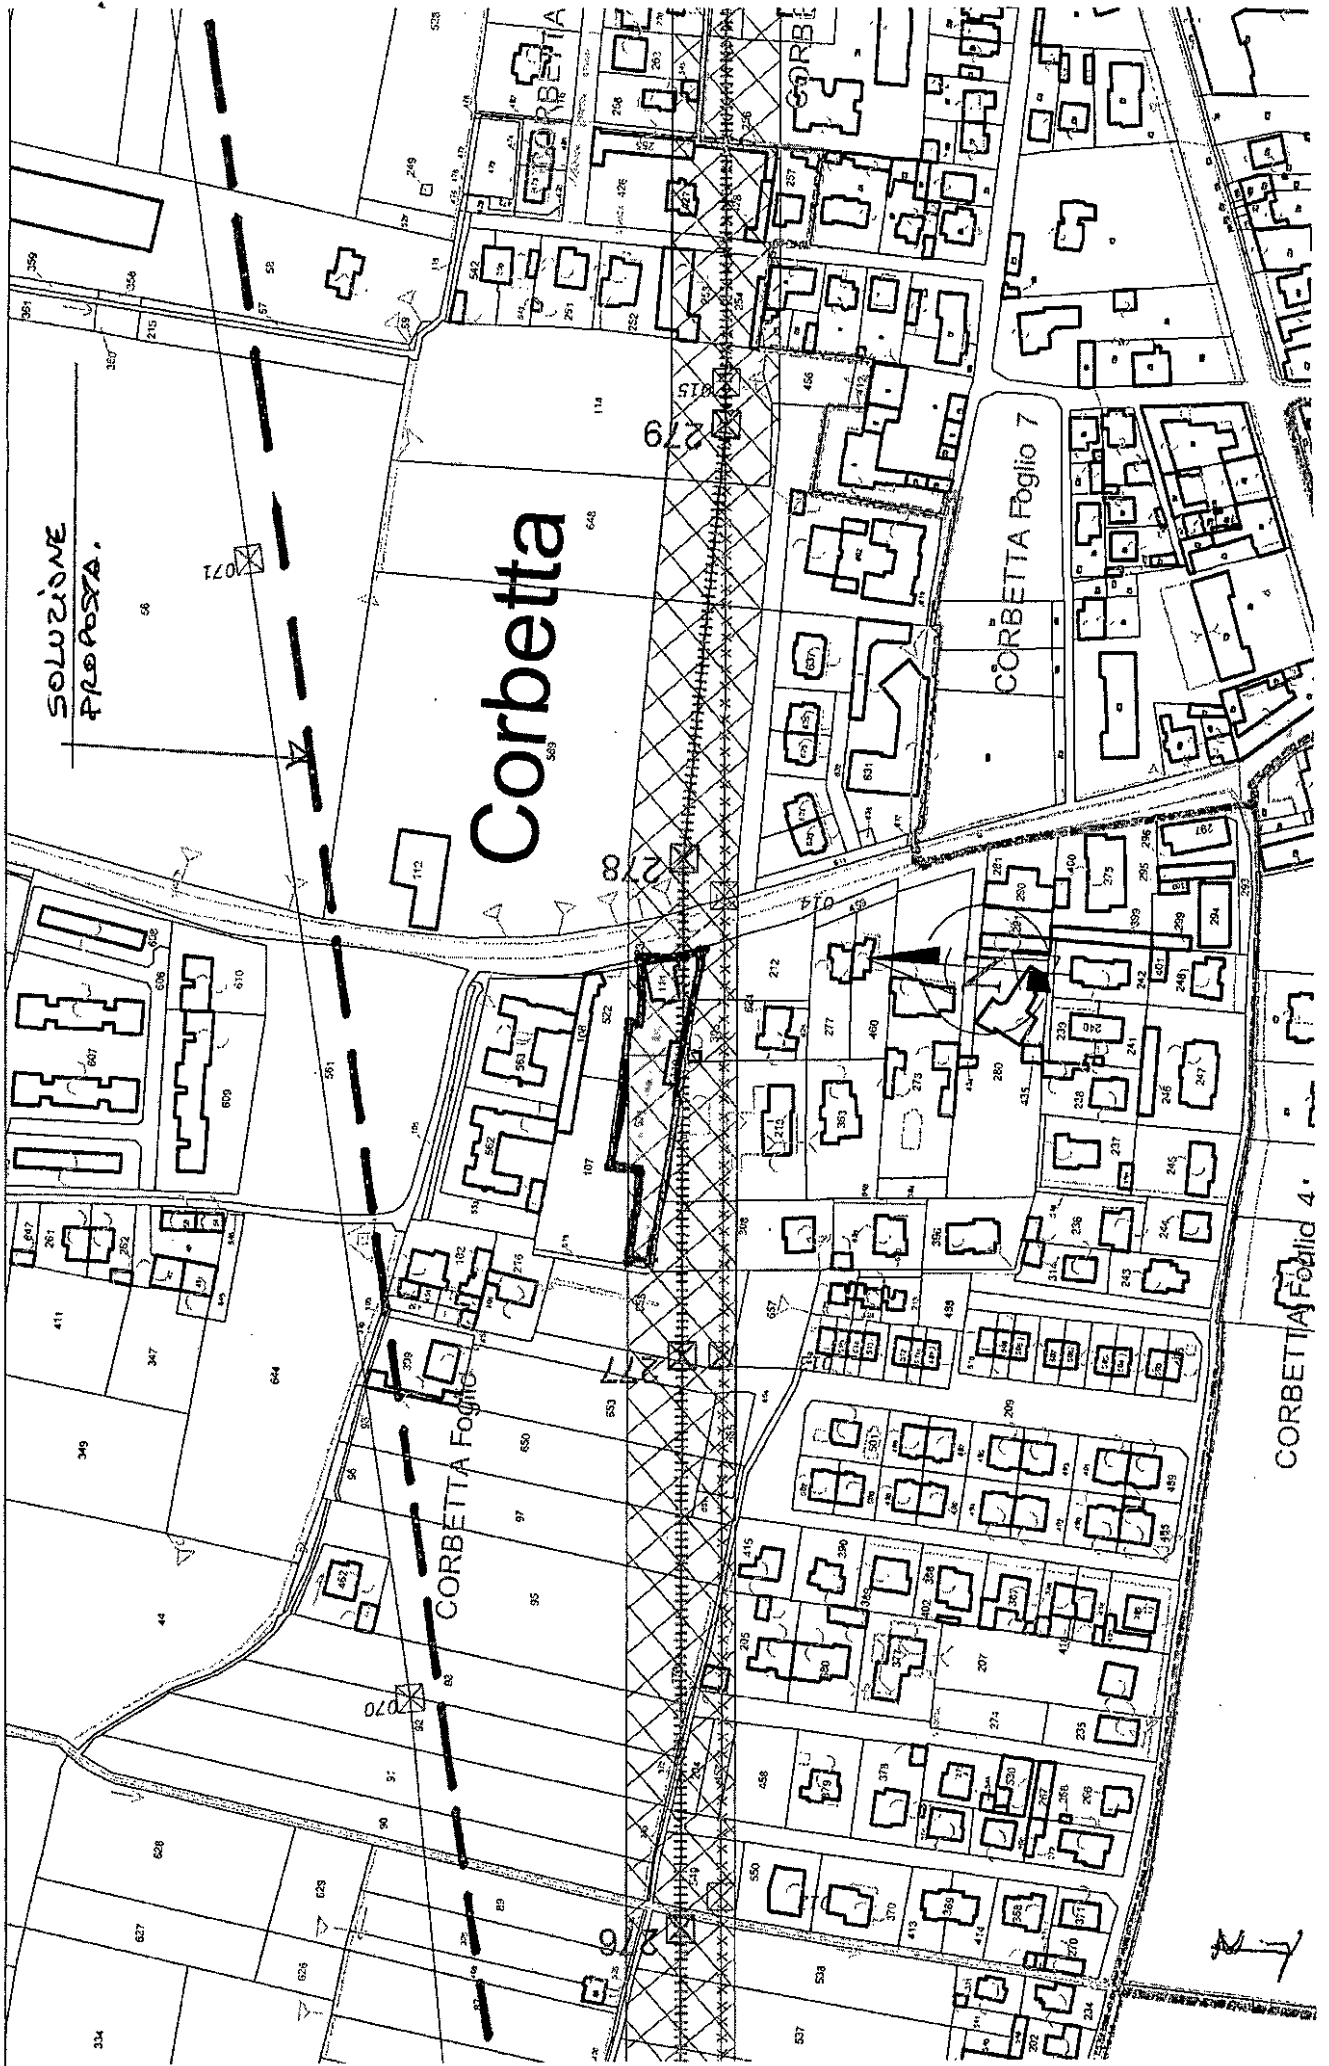

SOLUZIONE
PROPOSTA.

Corbetta

CORBETTA Foglio 4

CORBETTA Foglio 7

CORBETTA Foglio 4