

**ALFREDO CUNEGO**

Loc.Casin, 3  
S.Giorgio in Salici  
37060 SONA (VR)  
Proprietario fabbricato uso abitativo  
Comune di Sona foglio 30 map.138



Ministero dell'Ambiente e della Tutela del Territorio  
del Mare – Direzione Generale Valutazioni Ambientali

E.prot DVA – 2014 – 0036865 del 11/11/2014

Spett. **MINISTERO DELL'AMBIENTE E  
DELLA TUTELA DEL TERRITORIO  
E DEL MARE**

Dir. Gen. per le Valutazioni Ambientali  
Div.II Sistemi di Valutazione Ambientali  
Via Cristoforo Colombo 44

00147 **ROMA**

**OGGETTO:** Osservazioni procedura di valutazione di impatto ambientale  
Legge Obiettivo 443/2001 sul progetto definitivo della linea ferroviaria AV/AC  
Torino-Venezia tratta AV/AC Milano-Verona Lotto funzionale Brescia-Verona


Io sottoscritto ALFREDO CUNEGO, appreso della pendenza della procedura in oggetto e del fatto che all'interno del relativo progetto sarebbe prevista una galleria naturale passante proprio sotto la mia proprietà, come da Vostra planimetria di individuazione dei ricettori censiti IN0500DE2NZIM00060011 pag.72/88 ricettore L131-N-20

pongo le seguenti osservazioni:


- preoccupazione circa vibrazioni, inquinamento acustico e campi elettromagnetici causati nelle fase costruttiva della galleria naturale ed in seguito dal passaggio dei treni ad alta velocità.
- deprezzamento della proprietà acquistata come casa su una collina con veduta di campi e invece in futuro con vista sull'uscita dalla galleria naturale della TAV per passare a quella artificiale dopo qualche anno di disagi per i lavori e per il passaggio di mezzi.

Fiducioso di ricevere un Vostro cenno in merito alle osservazioni espresse, mi è gradita l'occasione per porgere distinti saluti.

San Giorgio in Salici, 4 novembre 2014

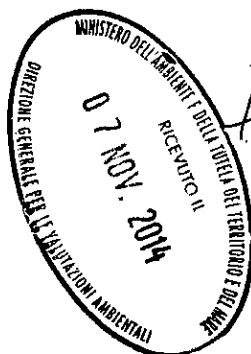

Alfredo Cunego

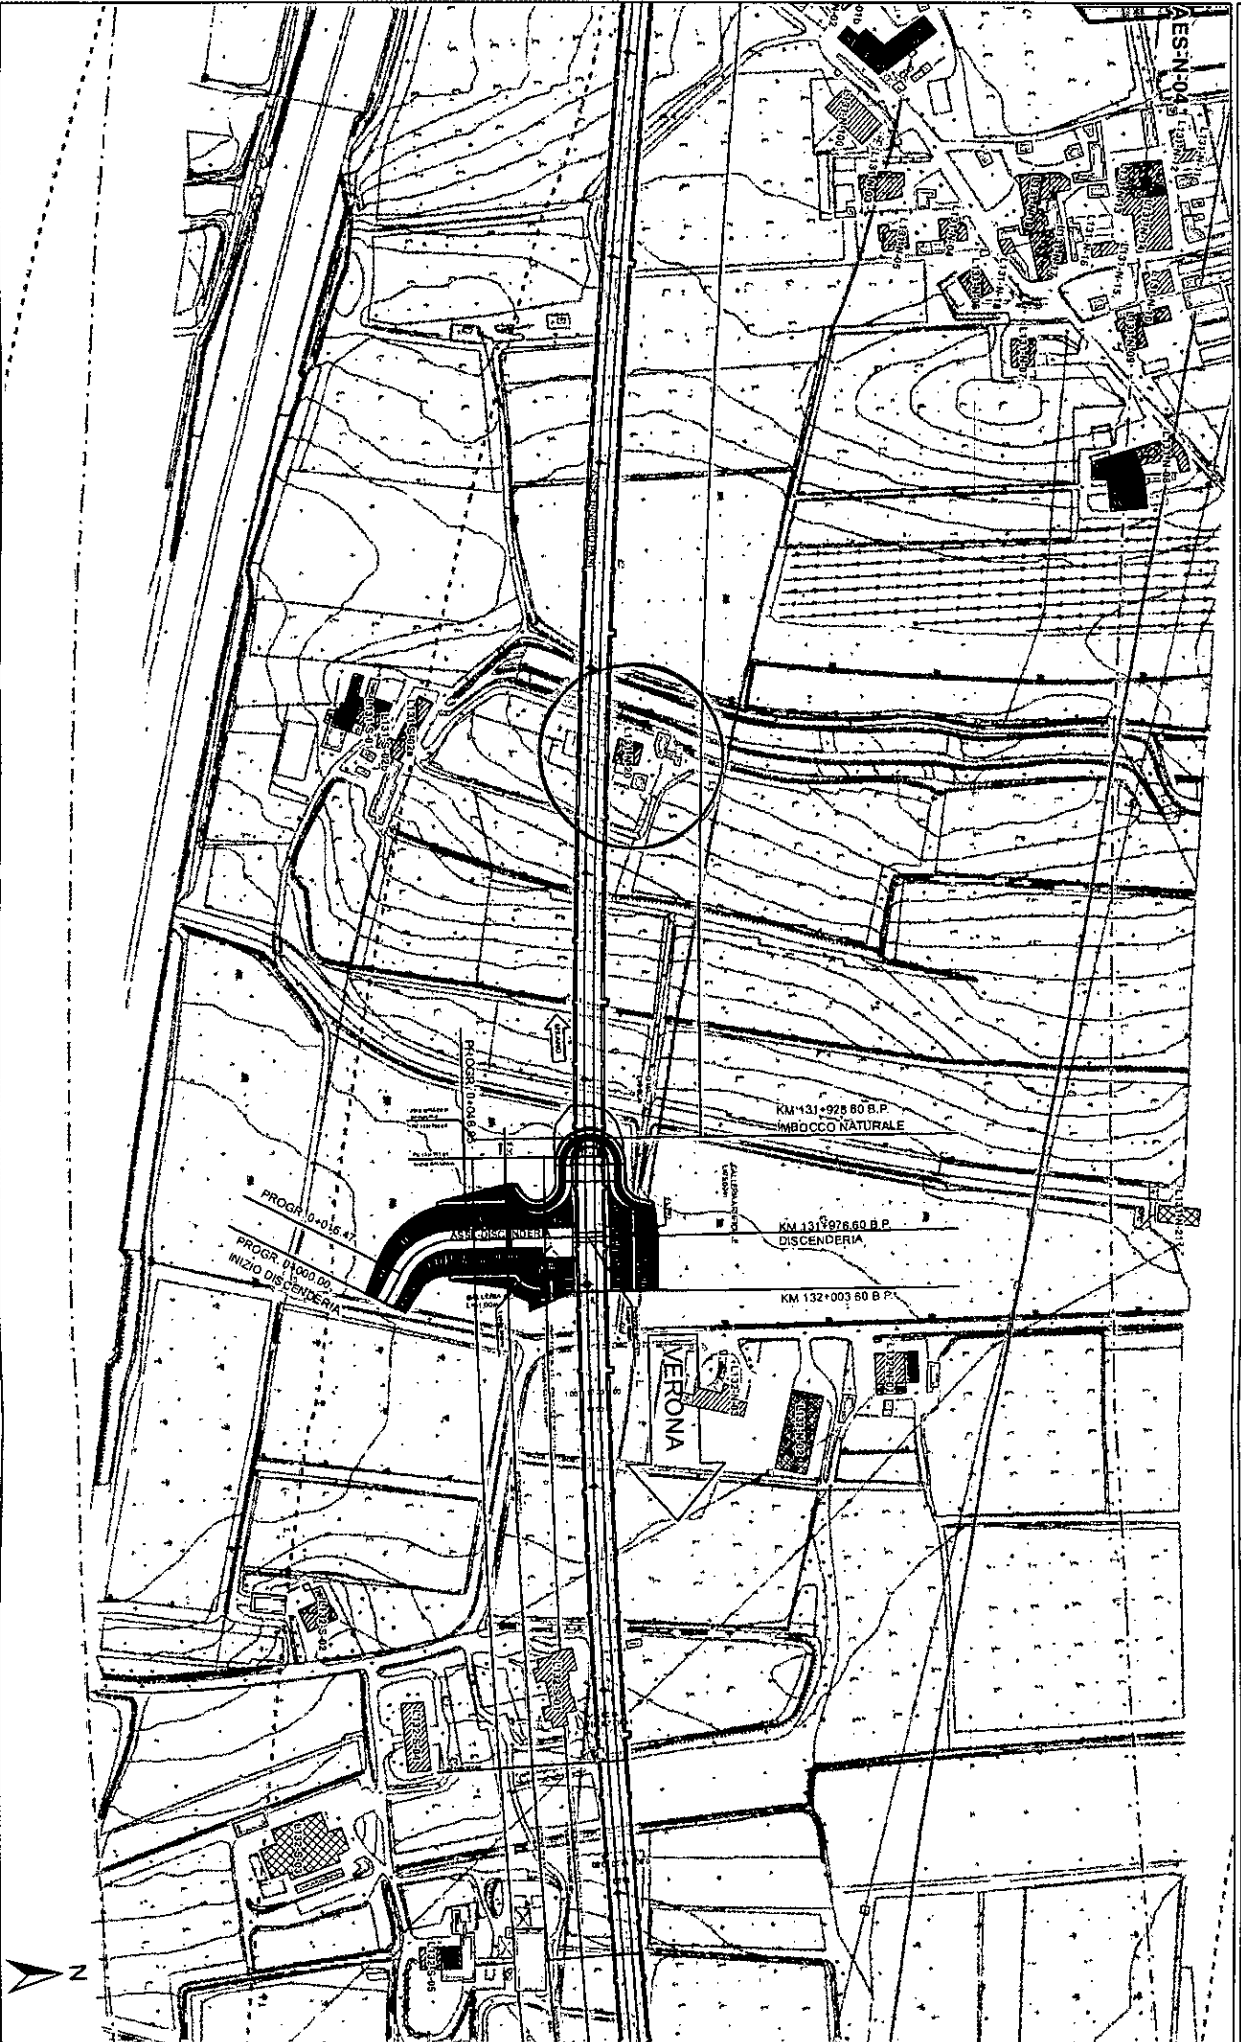

<b>ALTEZZA DEGLI EDIFICI</b>	<b>DESTINAZIONE D'USO DEI FABBRICATI</b>	<b>Edifici di culto</b>	<b>Area di espansione</b>	<b>Fasce di pertinenza concorsuali:</b>	<b>Linea FS Milano-Venezia</b>
h=3,50 m (1 piano)	Residenziali e assimilabili	Edificio dismesso o rudere	Fasce di pertinenza A/CAV/IC:	A4	IC Brescia-Ovest
h=7,50 m (2 piani)	Produttivo (Industria, Artigianato,...)	Servizi Sanitari	Fascia 100 m	Bra, Be, MI	Linea FS Brescia-Omninea
h=13,50 m (4 piani)	Servizi per istruzione	Altro (magazzino, baracca, ...)	Fascia 250 m	SP11	Linea FS Brescia-Padova
h=30,50 m (8 piani)	Commercio, uffici e terziario	Edifici in demolizione	Fascia 250 m in galleria	A21	