POSA CAVI SU PAVIMENTAZIONE IN CLS

CONFIGURAZIONE IN PIANO

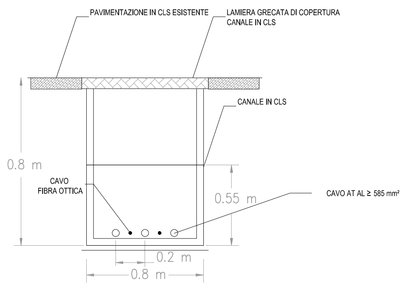

POSA CAVI IN TERRENO SENZA INTERFERENZE

CONFIGURAZIONE IN PIANO

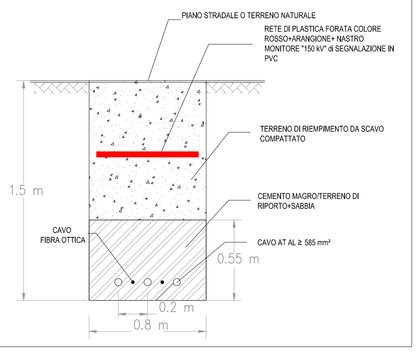

POSA CAVI IN TERRENO CON INTERFERENZE

CONFIGURAZIONE IN PIANO

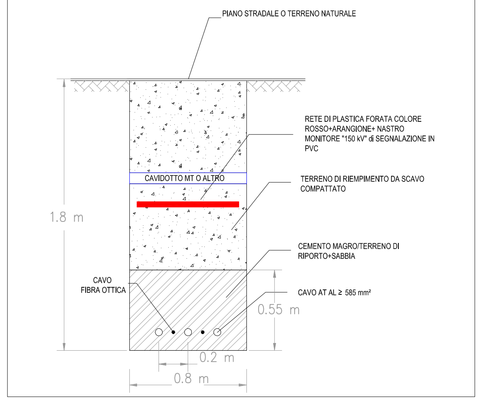

POSA CAVI IN TERRENO SENZA INTERFERENZE

CONFIGURAZIONE IN PIANO

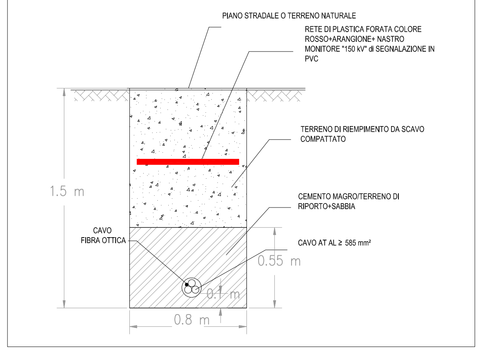

POSA CAVI IN TERRENO CON INTERFERENZE

CONFIGURAZIONE IN PIANO

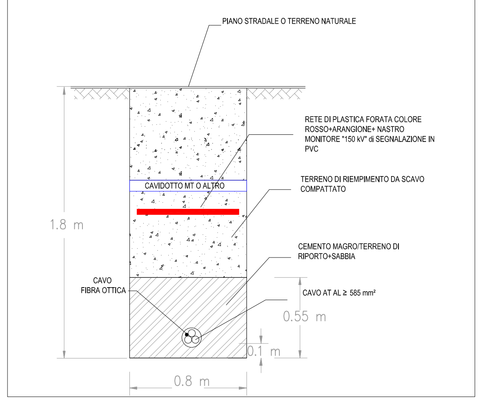

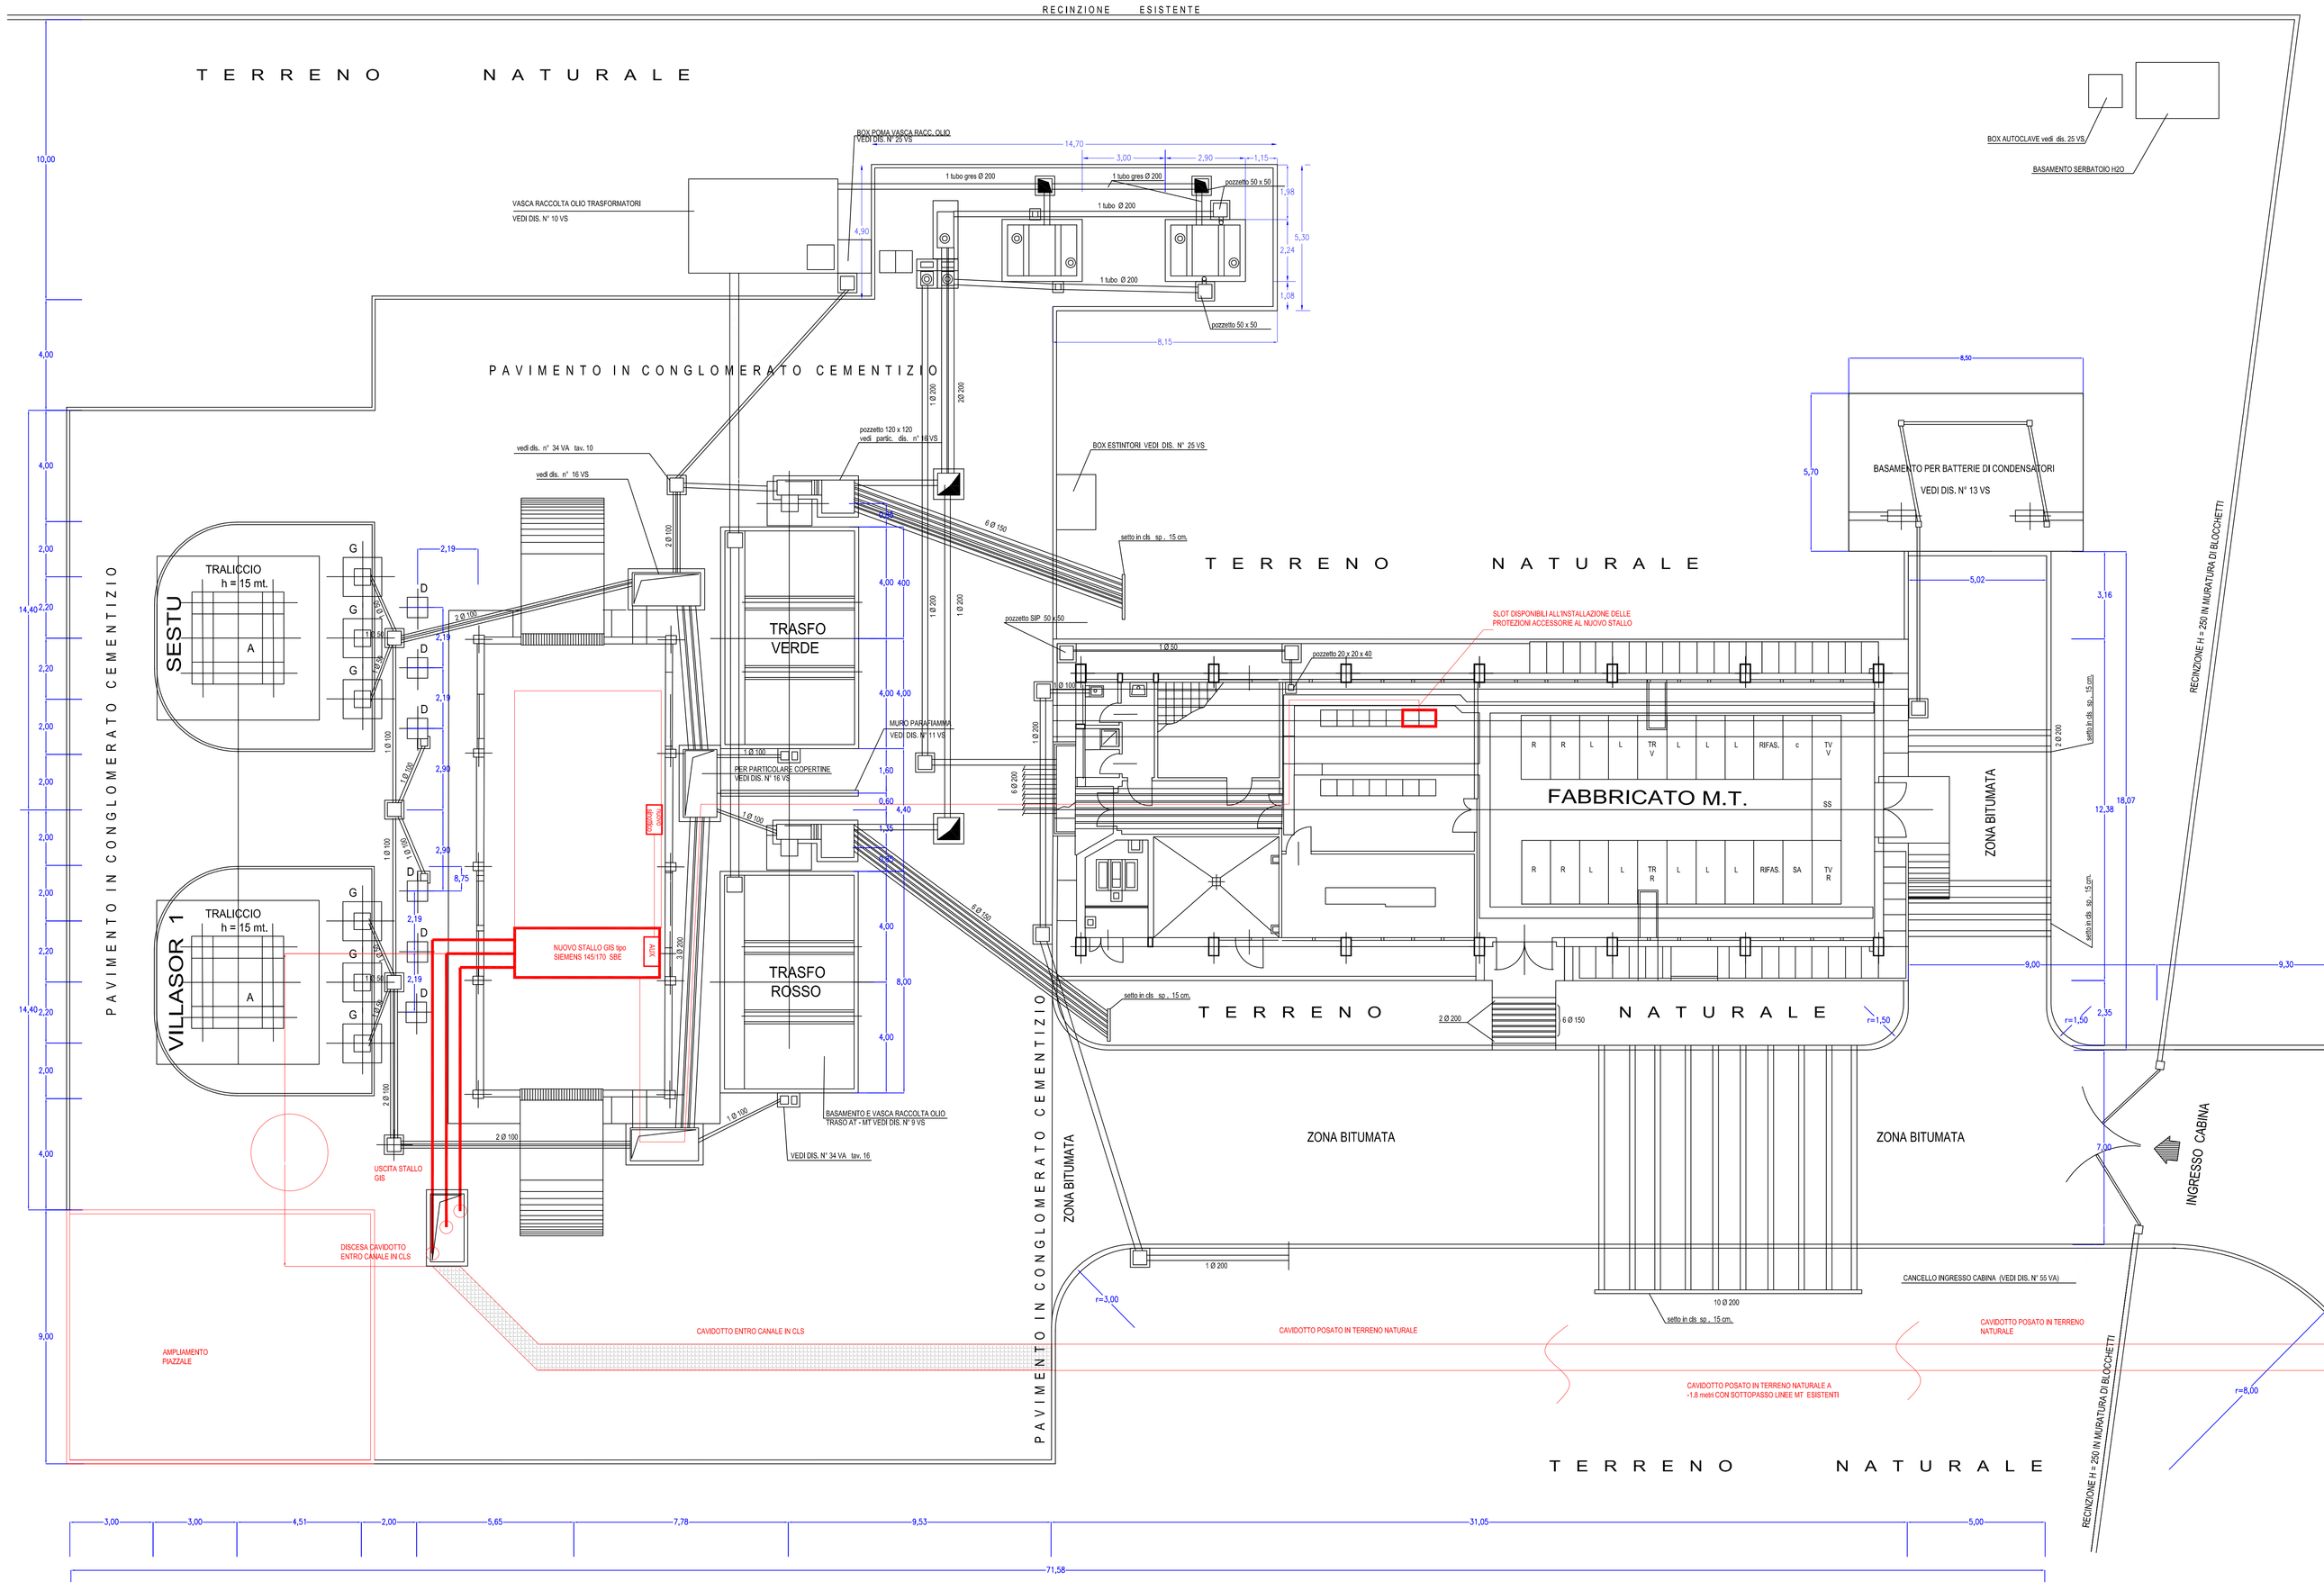

PLANIMETRIA GENERALE CAVIDOTTO ED AMPLIAMENTO NUOVO STALLO GIS SCALA 1:100

N. ELABORATO	DATA EMISSIONE	DESCRIZIONE	ESEGUITO	CONTROLLATO	APPROVATO
	OTTOBRE 2014	PLANIMETRIA GENERALE CAVIDOTTO ED AMPLIAMENTO NUOVO STALLO GIS	ING. FRANCESCO DI PIERRO	ING. FRANCESCO PERRONE	ING. LEONARDO FILOTICO

PROGETTO:
Connessione di un impianto solare termodinamico denominato "Flumini Mannu" di potenza lorda pari a 50.000 kWe
- Codice GOAL 70449597

COMMITTENTE:
Enerpgreen Renewables s.r.l.
sede legale: Pollenza (MC)
via Enrico Fermi 19,
p.iva: 01772280432

TITOLO:
PLANIMETRIA GENERALE CAVIDOTTO ED AMPLIAMENTO NUOVO STALLO GIS

PRO.ETTO engineering s.r.l.
società d'ingegneria unipersonale
amm.re unico
Ph.D. Ing. LEONARDO FILOTICO
Sede Legale: Via dei Mille, 3 74024 Manduria
Sede Operativa: S.S. Ionica 106 Km 812 74020 San Marzano di S.G. (TA)
tel./fax 099 9574844 cell. 331 3114403
studio@proetto.eu
web site: www.proetto.eu P.IVA: 03458530733

SI EN ISO 9001 :2008 Certificato N. Q1675

ORDINE DEGLI INGEGNERI della Provincia di TARANTO
Dott. Ing. FILOTICO Leonardo
N. 1812

TABBRO:	SOSTITUISCE:	
	SOSTITUITO DA:	
NOME FILE: 14_42_PC_EGG_CAG_PL_13_4_00	CARTA: A0	
	SCALA: Vaifa	ELAB. 13

Tutti i diritti di autore sono riservati a termine di legge. E' vietata la riproduzione senza autorizzazione.