


SONA

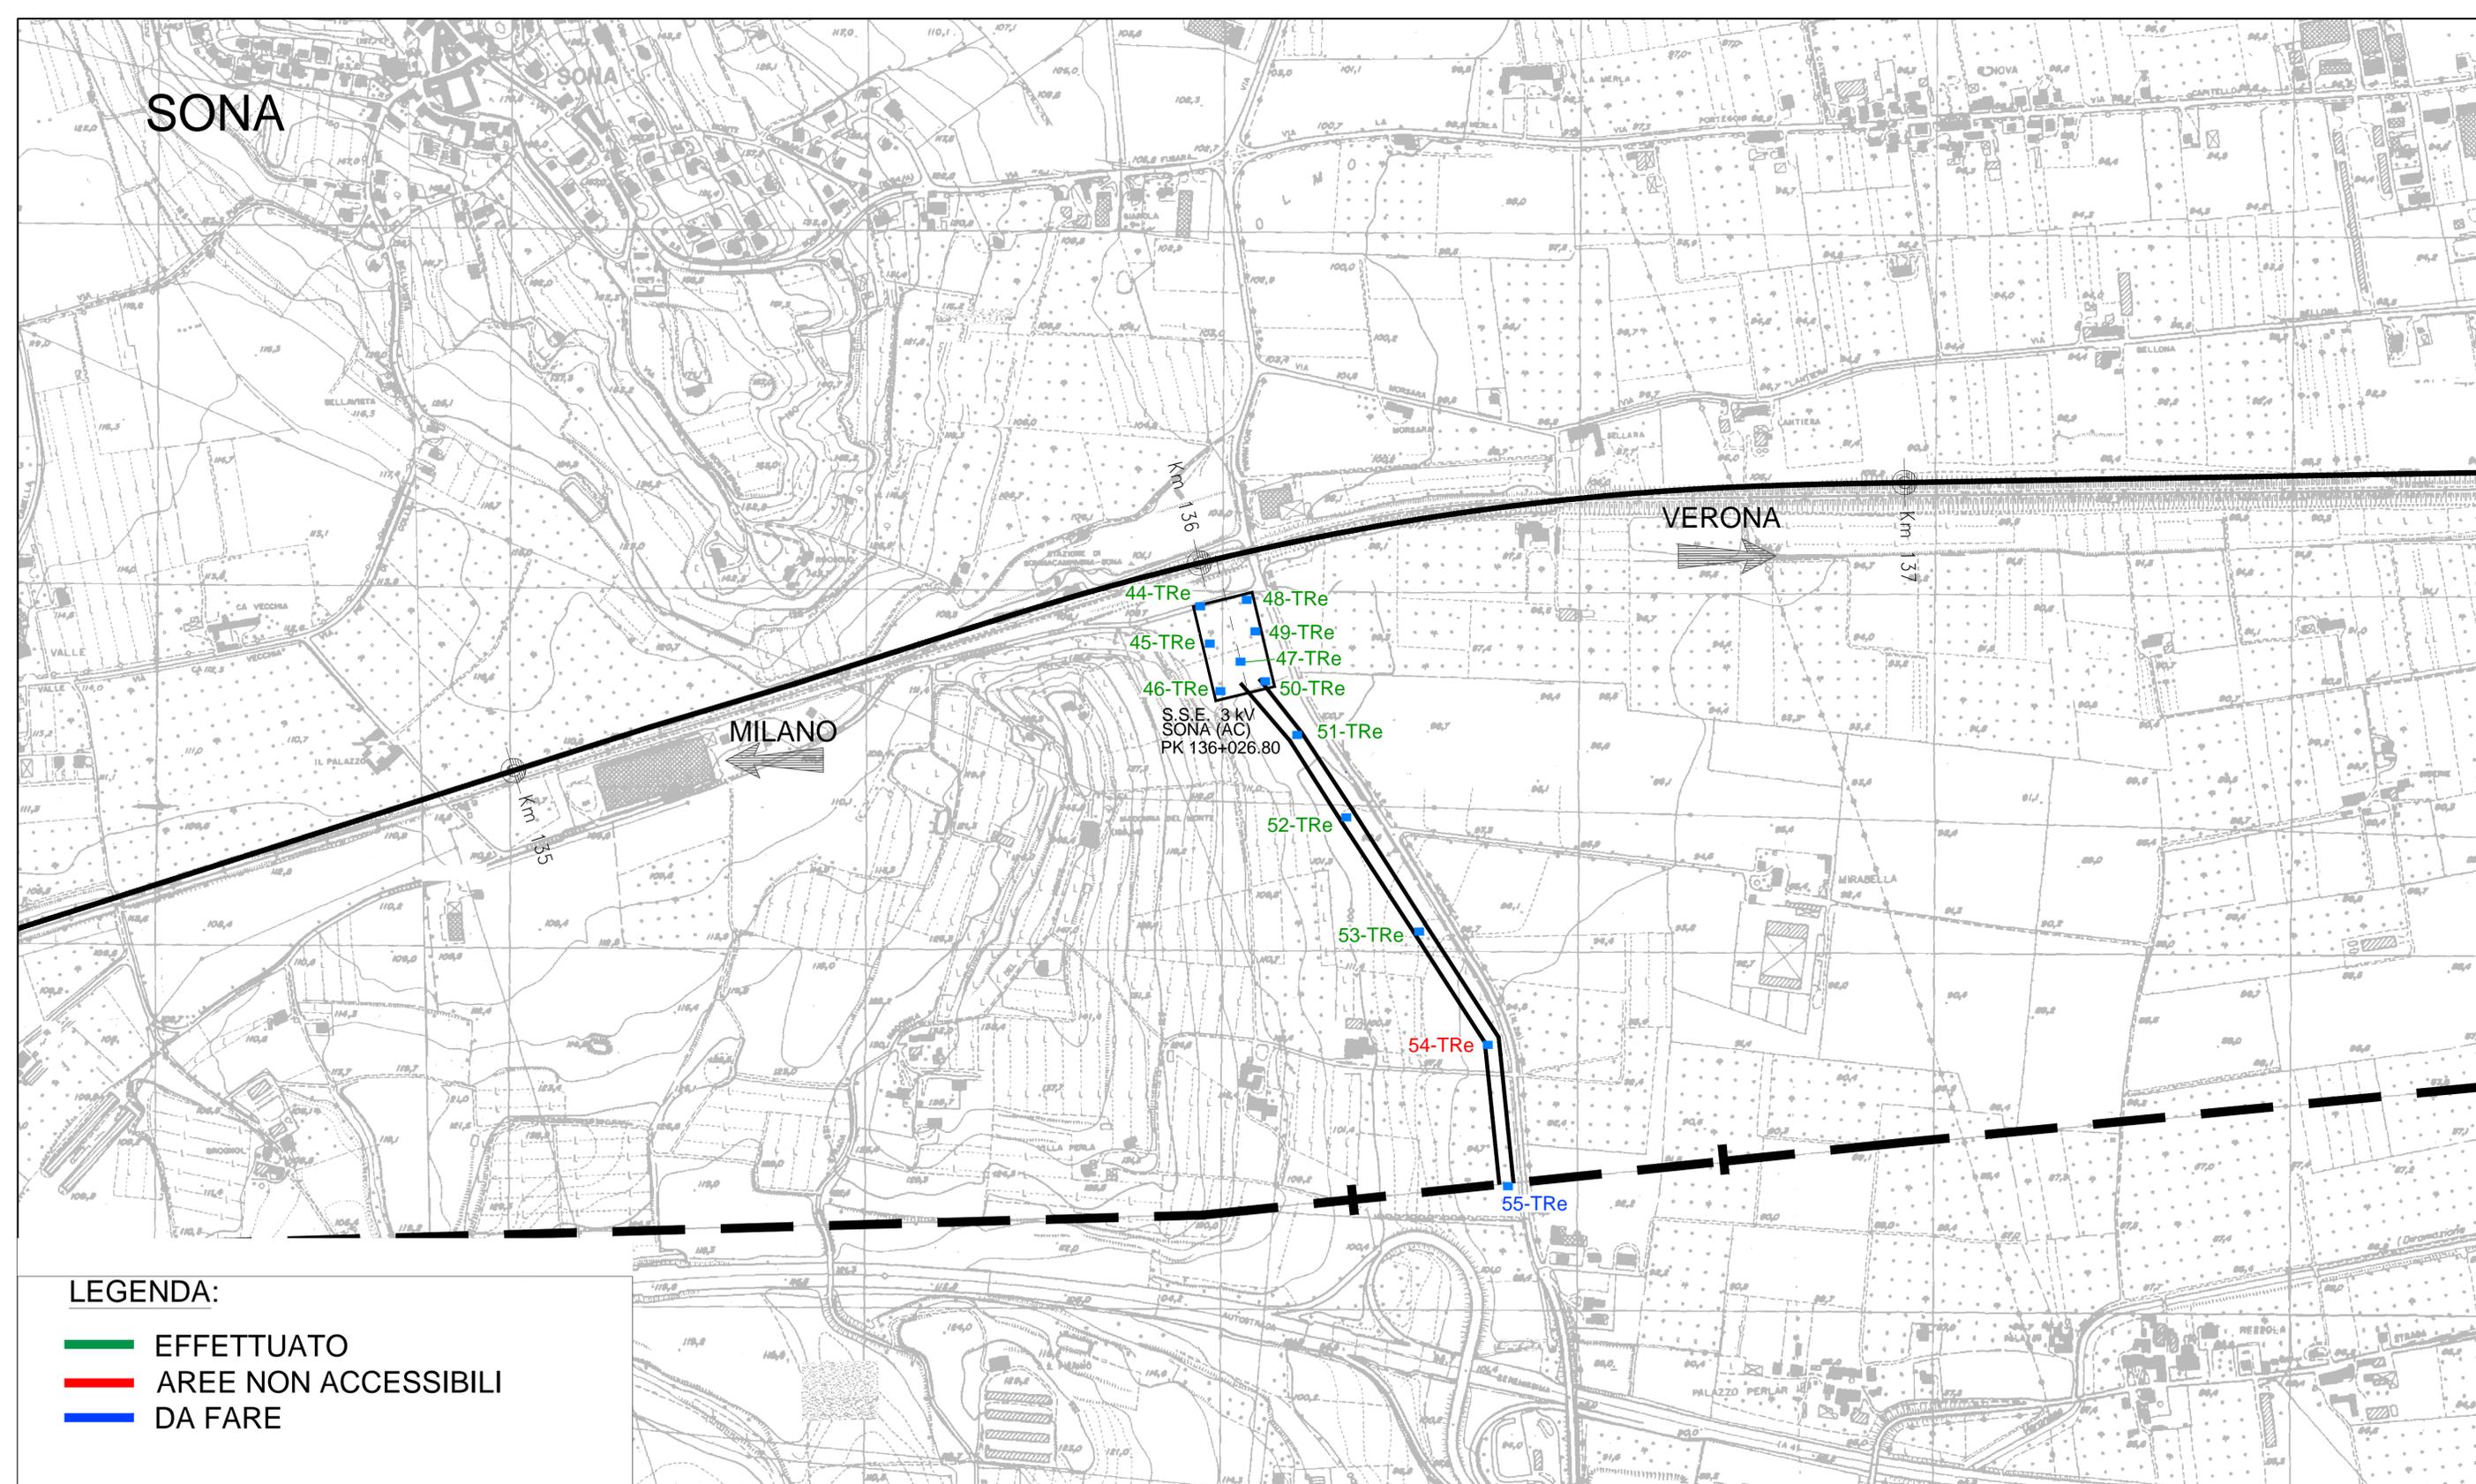

LEGENDA:
— EFFETTUATO
— AREE NON ACCESSIBILI
— DA FARE

ELETTRODOTTO DI SONA					
TIPOLOGIA	SIGLA	Prof. [m da p.c.]	EFFETTUATO	AREE NON ACCESSIBILI	Note
TRINCEA	44-TRe	3,50	X		
TRINCEA	45-TRe	3,50	X		
TRINCEA	46-TRe	3,50	X		
TRINCEA	47-TRe	3,50	X		
TRINCEA	48-TRe	3,50	X		
TRINCEA	49-TRe	3,50	X		
TRINCEA	50-TRe	3,50	X		
TRINCEA	51-TRe	3,50	X		
TRINCEA	52-TRe	3,50	X		
TRINCEA	53-TRe	3,50	X		
TRINCEA	54-TRe	3,50		X	Accesso negato (Sig. Galasso)
TRINCEA	55-TRe	3,50			In attesa di autorizzazione
TOTALE TRINCEE	12				
TRINCEE EFFETTUATE	10				
AREE NON ACCESSIBILI DA EFFETTUARE	1				
IN ATTESA DI AUTORIZZAZIONE	1				

COMMITTENTE:

RFI
 RETE FERROVIARIA ITALIANA
 GRUPPO FERROVIE DELLO STATO ITALIANE

ALTA SORVEGLIANZA:

ITAFERR
 GRUPPO FERROVIE DELLO STATO ITALIANE

GENERAL CONTRACTOR:


Cepav due

INFRASTRUTTURE FERROVIARIE STRATEGICHE DEFINITE DALLA LEGGE OBIETTIVO N. 443/01
 LINEA A.V./A.C. TORINO - VENEZIA Tratta MILANO - VERONA
 Lotto funzionale Brescia-Verona
PROGETTO DEFINITIVO

ELETTRODOTTO DI SONA
 PLANIMETRIA CON UBICAZIONE INDAGINI LINEA A.T.

 IL PROGETTISTA: 
 IL PROGETTISTA INTEGRATORE: 
 saipem spa
 Tommaso Tarantini
 Dottore di Ingegneria, iscritto all'albo degli Ingegneri della Provincia di Milano al n. 42344, Sez. A Sett. 1, al quale è attribuito il n. 02/5200/0000/CP e il n. 02/5200/0000/CP.

ALTA SORVEGLIANZA		Verificato	Data	Approvato	Data			
								
COMMESSA	LOTTO	FASE	ENTE	TIPO DOC.	OPERA/DISCIPLINA	PROGR.	REV.	SCALA
IN05	00	D	E2	P8	IA0000	001	0	1:500

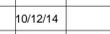PROGETTAZIONE GENERAL CONTRACTOR								Autorizzato/Data	
Rev.	Data	Descrizione	Redatto	Data	Verificato	Data	Approvato	Data	
0	10/12/14	EMISSIONE		10/12/14	LEGA	10/12/14		10/12/14	Consorzio Cepav due Project Director 
1									
2									
3									