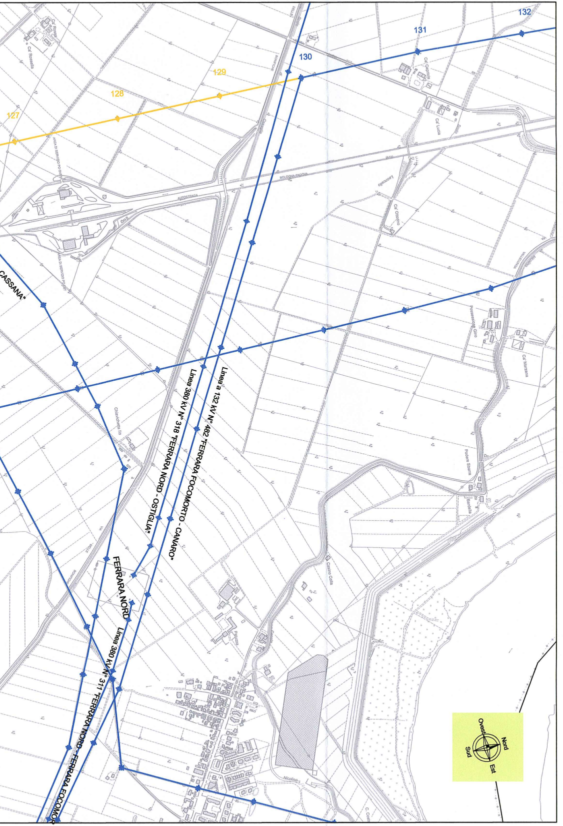
127
128
129
130
131
132
Linea a 132 kV N° 482 "FERRARA FOCOMORTO - CANARO"
Linea 380 kV N° 318 "FERRARA NORD - OSTIGLIA"
FERRARA NORD
Linea 380 kV N° 311 "FERRARA NORD - FERRARA FOCOMOR
CASSANA"
Nord
Ovest
Est
Sud

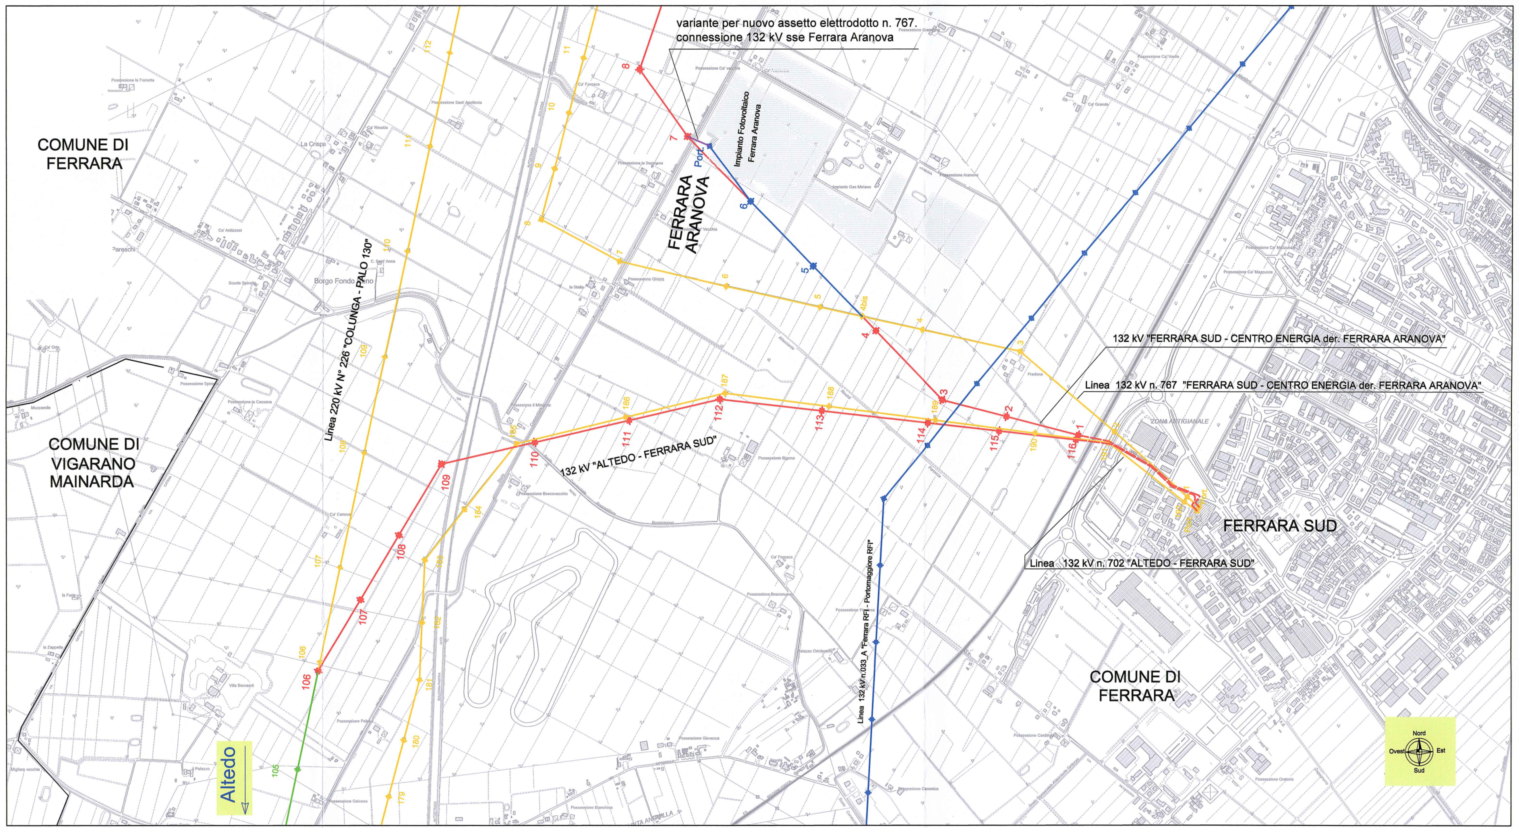
variante per nuovo assetto elettrodotto n. 767.
connessione 132 kV sse Ferrara Aranova
Impianto Fotovoltaico Ferrara Aranova
Port.
FERRARA ARANOVA
COMUNE DI FERRARA
COMUNE DI VIGARANO MAINARDA
Linea 220 kV N° 226 "COLUNGA - PALO 130"
132 kV "ALTEDO - FERRARA SUD"
132 kV "FERRARA SUD - CENTRO ENERGIA der. FERRARA ARANOVA"
Linea 132 kV n. 767 "FERRARA SUD - CENTRO ENERGIA der. FERRARA ARANOVA"
Linea 132 kV n. 702 "ALTEDO - FERRARA SUD"
Linea 132 kV n.033_A "Ferrara RFI - Portomaggiore RFI"
FERRARA SUD
COMUNE DI FERRARA
Altedo
105
106
107
108
109
110
111
112
113
114
115
116
1
2
3
4
5
6
7
8
Nord
Ovest
Est
Sud

- LEGENDA -

opere da realizzare

- 🟥 Elettrodotto aereo 132kV
- 🟥 Elettrodotto interrato 132kV

opere da realizzare. integrazioni e varianti

- 🟪 Elettrodotto aereo 132kV
- 🟪 Elettrodotto interrato 132kV

opere da demolire

- 🟨 Elettrodotto aereo 220kV o 132kV

opere esistenti

- 🟩 Elettrodotto 220kV esistente da riutilizzare a 132kV
- 🟦 Elettrodotti esistenti AAT - AT (380kV - 220kV - 132kV)

- confini Comunali
- confini Provinciali

Cartografia Tecnica della Regione Emilia Romagna

NICOLA FERRACIN
INGEGNERE
Sez. A - n° 5369

TERNA RETE ITALIA Spa
Direzione Territoriale Nord Est
Unità Progettazione e Realizzazione Impianti
Il Responsabile
(N. Ferracin)

REVISIONI

N.	DATA	DESCRIZIONE	ELABORATO	ESAMINATO	ACCETTATO
00	24/10/2014	Prima emissione	P. Parenti NE-PRI-LIN	R. Carletti NE-PRI-LIN	N. FERRACIN DTNE-PRI

TIPOLOGIA DELL'ELABORATO	CODIFICA DELL'ELABORATO
Planimetria CTR	DU22226B1BDX29125

Terna Rete Italia
TERNA GROUP

PROGETTO	TITOLO
TE-DX-08-207	Riassetto Rete Elettrica Nazionale tra Colunga e Ferrara Elettrodotti a 132kV: Colunga - Altedo Altedo - Ferrara Sud Ferrara Sud- Centro Energia CARTA TECNICA DELLE OPERE - PR. FERRARA INTEGRAZIONI E VARIANTI ALLE OPERE IN V.I.A.
RICAVATO DAL DOC. TERNA	
CLASSIFICAZIONE DI SICUREZZA	

NOME DEL FILE	SCALA CAD	FORMATO	SCALA	FOGLIO
DU22226B1BDX29125_00.dwg	1 unità = 1 mm	2700 x 300	1:10.000	1 / 1

Questo documento contiene informazioni di proprietà Terna Rete Italia S.p.A. e deve essere utilizzato esclusivamente dal destinatario in relazione alle finalità per le quali è stato ricevuto. E' vietata qualsiasi forma di riproduzione o di divulgazione senza l'esplicito consenso di Terna Rete Italia S.p.A.

This document contains information proprietary to Terna Rete Italia S.p.A. and it will have to be used exclusively for the purposes for which it has been furnished. Whichever shape of spreading or reproduction without the written permission of Terna Rete Italia S.p.A. is prohibit.

m26IO001SG-r00

A4

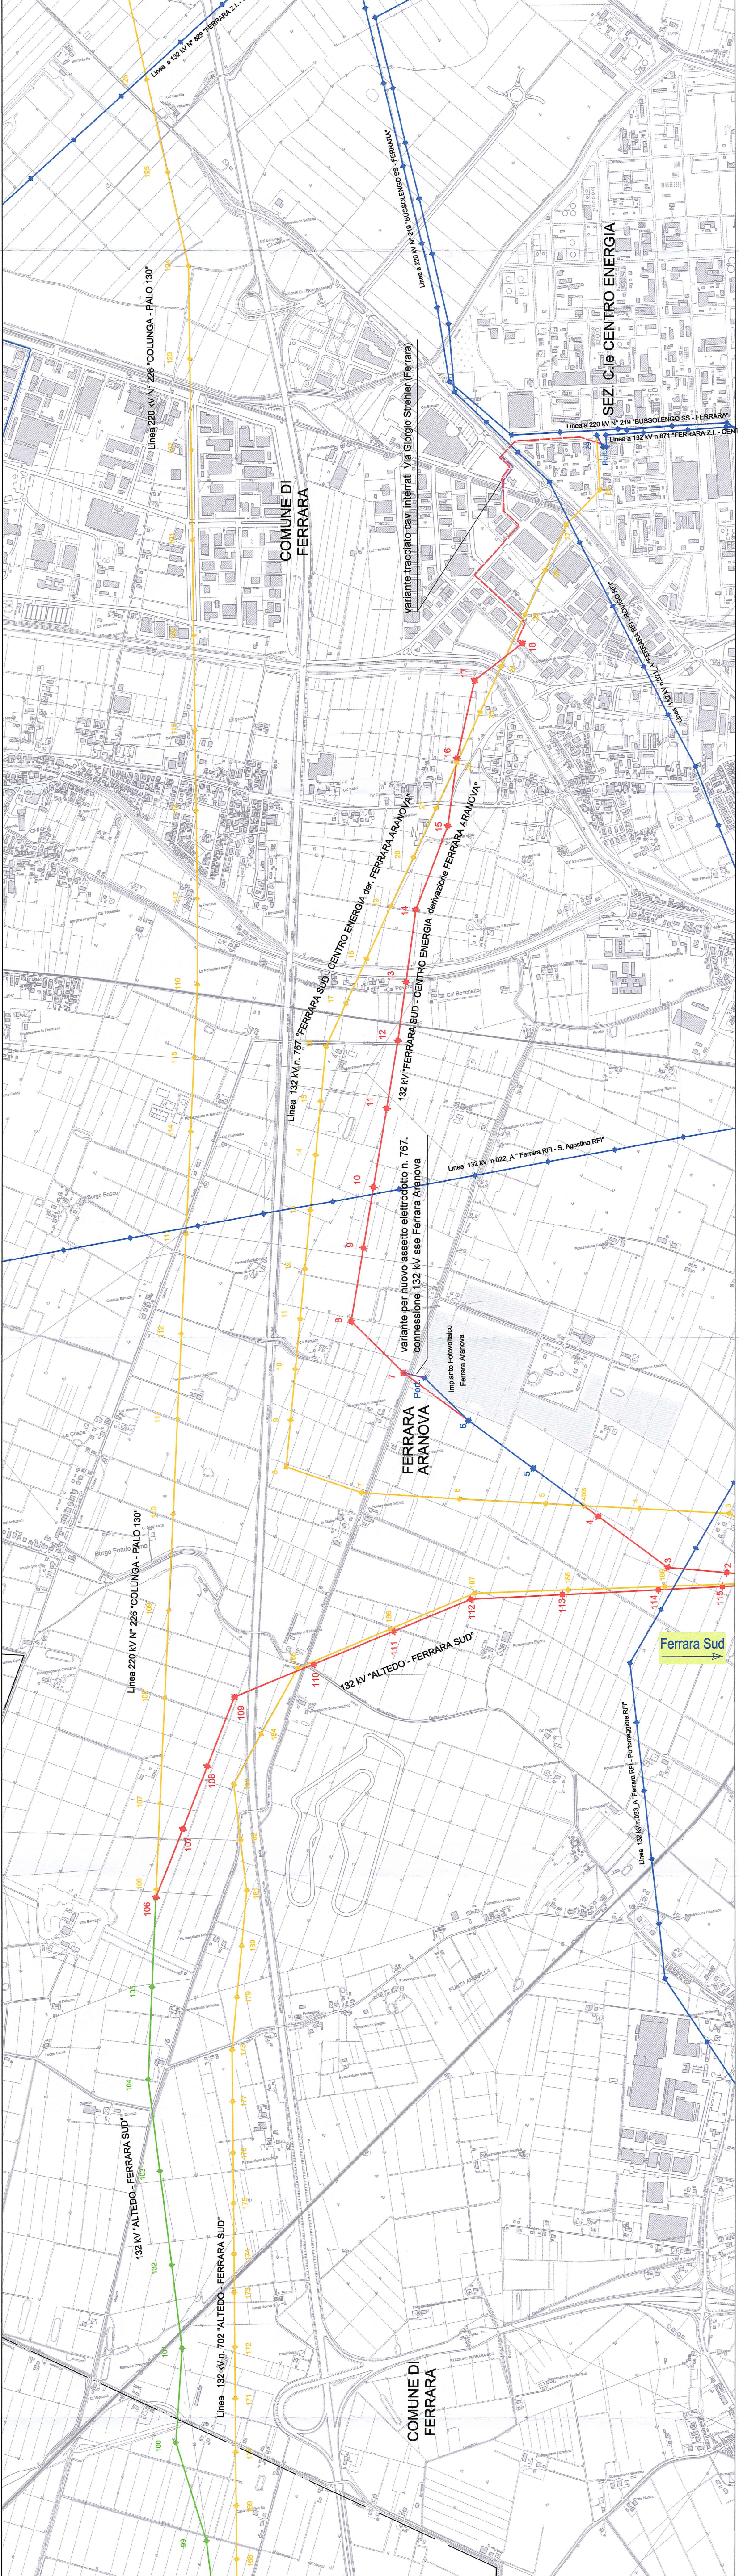
Linea a 132 kV N° 829 "FERRARA Z.I. -
Linea a 220 kV N° 219 "BUSSOLENGO SS - FERRARA"
SEZ. C.le CENTRO ENERGIA
Linea a 220 kV N° 219 "BUSSOLENGO SS - FERRARA"
Linea a 132 kV n.871 "FERRARA Z.I. - CEN
Port.
29
28
27
Variante tracciato cavi interrati Via Giorgio Strehler (Ferrara)
COMUNE DI FERRARA
Linea 220 kV N° 226 "COLUNGA - PALO 130"
Linea 132 kV n.021_A "FERRARA RFI - ROVIGO RFI"
18
17
16
15
14
13
12
11
10
9
8
7
Linea 132 kV n. 767 "FERRARA SUD - CENTRO ENERGIA der. FERRARA ARANOVA"
132 kV "FERRARA SUD - CENTRO ENERGIA derivazione FERRARA ARANOVA"
Linea 132 kV n.022_A " Ferrara RFI - S. Agostino RFI"
variante per nuovo assetto elettrodotto n. 767.
connessione 132 kV sse Ferrara Aranova
Impianto Fotovoltaico Ferrara Aranova
Port.
6
5
4bis
4
3
2
FERRARA ARANOVA
Linea 220 kV N° 226 "COLUNGA - PALO 130"
132 kV "ALTEDO - FERRARA SUD"
Ferrara Sud
Linea 132 kV n.033_A "Ferrara RFI - Portomaggiore RFI"
115
114
113
112
111
110
109
108
107
106
105
104
103
102
101
100
99
132 kV "ALTEDO - FERRARA SUD"
Linea 132 kV n. 702 "ALTEDO - FERRARA SUD"
COMUNE DI FERRARA

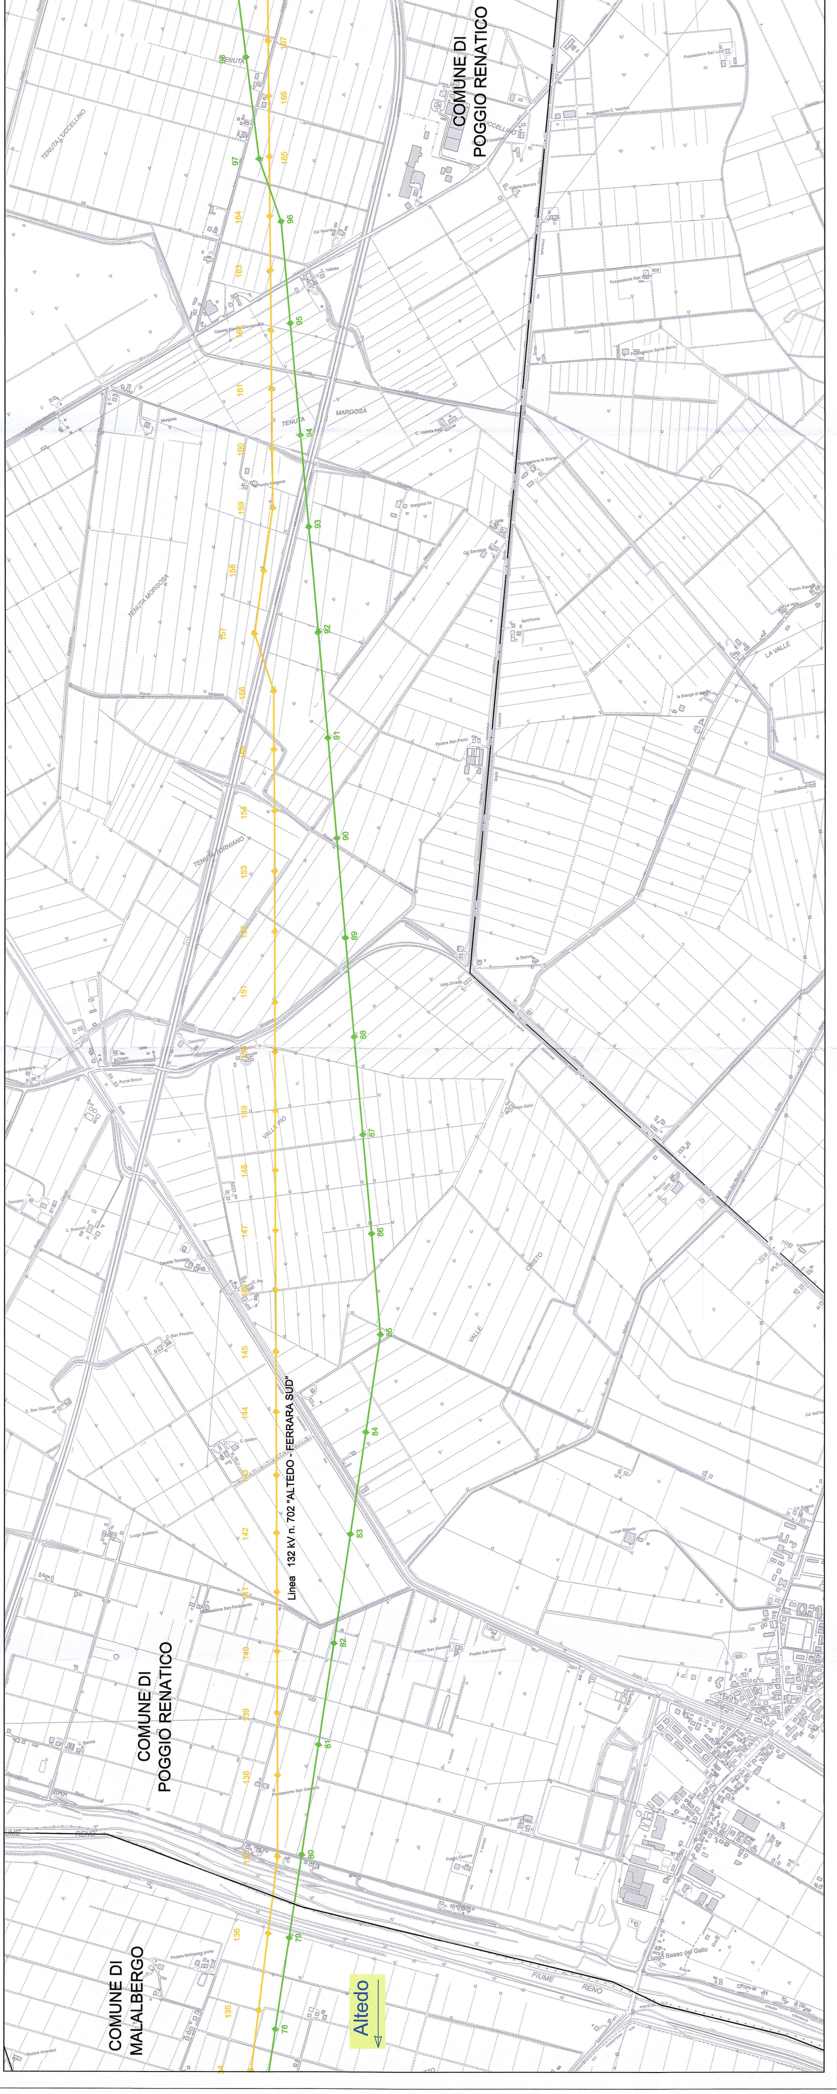
COMUNE DI
POGGIO RENATICO
COMUNE DI
POGGIO RENATICO
COMUNE DI
MALALBERGO
Linea 132 kV n. 702 "ALTEDO - FERRARA SUD"
Altedo
TENUTA UCCELLINO
TENUTA MARGOSA
TENUTA MORGOSA
TENUTA TORNIANO
VALLE PIO
VALLE CRISTO
LA VALLE
FIUME RENO
78
79
80
81
82
83
84
85
86
87
88
89
90
91
92
93
94
95
96
97
98
135
136
137
138
139
140
141
142
143
144
145
146
147
148
149
150
151
152
153
154
155
156
157
158
159
160
161
162
163
164
165
166
167