


NOTE :
1) LE QUOTE SONO ESPRESSE IN MM SALVO OVE ESPRESSAMENTE INDICATO

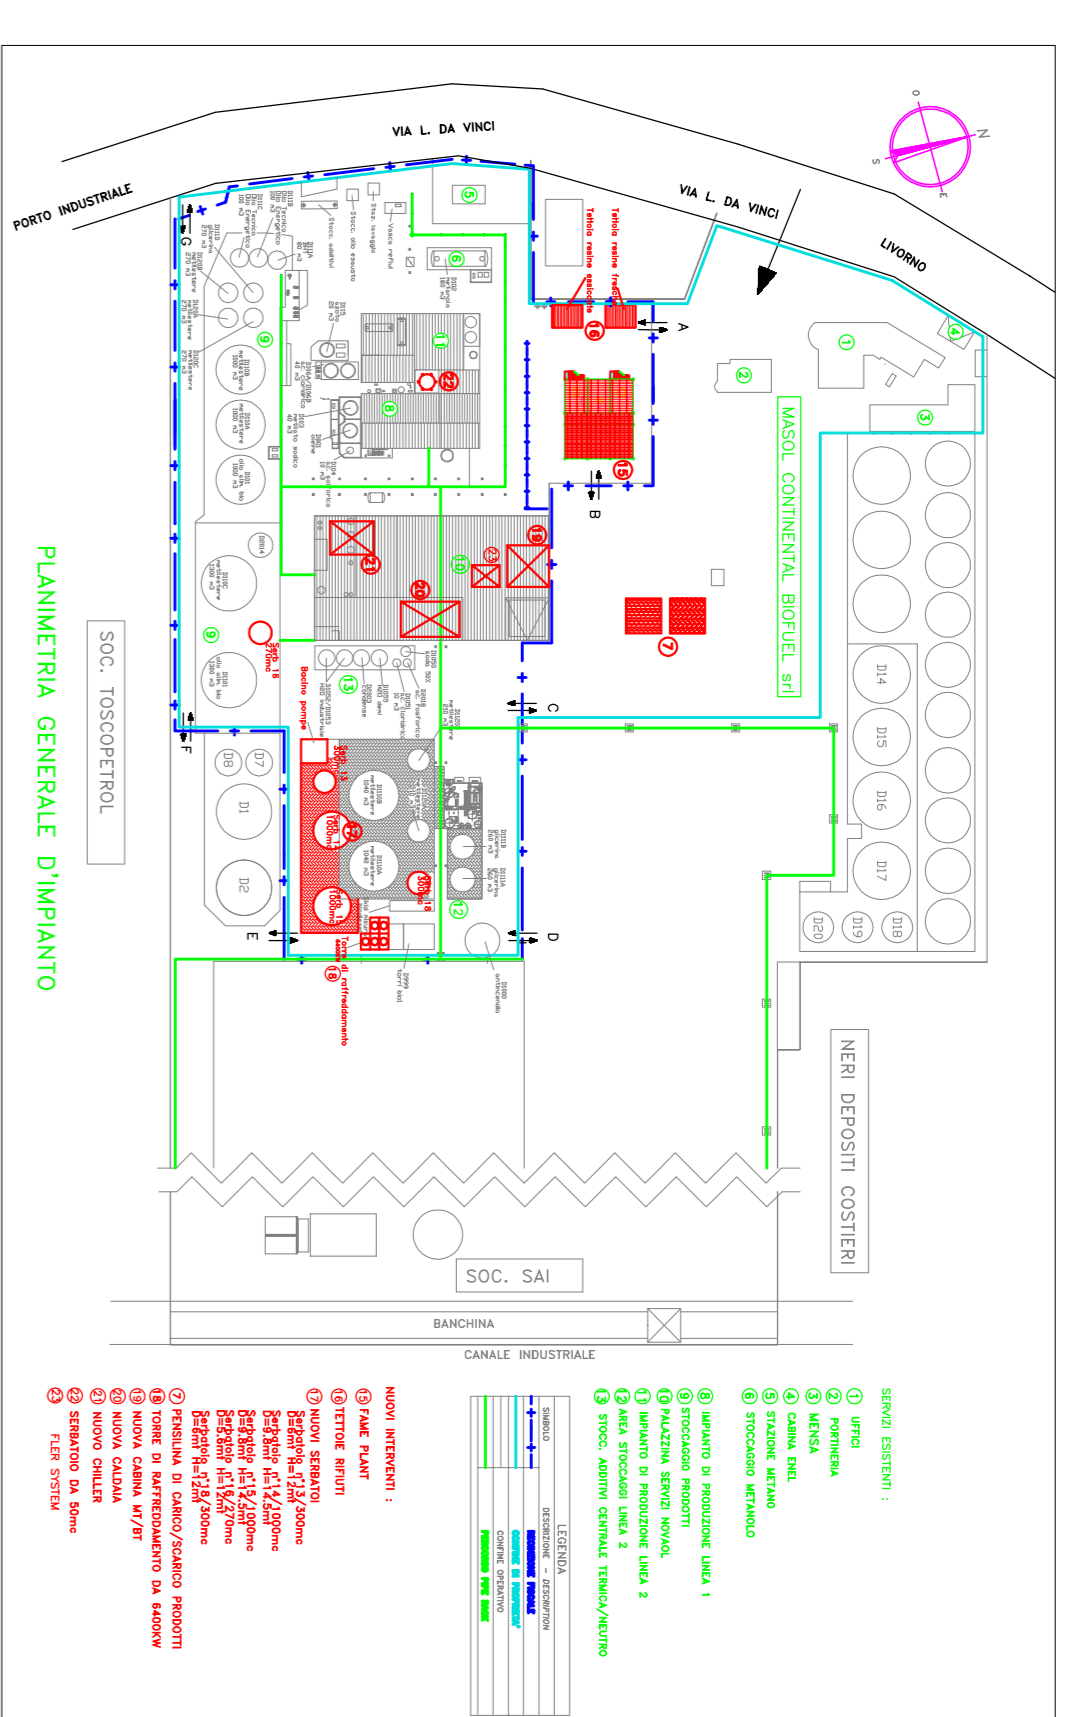

MASOL CONTINENTAL BIOFUEL S.R.L.
STABILIMENTO DI LIVORNO

PROGETTO DEFINITIVO

**REALIZZAZIONE TERZA LINEA
PRODUZIONE BIODIESEL**

COORDINAMENTO PROGETTISTI:

ambiente
Ingegneria ambientale e laboratori

PROGETTISTA SPECIALISTA:

AMBIENTE

Identificativo: MASOL CONTINENTAL BIOFUEL
Via Leonardo da Vinci 357A
57125 Livorno

COMPLETO	DATA	REVISIONE	DATA	DESCRIZIONE
Fronte e prospetti Impianto FAME PLANT	11/01	00	20/11/2014	MODIFICAZIONE AUTORIZZAZIONE
Sistema di progetto definitivo				

PROGETTO	DATA	REVISIONE	DATA	DESCRIZIONE
TAV.04	CM	14	A1	1334_12100

CODICE BIO3-02.11

LABORATO: REVISIONE00

SCALA:

PROGETTO MASOL CONTINENTAL BIOFUEL S.R.L.

DATA 11/01

REVISIONE 00

DATA 20/11/2014

DESCRIZIONE MODIFICAZIONE AUTORIZZAZIONE