STATO ATTUALE

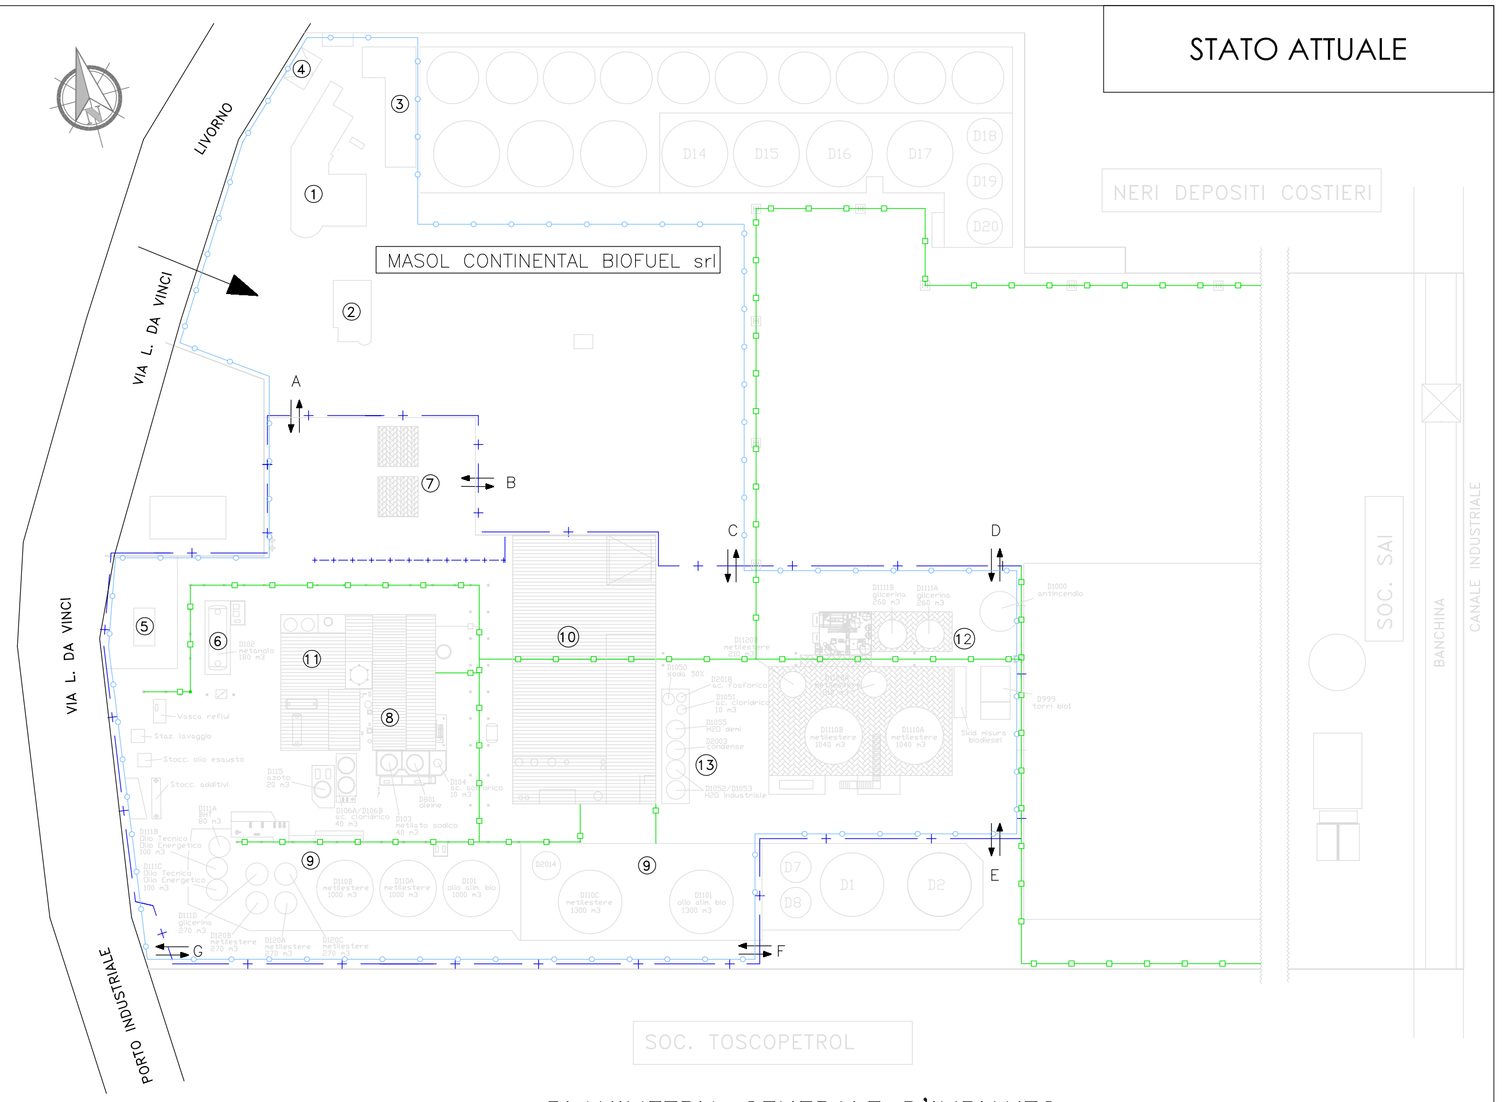

PLANIMETRIA GENERALE D'IMPIANTO

STATO DI PROGETTO

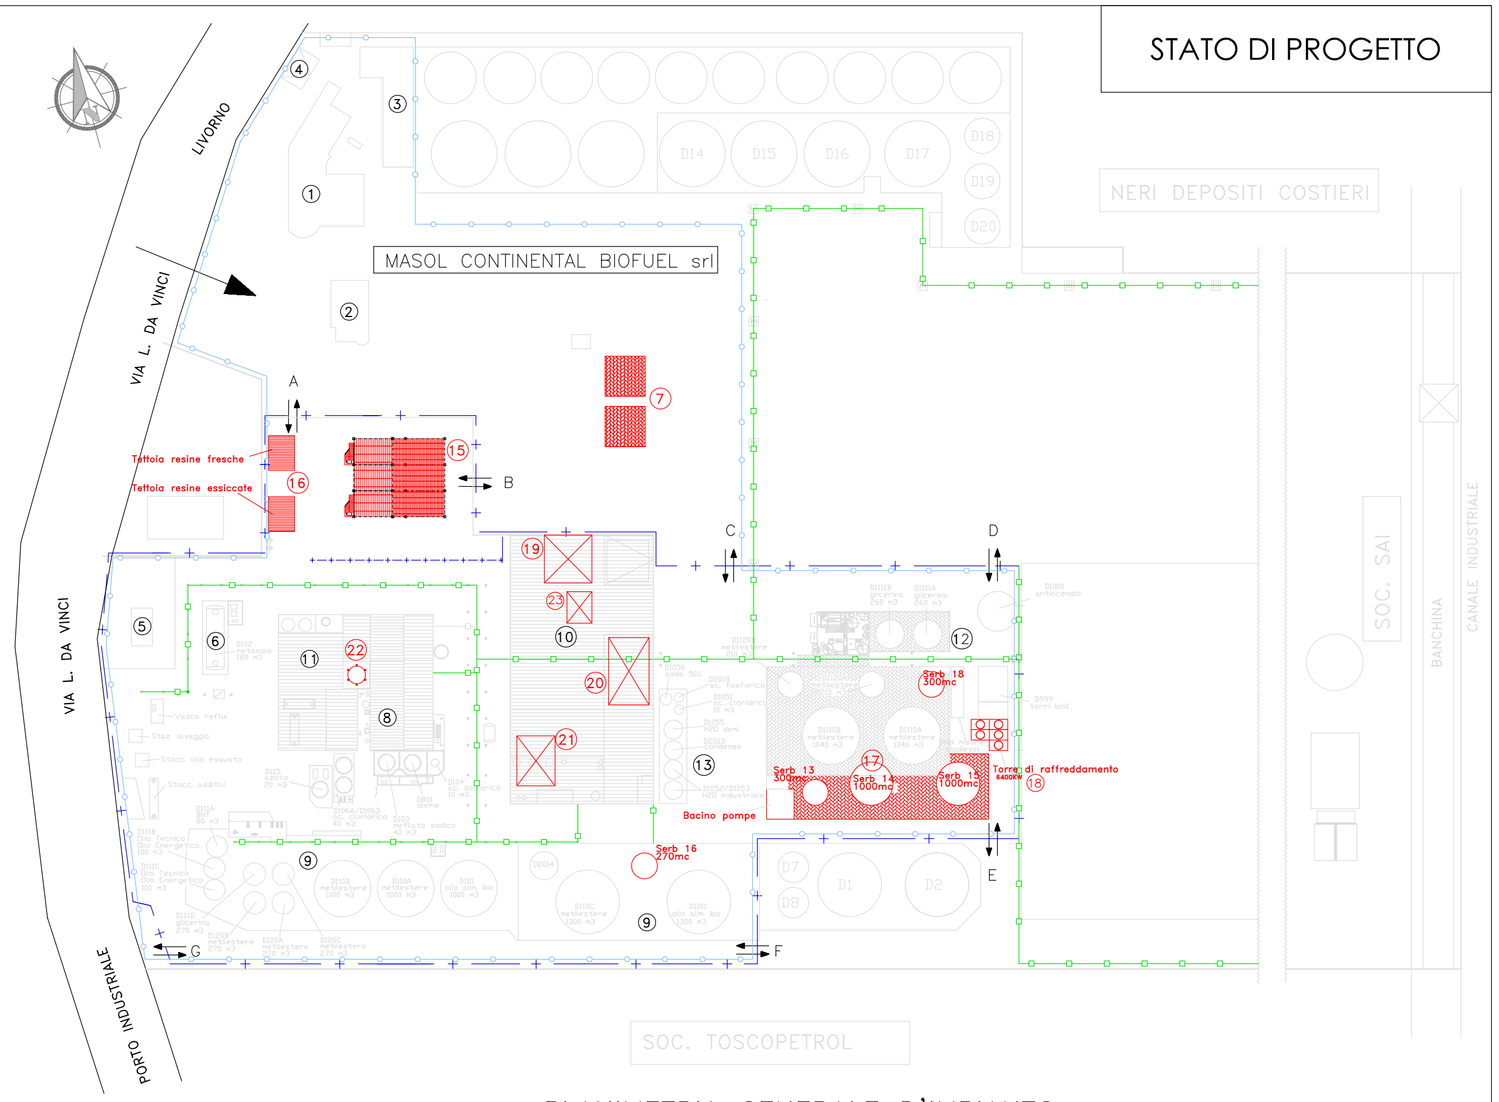

PLANIMETRIA GENERALE D'IMPIANTO

STATO SOVRAPPOSTO

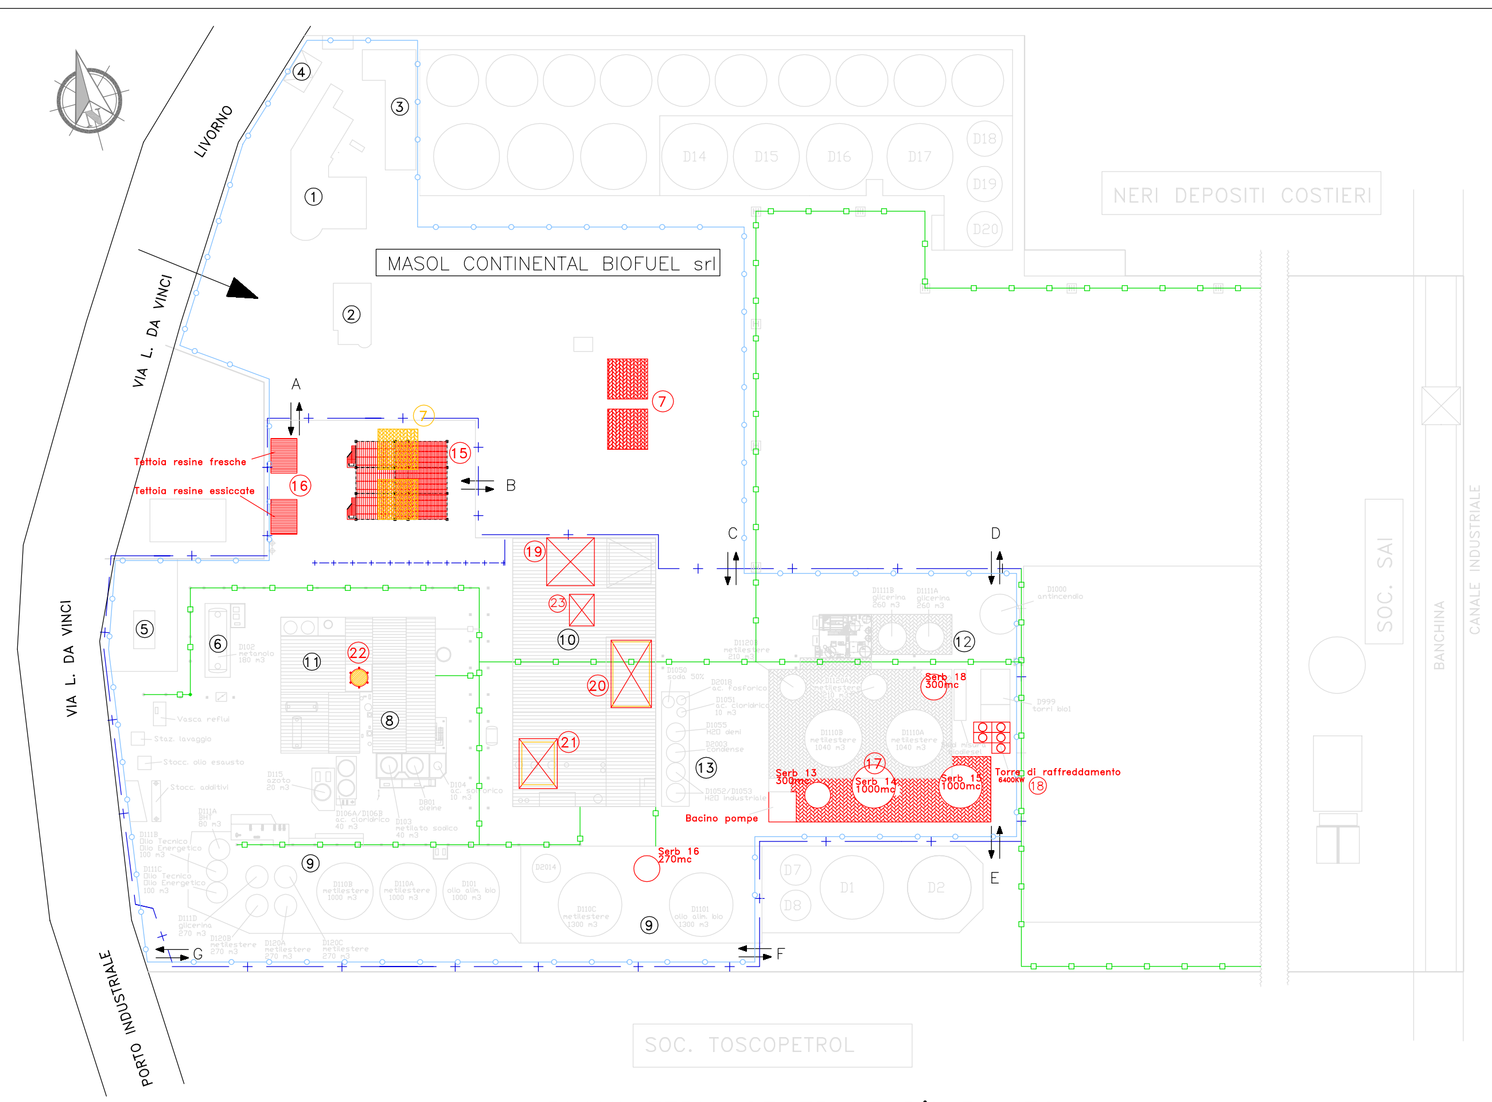

PLANIMETRIA GENERALE D'IMPIANTO

SERVIZI ESISTENTI :

1. UFFICI
2. PORTINERIA
3. MENSA
4. CABINA ENEL
5. STAZIONE METANO
6. STOCCAGGIO METANOLO

8. IMPIANTO DI PRODUZIONE LINEA 1
9. STOCCAGGIO PRODOTTI
10. PALAZZINA SERVIZI NOVAOL
11. IMPIANTO DI PRODUZIONE LINEA 2
12. AREA STOCCAGGI LINEA 2
13. STOCC. ADDITIVI CENTRALE TERMICA/NEUTRO

LEGENDA

Simbolo	DESCRIZIONE - DESCRIPTION
	RECINZIONE FISCALE
	CONFINE DI PROPRIETA'
	PERCORSO PIPE RACK

NUOVI INTERVENTI

DEMOLIZIONI

NUOVI INTERVENTI :

15. FAME PLANT
16. TETTOIE RIFIUTI
17. NUOVI SERBATOI
    - Serbatoio n°13/300mc D=6mt H=12mt
    - Serbatoio n°14/1000mc D=9.8mt H=14.5mt
    - Serbatoio n°15/1000mc D=9.8mt H=14.5mt
    - Serbatoio n°16/270mc D=5.6mt H=12mt
    - Serbatoio n°18/300mc D=6mt H=12mt
7. PENSILINA DI CARICO/SCARICO PRODOTTI
18. TORRE DI RAFFREDDAMENTO DA 6400KW
19. NUOVA CABINA MT/BT
20. NUOVA CALDAIA
21. NUOVO CHILLER
22. SERBATOIO DA 50mc
23. FLARE SYSTEM

MASOL CONTINENTAL BIOFUEL S.R.L.
STABILIMENTO DI LIVORNO

PROGETTO DEFINITIVO

REALIZZAZIONE TERZA DI LINEA DI PRODUZIONE BIODIESEL

COORDINAMENTO PROGETTISTI:

ambiente ingegneria ambientale e laboratori

PROGETTISTA SPECIALISTA:

ambiente ingegneria ambientale e laboratori

Planimetria Generale del Progetto Civile

- stato attuale
- stato di progetto
- stato sovrapposto

CODICE ELABORATO: BIO3-03.02	*REVISIONE:* 0	*SCALA:* 1:1000