







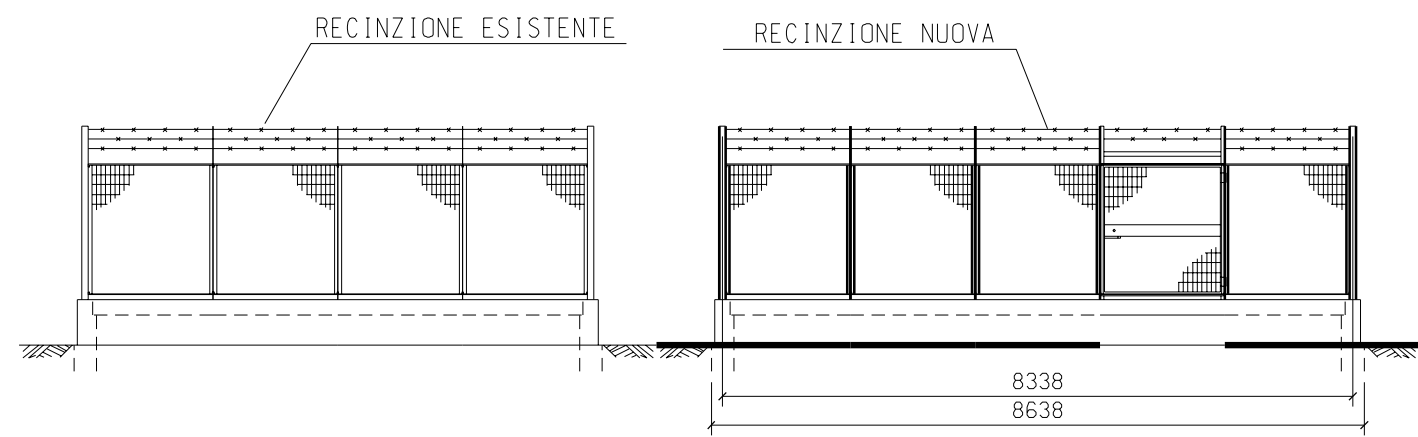

PROSPETTO A

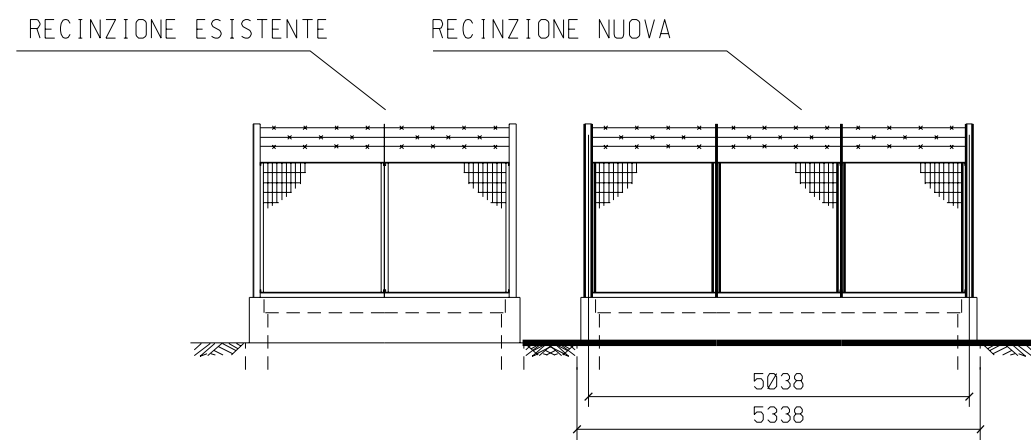

PROSPETTO B

SCALA 1 : 100