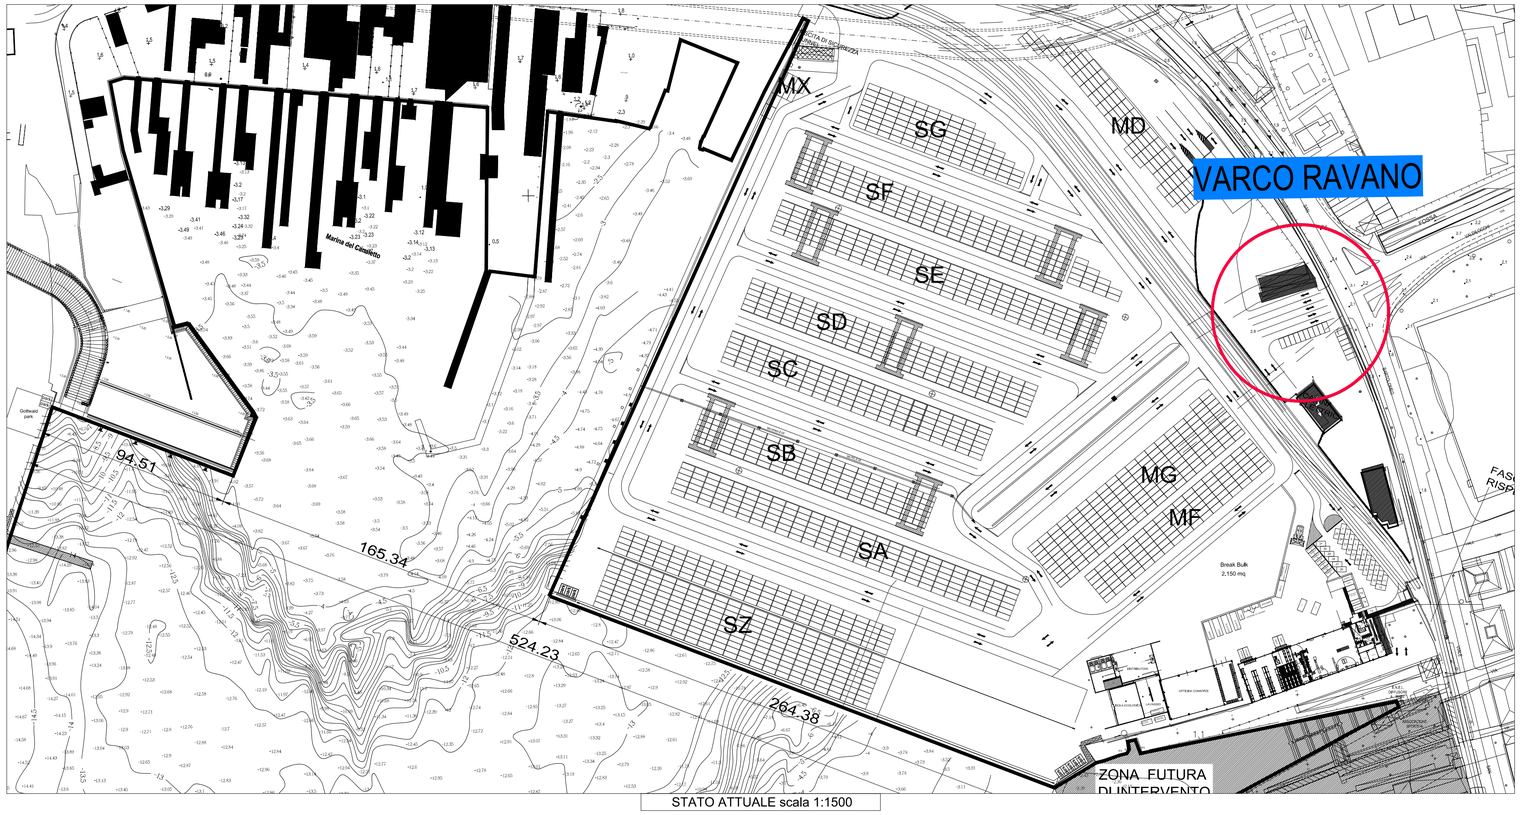

STATO ATTUALE scala 1:1500

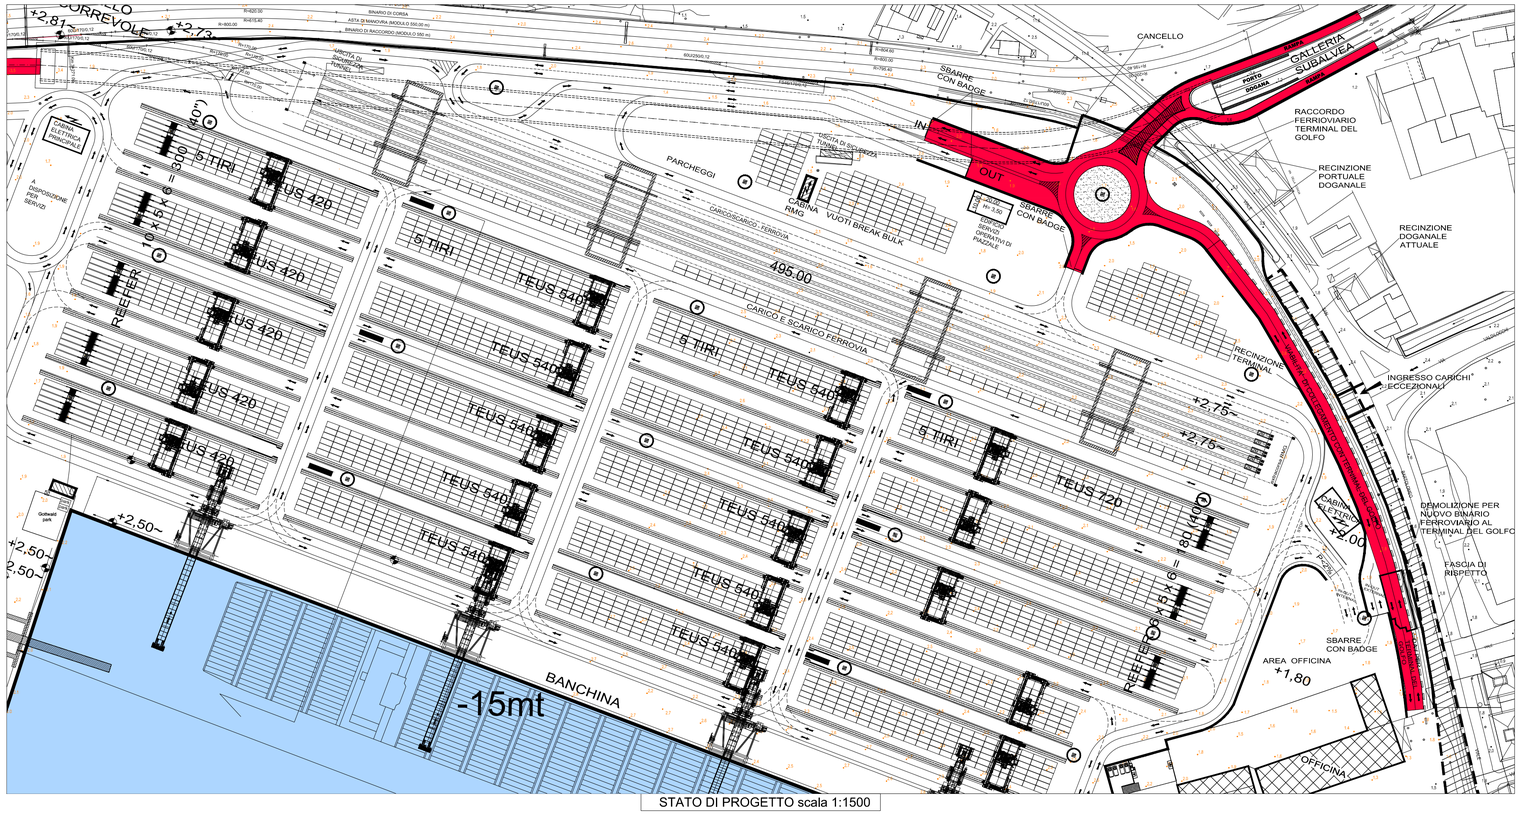

STATO DI PROGETTO scala 1:1500

AUTORITA' PORTUALE DELLA SPEZIA

INTERVENTI DI RIQUALIFICAZIONE E SVILUPPO DEL PORTO DELLA SPEZIA - AMBITO OMOGENEO 5 "MARINA DELLA SPEZIA" E AMBITO OMOGENEO 6 "PORTO MERCANTILE"

PROGETTO PRELIMINARE

DESCRIZIONE — N° TAV.

INTERVENTI DI INTER-AMBITO: NUOVO ASSETTO INFRASTRUTTURALE DELLE AREE PORTUALI — PP/IA.01.03

INTERVENTI SULLA VIABILITA'

PLANIMETRIE: STATO ATTUALE E PROGETTO

SCALA: 1:1500

DATA: GENNAIO 2015

Il Direttore Tecnico Operativo
Ing. Capo Franco Pomo

RESPONSABILE UNICO DEL PROCEDIMENTO
ING. FRANCO POMO

INTERVENTI SULLA VIABILITA'

PROGETTISTI

STUDIO ZACUTTI
DR. ARCH. LORENZO ZACUTTI
DR. ARCH. MARYLINA CAMPI
DR. ING. ALBERTO ZACUTTI

ARCH. MARIO MANFRONI & ASSOCIATI S.R.L.
ARCH. MARIO MANFRONI
ARCHITETTO CAPITRIZIA BURLANDO

CANALI DI ACCESSO E USCITA DAL GOLFO

ING. FABRIZIO SIMONELLI

ARCH. SERGIO BECCARELLI

POLICREO