



PLANIMETRIA GENERALE

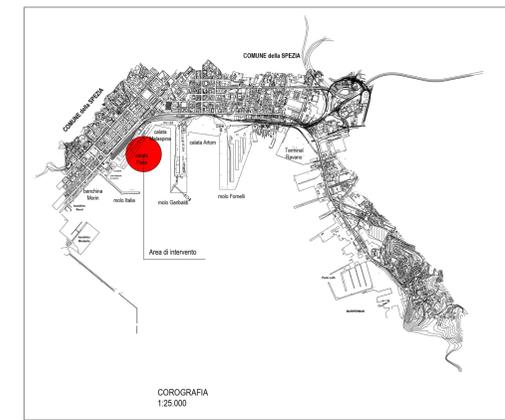

AUTORITA' PORTUALE DELLA SPEZIA
 INTERVENTI DI RIQUALIFICAZIONE E SVILUPPO DEL PORTO
 DELLA SPEZIA - AMBITO OMOGENEO 5 "MARINA DELLA SPEZIA"
 E AMBITO OMOGENEO 6 "PORTO MERCANTILE"
 PROGETTO PRELIMINARE

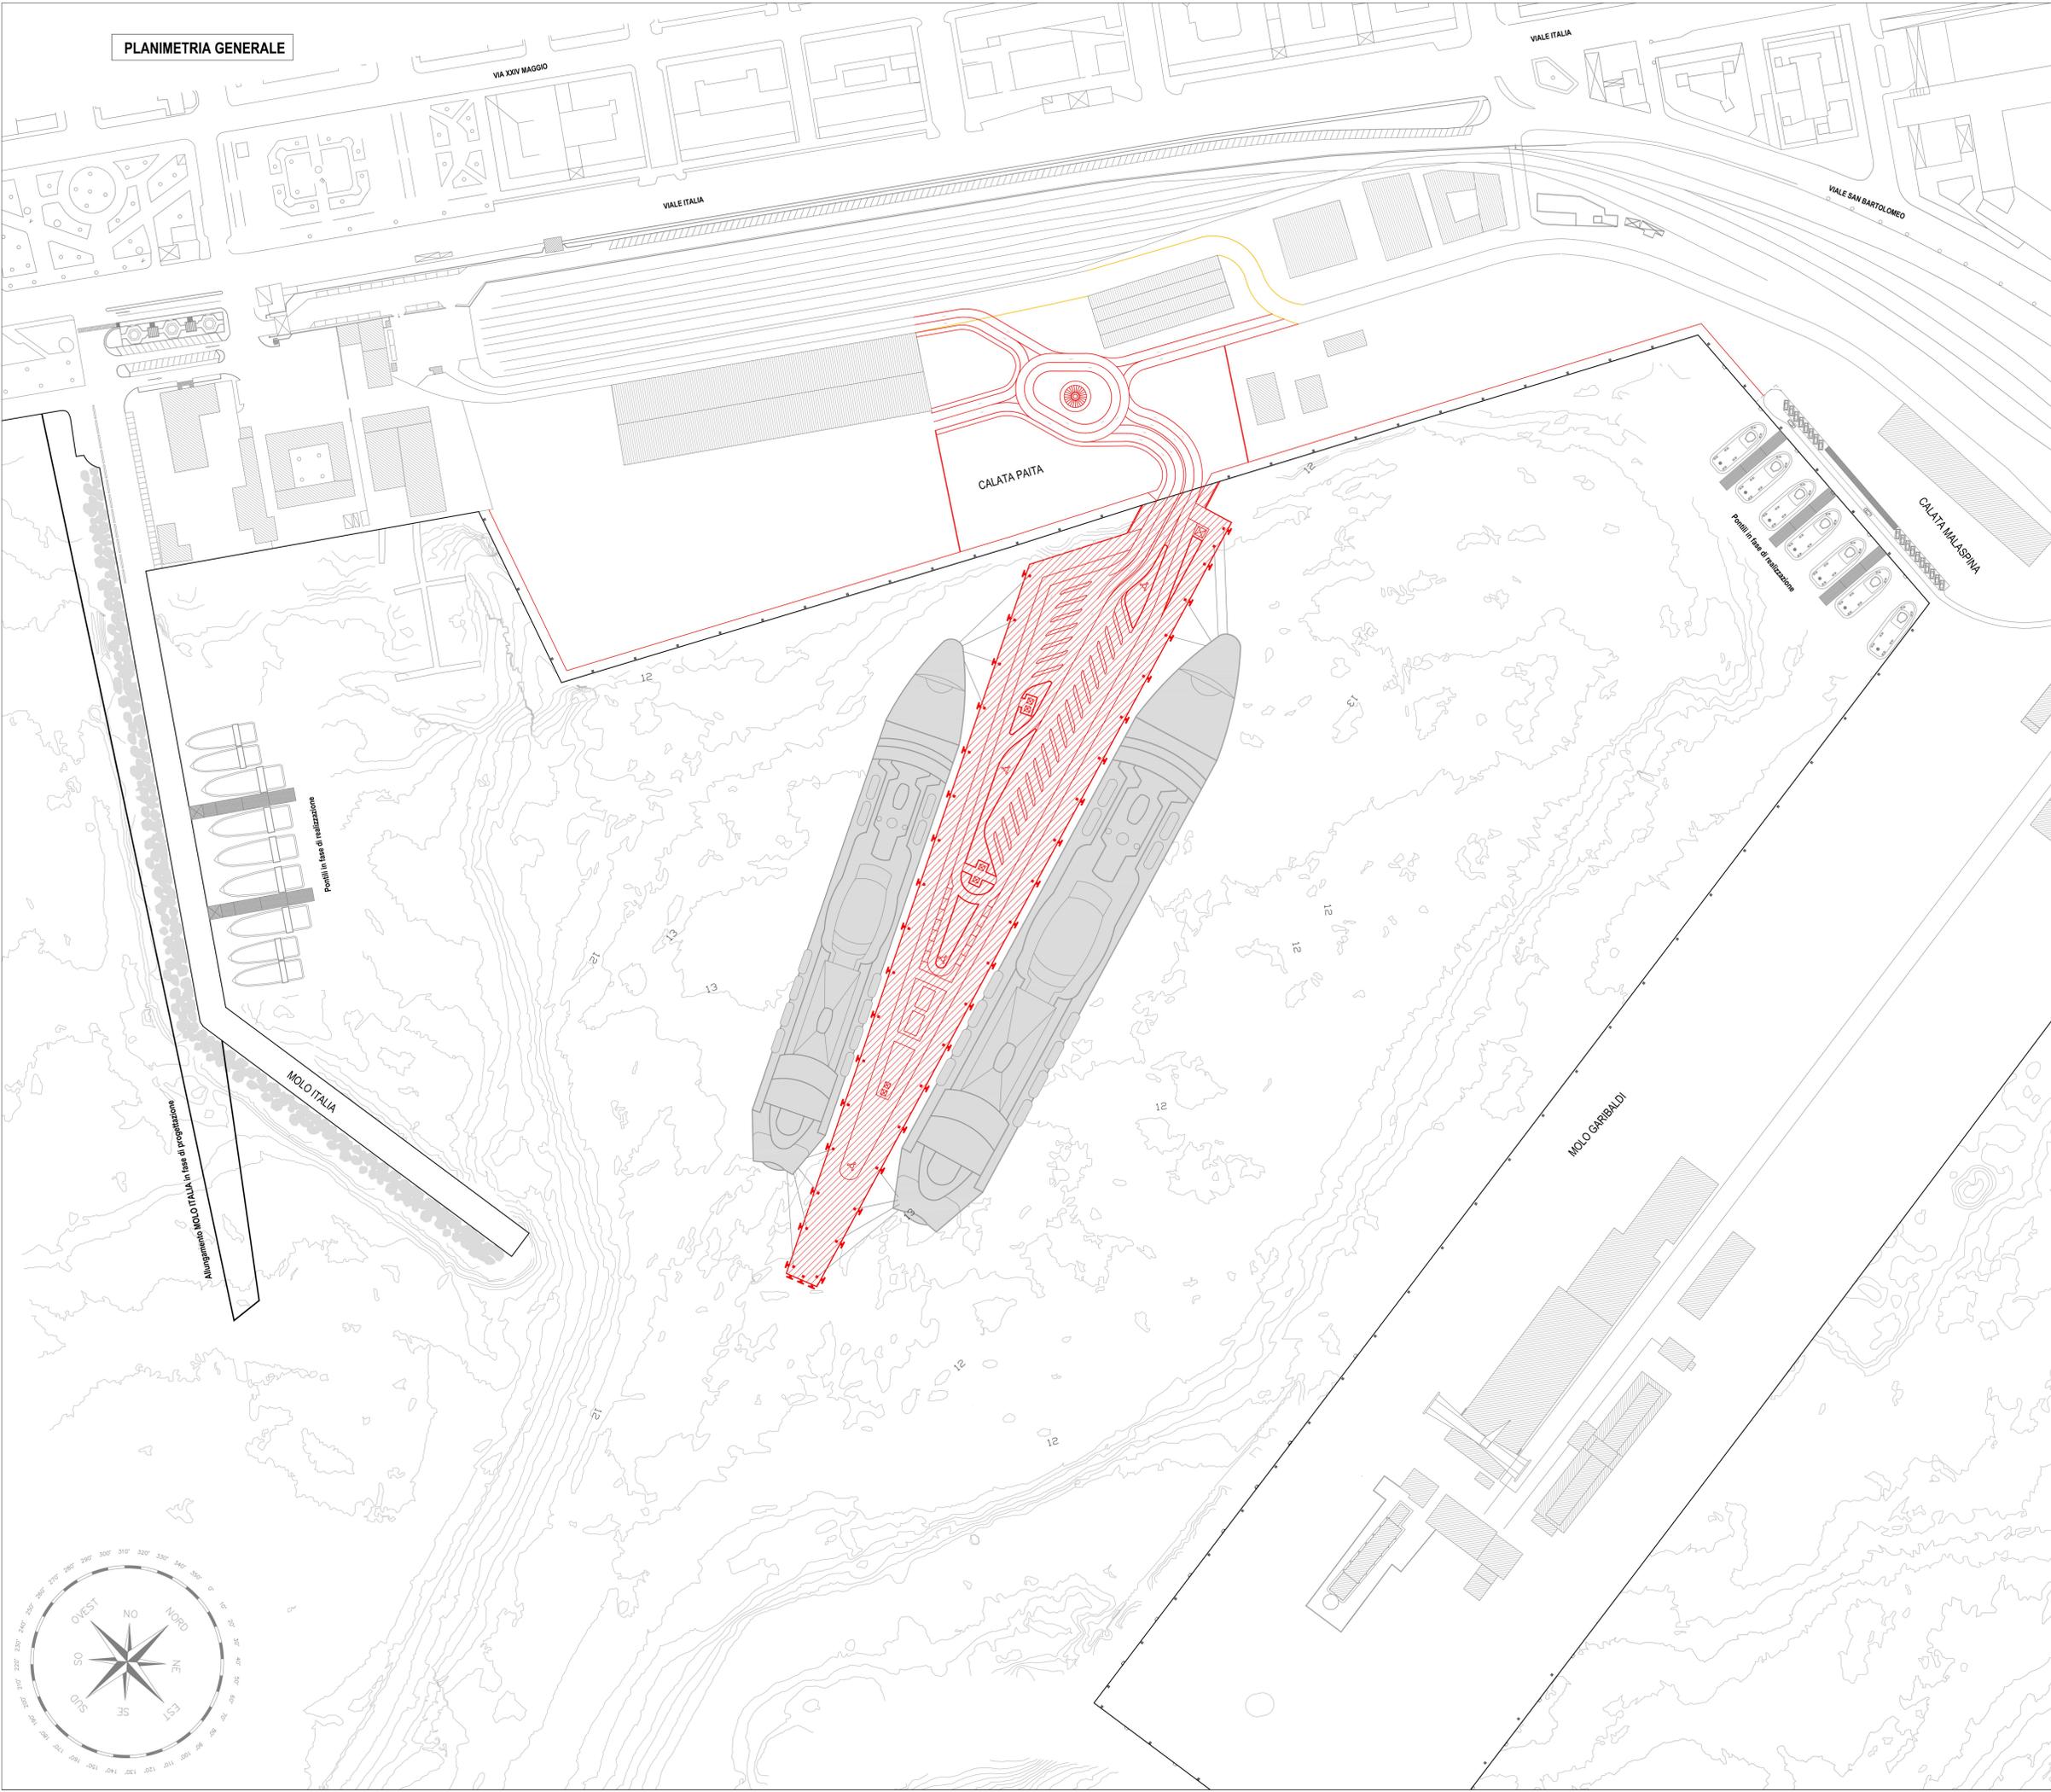

DESCRIZIONE
AMBITO OMOGENEO 5 "MARINA DELLA SPEZIA"
 NUOVO MOLO CROCIERE A SERVIZIO DELLA STAZIONE MARITTIMA
 PLANIMETRIA STATO DI RAFFRONTO

DATA
 GENNAIO 2015



SCALA
 1:1.000

RESPONSABILE UNICO DEL PROCEDIMENTO
 ING. FRANCO POMO
 AUTORIZZATO
 AUT. PORTUALE DELLA SPEZIA

AMBITO OMOGENEO 5 "MARINA DELLA SPEZIA"
 PROGETTISTI
 ING. FABRIZIO SIMONELLI
 AUTORIZZATO
 AUT. PORTUALE DELLA SPEZIA

IL Direttore Tecnico Operativo
 Ing. Carlo Francesco Biondo

FRANCO POMO
 INGEGNERE
 AUT. PORTUALE DELLA SPEZIA
 N. 734

FRANCO POMO
 INGEGNERE
 AUT. PORTUALE DELLA SPEZIA
 N. 898