



STATO ATTUALE scala 1:2000

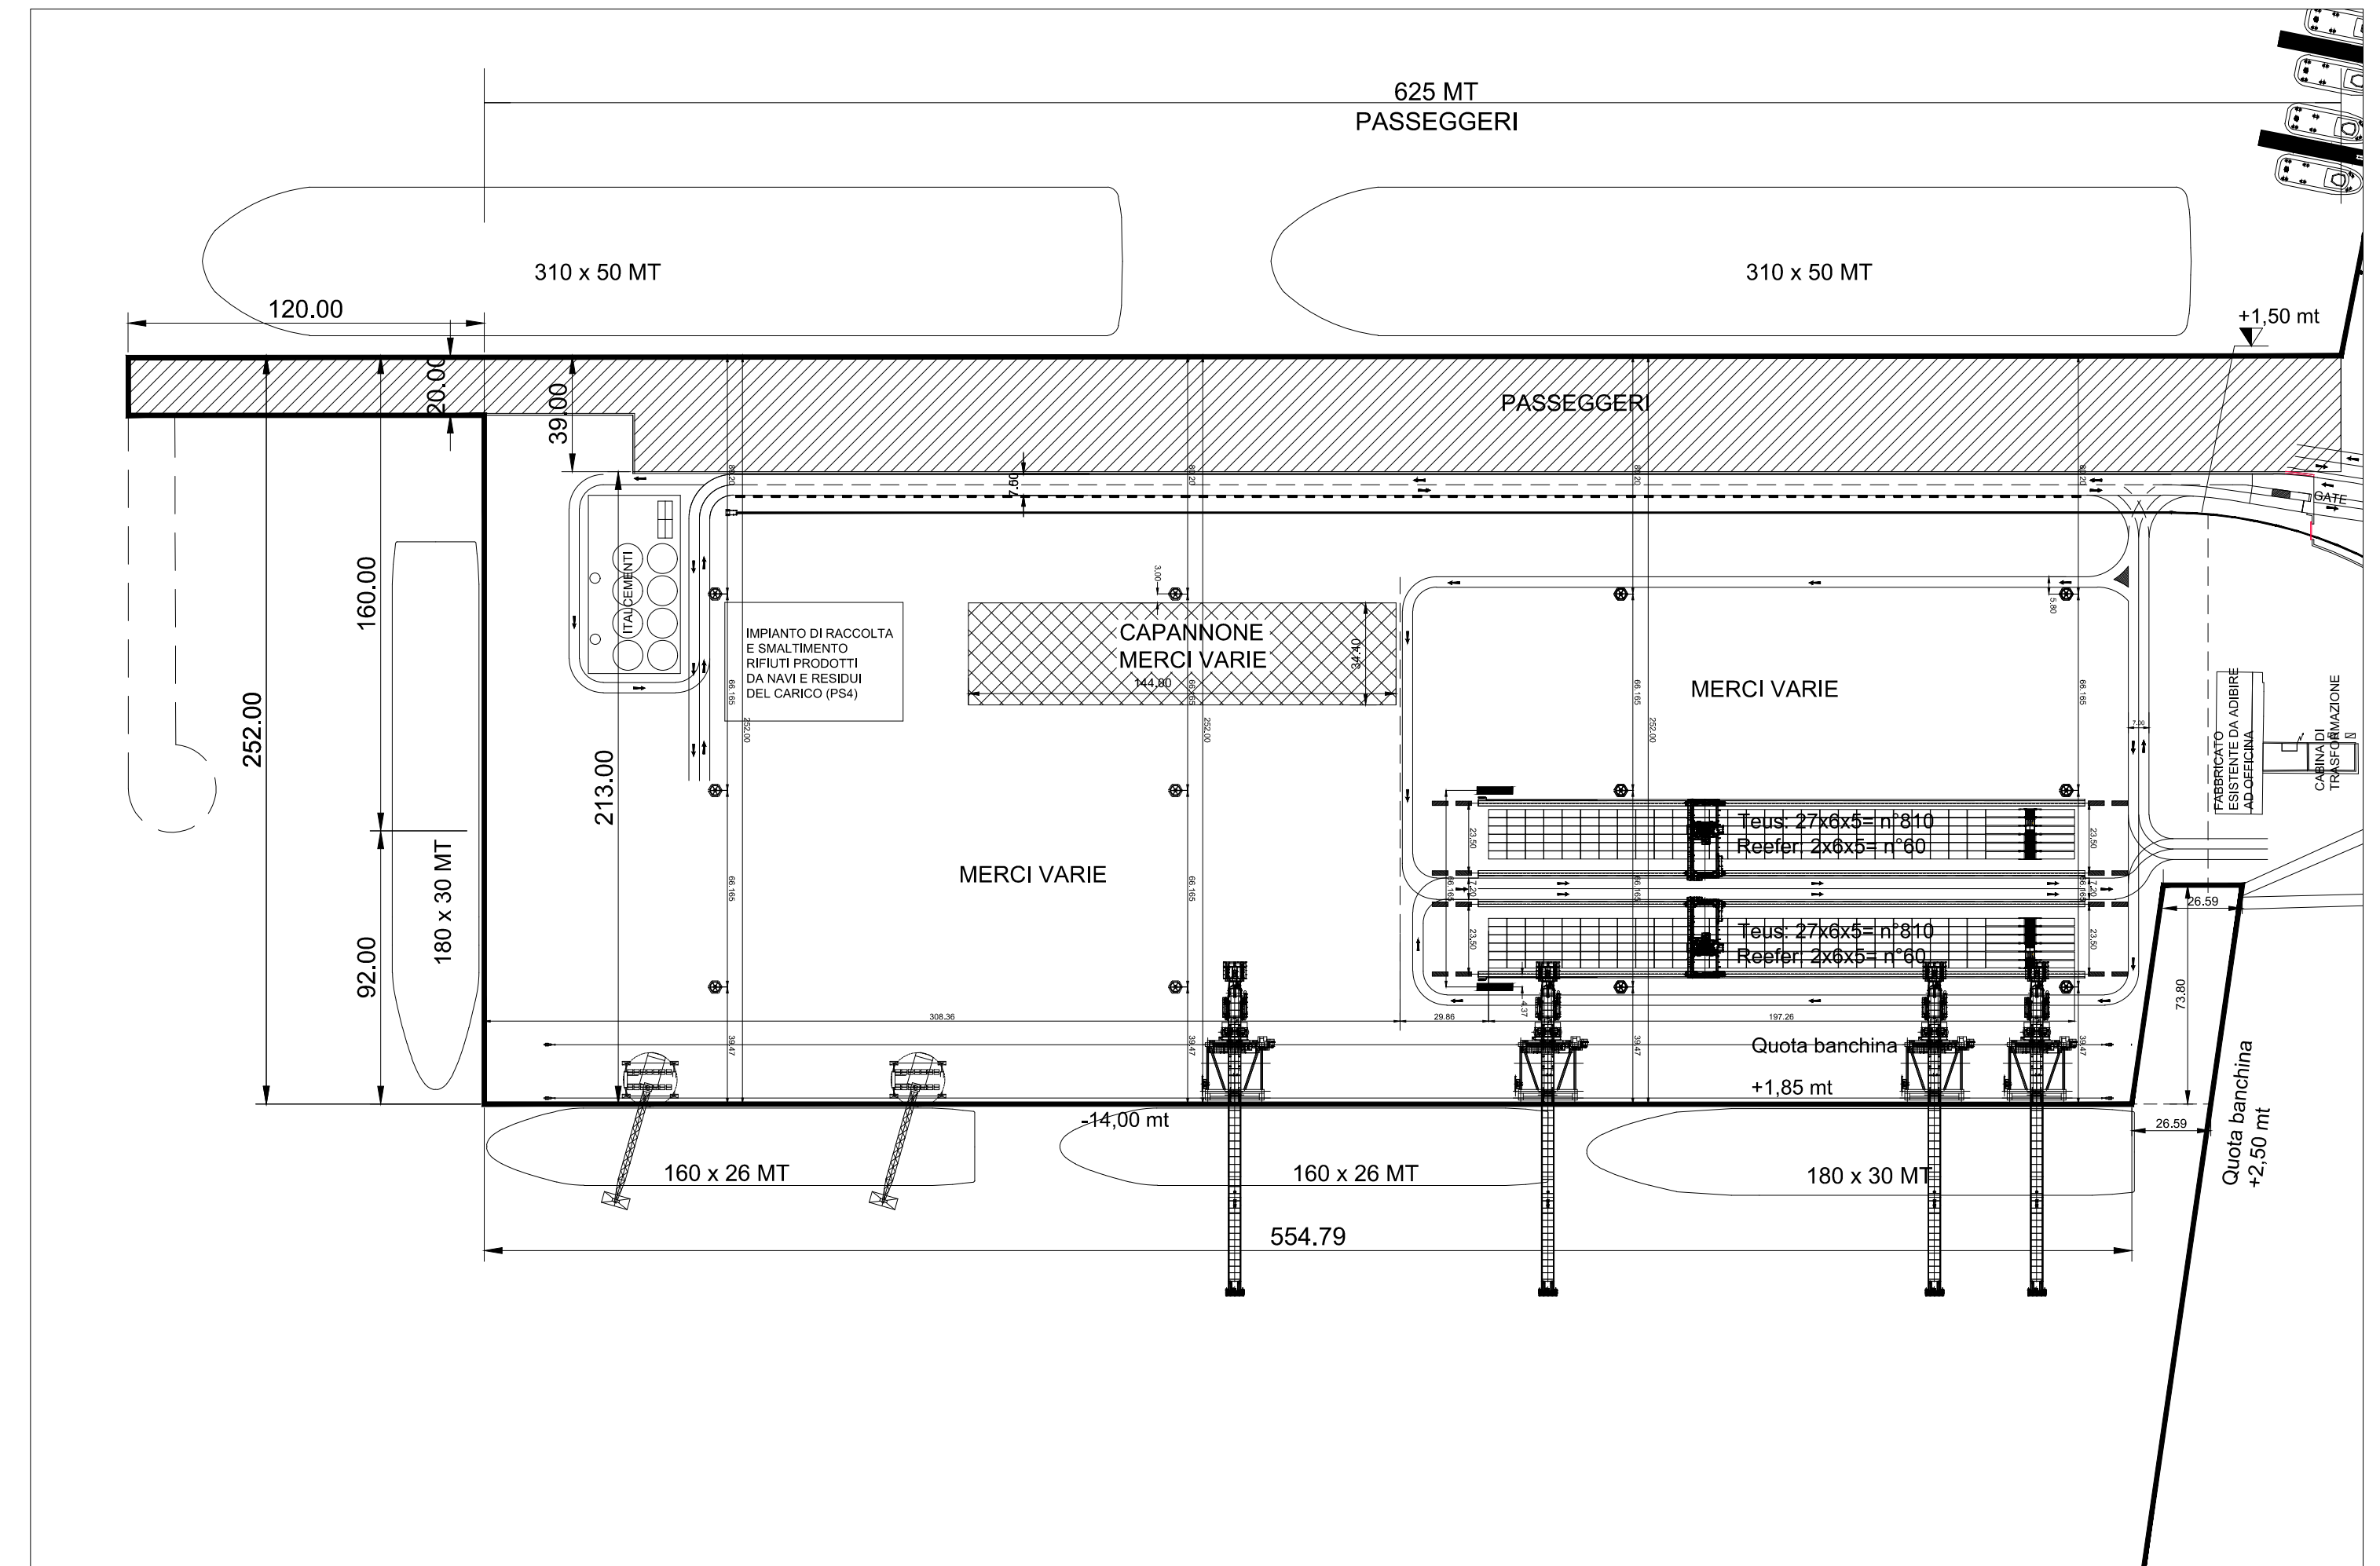

STATO DI PROGETTO scala 1:2000

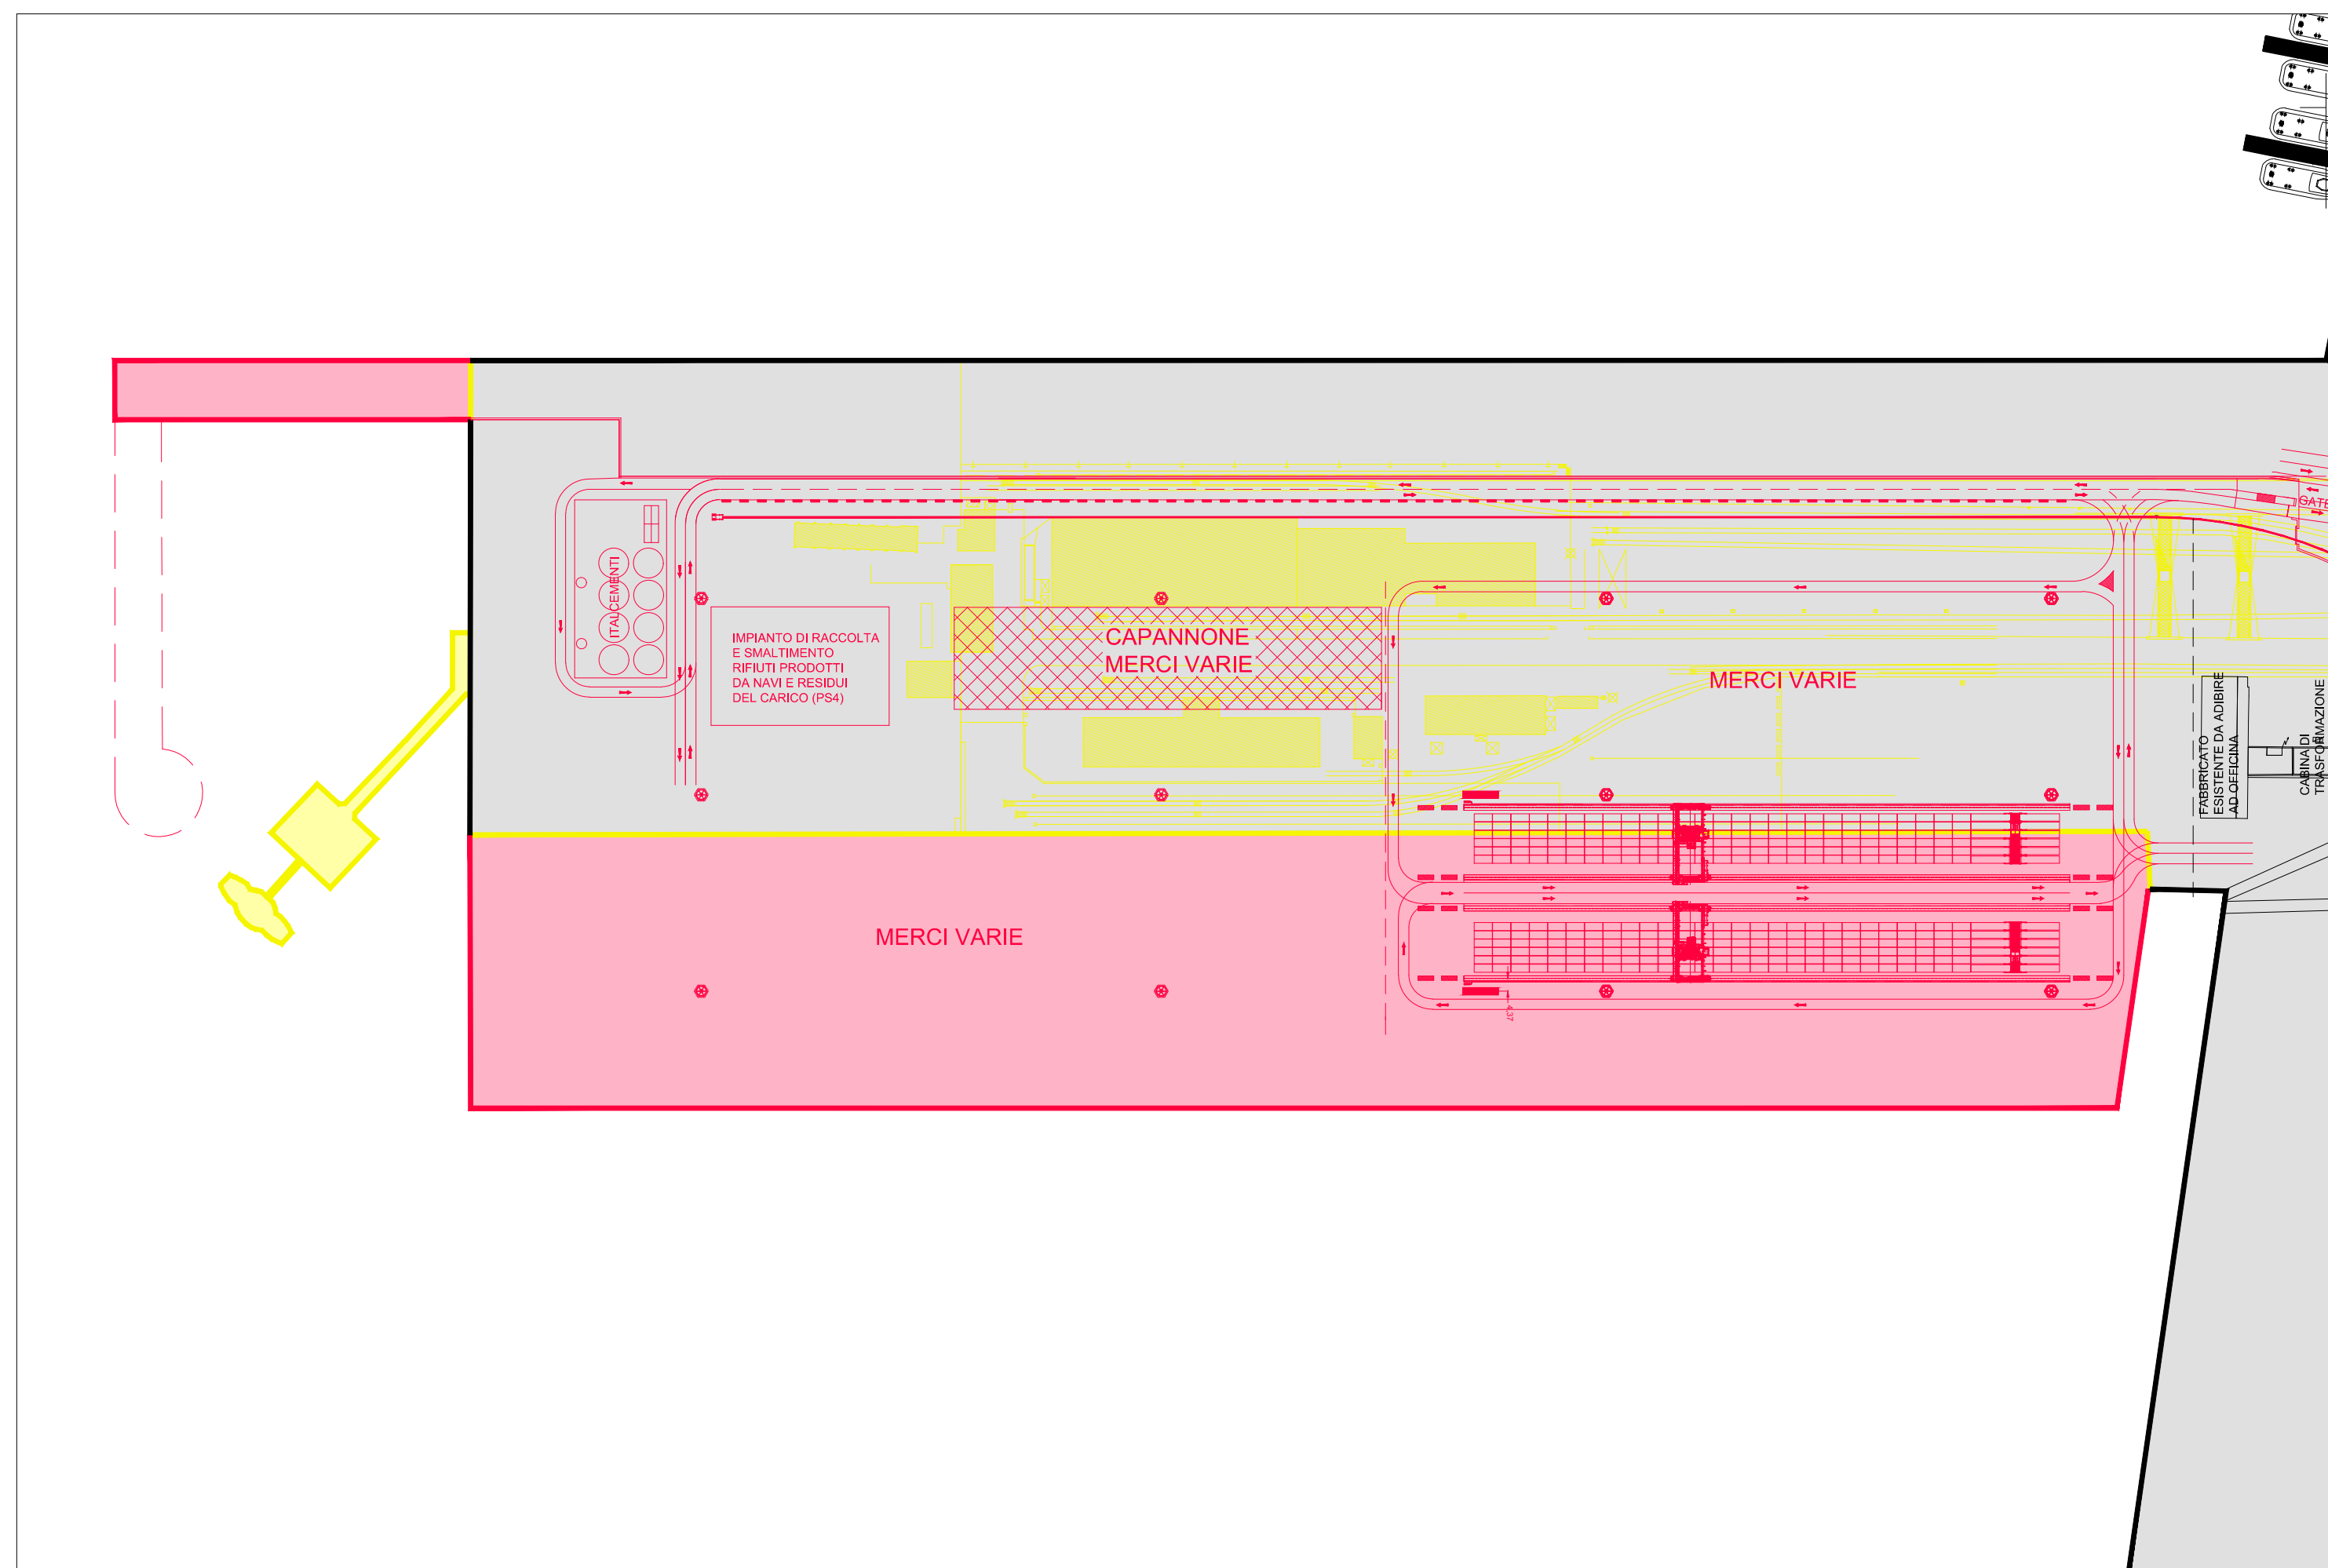

STATO DI RAFFRONTO scala 1:2000

**AUTORITA' PORTUALE DELLA SPEZIA**

**INTERVENTI DI RIQUALIFICAZIONE E SVILUPPO DEL PORTO DELLA SPEZIA - AMBITO OMOGENEO 5 "MARINA DELLA SPEZIA" E AMBITO OMOGENEO 6 "PORTO MERCANTILE"**

**PROGETTO PRELIMINARE**

**DESCRIZIONE** N° TAV. PP/A6.02.03

**AMBITO OMOGENEO 6 "PORTO MERCANTILE"**

**AMPLIAMENTO A MARE MOLO GARIBALDI**

**PLANIMETRIE:**

**STATO ATTUALE, PROGETTO E RAFFRONTO**

SCALA: 1:2000 IL Direttore Tecnico Operativo

Ing. Capo Franco Poggi DATA: GENNAIO 2015

RESPONSABILE DEGLI INTERVENTI

**FRANCO POGGI**

INGEGNERE

AMBITO OMOGENEO 6 "PORTO MERCANTILE"

RESPONSABILE DEL PROCEDIMENTO

**FRANCO POGGI**

INGEGNERE

AMBITO OMOGENEO 6 "PORTO MERCANTILE"

AMBITO OMOGENEO 6 "PORTO MERCANTILE"

ING. FABRIZIO SIMONELLI