


STATO DI RAFFRONTO scala 1:2000

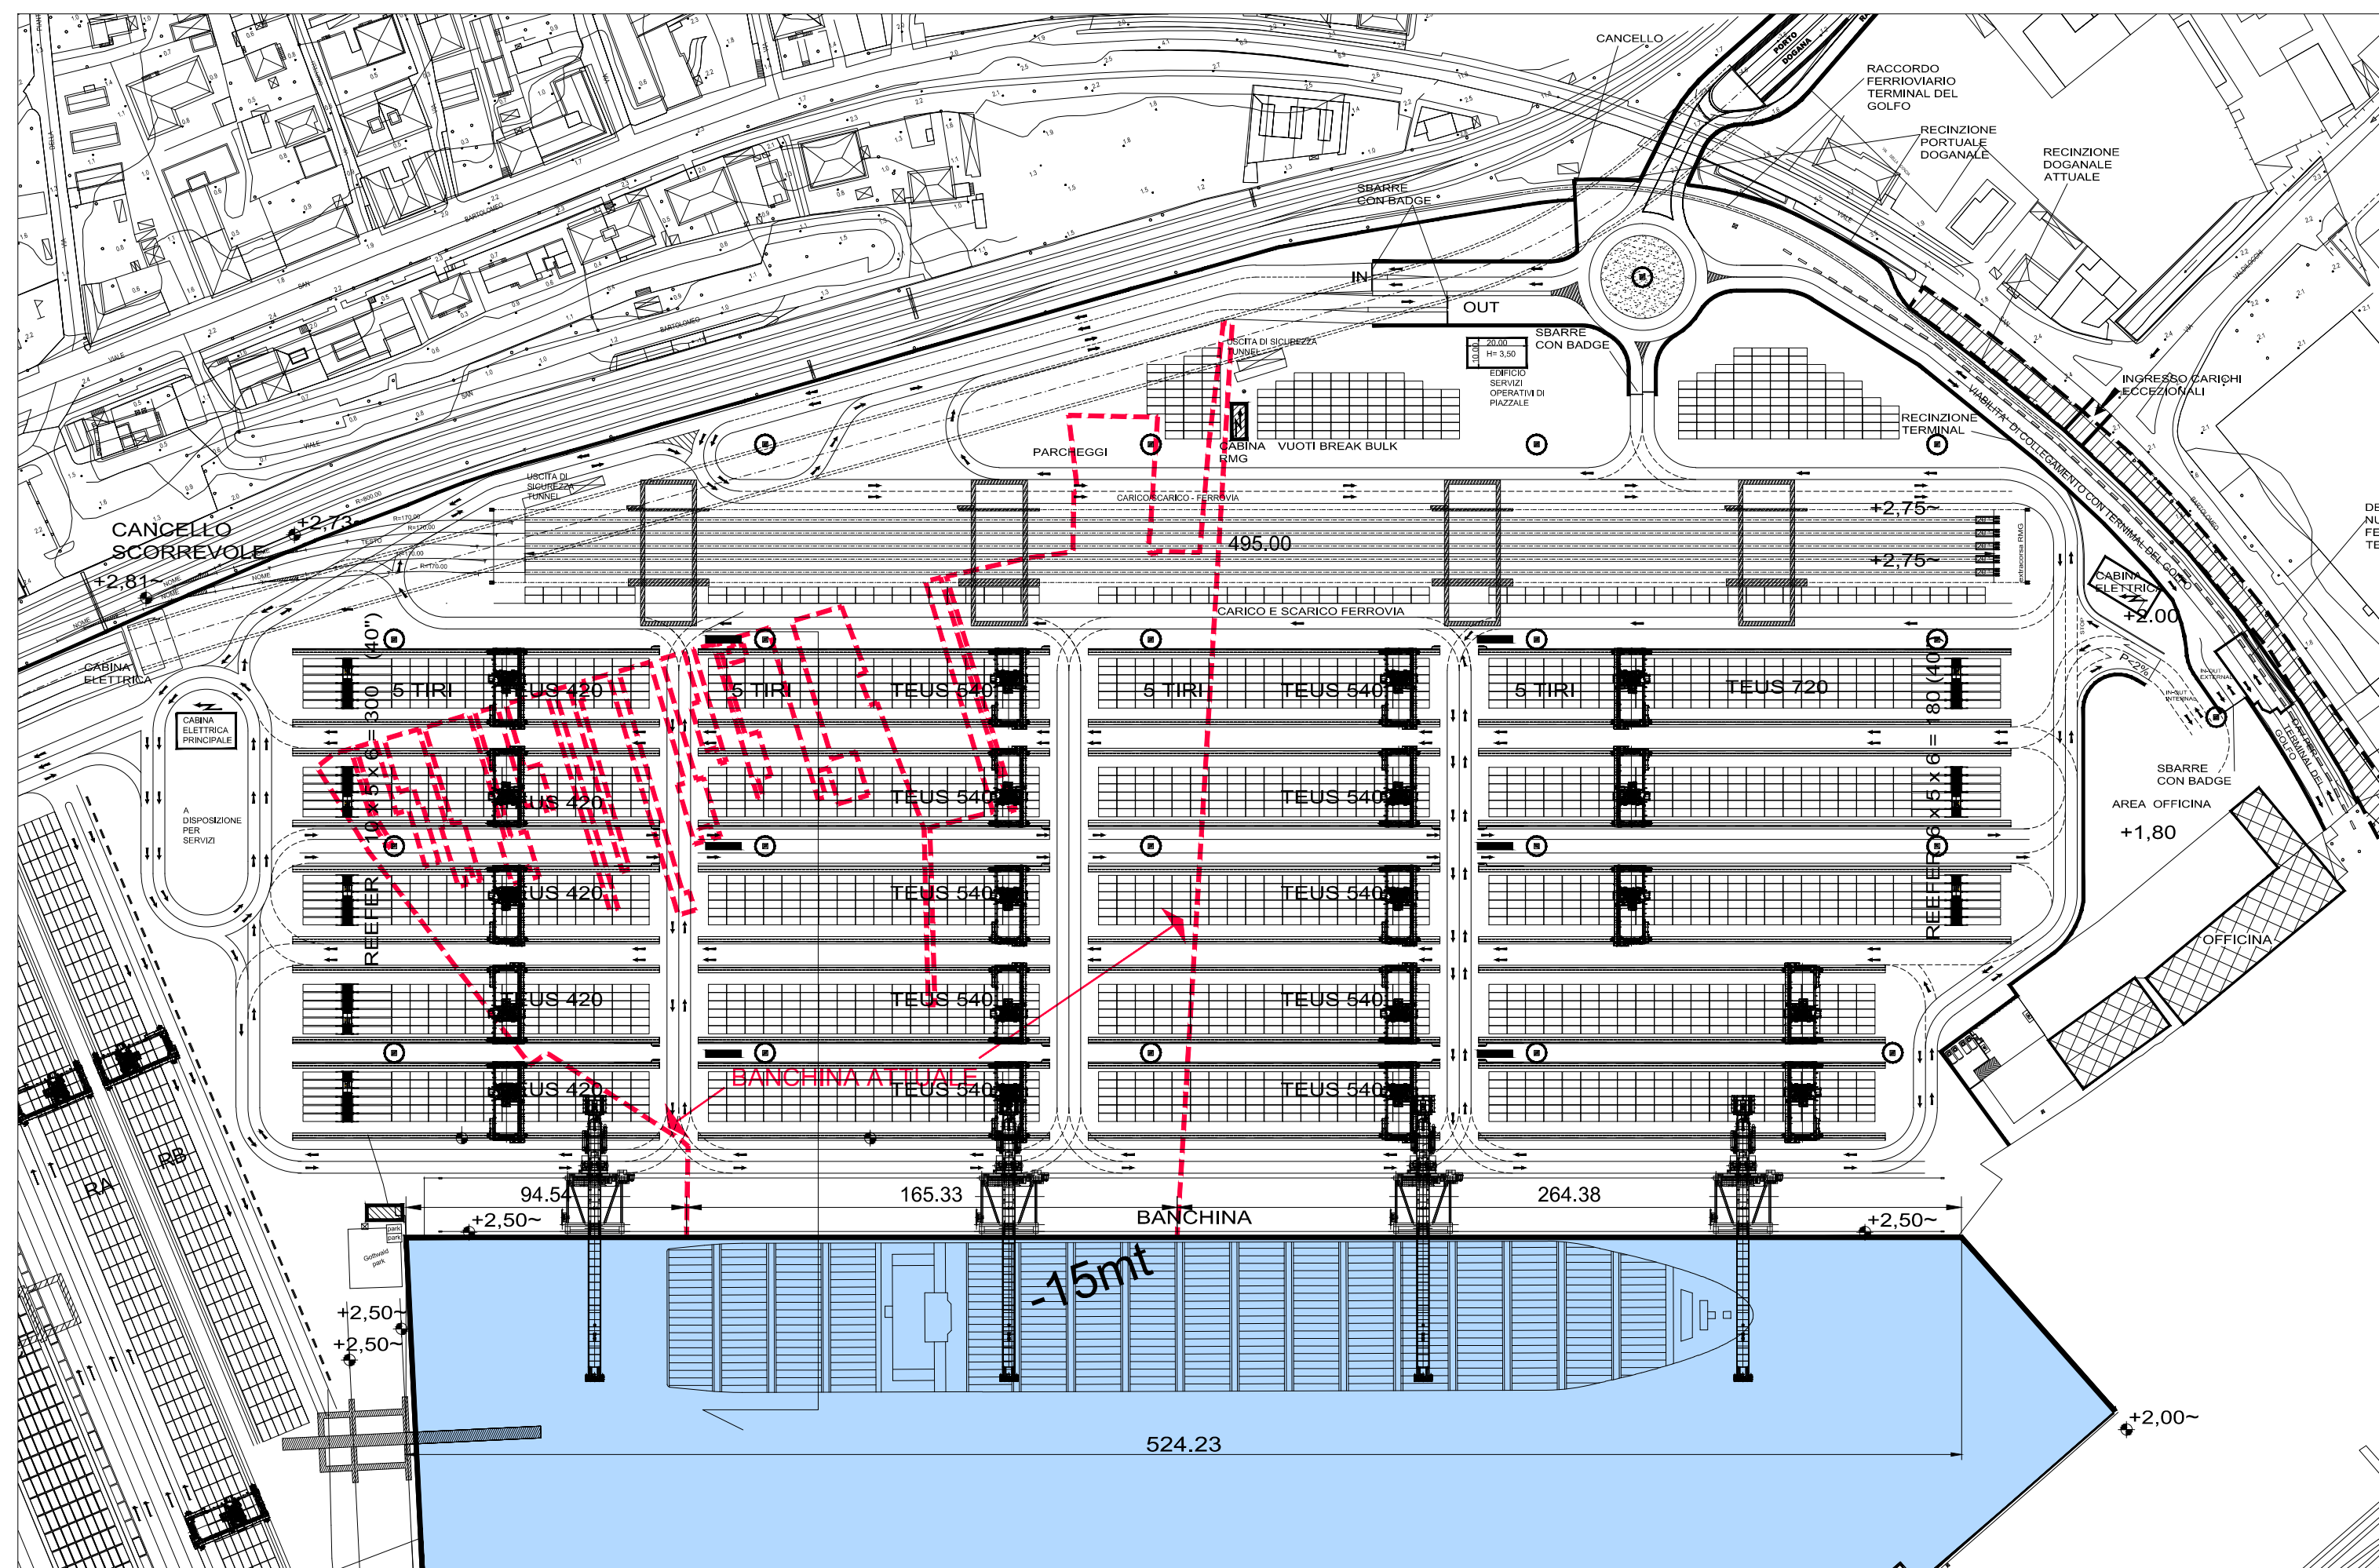

STATO ATTUALE scala 1:2000



STATO DI PROGETTO scala 1:2000

AUTORITA' PORTUALE DELLA SPEZIA

INTERVENTI DI RIQUALIFICAZIONE E SVILUPPO DEL PORTO DELLA SPEZIA - AMBITO OMOGENEO 5 "MARINA DELLA SPEZIA" E AMBITO OMOGENEO 6 "PORTO MERCANTILE" **PROGETTO PRELIMINARE**



DESCRIZIONE N. TAV. PP/A6.04.03

AMBITO OMOGENEO 6 "PORTO MERCANTILE"
 AMPLIAMENTO A MARE MARINA DEL CANALETTO
 PLANIMETRIE:
 STATO ATTUALE, PROGETTO E RAFFRONTO

SCALA 1:2000 DATA GENNAIO 2015

IL Direttore Tecnico Operativo
 Ing. Capo Bruno Pozzo

RESPONSABILI DEL PROCEDIMENTO

FRANCO ROMO INGEGNERE
 Ordine degli Ingegneri della Spezia
 N. 12

FABRIZIO SIMONELLI INGEGNERE
 Ordine degli Ingegneri della Spezia
 N. 896

FRANCESCO FABRATTONI INGEGNERE
 Ordine degli Ingegneri della Spezia
 N. 398 A

ING. FABRIZIO SIMONELLI

FRANCESCO FABRATTONI

POLICREO