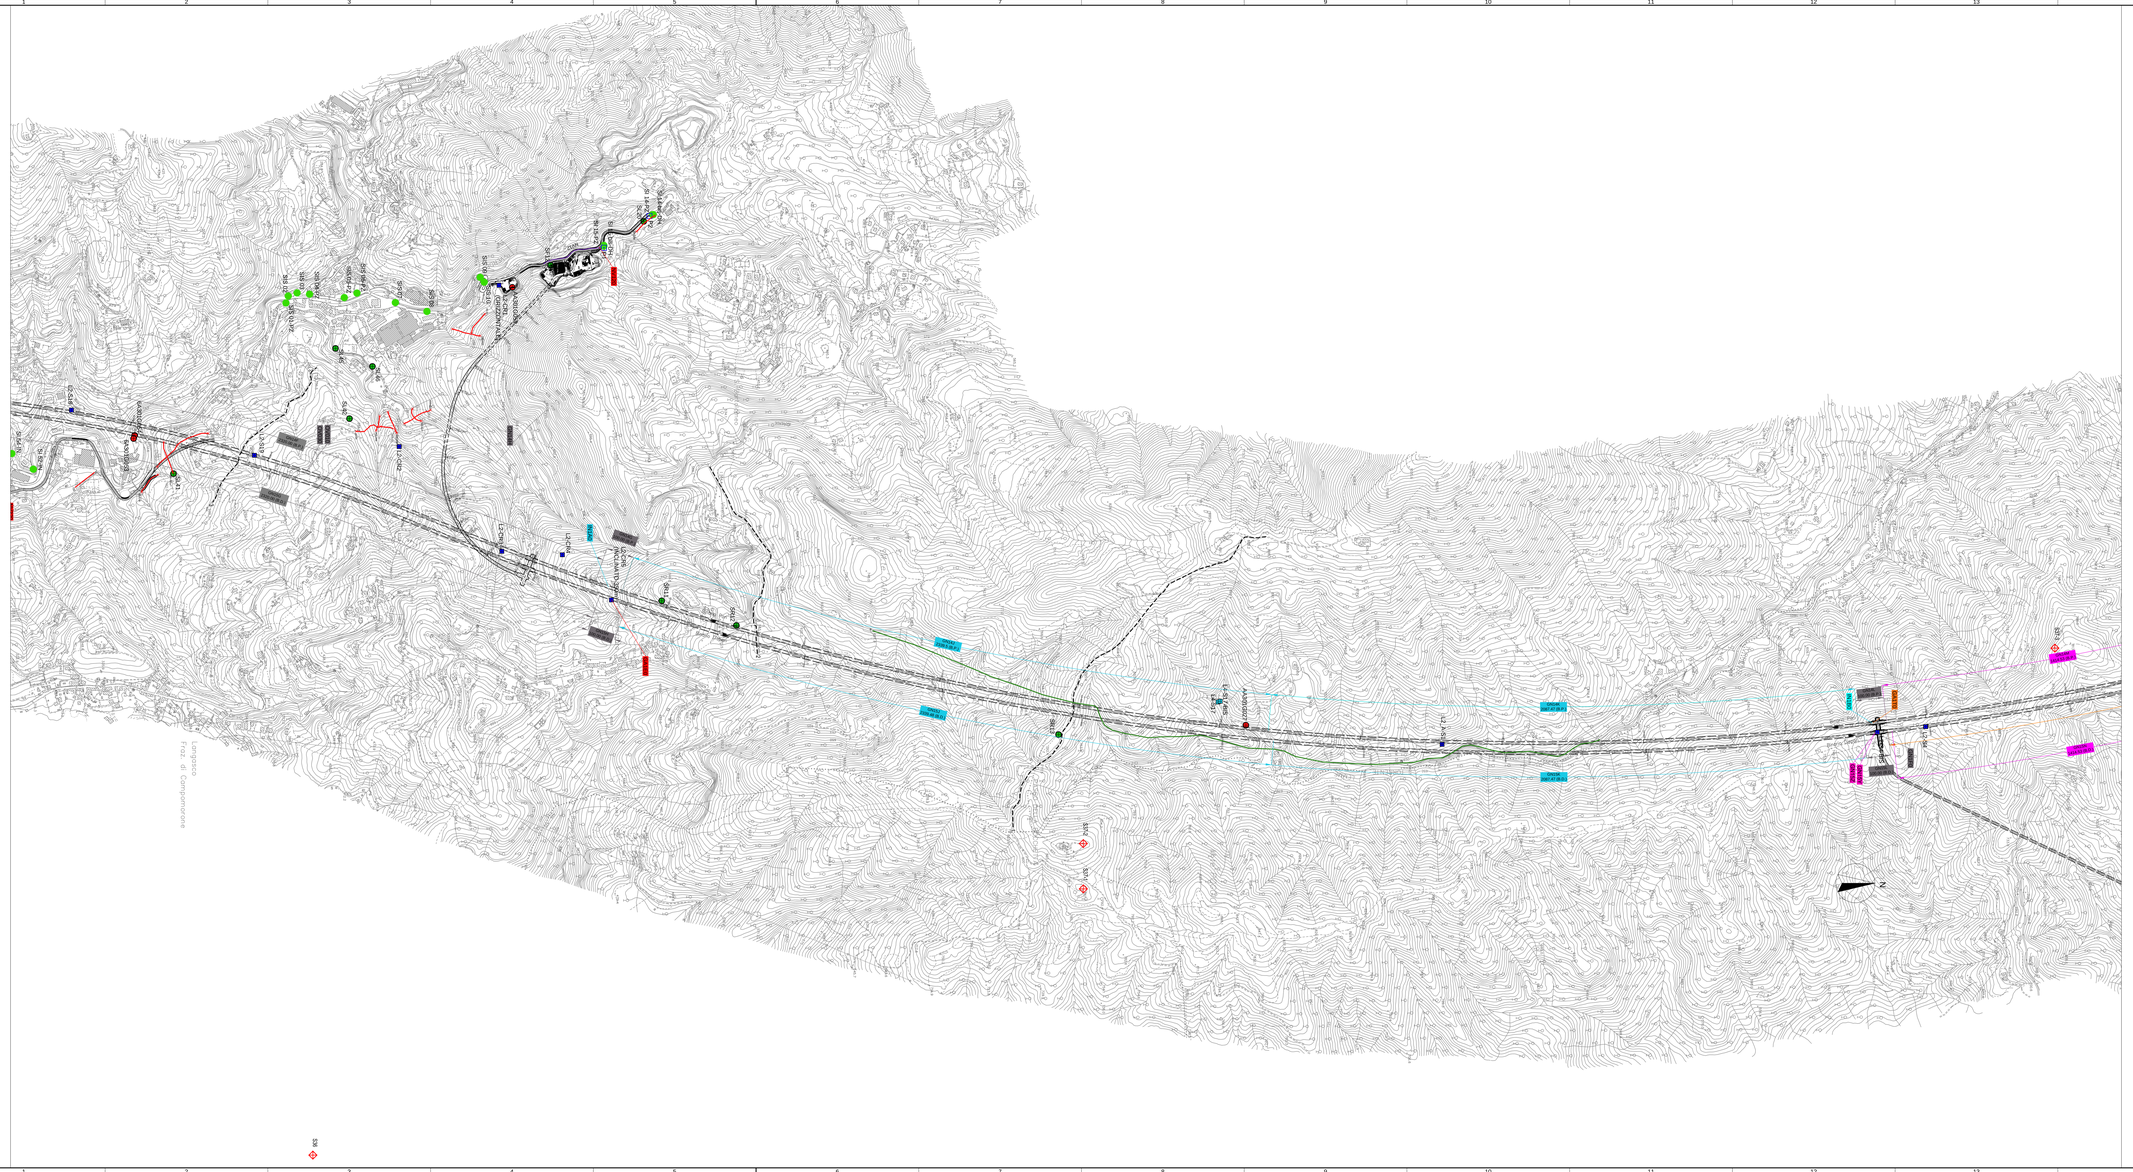

LEGENDA INDAGINI GEOGNOSTICHE

INDAGINI PREGRESSE

- S5 — Campagna indagini CGOIV (1992-2001) (P. MASSIMA)
- SA301G114 — Campagna di indagini 2001-2002 (P.P.)
- DPSH1 — Prove penetrometriche dinamiche superpesanti (2001-2002) (P.P.)
- SF12 — Campagna di indagini 2004 (P.D.)
- 67 — Linea sismica tomografica (P.P.)
- Linea sismica a riflessione (P.P.)
- SISTEMA PASSIVO — Linea sismica tomografica (P.D.)
- RS10 — Rilievi geostrutturali

INDAGINI P.E. LOTTO 1 (2012-2013)

- Sondaggi eseguiti — IN (INCLINOMETRO) PZ (PIEZOMETRO) DH (DOWN-HOLE)
- Prove di carico su piastra
- SIS — Linea sismica tomografica
- ELE — Linea sismica geoelettrica

INDAGINI P.E. LOTTI 2-3-4-5 (2013-2014)

- L2-S1 — Sondaggi Lotto 2 (LA_: Sondaggi per prelievo campionamento asbesto)
- L3-S1 — Sondaggi Lotto 3
- L4-S1 — Sondaggi Lotto 4
- L5-S1 — Sondaggi Lotto 5

KEYPLAN

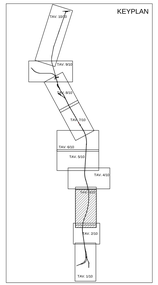

COMMITTENTE:

RFI RETE FERROVIARIA ITALIANA
GRUPPO FERROVIE DELLO STATO ITALIANE

ALTA SORVEGLIANZA:

ITALFERR
GRUPPO FERROVIE DELLO STATO ITALIANE

GENERAL CONTRACTOR:

cociv
Consorzio Collegamenti Integrati Veloci

INFRASTRUTTURE FERROVIARIE STRATEGICHE DEFINITE DALLA LEGGE OBIETTIVO N.443/01

TRATTA A.V./A.C. TERZO VALICO DEI GIOVI
PROGETTO ESECUTIVO

Tratta AV/AC
Terzo Valico dei Giovi

Planimetria Indagini geognostiche integrative Tav. 3/10

GENERAL CONTRACTOR	DIRETTORE LAVORI	SCALA:
Consorzio Cociv Ing. G. Pieducci		1:5000

COMMESSA	LOTTO	FASE	ENTE	TIPO DOC.	OPERA/DISCIPLINA	PROGR.	REV.
IG51	02	E	CV	PS	GE0001	003	B

PROGETTAZIONE

Rev.	Descrizione emissione	Redatto	Data	Verificato	Data	Progettista Integrativo	Data	IL PROGETTISTA
A00	Prima emissione	D.Fiorentino	28/07/2013	P.GIANNINI	28/07/2013	A. Palermo	28/07/2013	Consorzio Cociv Collegamenti Integrati Veloci Dr. Ing. Giovanni Lanzone n. 6271 A
B01	Revisione generale	D.Fiorentino	04/08/2014	P.GIANNINI	05/08/2014	A.Fiorentino	08/08/2014	
B02	Revisione generale	D.Fiorentino	23/01/2015	P.GIANNINI	23/01/2015	A.Fiorentino	23/01/2015	

Z= Elab.

Nome File: IG51 02 E CV PS GE0001 003 B0.dwg
SCAP - PRJ-00000000000000

Scala di plot: 1:1