VARIANTE "A"

I SOSTEGNI INTERESSATI DALLA VARIANTE SARANNO DEL TIPO TUBOLARE MONOSTELO

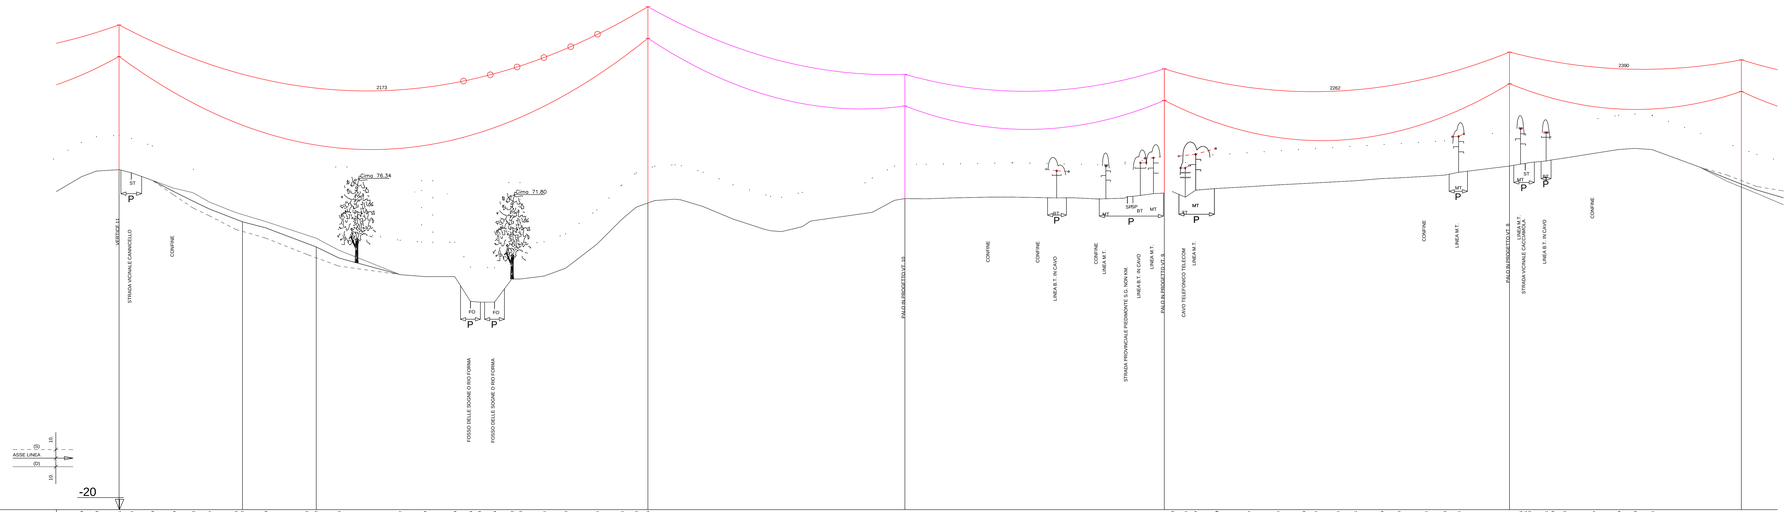

FONDAMENTALE (m)

-20

PICCHETTI DI RILIEVO, PUNTI BATTUTI E PROGRESSIVE TERRENO (m)	2784.19 2777.99 2841.17 2839.21 2842.09 2844.99 2846.02 2848.17 2849.08 2850.99 2852.99 2853.52 2860.05 2863.57 2867.24 2870.29 2873.25 2875.29 2878.25 2880.31 2881.75 2884.70 2886.50 2888.50 2889.50 2893.50 2894.50 2896.50 2898.50 2972.50