

COMMITTENTE:



PROGETTAZIONE:



U.O. PROGETTAZIONE FUNZIONALE ED ESERCIZIO

PROGETTO PRELIMINARE

INTERVENTI UPGRADING DELLA RETE VIAGGIATORI - MI
NUOVO PRG DELLA STAZIONE DI MILANO LAMBRATE

SCHEMA FUNZIONALE DI PROGETTO

SCALA:

1:

COMMESSA LOTTO FASE ENTE TIPO DOC. OPERA/DISCIPLINA PROGR. REV.


NM02 00 R 16 DX ES0000 001 A

Rev.	Descrizione	Redatto	Data	Verificato	Data	Approvato	Data	Autore	Data
A	Emissione esecutiva	R. Folio	maggio 2014	A. Perasso	maggio 2014	S. Borelli	maggio 2014	ITALFERR S.p.A. INGEGNERIA MI SISTEMI Dott. Ing. LUCA FERRARONI Ordine degli Ingegneri di Milano N. 419	


File: NM0200R16DXES0000001A.dwg

n. Elab.: X

CONFIGURAZIONE ATTUALE

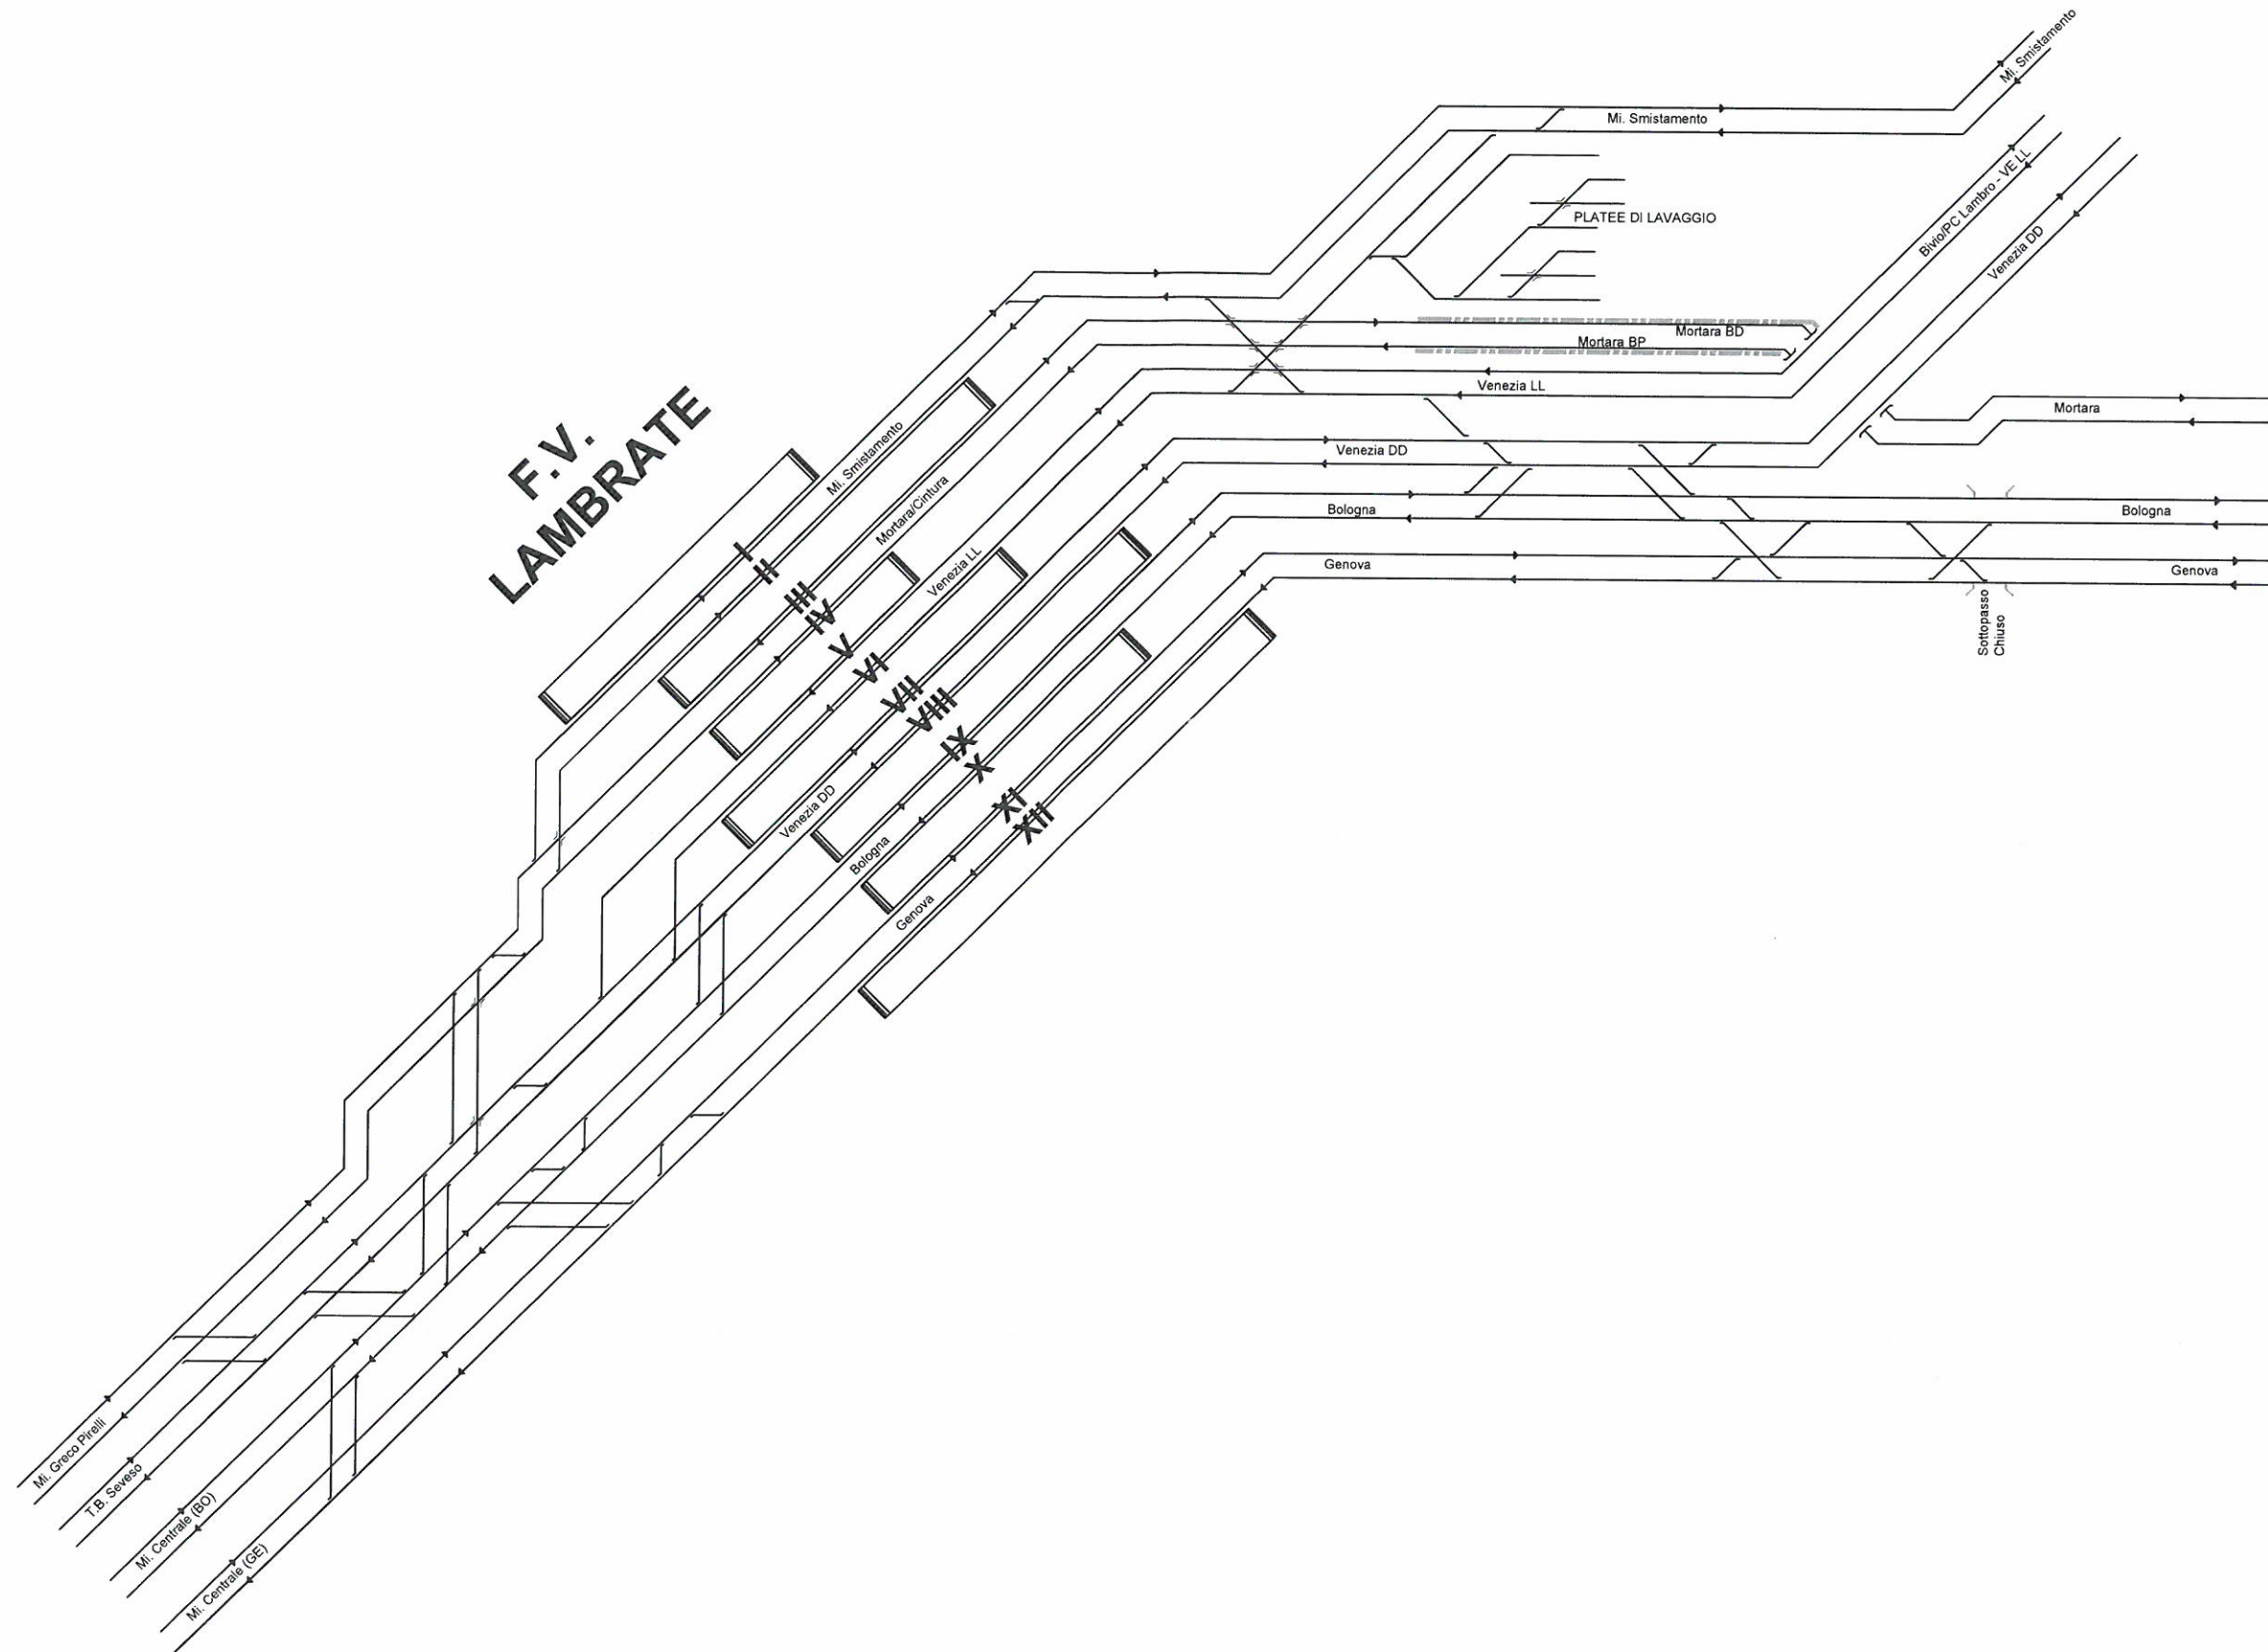

CONFIGURAZIONE DI PROGETTO

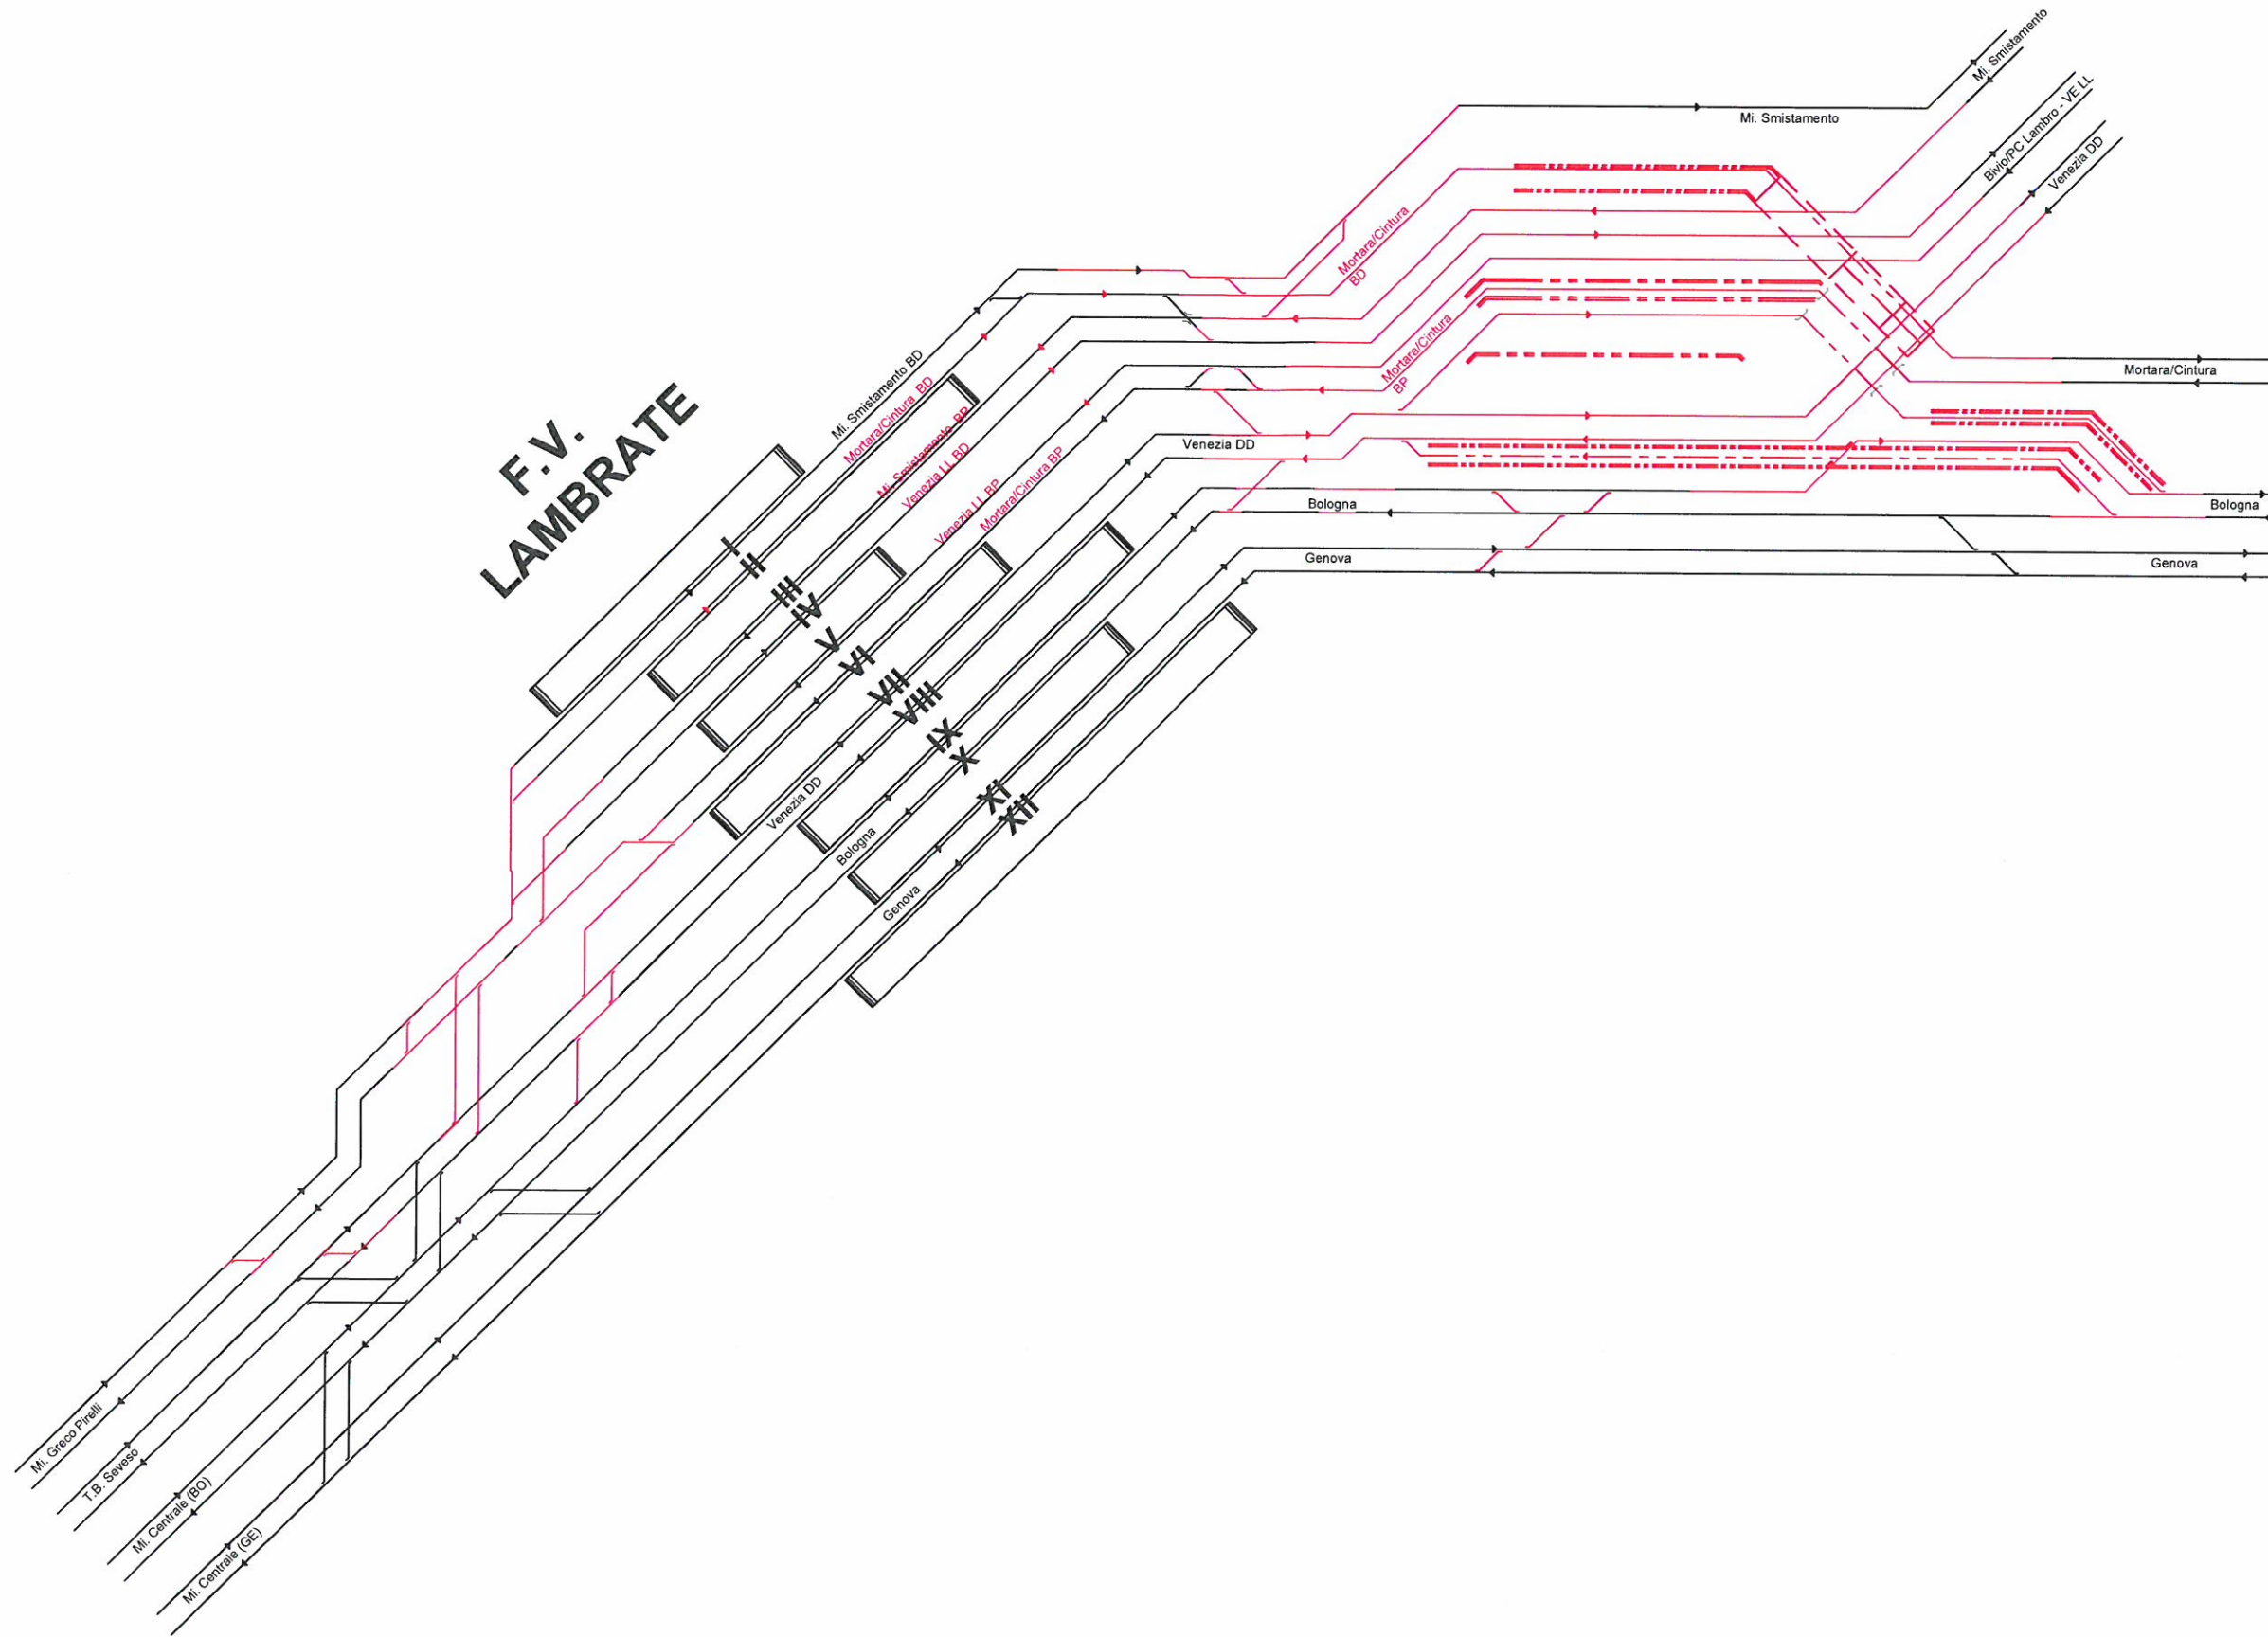

STATO SOVRAPPOSTO

