



PROGETTO ESECUTIVO  
(SCALA 1 : 500)

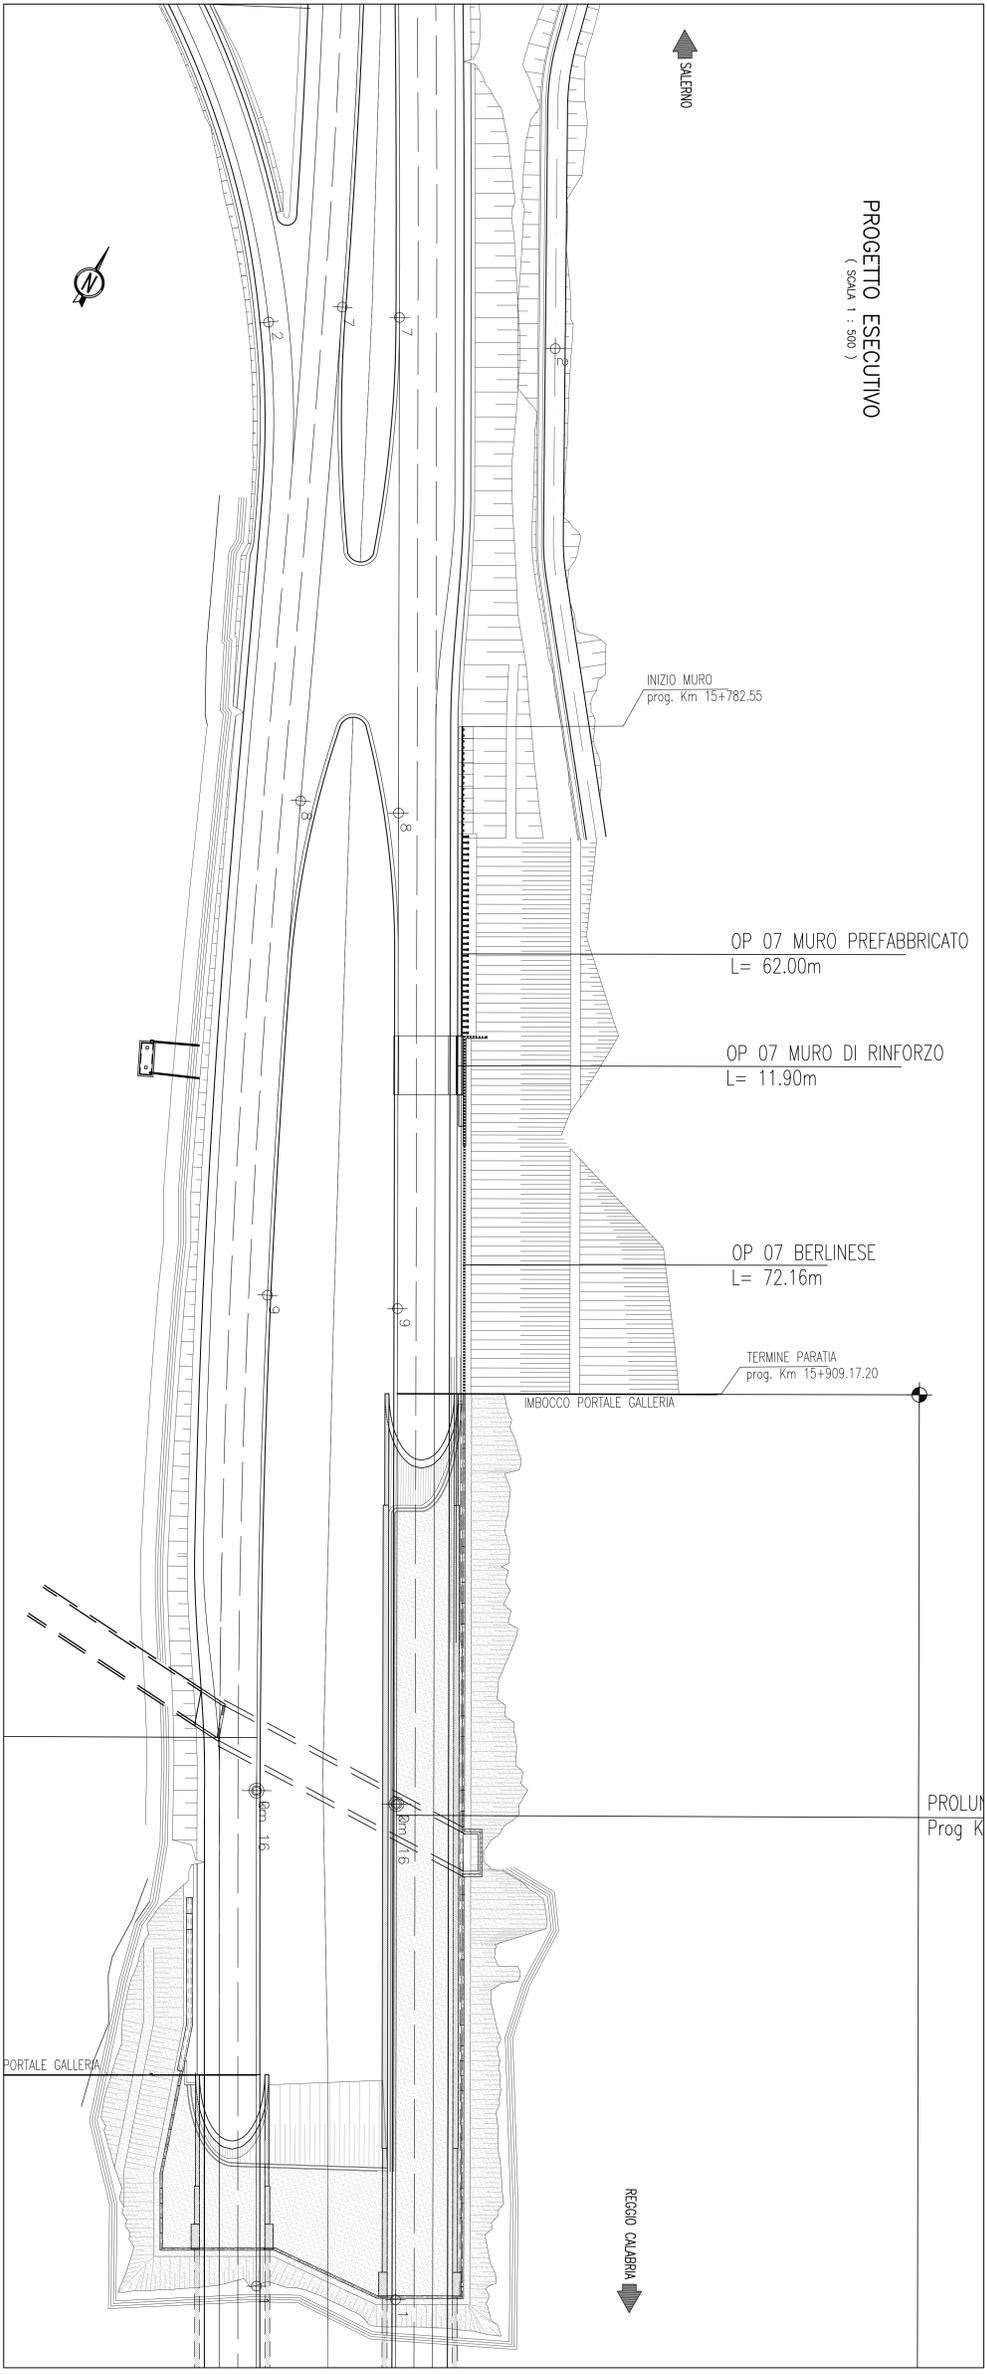


PROLUN  
Prog K

PROGETTO COSTRUTTIVO  
(SCALA 1 : 500)

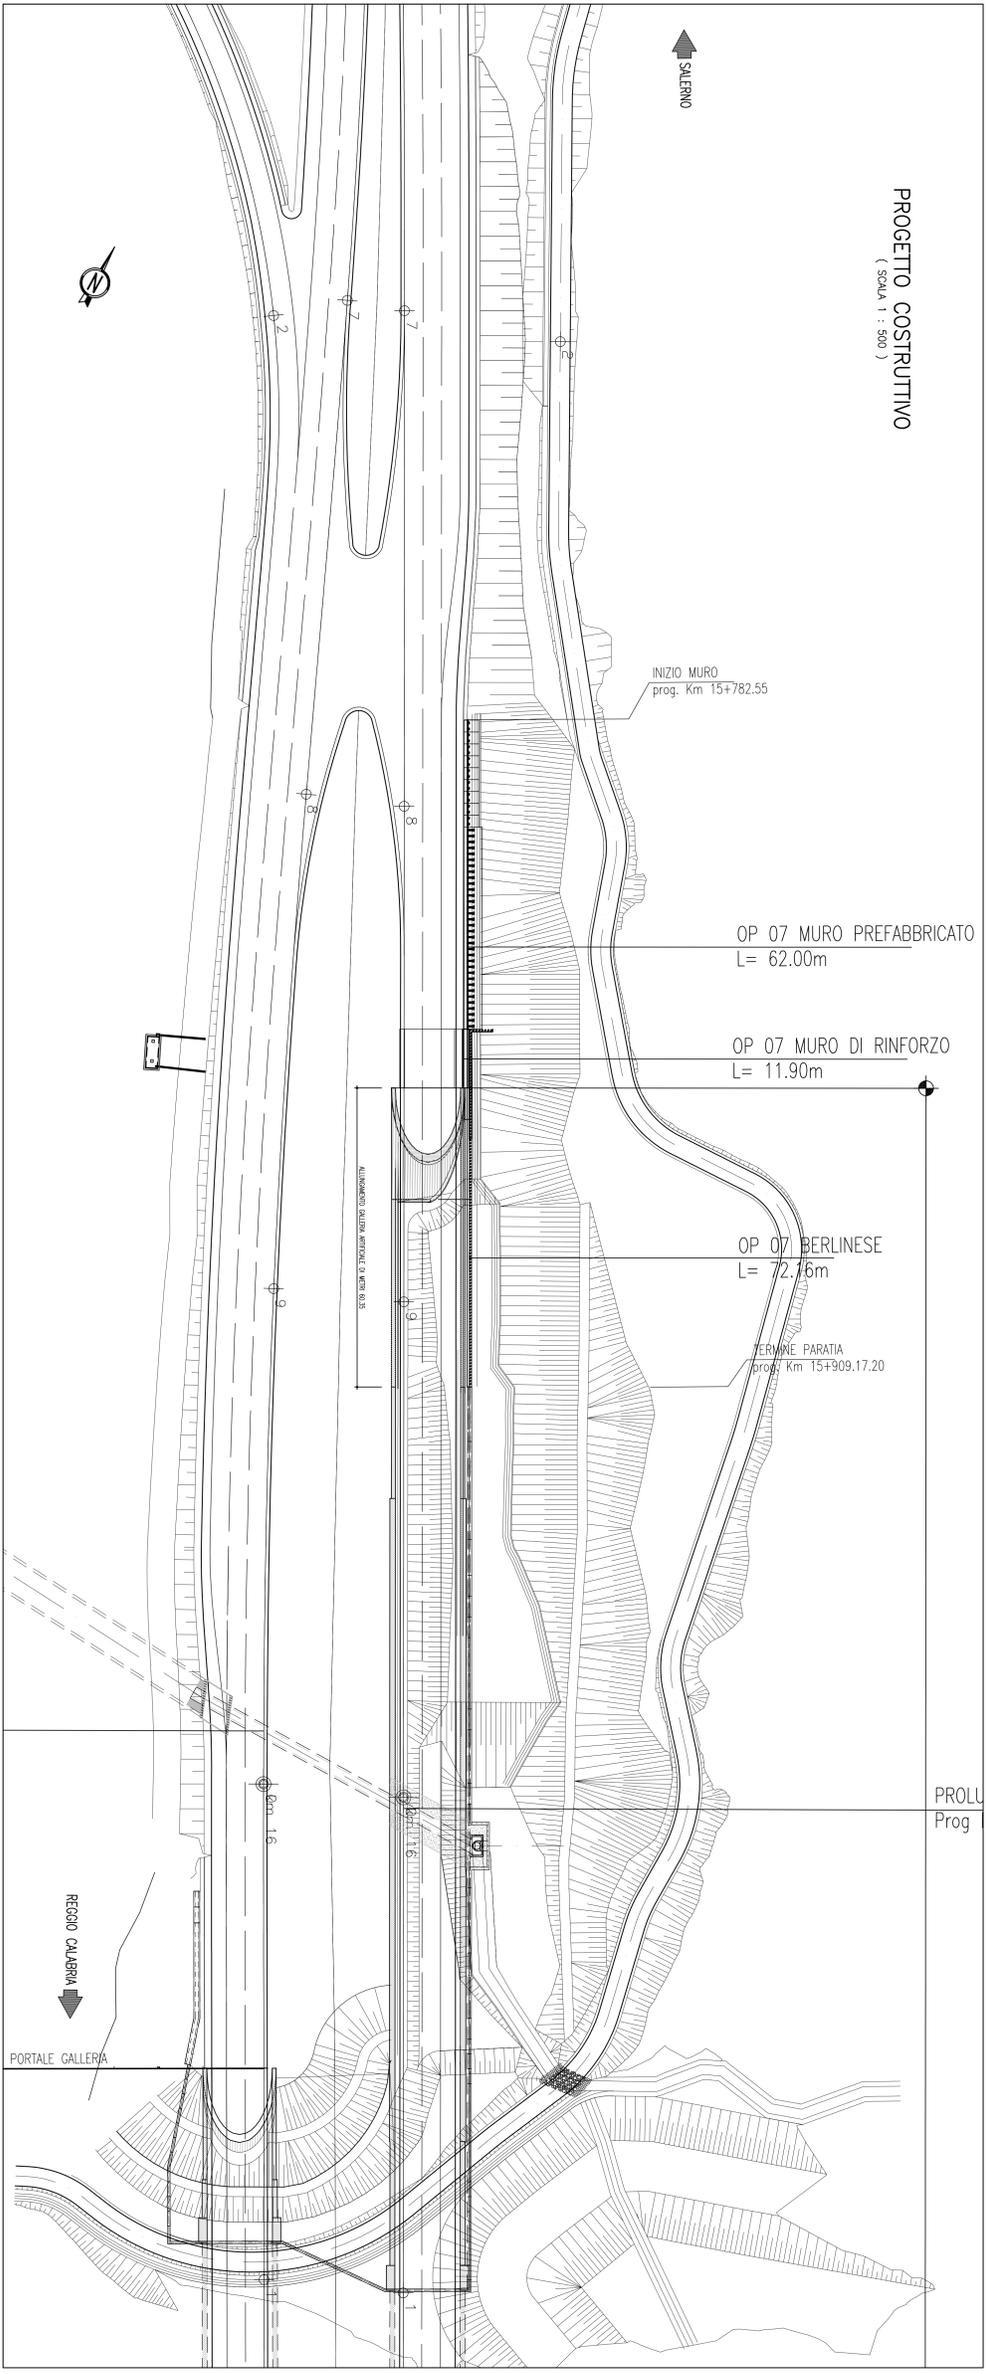

PROLUN  
Prog K

PIANTA CHIAVE

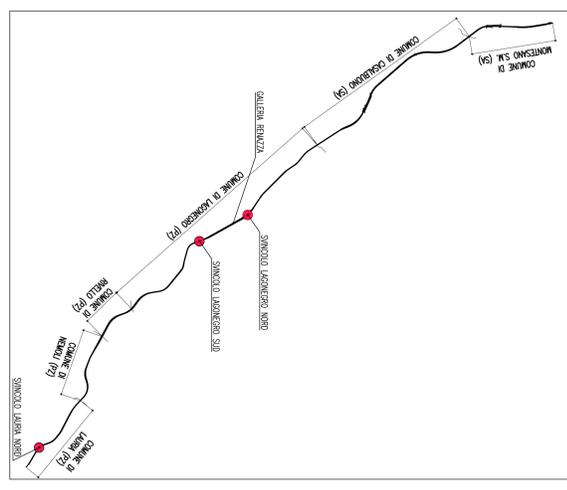

**MATRICE DI REVISIONE**

DESCRIZIONE MODIFICA

REV.	DESCRIZIONE MODIFICA
0	PRIMA EMISSIONE
1	
2	
3	
4	
5	

**ANAS S.p.A.** Direzione Generale

**DG 48/04**

**MACROLOTTO N°2 - AUTOSTRADA SALERNO-REGGIO CALABRIA**

LAVORI DI AMMODERNAMENTO ED ADEGUAMENTO AL TIPO VA DELLE NORME CARABO DEL TRATTO DAL KM 108+000 AL KM 109+000 COMPRESI I SEGUENTI LOTTI NUMERICI: 12-14-5

CODICE UNICO PROGETTO: 111 58422 9999

**CONTRAENTE:** SIS S.p.A. Via Imbuto, 24/A - 10134 Torino

**GENERALI:** SINTI COSTRUZIONI S.p.A. MC S.p.A. SPM S.p.A.

**PROGETTO COSTRUTTIVO**

INTERVENTI DI ADEGUAMENTO IN CORSO D'OPERA  
GALLERIA NATURALE RENAZZA  
TAVOLE DI RAFFRONTO - Planimetria

Scale: 1 : 500

RESPONSABILE DEL PROCEDIMENTO: Vaso Dell'ing. Francesco RUOCCO