



PROGETTO ESECUTIVO
(Scala 1 : 500)

VIADOTTO S.ANGELO L=119.60
(59.80+59.80)

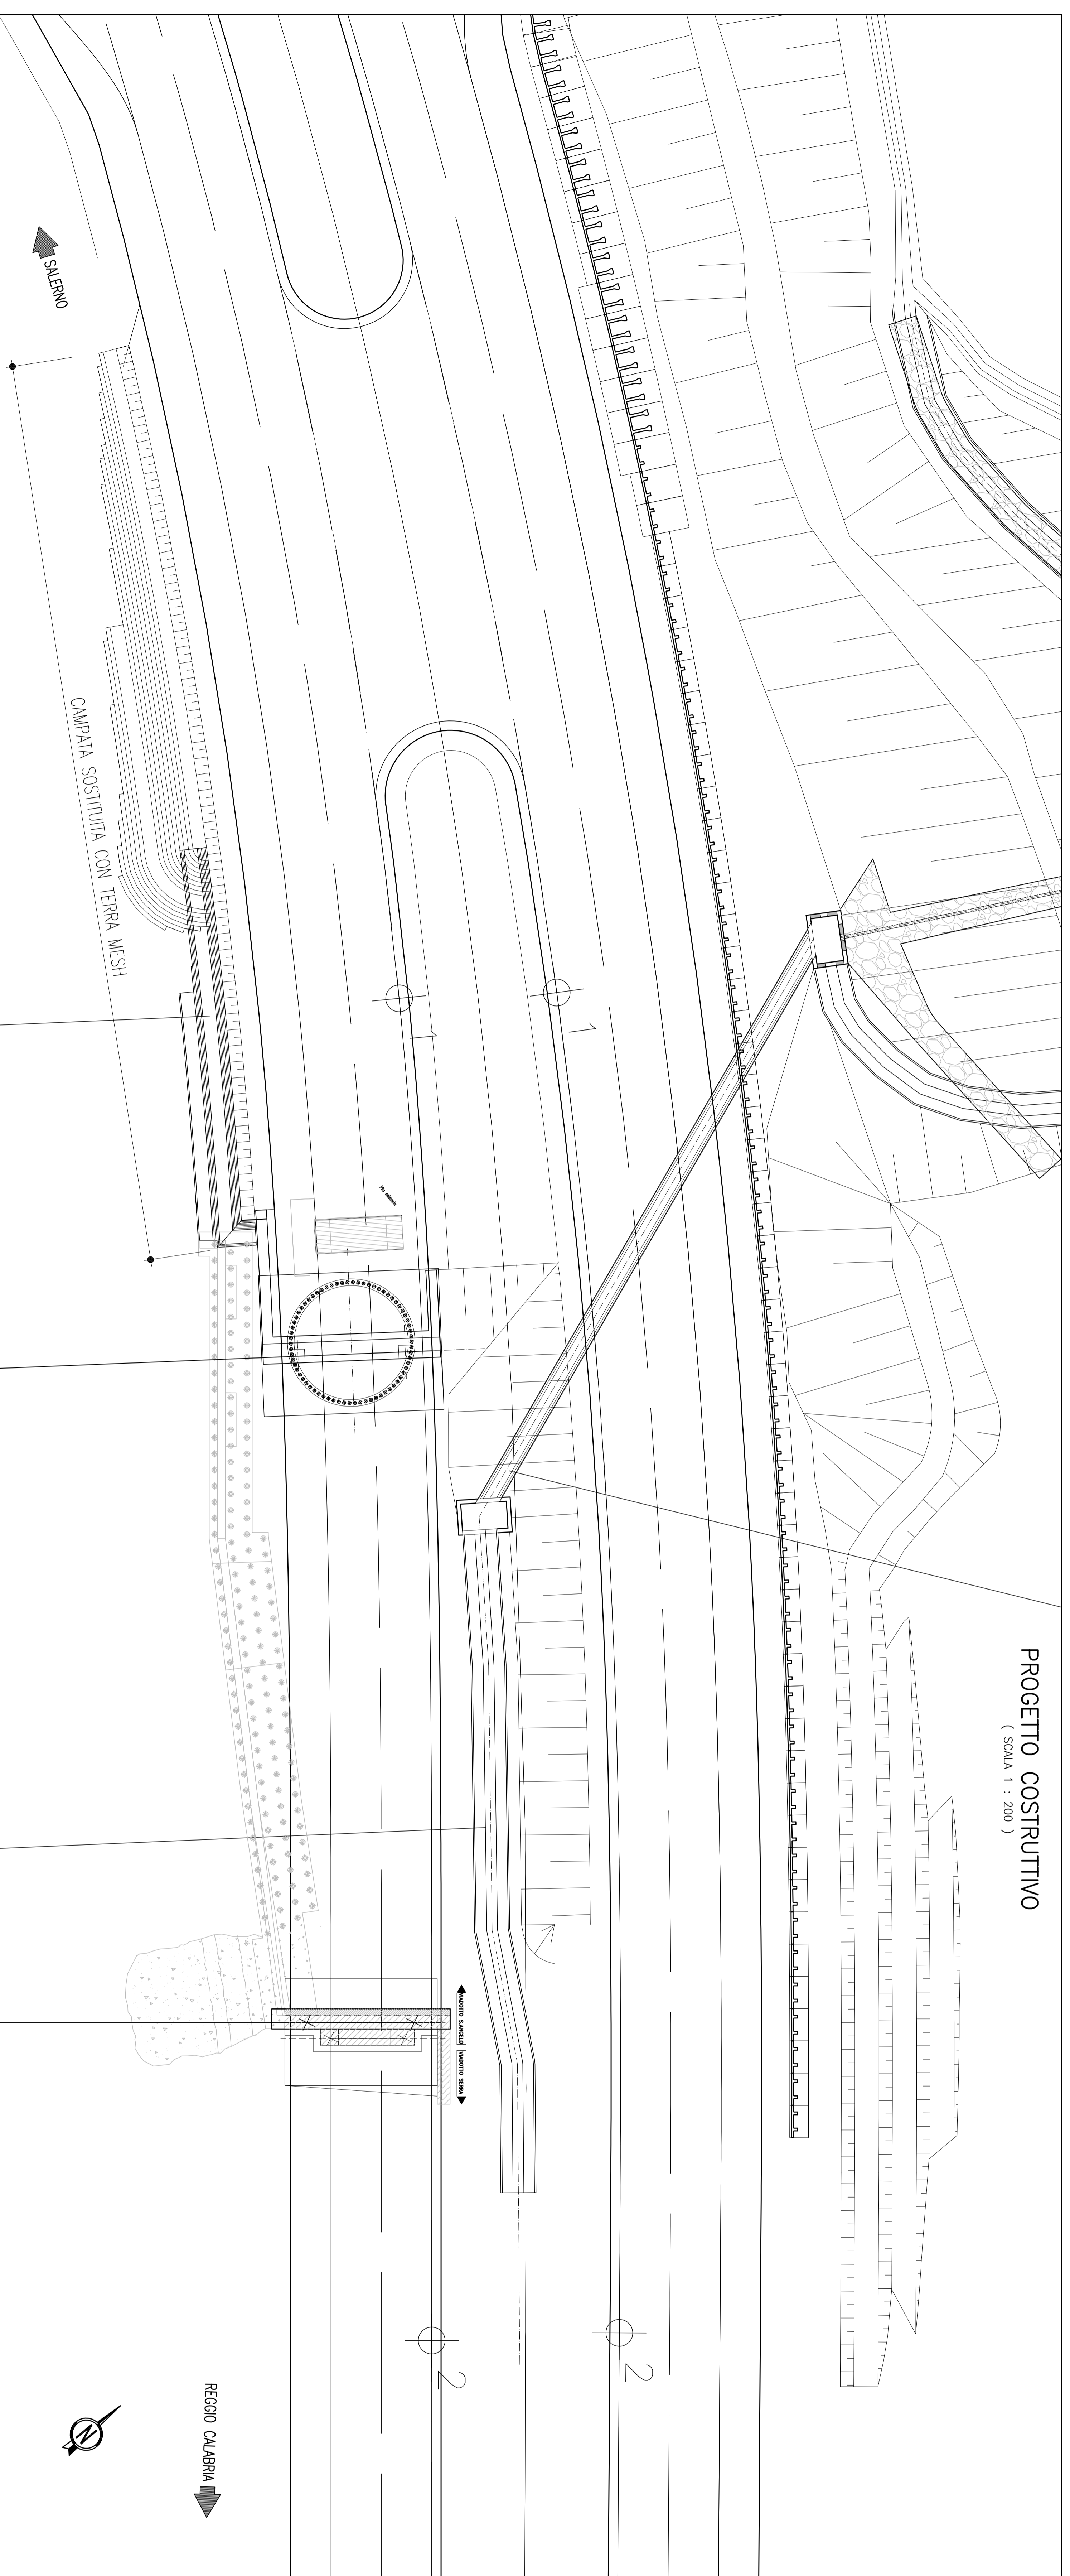

PROGETTO COSTRUTTIVO
(Scala 1 : 200)


REGGIO CALABRIA

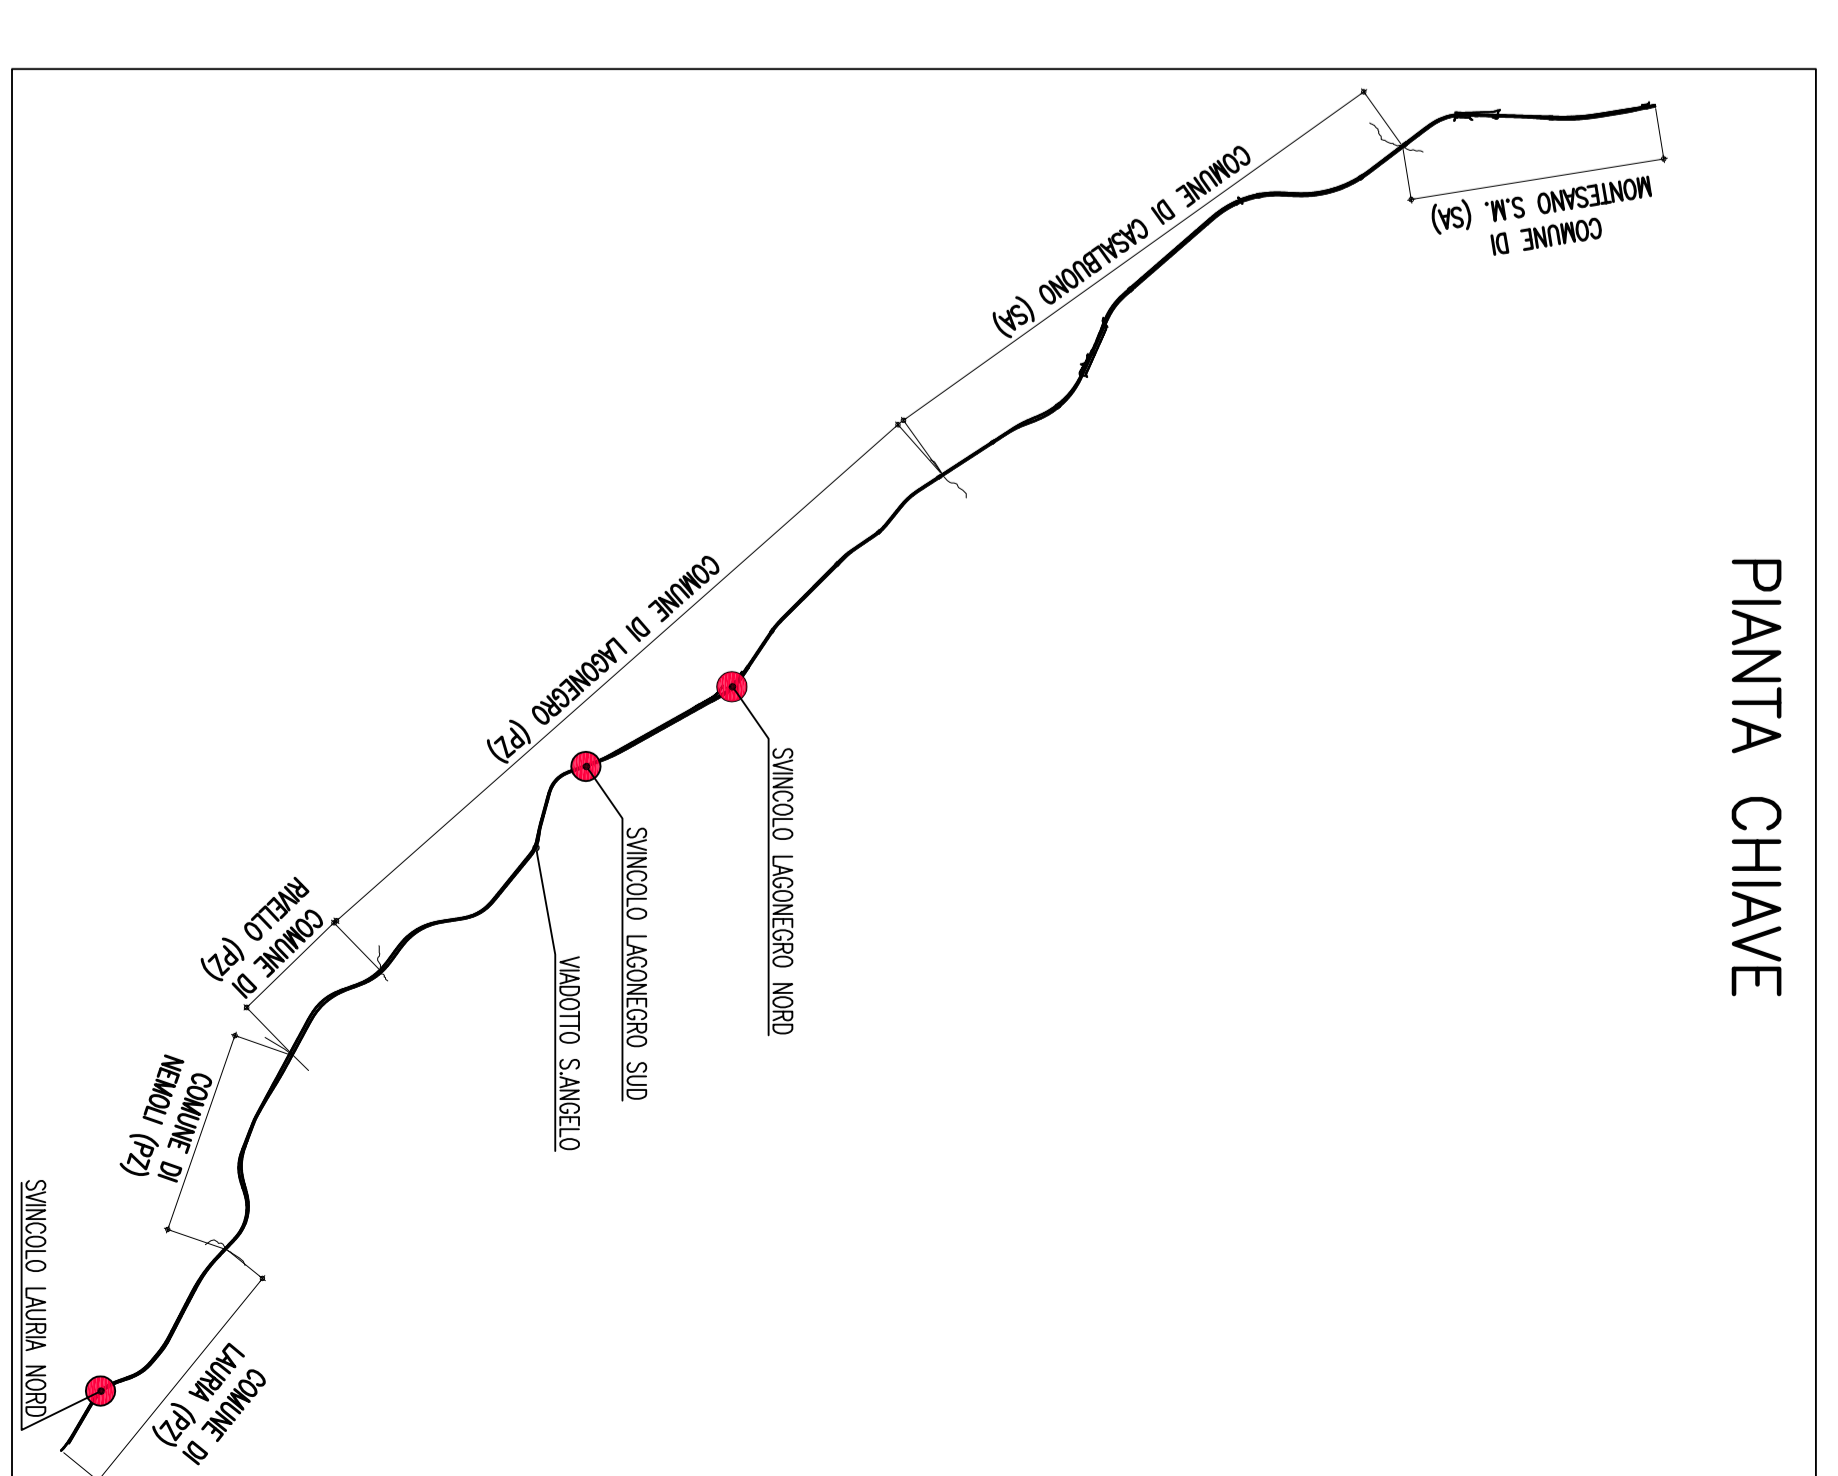

PIANTA CHIAVE

REV.	DESCRIZIONE MODIFICA
0	PRIMA EMISSIONE
1	
2	
3	
4	
5	

MATRICE DI REVISIONE

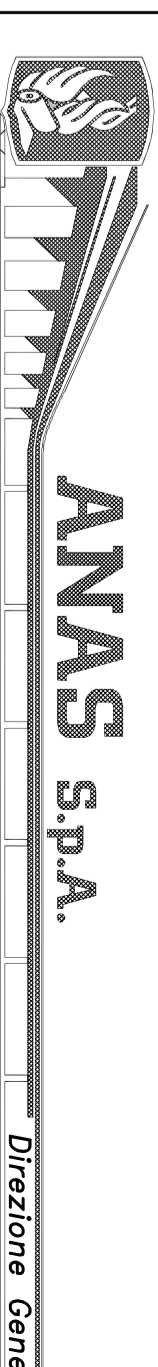

DG 48/04

MACROLOTTO N°2 - AUTOSTRADA SALERNO-REGGIO CALABRIA
LAVORI DI AMMODERNAMENTO ED ADEGUAMENTO AL TIPO 1/A DELLE NORME CARABO DEL TRATTO

CONTRAENTE: SIS S.p.A. Via Isonzo, 2/0/A - 10148 Torino



PROGETTO COSTRUTTIVO

INTERVENTI DI ADEGUAMENTO IN CORSO D'OPERA
VIADOTTO S. ANGELO
TAVOLE DI RAFFRONTO - Planimetria

REV.	DESCRIZIONE	REDAZIONE	DATA	VERIFICA	DATA	APPROVAZIONE	DATA
0	PRIMA EMISSIONE						
1							
2							
3							
4							
5							

RESPONSABILE DEL PROCEDIMENTO: Visto Dott. Ing. Francesco RUOCCO