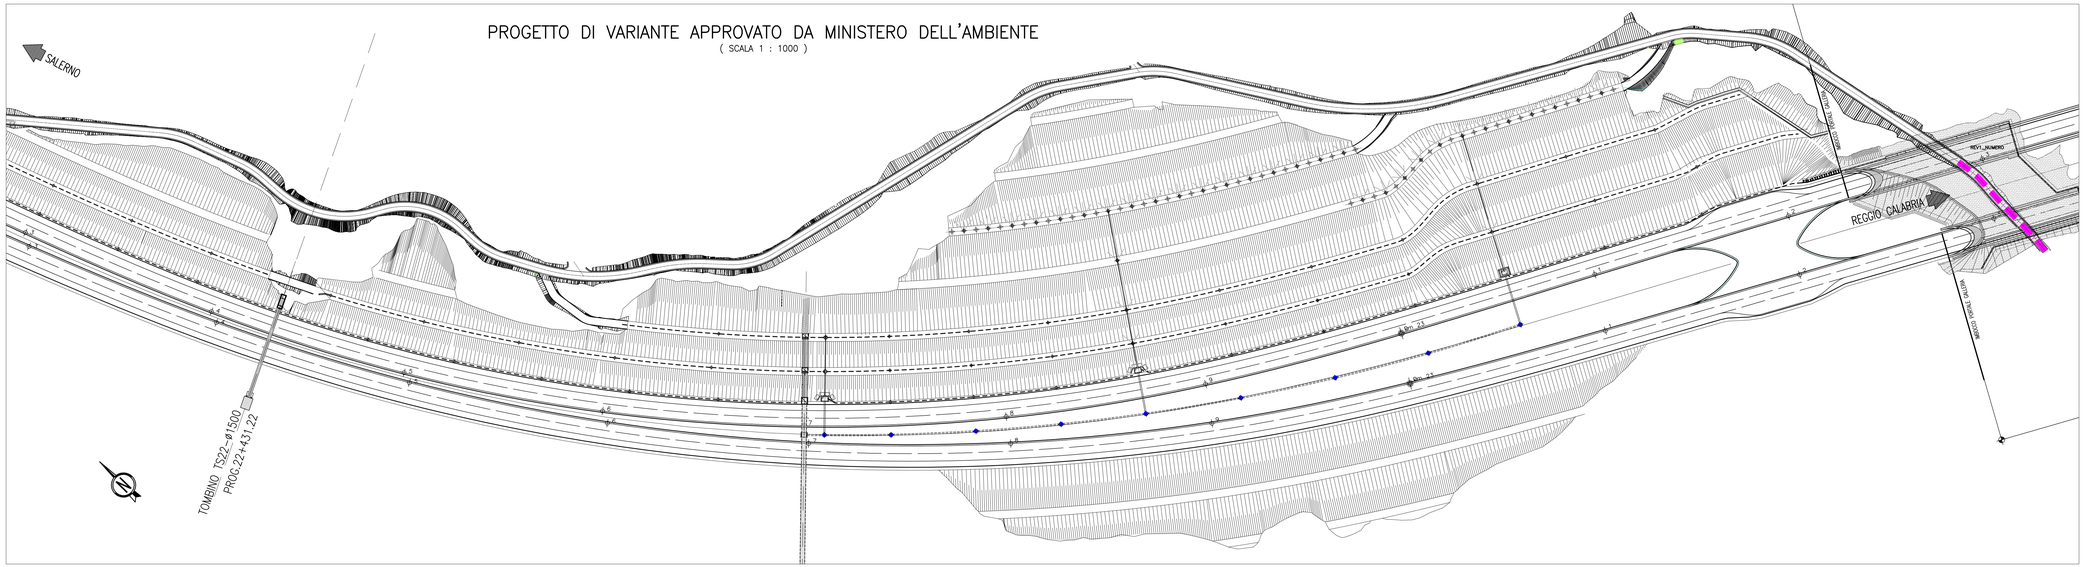

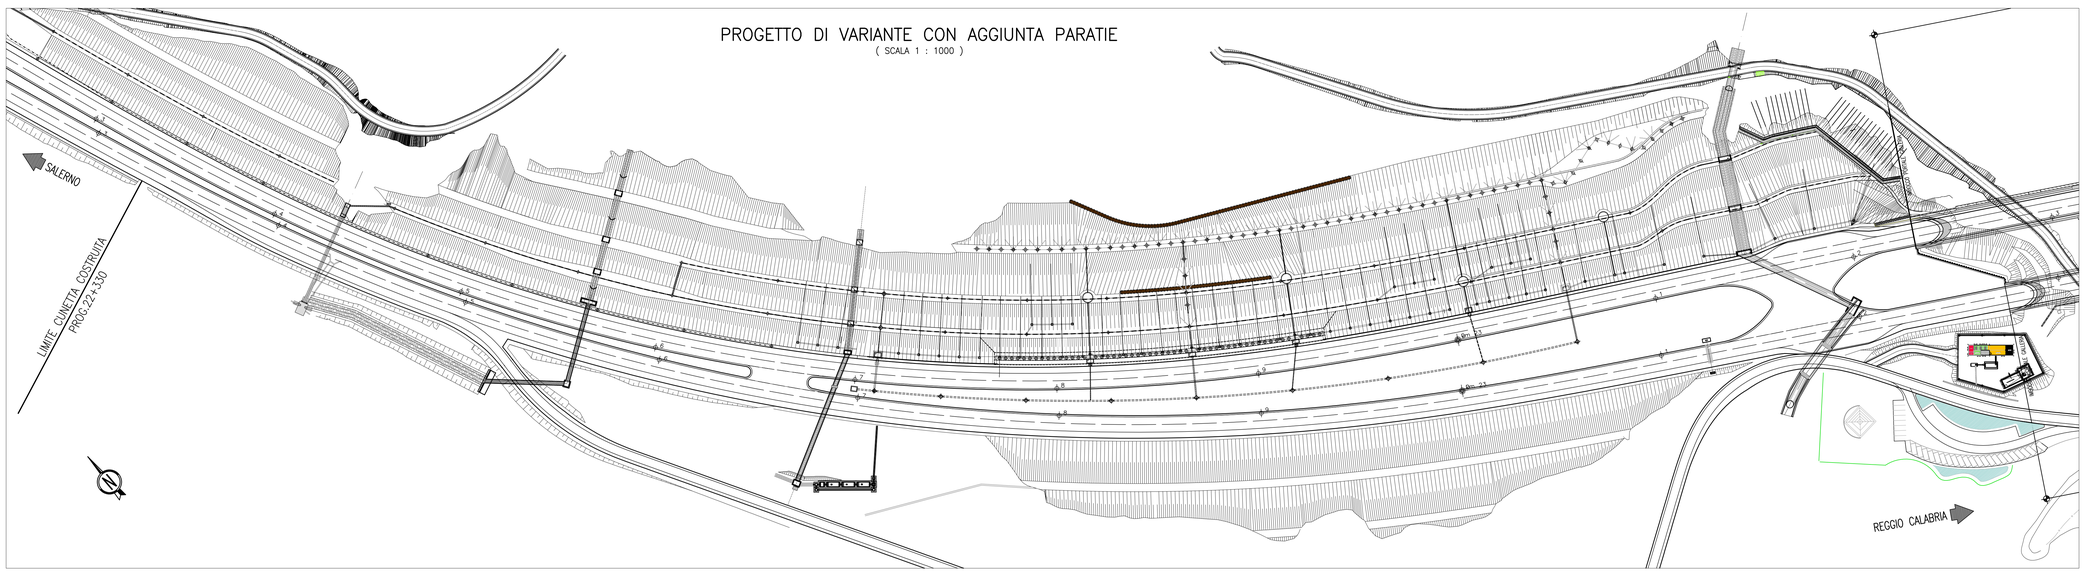

PIANTA CHIAVE

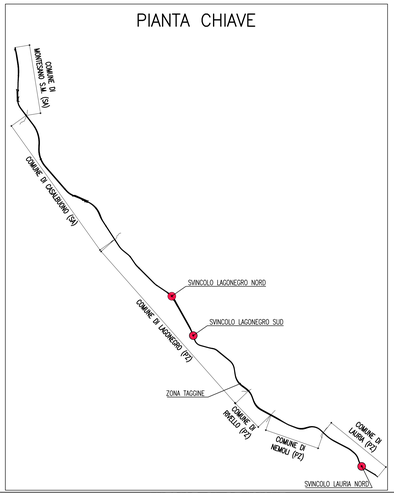

MATRICE DI REVISIONE

REV.	DESCRIZIONE MODIFICA
0	PRIMA EMISSIONE
1	Aggiornamento tavole
2	Aggiornamento tavole

ANAS S.p.A. — Direzione Generale

DG 48/04

MACROLOTTO N°2 - AUTOSTRADA SALERNO-REGGIO CALABRIA

LAVORI DI AMMODERNAMENTO ED ADEGUAMENTO AL TIPO 1/A DELLE NORME C.N.R./80 DEL TRATTO DAL KM. 108+000 AL KM. 139+000 COMPOSTO DAI SEGUENTI LOTTI UNIFICATI: 1-2-3-4-5

CODICE UNICO PROGETTO: F11 B0400210000

V. Vecchiotti REV1_DATAREDATTO A. Turso REV1_DATAREDATTO A. Turso REV1_DATAREDATTO

CONTRAENTE GENERALE: Consorzio Stabile fra le Imprese:

SIS S.c.p.a. — Via Invorio, 24/A - 10146 Torino; **SACYR CONSTRUCCIÓN S.A.**; **IRC S.p.A.**; **SIPAL S.p.A.**

Progettazione	Direttore Tecnico	Geologo
Sipal S.p.A. Direttore Tecnico Dott. Ing. Adriano TURSO Ordine degli Ingegneri Provincia di Taranto N° 1400	**SIS** S.c.p.a. Dott. Ing. Massimiliano COLUCCI	Dott. Geol. Carlo ALESSIO Ordine dei Geologi del Piemonte N° 255
		Direttore Lavori **INGEGNERIA SPM** S.r.l. Dott. Ing. Stefano PEROTTI

PROGETTO COSTRUTTIVO

Titolo Elaborato:

INTERVENTI DI ADEGUAMENTO IN CORSO D'OPERA
ZONA TAGGINE
TAVOLE DI RAFFRONTO - Planimetria

DG4804PC03GA02000121D2 — Scala: 1 : 1000

REV.	DESCRIZIONE	REDATTO	DATA	VERIFICATO	DATA	APPROVATO	DATA
0	Prima emissione – Proposta di variante ex art.169 D.Lgs 163/2006	F. Caputo	04.11.2010	A. Turso	04.11.2010	N. Troccoli	05.11.2010
1	Revisione – Parziale di Variante ai sensi dell'art.7 quater comma 5 del C.S.A.	A. Turso	18.02.2011	A.Turso	18.02.2011	N.Troccoli	18.02.2011
2	Revisione – Costruttivo d'approfondimento senza alterazioni delle condizioni tecnico-economiche del progetto d'appalto	V. Vecchiotti	02/04/2014	A. Turso	02/04/2014	A. Turso	04/04/2014

RESPONSABILE DEL PROCEDIMENTO — Visto Dott. Ing. Francesco RUOCCO