



STRALCIO PLANIMETRICO

(SCALA 1 : 1000)

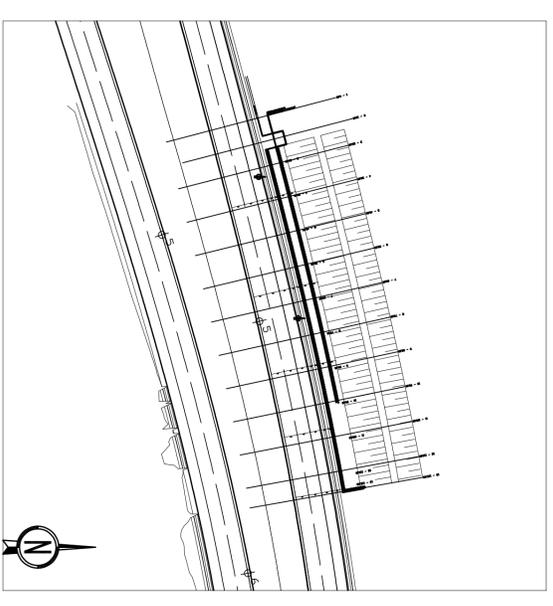


SEZ 7

(SCALA 1 : 100)

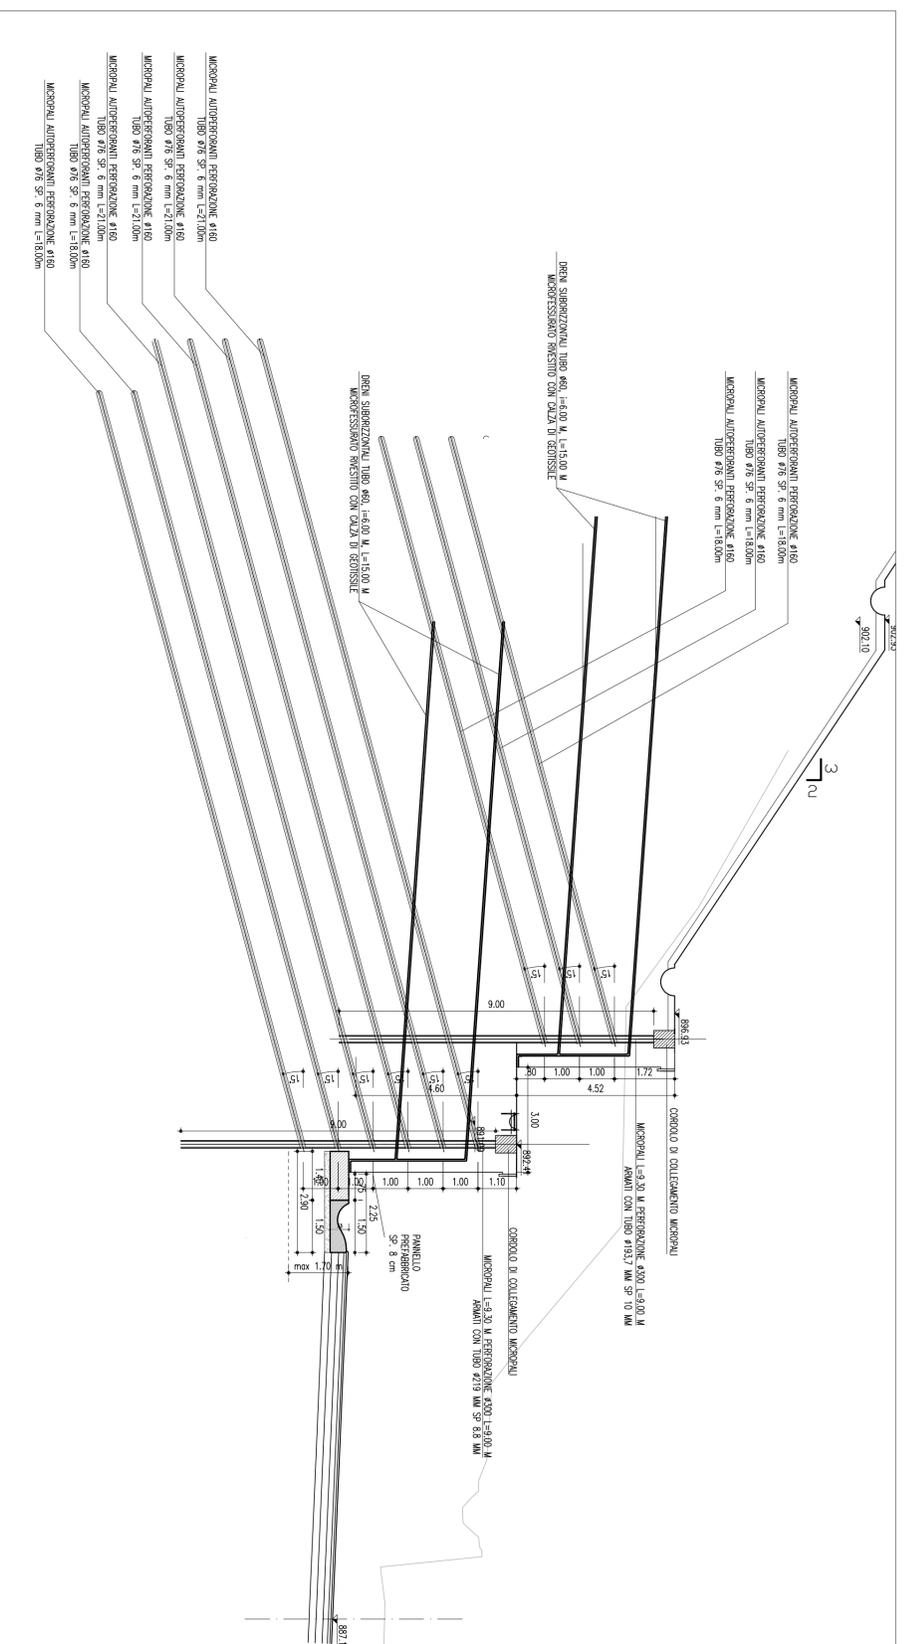

SEZ 8

(SCALA 1 : 100)

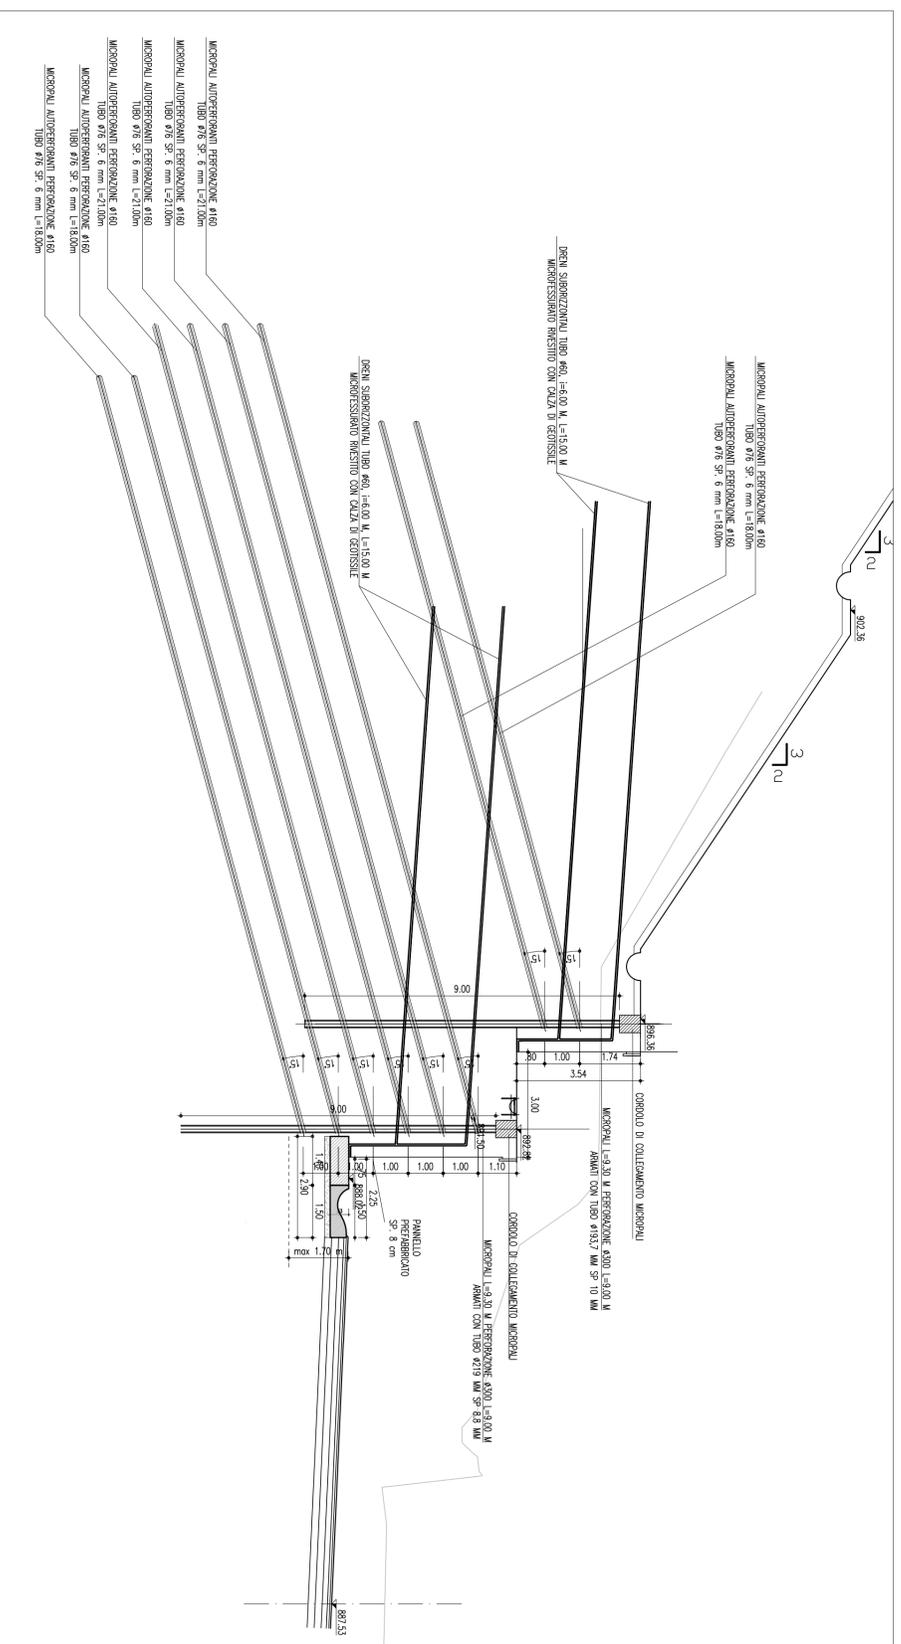

REV.	DESCRIZIONE MODIFICA
0	NUOVA SOLUZIONE CHE PREVEDE DOPPIA PARATIA
1	VARIAZIONE DELLA SEZIONE DEL TUBOLARE METALLICO DELLA PARATIA DI VALLE
2	Revisione - Perizia di Variante ai sensi dell'art.7 quater comma 5 del C.S.A.
3	
4	
5	

MATRICE DI REVISIONE

ANAS S.p.A. Direzione Generale

PERIZIA DI VARIANTE

DG 48/04

MACROLOTTO N°2 - AUTOSTRADA SALERNO-REGGIO CALABRIA

LAVORI DI AMMODERNAMENTO ED ADEGUAMENTO AL TIPO 1/A DELLE NORME C.N.R./80 DEL TRATTO DAL KM. 108+000 AL KM 139+000 COMPOSTO DAI SEGUENTI LOTTI UNIFICATI: 1-2-3-4-5

CODICE UNICO PROGETTO: P11 B0400210000

CONTRAENTE GENERALE: SIS S.c.p.a. Via Invorio, 24/A - 10146 Torino

MANDATARI: STUDIO CORONA, INGENCO, STEI - TER, SPS S.r.l., SPdigital

RESPONSABILE DEL PROGETTO: Dott. Ing. Nicola TROCICOLI

COORDINATORE PER LA SICUREZZA IN LAVORO: Dott. Ing. Riccardo CAPROCCHI

CONSOZIO STABILE FRA LE IMPRESE: SACVY, SMCN S.p.A., INC. GE. S.p.A., SPN S.p.A.

A.T.I. PROGETTAZIONE: SIS S.c.p.a., SPM INGEGNERIA SPA S.r.l., Geom. Giovanni Salvatore D'AGOSTINO

PROGETTO ESECUTIVO

OPERE PARTE MINORI - OPERE PROVVISORIALI - PARATIE

Paratia di Minori Asse Nord progr. Km 25+432,57

Sezione trasversale - Tav.4

Titolo Elaborato: **PROGETTO ESECUTIVO**

Geom. Giovanni Salvatore D'AGOSTINO

Dirigente Lavori: **SPM INGEGNERIA SPA S.r.l.** Dott. Ing. Stefano FENOTTI

REV.	DESCRIZIONE	REDAITO	DATA	VERIFICATO	DATA	APPROVATO	DATA
0	Primo studio - Progetto di modifica proposita ai sensi dell'art. 7 quater	F. Spadaro	02/09/2009	N. Troccoli	02/09/2009	C. Sella	02/09/2009
1	Revisione - Progetto di modifica proposita ai sensi dell'art. 7 quater (Giudicare nel 50)	C. Spadaro	31/03/2011	N. Troccoli	31/03/2011	C. Sella	02/04/2011
2	Revisione - Perizia di Variante ai sensi dell'art.7 quater comma 5 del C.S.A.	A. Turo	24/02/2011	A. Turo	24/02/2011	N. Troccoli	25/02/2011

Scala: 1:50

RESPONSABILE DEL PROCEDIMENTO: **DOT. ING. FRANCESCO RUOCCO**

visto