



# SEZIONE 1

( SCALA 1 : 100 )

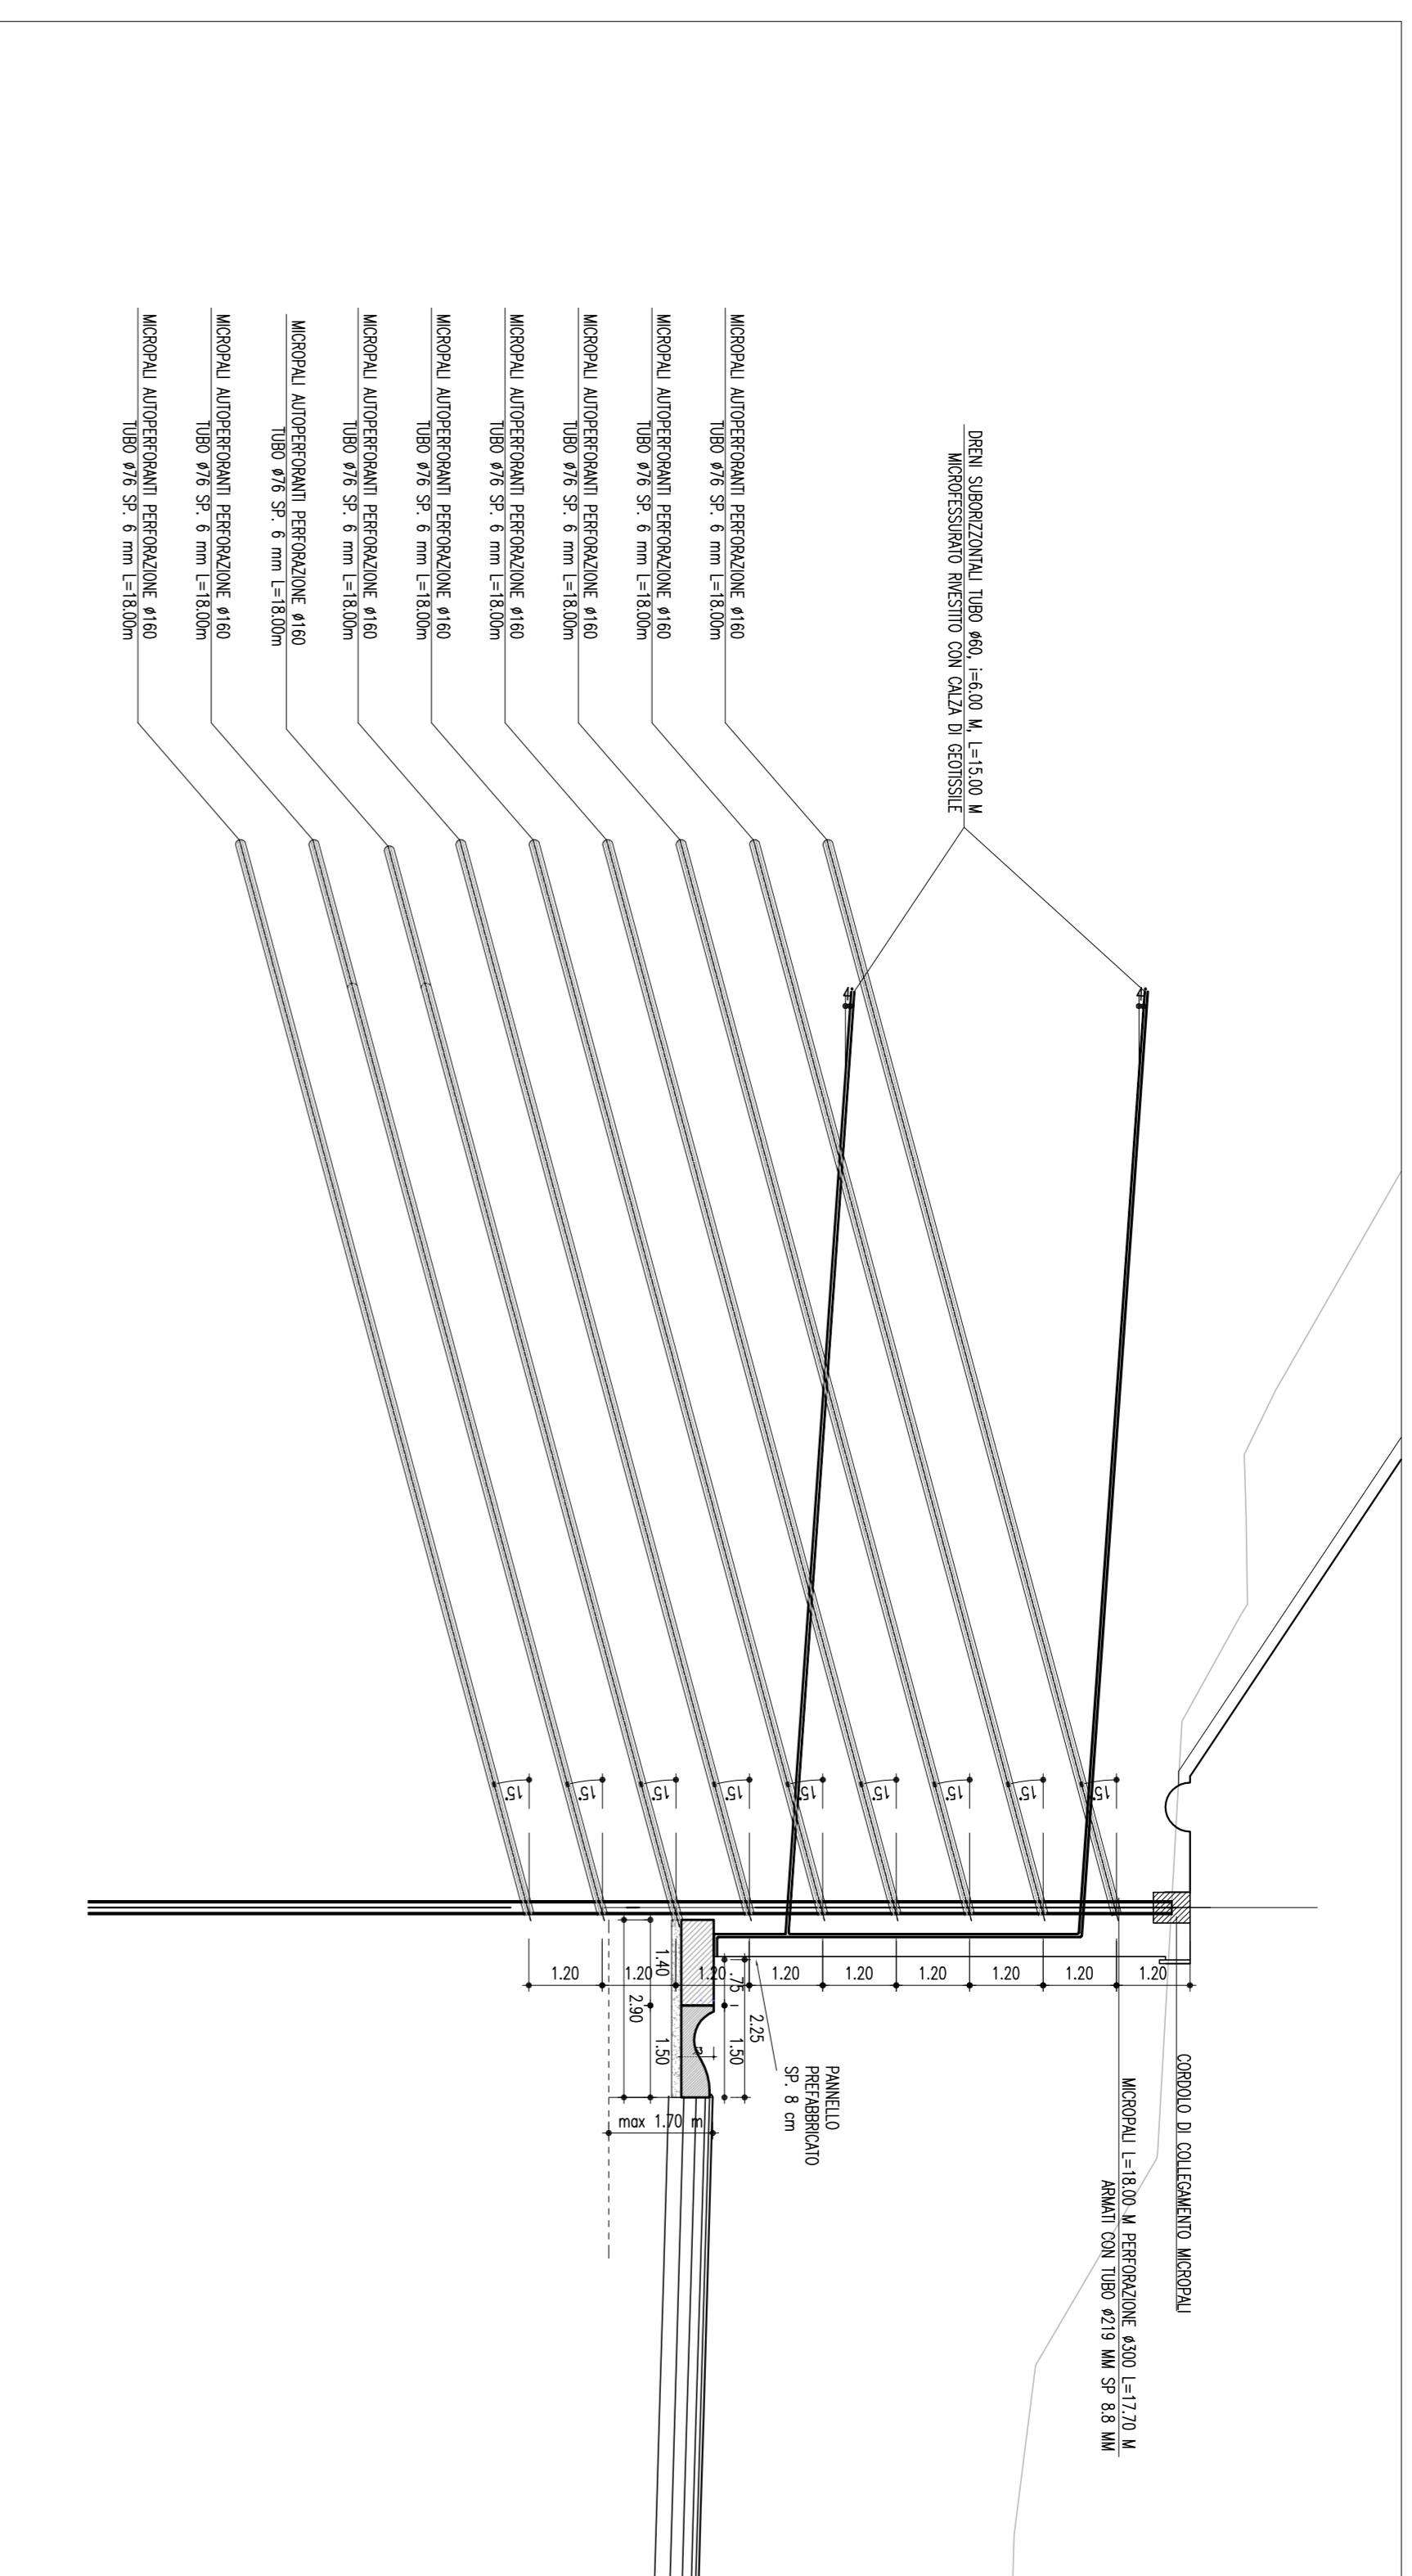


# SEZIONE 2

( SCALA 1 : 100 )

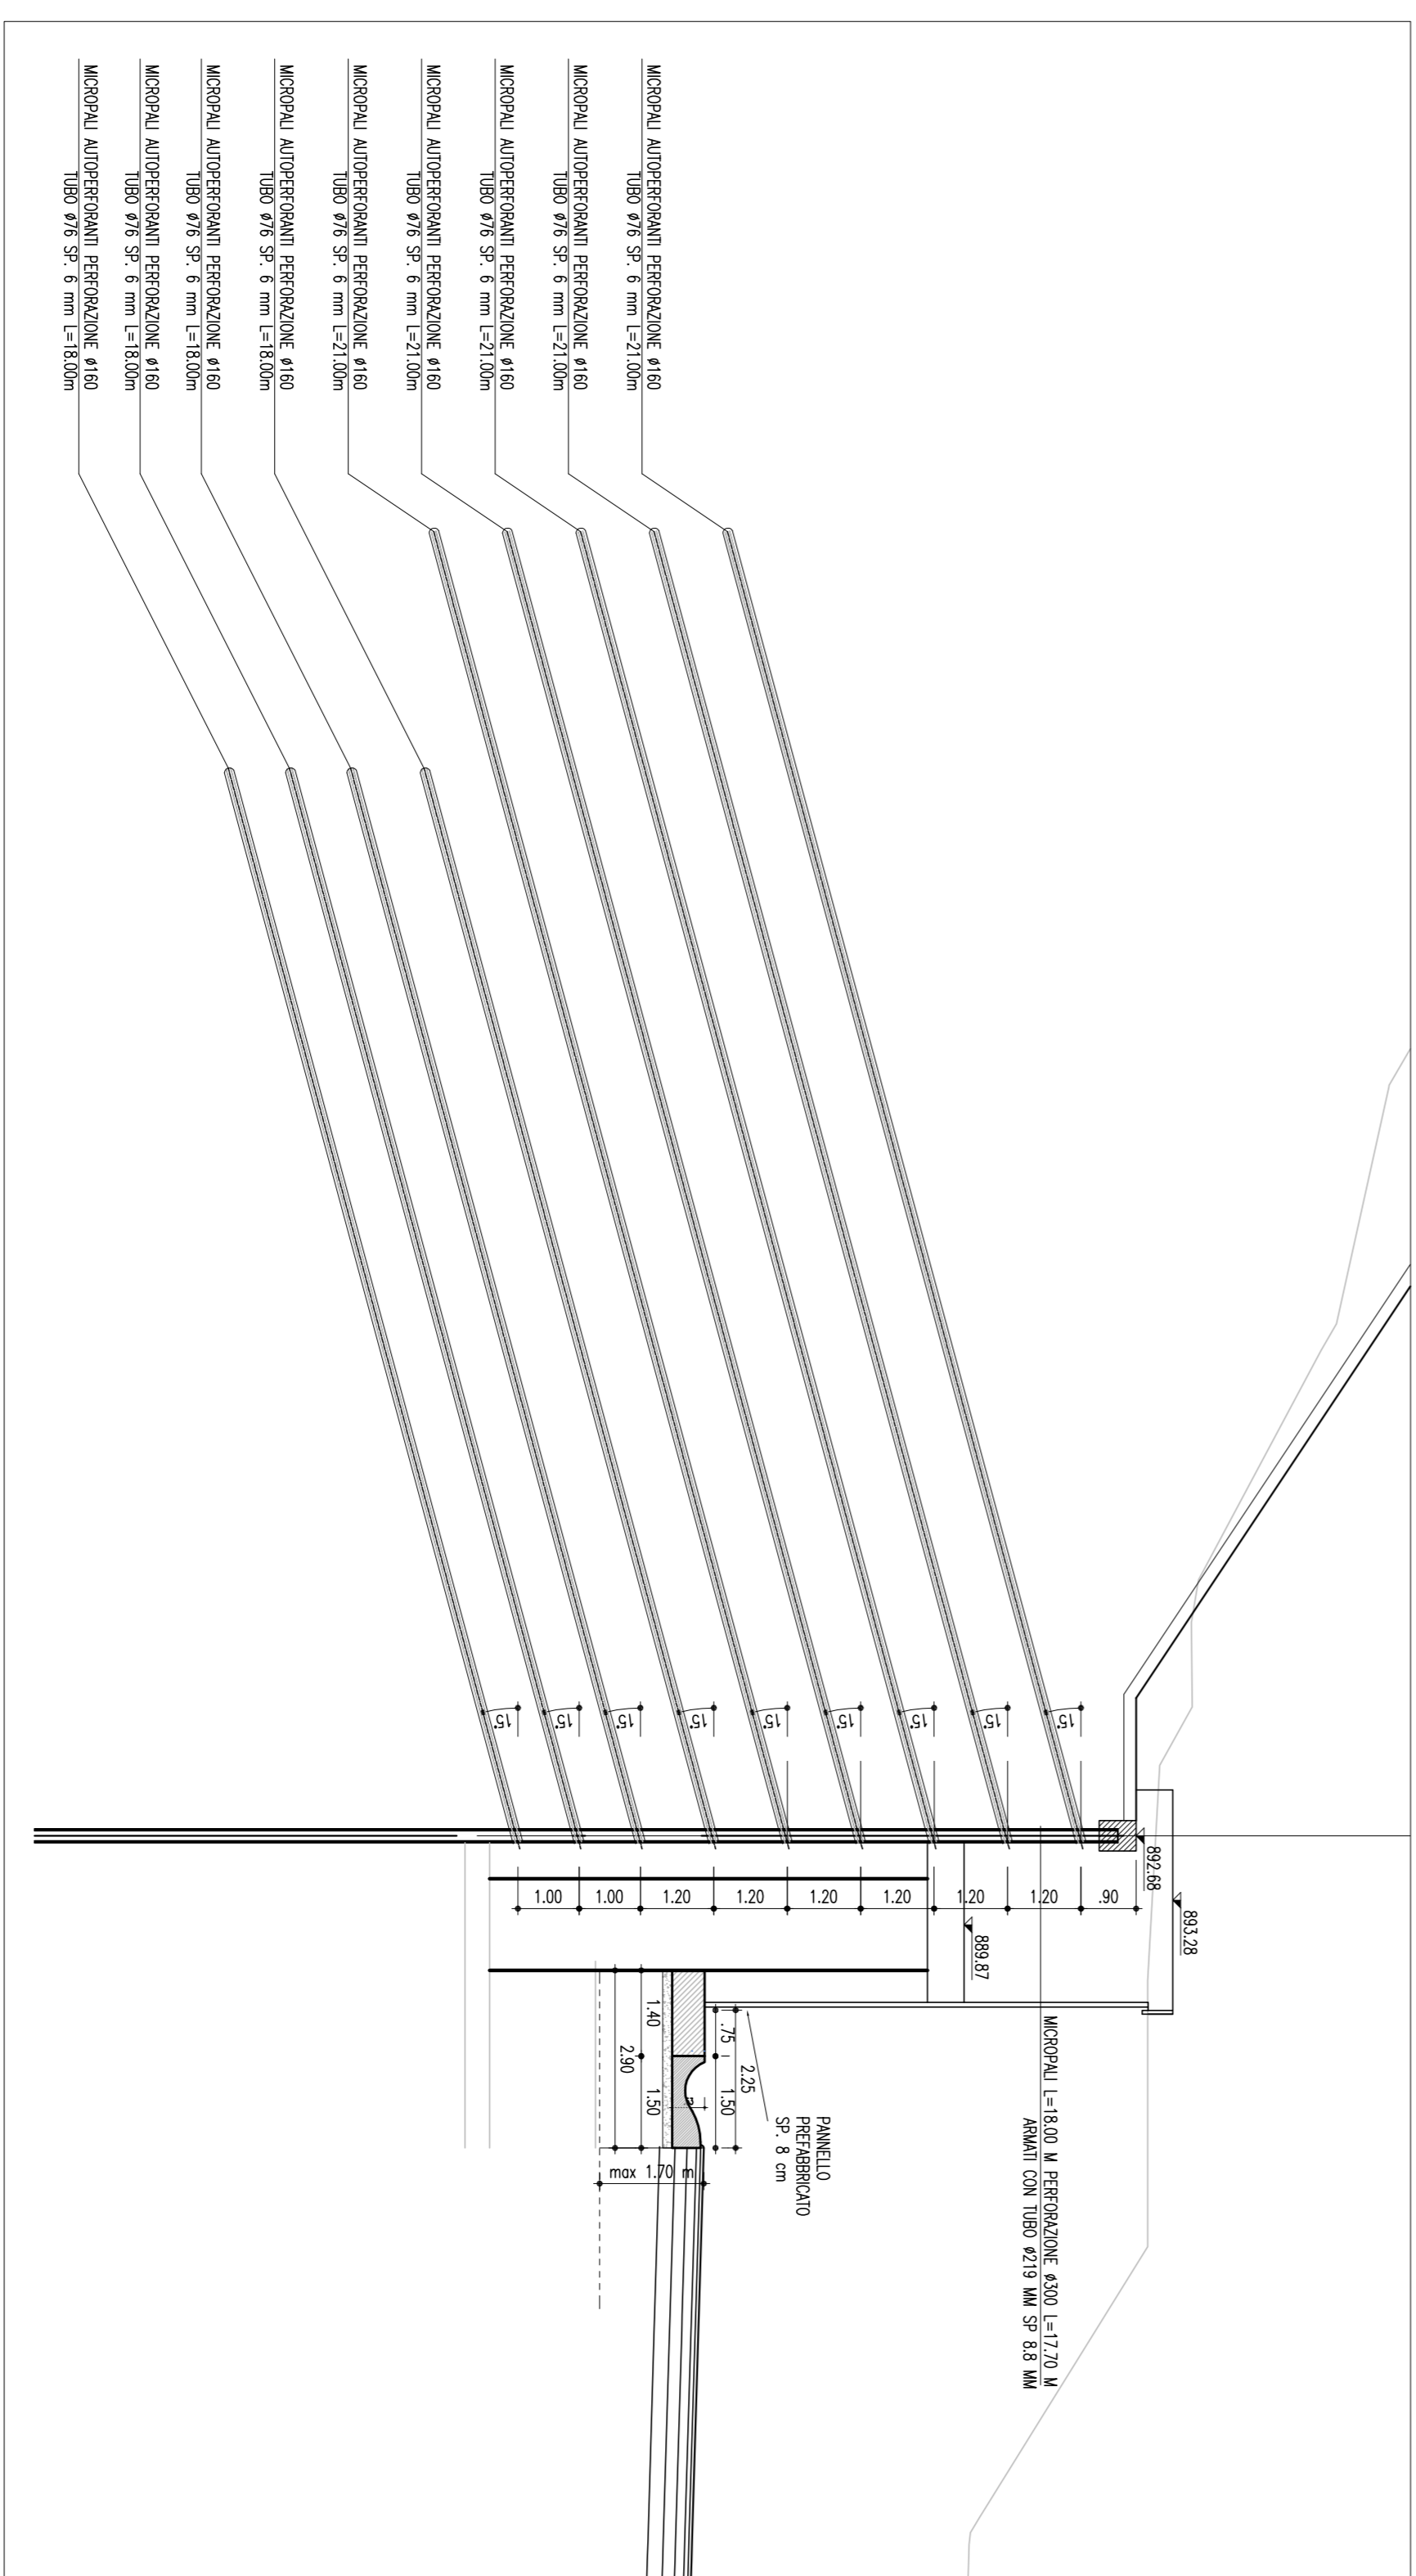


# STRALCIO PLANIMETRICO

( SCALA 1 : 1000 )

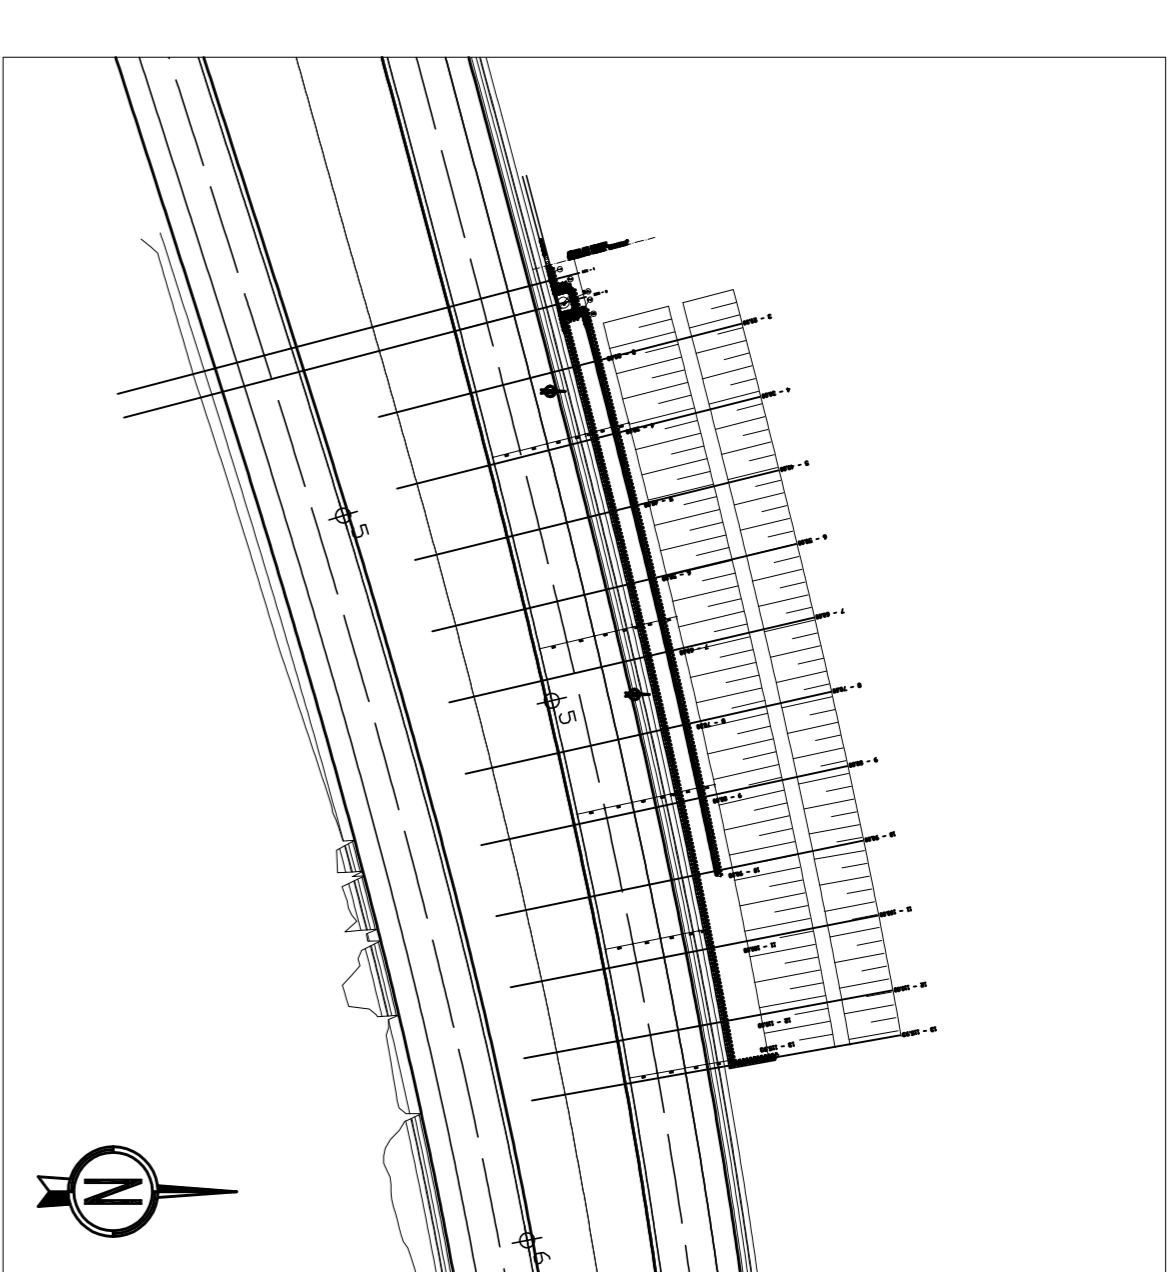

| MATRICE DI REVISIONE |   |
|----------------------|---|
| REV.                 | DESCRIZIONE MODIFICA  |
| 0                    | NUOVA SOLUZIONE CHE PREVEDE DOPPIA PARATIA                                    |
| 1                    | VARIAZIONE DELLA SEZIONE DEL TUBOLARE METALLICO DELLA PARATIA                 |
| 2                    | Revisione - Perizia di Variante ai sensi dell'art.7 quater comma 5 del C.S.A. |
| 3                    |   |
| 4                    |   |
| 5                    |   |

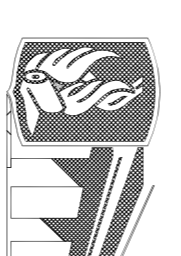

**PERIZIA DI VARIANTE**

Dirazione Generale

**DG 48/04**

**MACROLOTTO N°2 - AUTOSTRADA SALERNO-REGGIO CALABRIA**

LAVORI DI AMMODERNAMENTO ED ADEGUAMENTO AL TIPO 1/A DELLE NORME C.N.R./80 DEL TRATTO DAL KM. 108+000 AL KM 139+000 COMPOSTO DAI SEGUENTI LOTTI UNIFICATI: 1-2-3-4-5

CODICE UNICO PROGETTO: P11 B0400210000

**CONTRAENTE GENERALE:**

SIS S.c.p.a.  
Via Inverigo, 24/A - 10146 Torino

**MANDATARI:**

**STUDIO CORONA**  
Studio Corona S.r.l.  
Corso Repubblica 1118  
10126 Torino

**INGECO**  
INGECO S.p.A.  
Via Salaria 1000  
00198 Roma

**STETI - TER**  
INGEGNERIA S.p.A.  
Via Salaria 1000  
00198 Roma

**SIS S.c.p.a.**  
Società Italiana Consulenze Stradali

**MANDANTE:**

**A.T.I. PROGETTAZIONE**

Responsabile del Progetto: **Dot. Ing. Nicola TROCCOLI**  
Ordine Ing. di Potenza N° 836

Coordinatore per la sicurezza in fase di progettazione: **Dot. Ing. Riccardo CAPROCCHI**  
Ordine Ing. di Potenza N° 827

Geologo: **Dot. Geol. Carlo ALESSIO**  
Ordine Ing. di Potenza N° 255

Dirigente Tecnico: **SIS S.c.p.a.**  
Geom. Giovanni Salvatore D'AGOSTINO

Dirigente Lavori: **SPM**  
**INGEGNERIA SPM S.r.l.**  
Dot. Ing. Stefano TENCOTTI

**PROGETTO ESECUTIVO**

Titolo Elaborato:

**OPERE PARTE MINORI - OPERE PROVVISORIALI - PARATIE**

Paratia di Micropali Asse Nord progr. Km 25+432.57

Sezione trasversale - Tav. 1

| REV. | DESCRIZIONE  | REDAITO  | DATA       | VERIFICATO  | DATA       | APPROVATO   | DATA       |
|------|--|----------|------------|-------------|------------|-------------|------------|
| 0    | Primo mutazione - Progetto di modifica proposita ai sensi dell'art. 7 quater             | Fragiolo | 04/12/2008 | N. Troccoli | 04/12/2008 | V. Colabro  | 04/12/2008 |
| 1    | Revisione - Progetto di modifica proposita ai sensi dell'art. 7 quater (Giudice del S&S) | Colabro  | 31/03/2009 | N. Troccoli | 31/03/2009 | Colabro     | 02/04/2009 |
| 2    | Revisione - Perizia di Variante ai sensi dell'art.7 quater comma 5 del C.S.A.            | A. Turo  | 24/02/2011 | A. Turo     | 24/02/2011 | N. Troccoli | 25/02/2011 |

Scale: 1:50

RESPONSABILE DEL PROCEDIMENTO: **Dot. Ing. Francesco RUOCCO**

VISO: **Dot. Ing. Francesco RUOCCO**