




QUADRO DI UNIONE

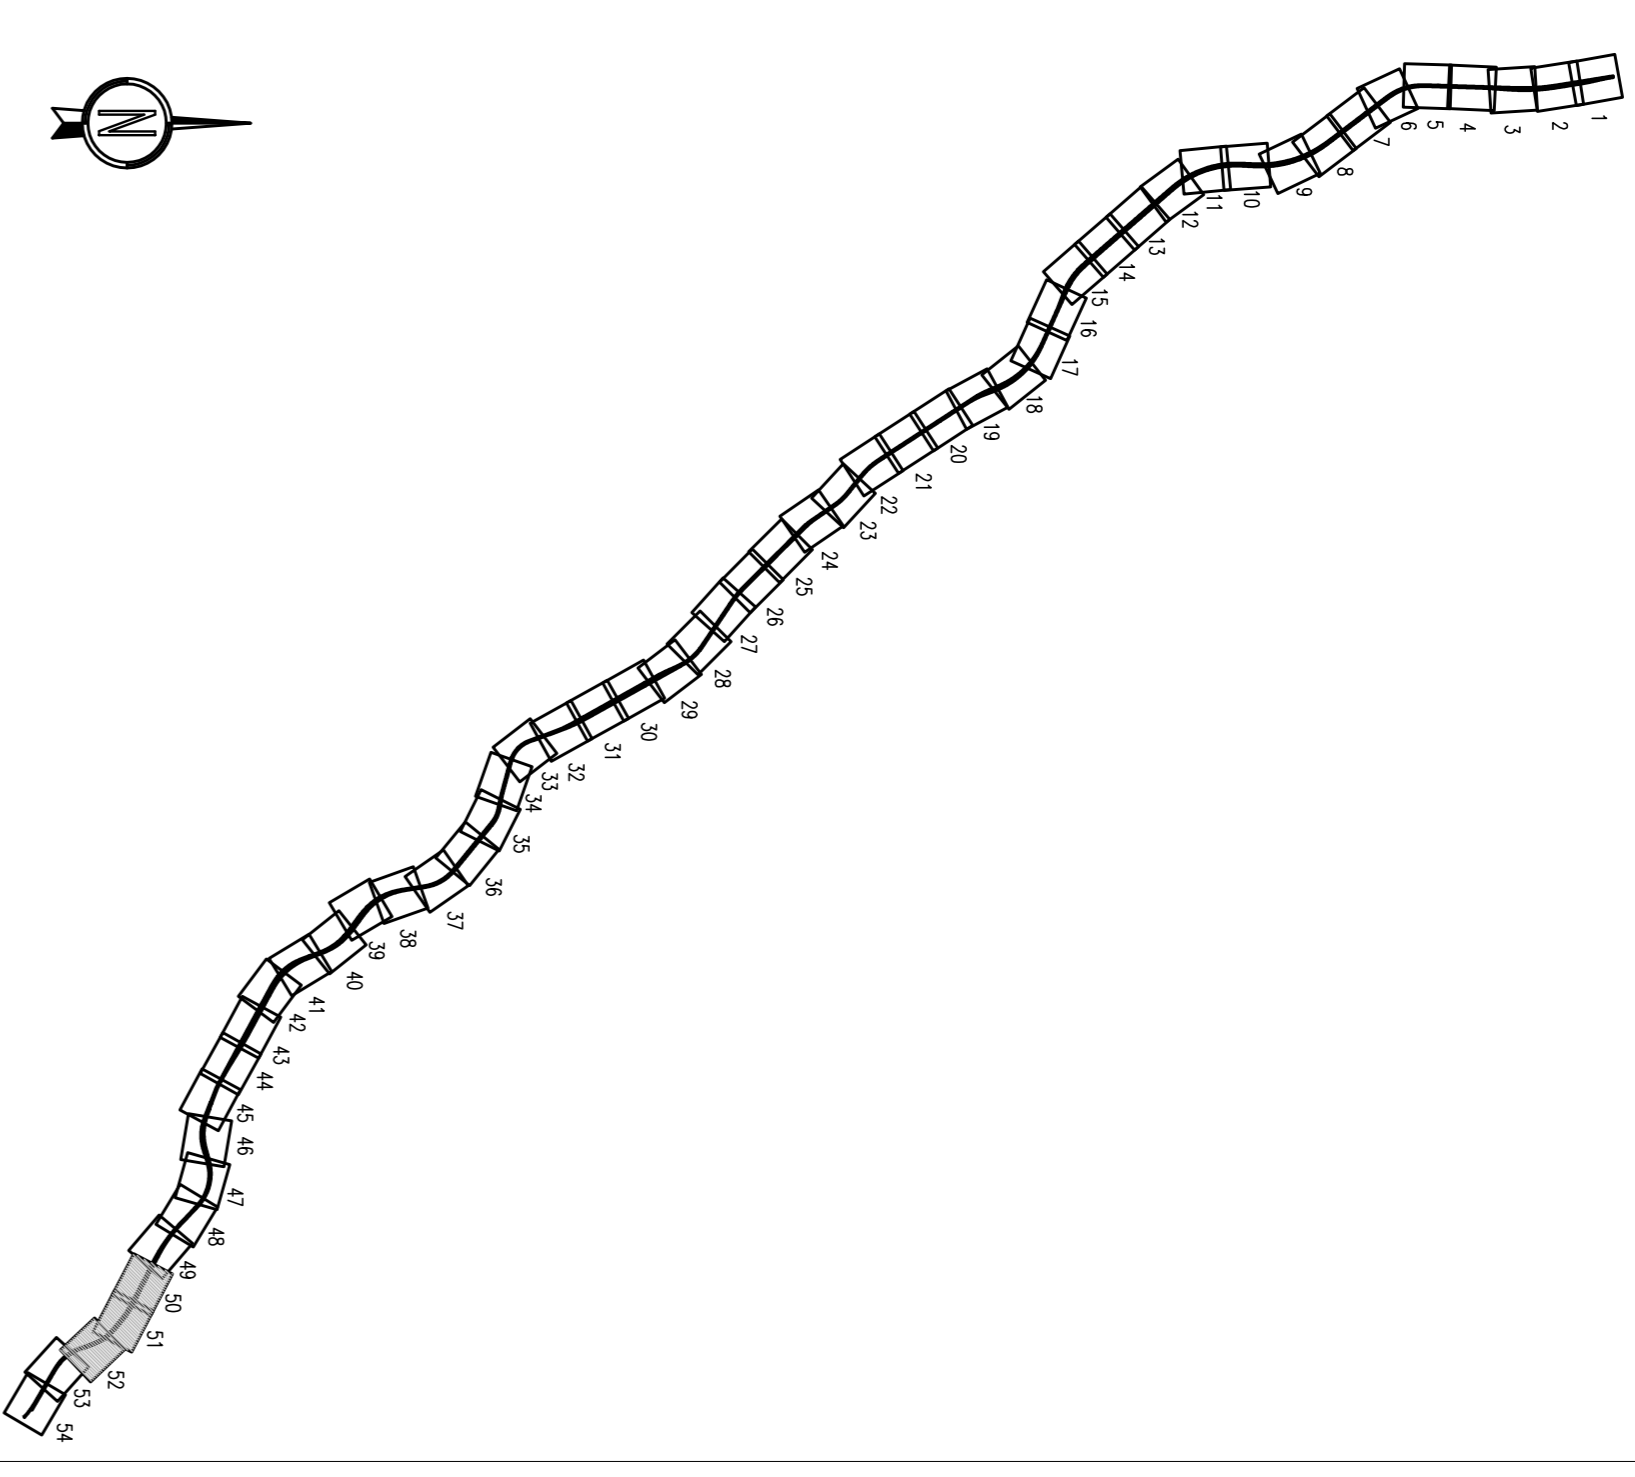


PROGETTO ESECUTIVO

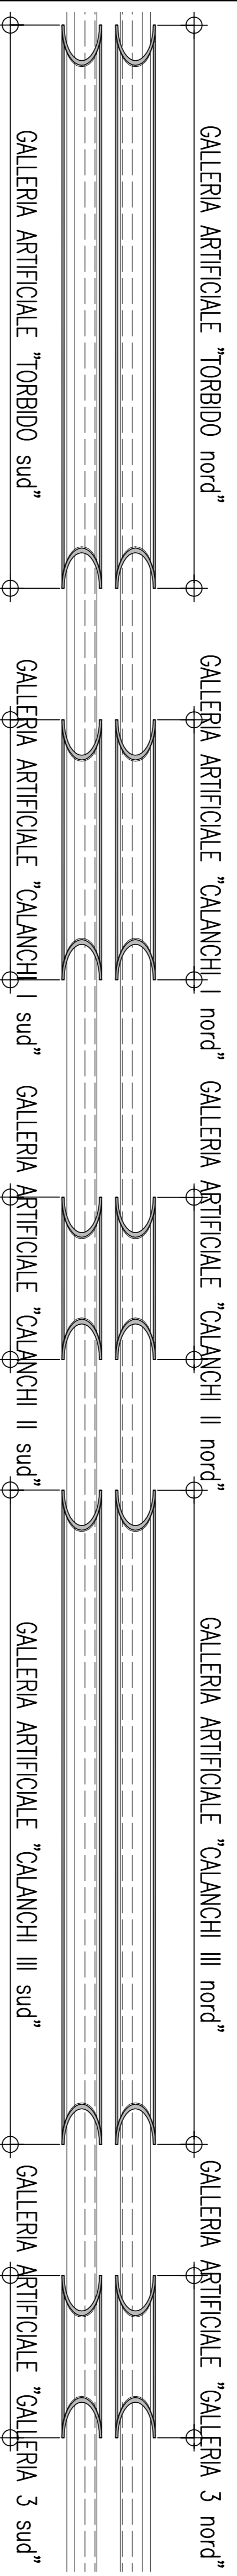

PROGETTO APPROVATO DAL M.A.T.T.M. AI SENSI DELL'EX ART. 169 D.Lgs. 163/2006 CON PARERE n°228 DEL 22/01/2009

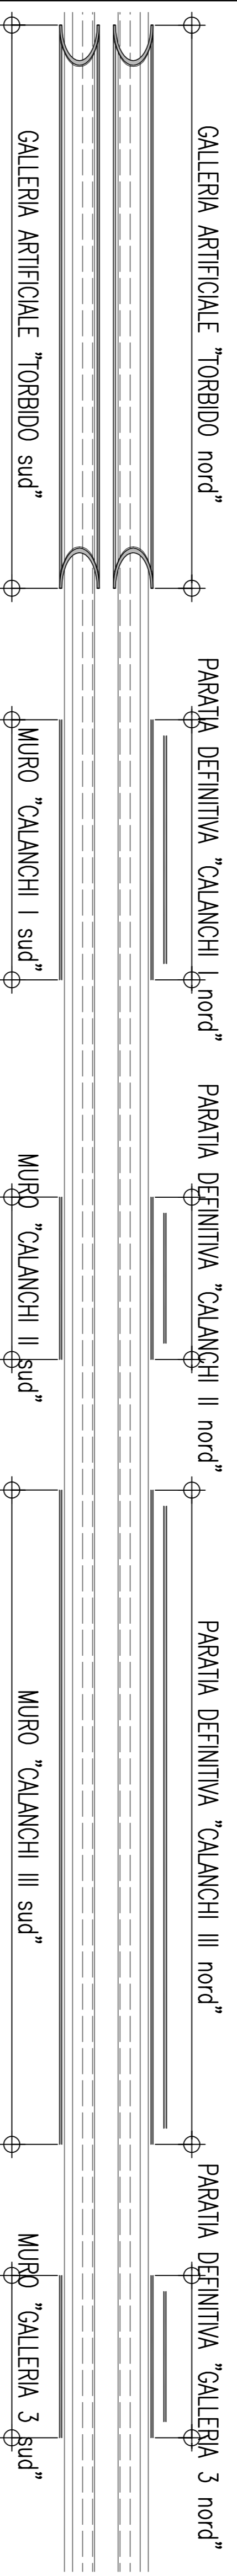

PROPOSTA DI VARIANTE

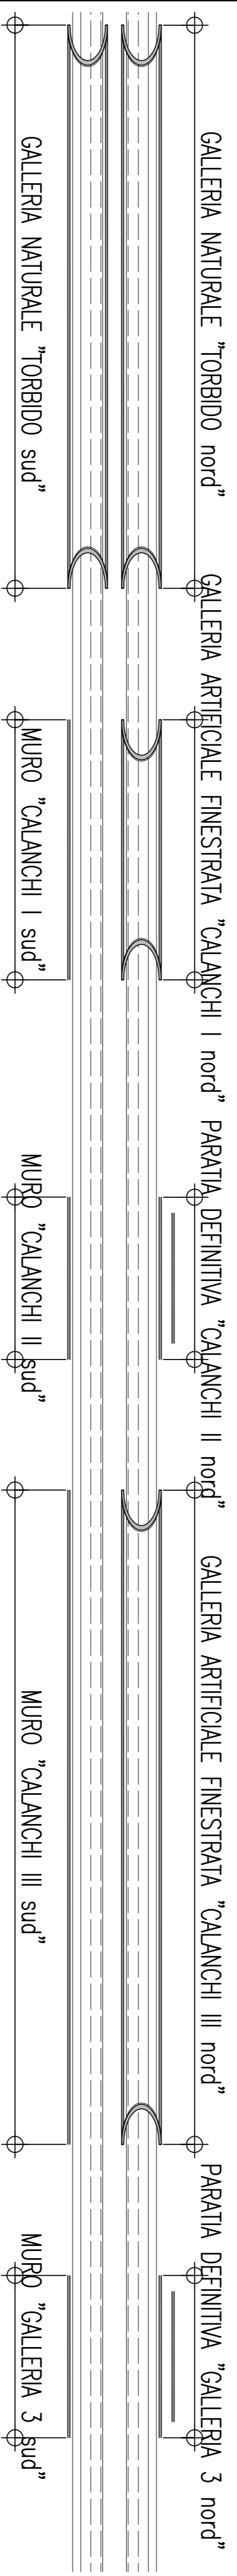

MATRICE DI REVISIONE

REV.	DESCRIZIONE MODIFICA
0	PRIMA EMISSIONE
1	
2	
3	
4	
5	

ANAS S.p.A.
 Direzione Generale

DG 48/04
MACROLOTTO N°2 - AUTOSTRADA SALERNO-REGGIO CALABRIA
 LAVORI DI AMMODERNAMENTO ED ADEGUAMENTO AL TIPO I/A DELLE NORME C.N.R./80 DEL TRATTO
 DAL KM. 108+000 AL KM. 139+000 COMPRESO DAI SEGUENTI LOTTI UNIFICATI: 1-2-3-4-5
 CODICE UNICO PROGETTO: P11 B040210000

CONTRAENTE GENERALE: SIS S.p.A. Via Inverigo, 24/A - 10146 Torino

Consorzio Stabile tra le Imprese:
SIS S.p.A. **SACRE COSTRUZIONI S.p.A.** **INC S.p.A.** **SPM S.p.A.**

Progettazione: **SIPAL** (SIS S.p.A., SACRE COSTRUZIONI S.p.A., INC S.p.A., SPM S.p.A.)

Direttore Tecnico: **SIS S.p.A.** Dott. Ing. Massimiliano COLUCCI

Geologo: **SPM S.p.A.** Dott. Geol. Carlo ALESSIO Ordine dei Geologi del Piemonte N° 255

Direttore Lavori: **SPM S.p.A.** INGEGNERIA SPM S.r.l. Dott. Ing. Stefano PEROTTI

PROGETTO COSTRUTTIVO

TITOLO Elaborato: **OPERE D'ARTE MAGGIORI - GALLERIE ARTIFICIALI**
 ELEMENTI TIPOLOGICI
 Tavola di raffronto Gallerie Artificiali Torbido, Calanchi I - II - III e Galleria 3

REV.	DESCRIZIONE	REVISIONE	DATA	REVISIONE	DATA
0	Prima emissione - Condizioni approvate per la direzione delle opere	V. Modona	02/07/2014	M. Tasso	03/07/2014

Scala: Variabile

RESPONSABILE DEL PROCEDIMENTO: Visio Dott. Ing. Francesco RUOCCO