



PROGETTO ESECUTIVO

SCALA 1:200

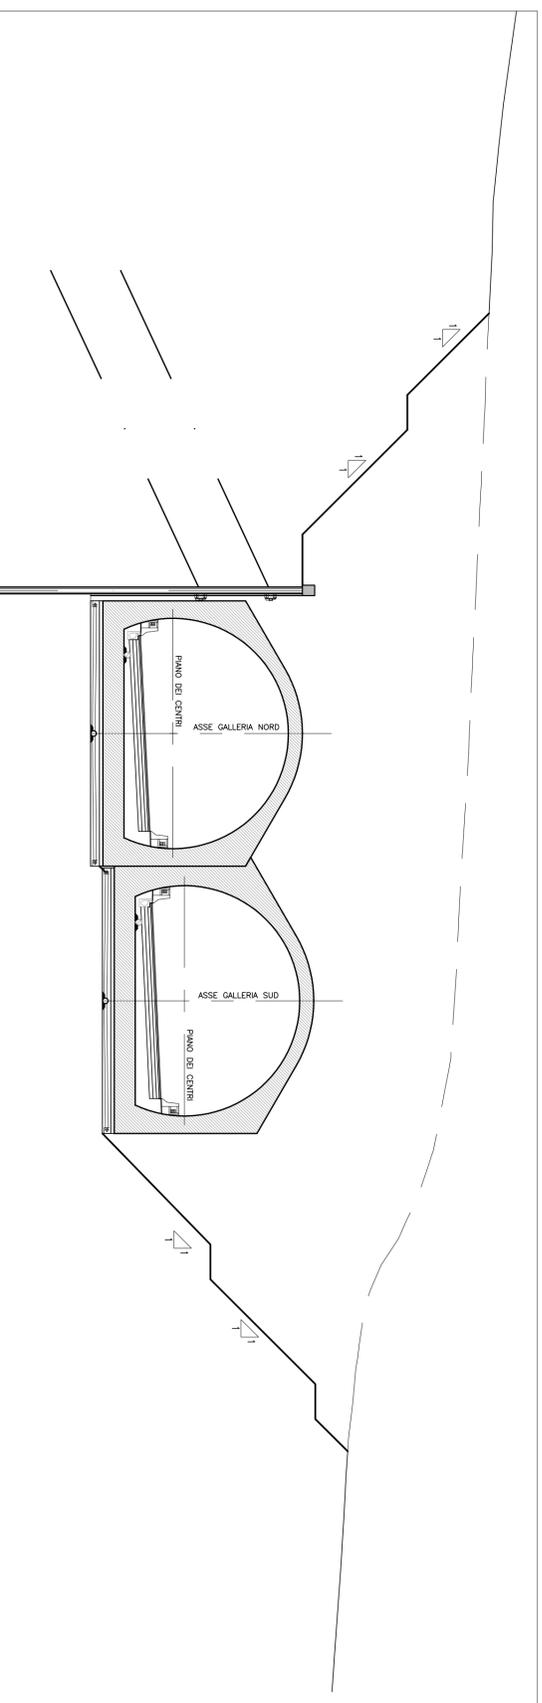


PROGETTO APPROVATO DAL M.A.T.T.M. AI SENSI DELL'EX ART. 169 D.Lgs. 163/2006 CON PARERE n°228 DEL 22/01/2009

SCALA 1:200

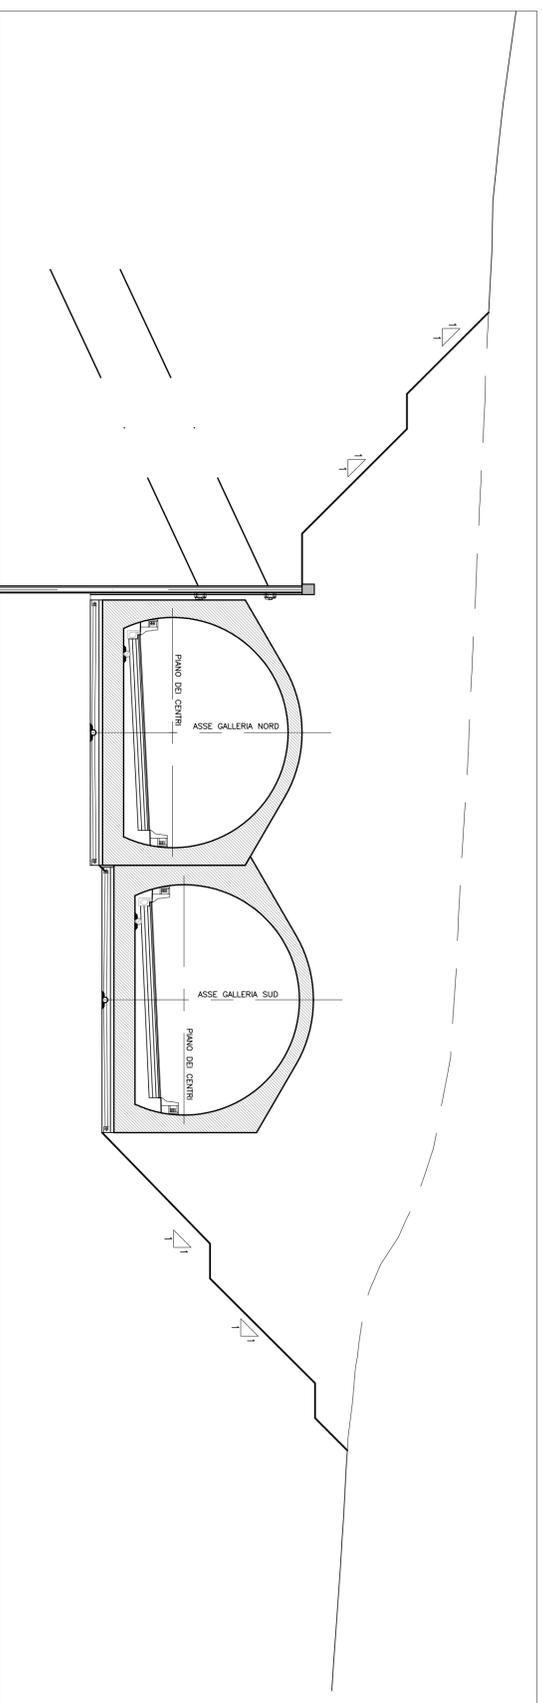


PROPOSTA DI VARIANTE

SCALA 1:200

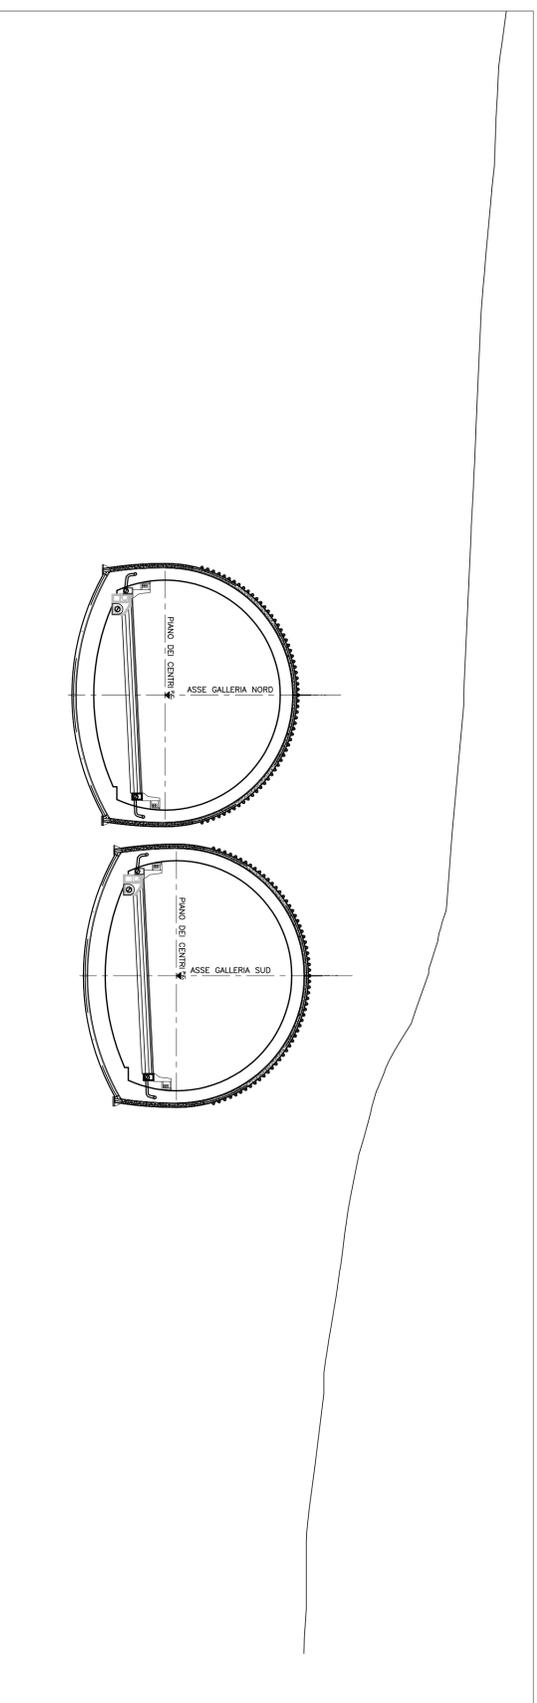

QUADRO DI UNIONE

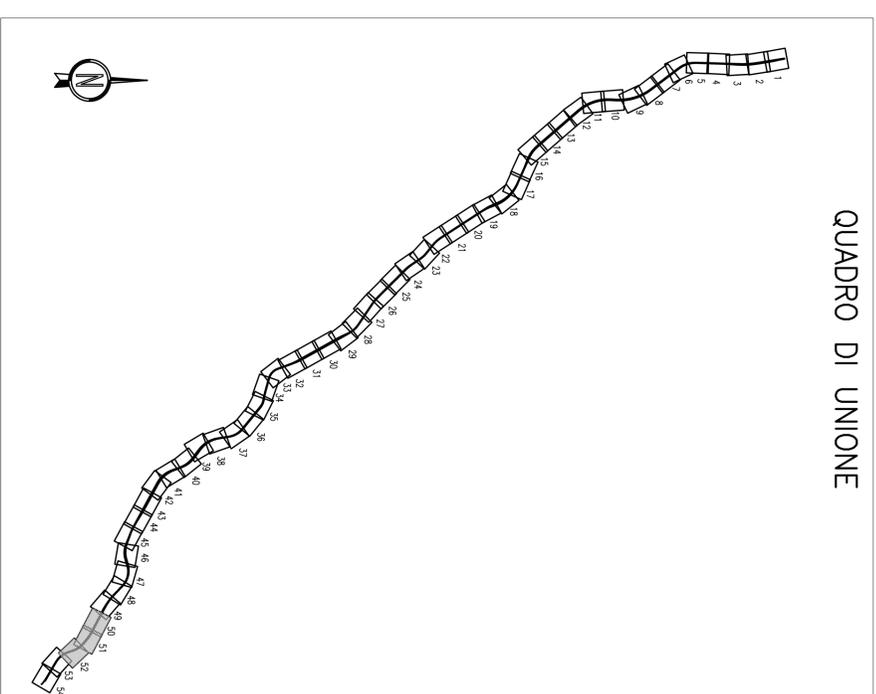

MATRICE DI REVISIONE

| REV. | DESCRIZIONE MODIFICA |
|------|----------------------|
| 0 | PRIMA EMISSIONE |
| 1 | |
| 2 | |
| 3 | |
| 4 | |
| 5 | |



DG 48/04

MACROLOTTO N°2 - AUTOSTRADA SALERNO-REGGIO CALABRIA
LAVORI DI AMMODERNAMENTO ED ADEGUAMENTO AL TIPO I/A DELLE NORME C.N.R./80 DEL TRATTO
DAL KM. 108+000 AL KM. 139+000 COMPOSTO DAI SEGUENTI LOTTI UNIFICATI: 1-2-3-4-5
CODICE UNICO PROGETTO: F11 B0400210000

CONTRAENTE GENERALE: SIS S.p.A. Via Invorio, 24/A - 10146 Torino SACM COSTRUZIONI S.p.A. IM S.p.A. SIPAL S.p.A.

Progettazione: SIPAL S.p.A. Direzione Tecnica: SIS S.p.A. Geologo: SPM S.p.A.



PROGETTO COSTRUTTIVO

OPERE DI PARTE MAGGIORI - GALLERIE ARTIFICIALI
ELEMENTI TIPOLOGICI
Sezioni di raffronto Gallerie Artificiali Torbido


| REV. | DESCRIZIONE | REVISIONE | DATA | PROGETTISTA | VERIFICATORE | DATA |
|------|--|-----------|------------|-------------|--------------|------------|
| 0 | Prima emissione - Controllato e approvato senza osservazioni dalle commissioni tecnico-economiche del progetto oggetto | | 02/07/2014 | M. Tava | A. Tava | 04/07/2014 |


Viso: Dott. Ing. Francesco RUOCCO