



PROGETTO ESECUTIVO

SCALA 1:200

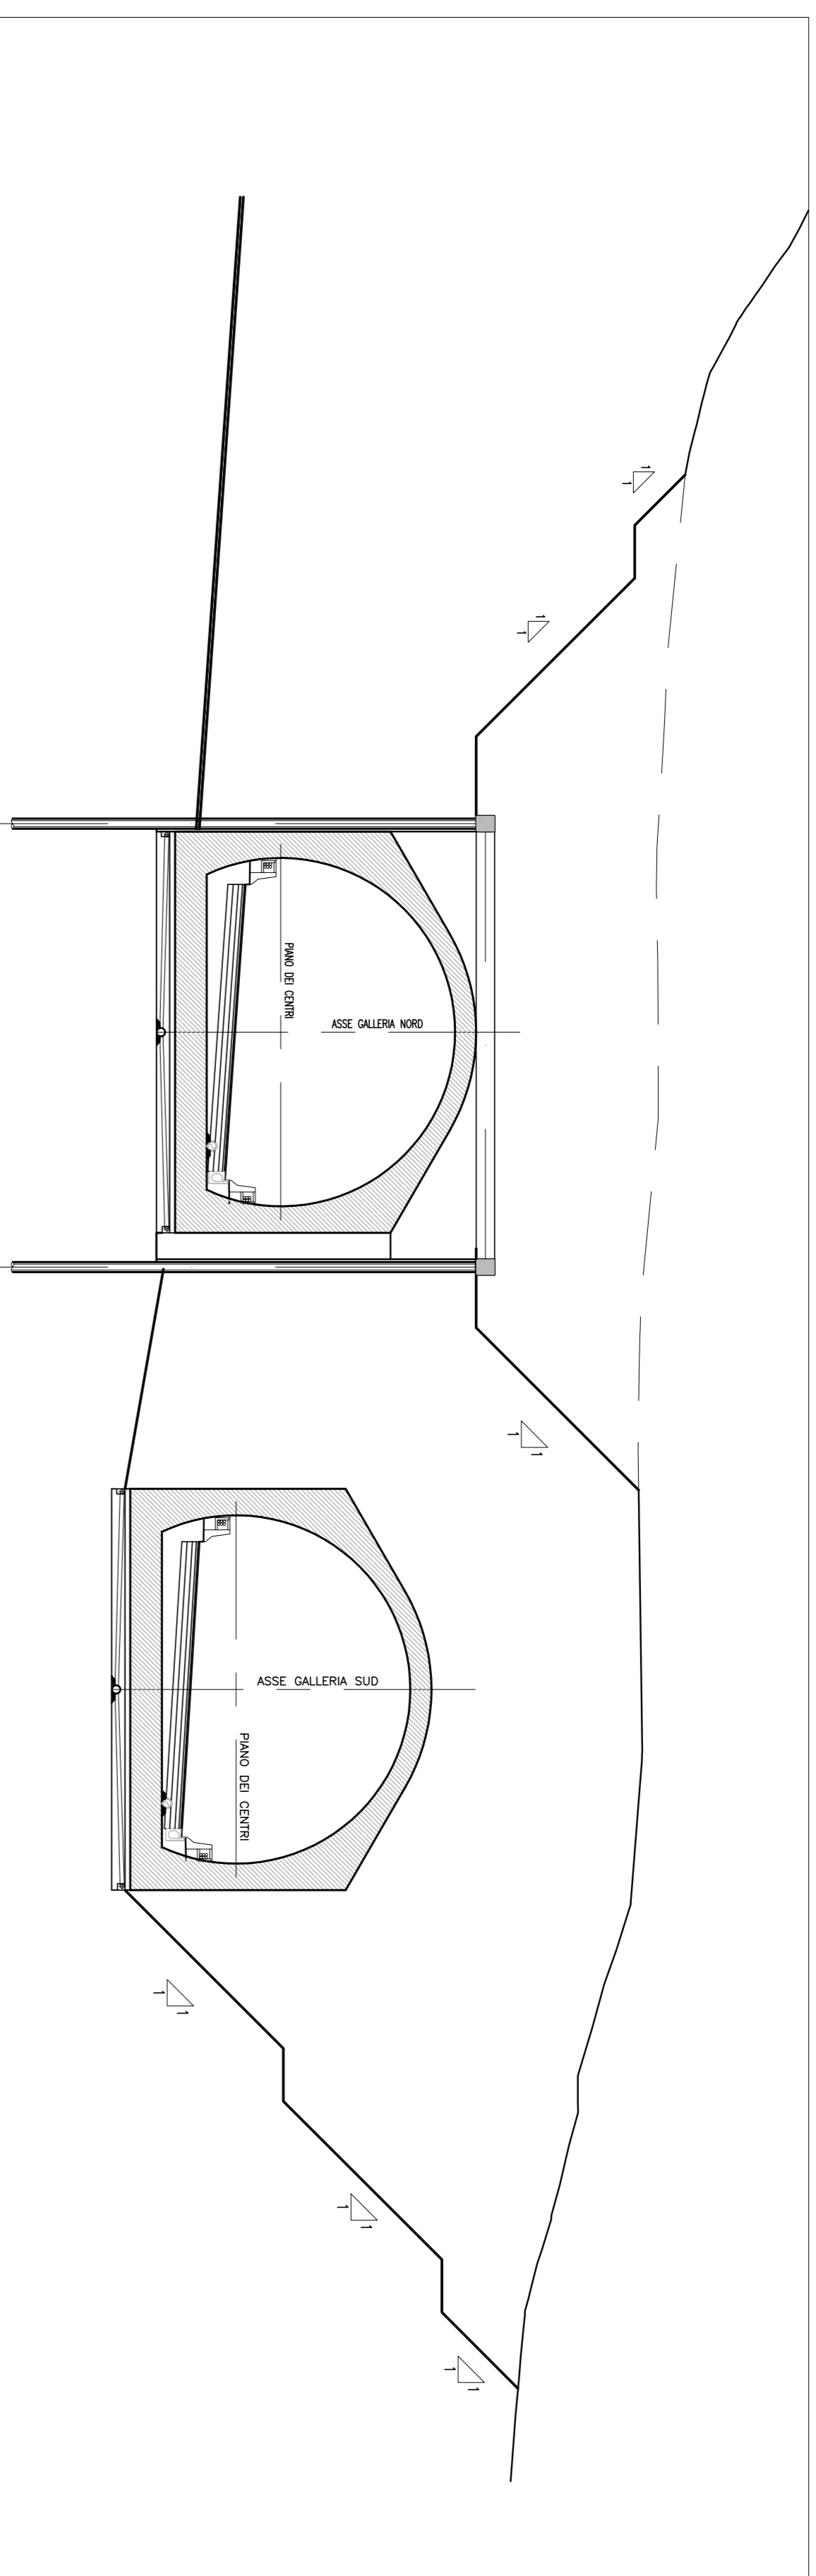


PROGETTO APPROVATO DAL M.A.T.T.M. AI SENSI DELL'EX ART. 169 D.Lgs. 163/2006 CON PARERE n°228 DEL 22/01/2009

SCALA 1:200

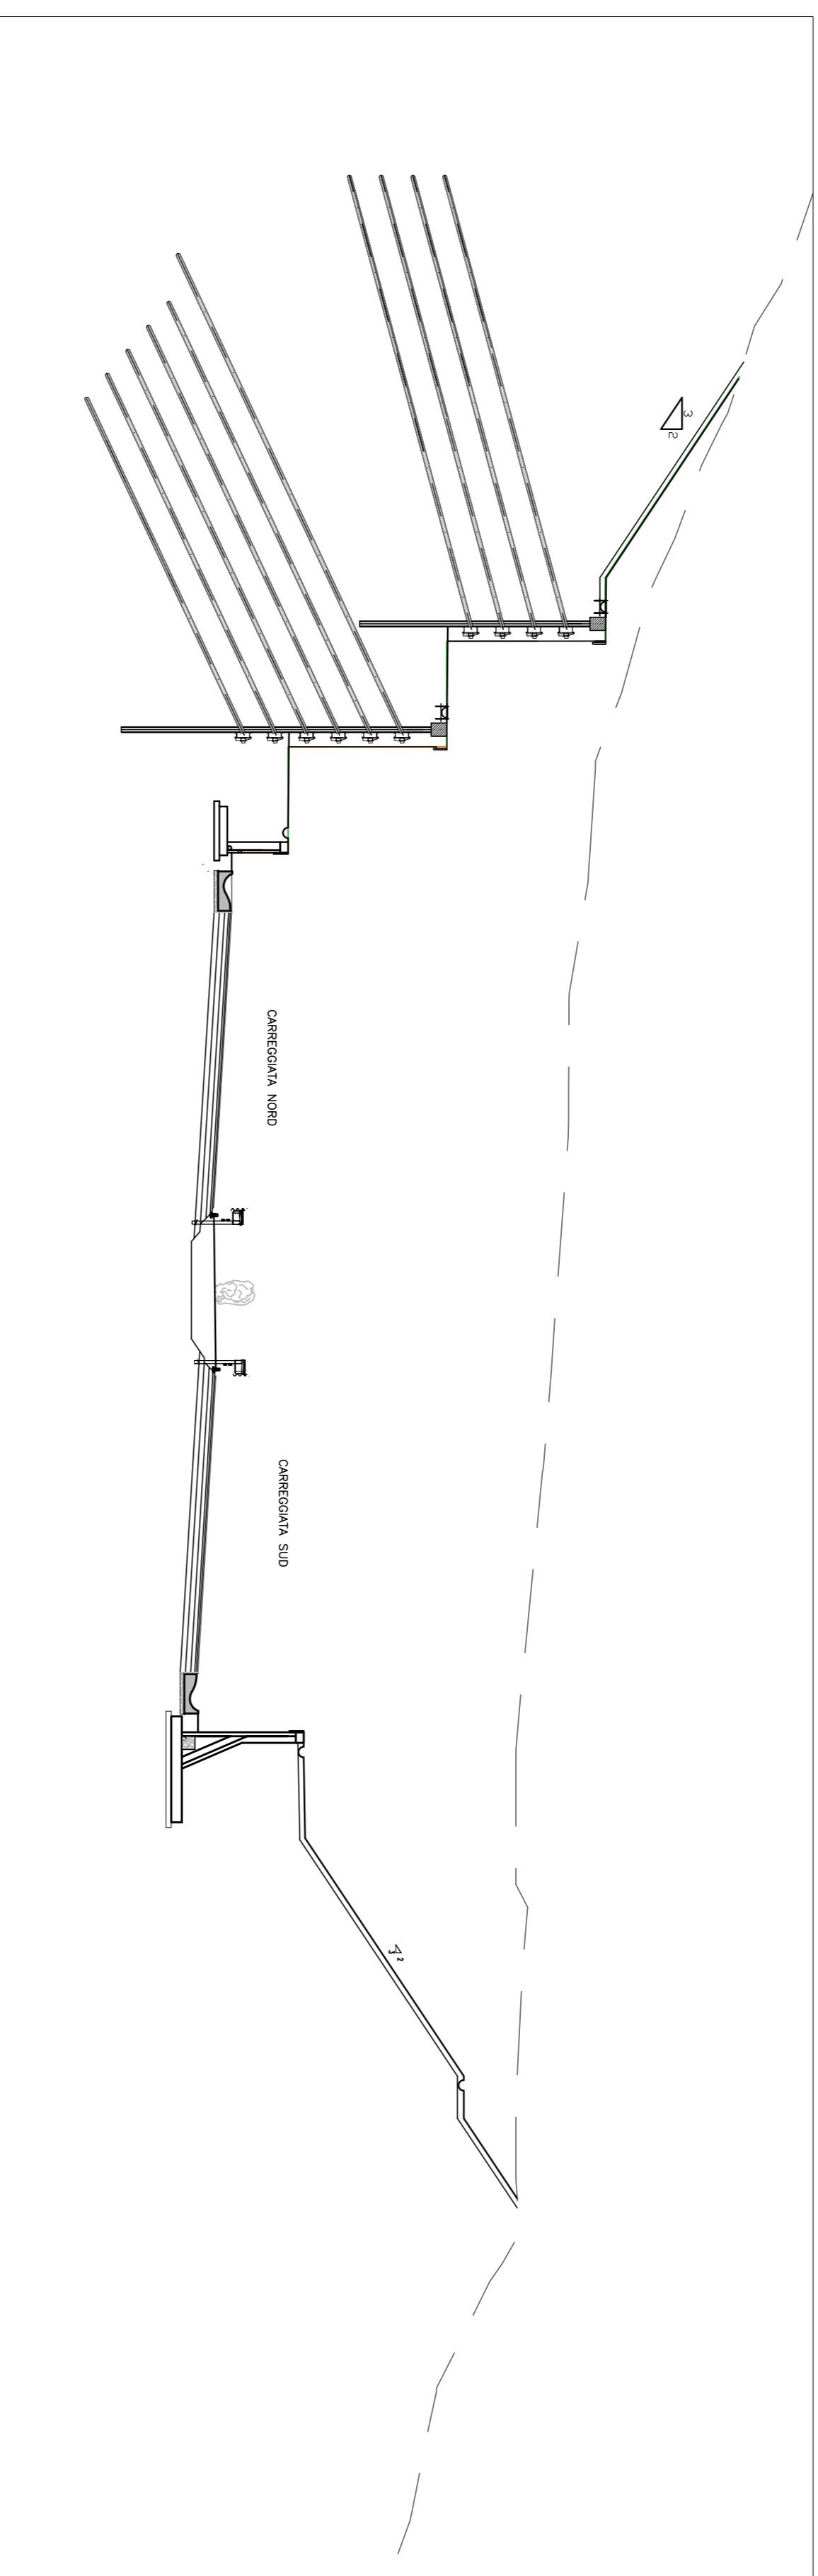

PROPOSTA DI VARIANTE



SCALA 1:200

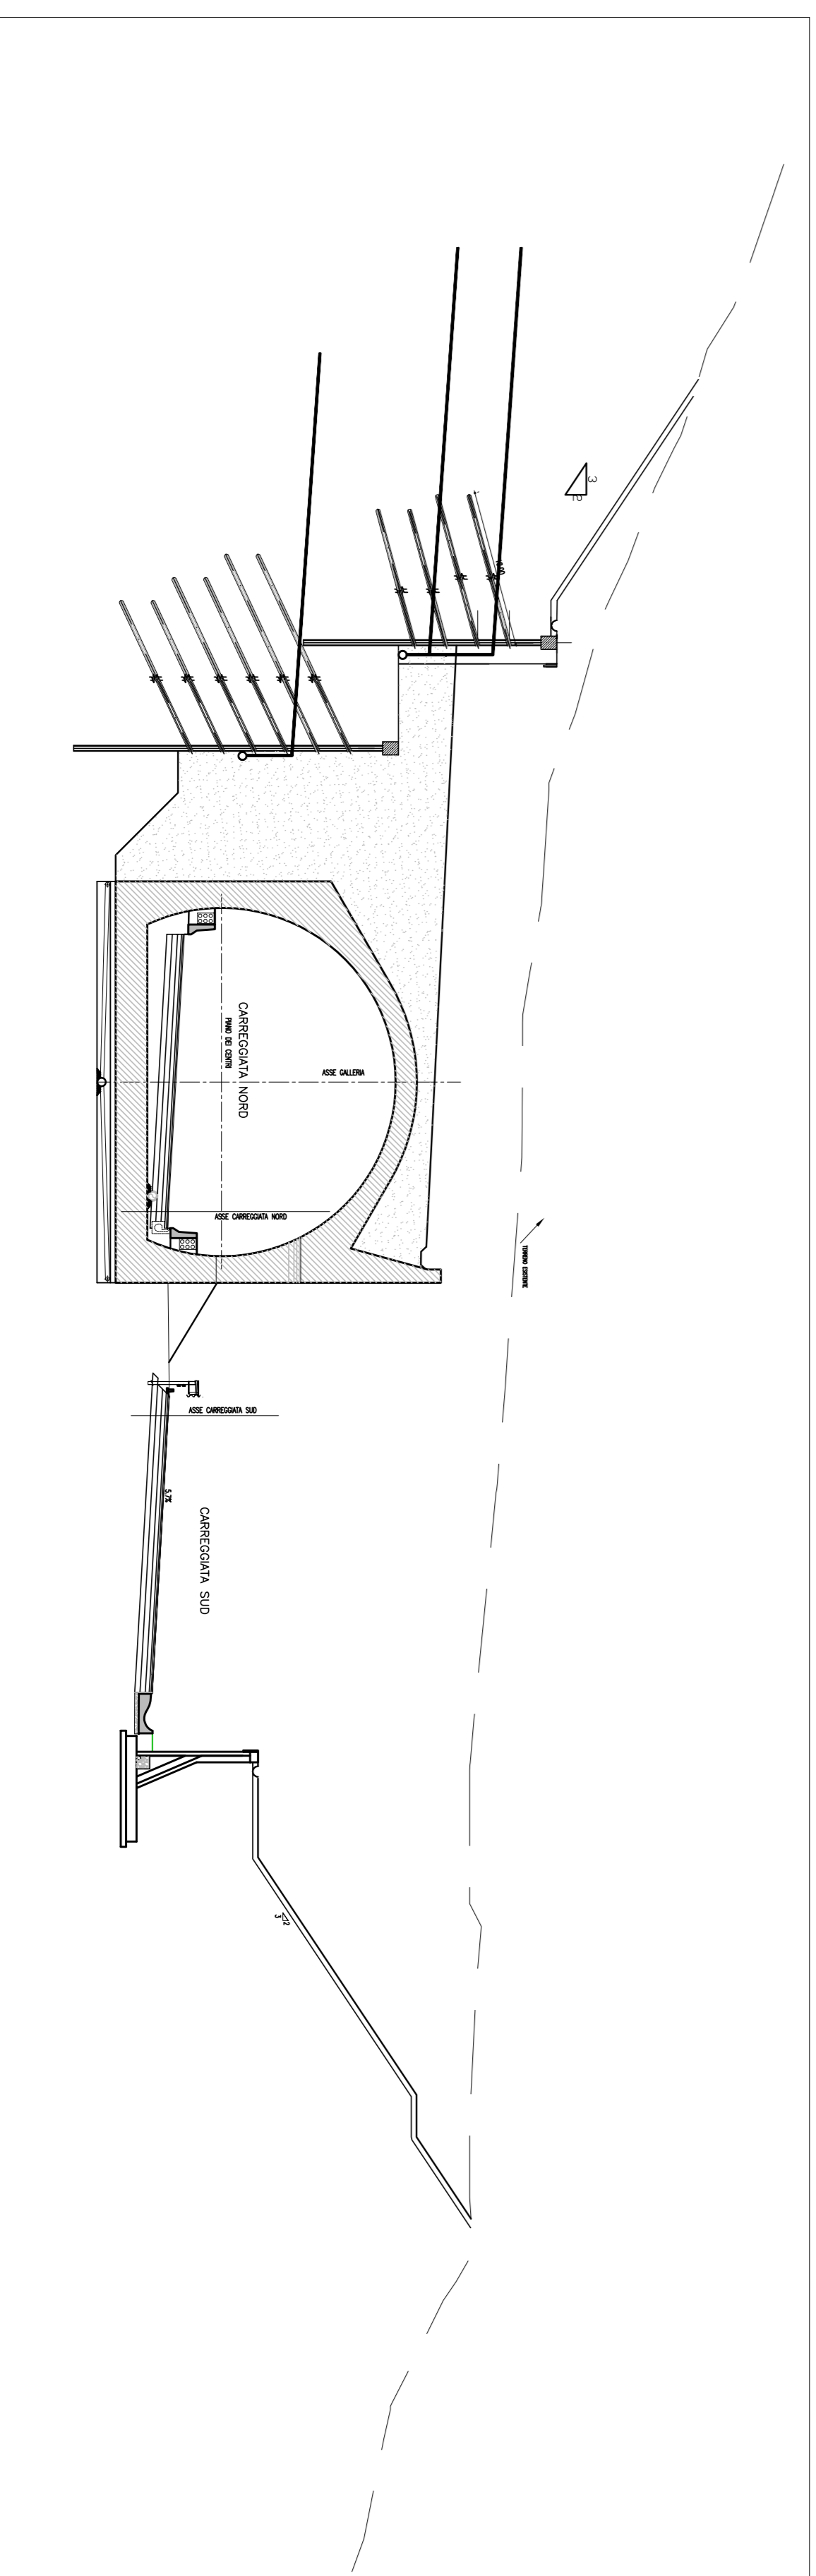

MATRICE DI REVISIONE

REV.	DESCRIZIONE MODIFICA
0	PRIMA EMISSIONE
1	
2	
3	
4	
5	

QUADRO DI UNIONE

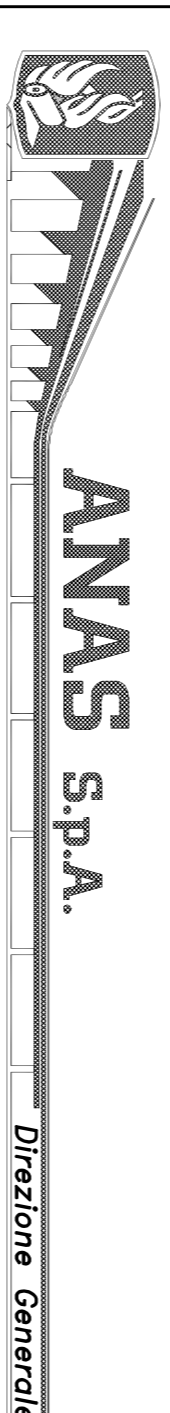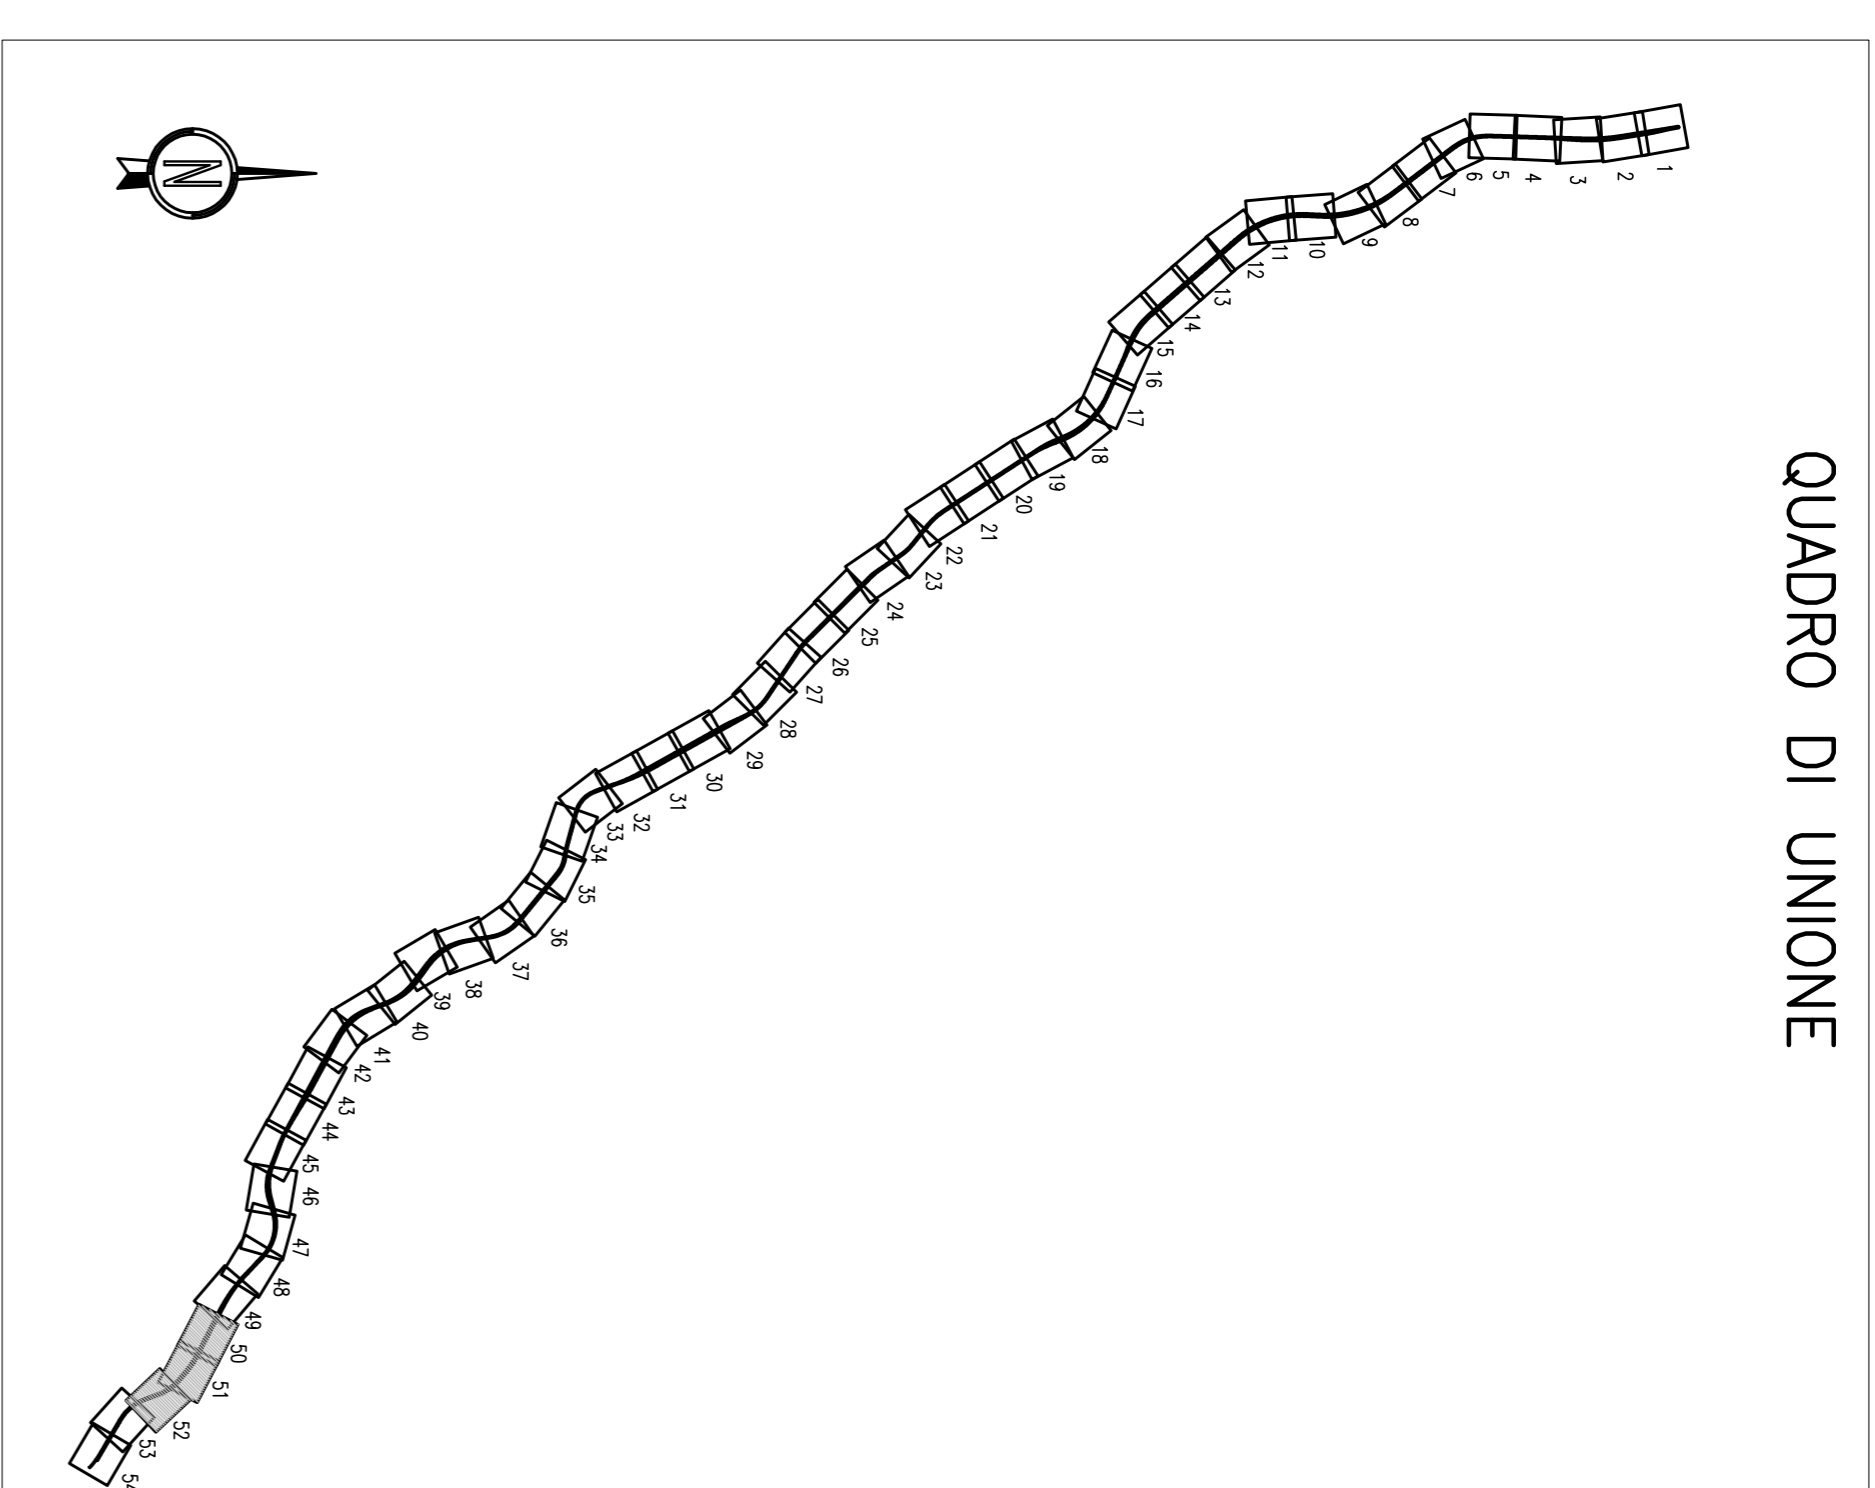

DG 48/04

MACROLOTTO N°2 - AUTOSTRADA SALERNO-REGGIO CALABRIA
LAVORI DI AMMODERNAMENTO ED ADEGUAMENTO AL TIPO 1/A DELLE NORME C.N.R./80 DEL TRATTO
DAL KM. 108+000 AL KM. 139+000 COMPRESO DAI SEGUENTI LOTTI UNIFICATI: 1-2-3-4-5
CODICE UNICO PROGETTO: F11 B040210000

CONTRAENTE GENERALE: SIS S.p.a. Via Inverigo, 24/A - 10146 Torino
Consorzio Stabile fra le Imprese:
SACRE COSTRUZIONI S.p.A. IMC S.p.A. SPM S.p.A.

Progettazione: SIPAL S.p.A. Direzione Tecnica
Geologo: SIPAL S.p.A. Direzione Lavori
Dott. Ing. Massimo COULUCCI
Dott. Geol. Carlo ALESSIO
Ordine degli Ingegneri Provincia di Torino N° 4100
Ordine dei Geologi del Piemonte N° 255

PROGETTO COSTRUTTIVO

OPERE DI PARTE MAGGIORI - GALLERIE ARTIFICIALI
ELEMENTI TIPOLOGICI
Sezioni di raffronto Gallerie Artificiali Calanchi III

Titolo Elaborativo: Scale: 1:200

REV.	DESCRIZIONE	REVISIONE	DATA	REVISIONE	DATA	REVISIONE	DATA
0	Prima emissione - Controllato e approvato senza osservazioni dalle condizioni tecnico-economiche del progetto approvato	V. Maresca	02/07/2014	M. Tasso	03/07/2014	A. Tasso	04/07/2014

RESPONSABILE DEL PROCEDIMENTO Viso Dott. Ing. Francesco RUOCCO