



PROGETTO ESECUTIVO

SCALA 1:200

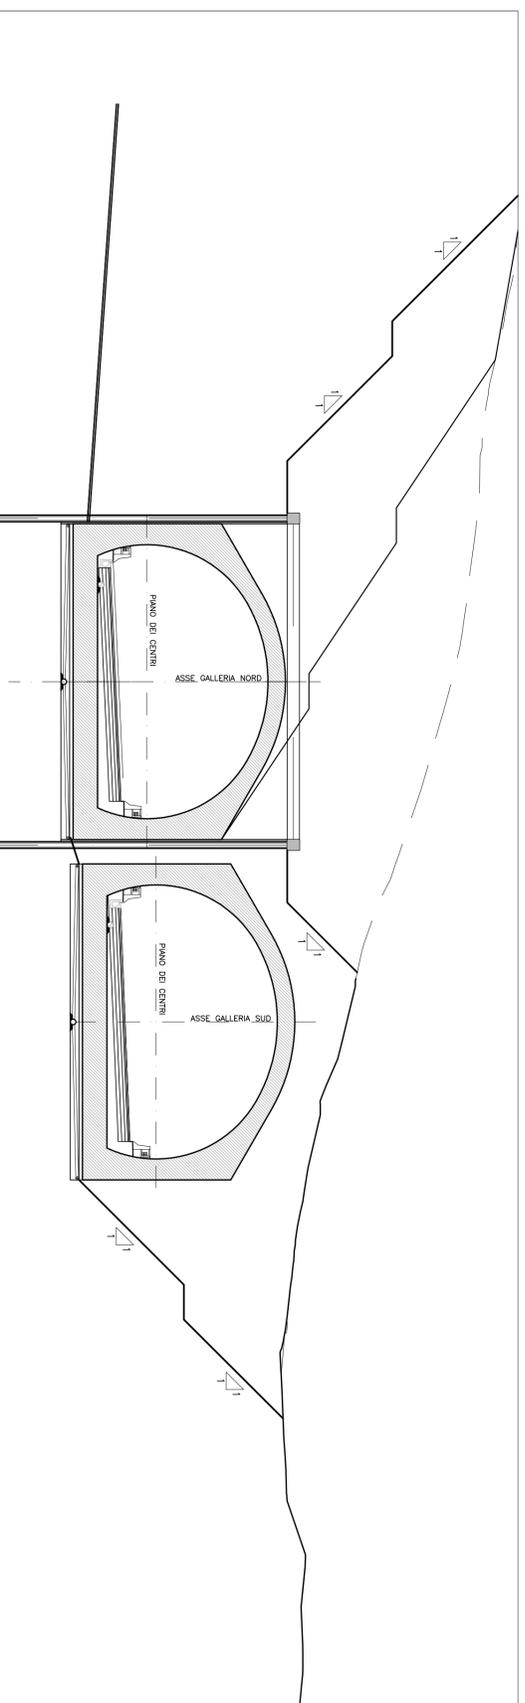


PROGETTO APPROVATO DAL M.A.T.T.M. AI SENSI DELL'EX ART. 169 D.Lgs. 163/2006 CON PARERE n°228 DEL 22/01/2009

SCALA 1:200

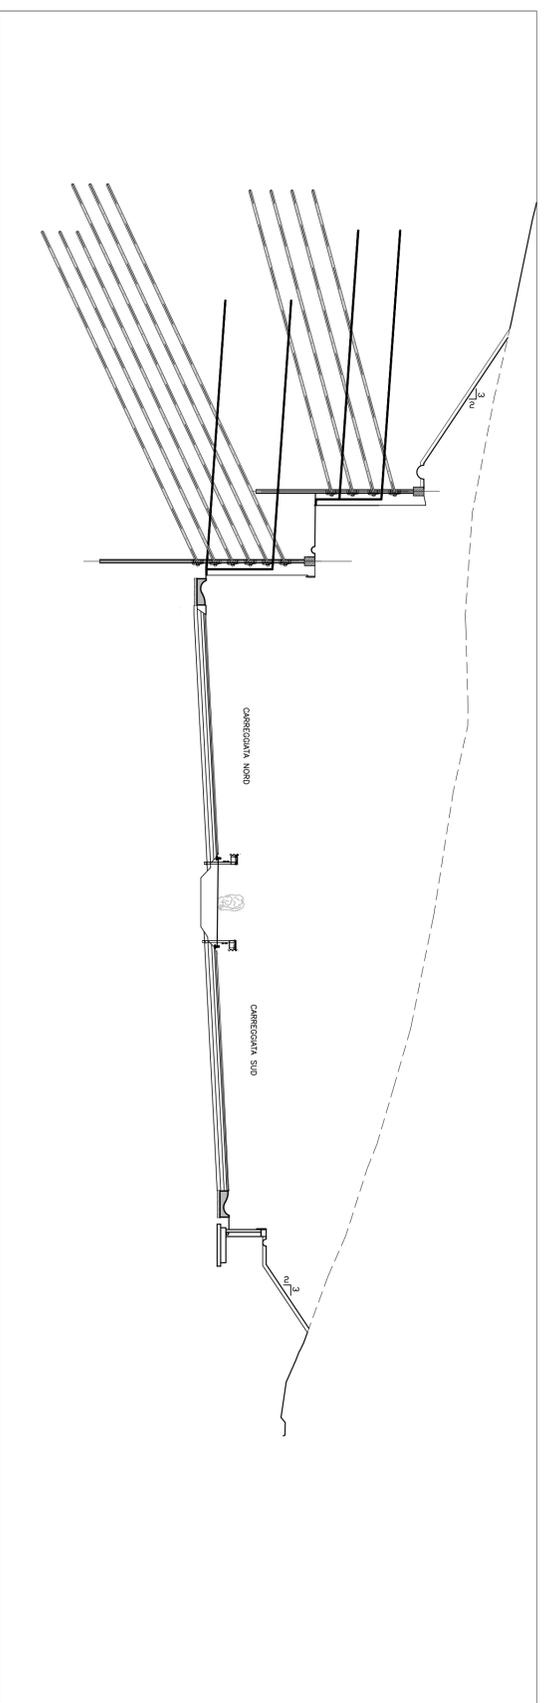

PROPOSTA DI VARIANTE


SCALA 1:200

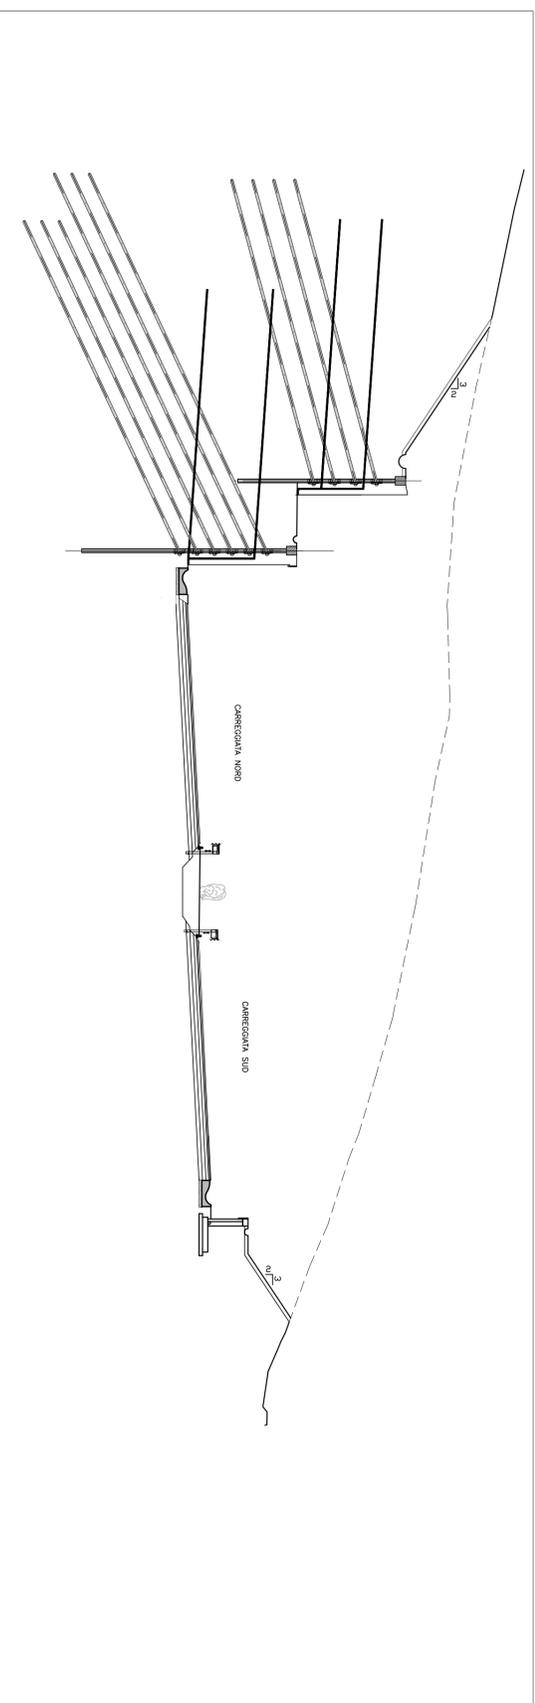

MATRICE DI REVISIONE

REV.	DESCRIZIONE MODIFICA
0	PRIMA EMISSIONE
1	
2	
3	
4	
5	

QUADRO DI UNIONE

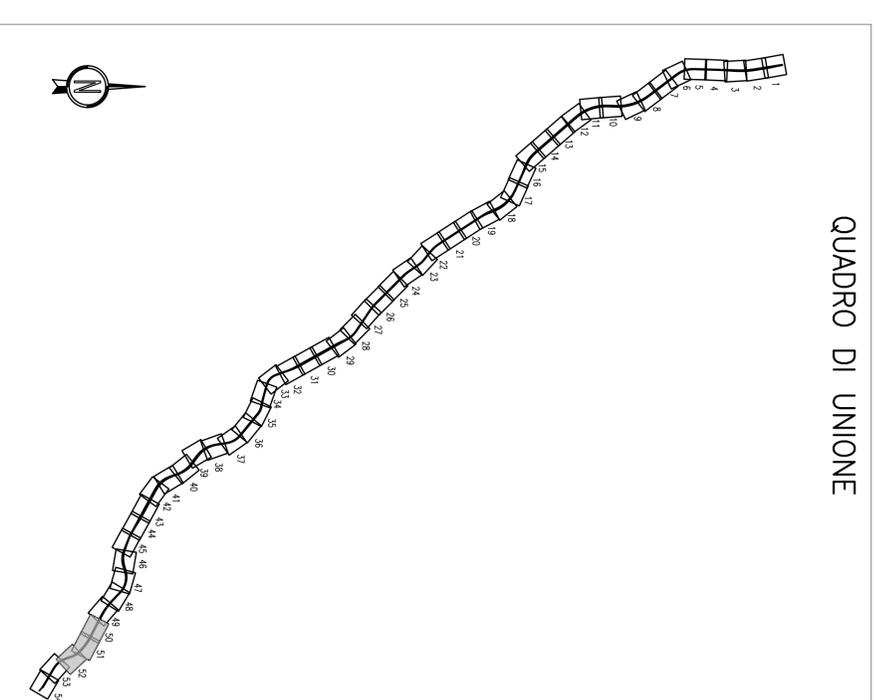

**ANAS S.p.A.** Direzione Generale

DG 48/04

MACROLOTTO N°2 - AUTOSTRADA SALERNO-REGGIO CALABRIA  
LAVORI DI AMMODERNAMENTO ED ADEGUAMENTO AL TIPO 1/A DELLE NORME C.A.R./80 DEL TRATTO  
DAL KM. 108+000 AL KM. 139+000 COMPRESO DAI SEGUENTI LOTTI UNIFICATI: 1-2-3-4-5  
CODICE UNICO PROGETTO: P11 B040210000

**CONTRAENTE GENERALE:** SIS S.c.p.a. Via Inverigo, 24/A - 10146 Torino

Consorzio Stabile fra le Imprese:  
SIPAL S.p.A. SACRI COSTRUZIONI S.p.A. IMC S.p.A. SPM S.p.A.

Progettazione: SIPAL S.p.A. Direzione Tecnica: SIS S.p.A. P.A. Dot. Ing. Massimiliano COLUCCI  
Geologo: Dot. Geol. Carlo ALESSIO  
Ordine degli Ingegneri Provincia di Torino N° 4100  
Ordine del Genio del Piemonte N° 255  
Direttore Lavori: INGENGERIA SPM S.r.l. Dot. Ing. Stefano PEROTTI

PROGETTO COSTRUTTIVO

OPERE D'ARTE MAGGIORI - GALLERIE ARTIFICIALI  
ELEMENTI TIPOLOGICI  
Sezioni di raffronto Gallerie Artificiali Galleria 3

Titolo Elaborato: Scale: 1:200

REV.	DESCRIZIONE	REVISIONE	DATA	REVISIONE	DATA
0	Prima emissione - Condizioni approvate per le autorizzazioni della condizioni tecnico-economiche del progetto definitivo	V. Maresca	02/07/2014	M. Tasso	03/07/2014

RESPONSABILE DEL PROCEDIMENTO: Visio Dot. Ing. Francesco RUOCCO