


## PROFILO (SCALA 1 : 100 )

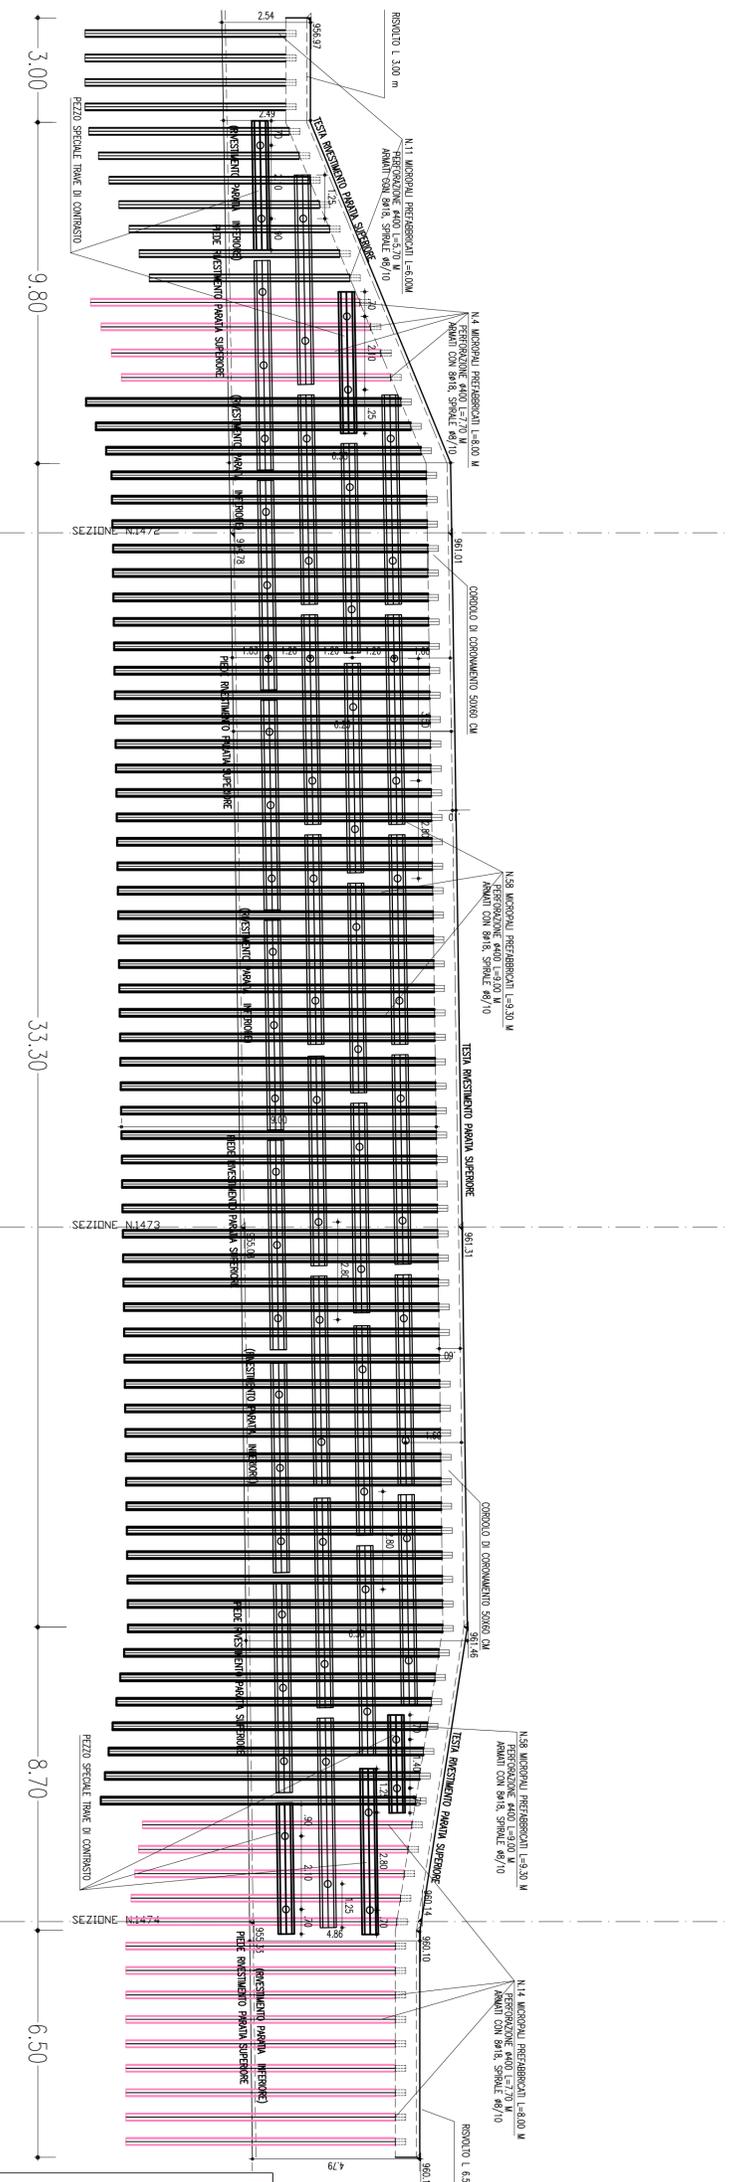

**NOTA**


- Per i pezzi specifici delle travi di contrasto:
- lo spazio massimo tra asse tirante ed irrigidimento d'estremità (dato fine paratia) deve essere  $\leq 90\text{cm}$  vedersi le indicazioni sul profilo
- l'interasse dei tiranti si riduce a valori  $< 3,50\text{m}$ , come indicato nel seguente profilo
- per il numero di irrigidimenti centrali si rimanda allo schema di realizzazione paratia ed alle tavole dei tipologici trave di contrasto

**NOTA**

PER IL RIVESTIMENTO DELLA PARATIA VEDASI L'ELABORATO TIPOLOGICO. LA PANNELLATURA VERNICIATA RICOPRE TUTTO IL PROFILO DELLA PARATIA COMPRESI I RISOLTI PER UNA SUPERFICIE DI 343,10 MQ

MATRICE DI REVISIONE	
REV.	DESCRIZIONE MODIFICA
0	PRIMA EMISSIONE
1	
2	
3	
4	
5	

## STRALCIO PLANIMETRICO (SCALA 1 : 1000 )

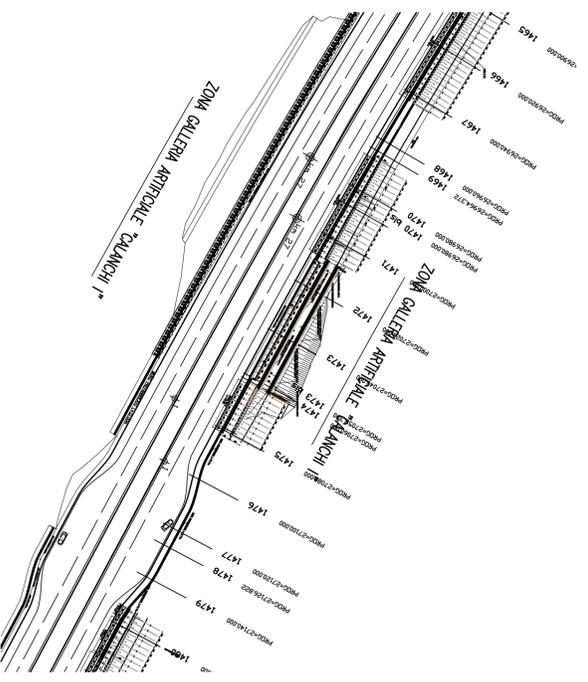

## PERIZIA DI VARIANTE

**ANAS S.p.A.**  
Direzione Generale

DG 48/04

MACROLOTTO N°2 - AUTOSTRADA SALERNO-REGGIO CALABRIA  
LAVORI DI AMMODERNAMENTO ED ADEGUAMENTO AL TIPO I/A DELLE NORME C.N.R./80 DEL TRATTO DAL KM. 108+400 AL KM 139+000 COMPOSTO DAI SEGUENTI LOTTI UNIFICATI: 1-2-3-4-5  
CODICE UNICO PROGETTO: P11 B0400210000

**CONTRAENTE GENERALE:** SIS S.c.p.a. Via Inverigo, 2/A - 10146 Torino  
Consorzio Stabile fra le Imprese:  
**SACYR** S.M. S.A. IMC GE. S.p.A. SPM S.p.A.

**A.T.I. PROGETTAZIONE**

**MANDATARI:**

<b>STUDIO CORONA</b> Studio Corona S.p.A. Via Cavour, 11/13 00187 Roma	<b>INGECO</b> INGECO S.p.A. Via Salaria, 100 00198 Roma	<b>SIS S.p.A.</b> SIS S.p.A. Via Inverigo, 2/A 10146 Torino	<b>SPM S.p.A.</b> SPM S.p.A. Via Salaria, 100 00198 Roma
---	--	--	---

Responsabile del Progetto: **Dot. Ing. Nicola TROCICOLI** (Codice Fig. di Posizione N° 836)  
Coordinatore per la sicurezza in fase di progettazione: **Dot. Ing. Nicola TROCICOLI** (Codice Fig. di Posizione N° 836)  
Responsabile integrazione prestazioni specialistiche: **Dot. Ing. Riccardo CARPACCI** (Codice Fig. di Posizione N° 827)  
Geologo: **Dot. Geol. Carlo ALESSIO** (Codice Fig. di Posizione N° 225)

**PROGETTO ESECUTIVO**

Titolo Elaborato: **OPERE D'ARTE MAGGIORI - GALLERIA ARTIFICIALI**  
**ASSE NORD - PARATIE - Profilo paratia superiore asse Nord**

REV.	DESCRIZIONE	DATA	VERIFICATO	DATA	APPROVATO	DATA
0	Primo emissione - Profilo di vertice di asse dell'art. 7 quater del C.S.A.	31/03/2009	A. Tucci	31/03/2009	M. Troccoli	31/03/2009

Scale: 1:1000 - 1:100

RESPONSABILE DEL PROCEDIMENTO: **Dot. Ing. Francesco RUOCO**