PLANIMETRIA
PROPOSTA PROGETTUALE

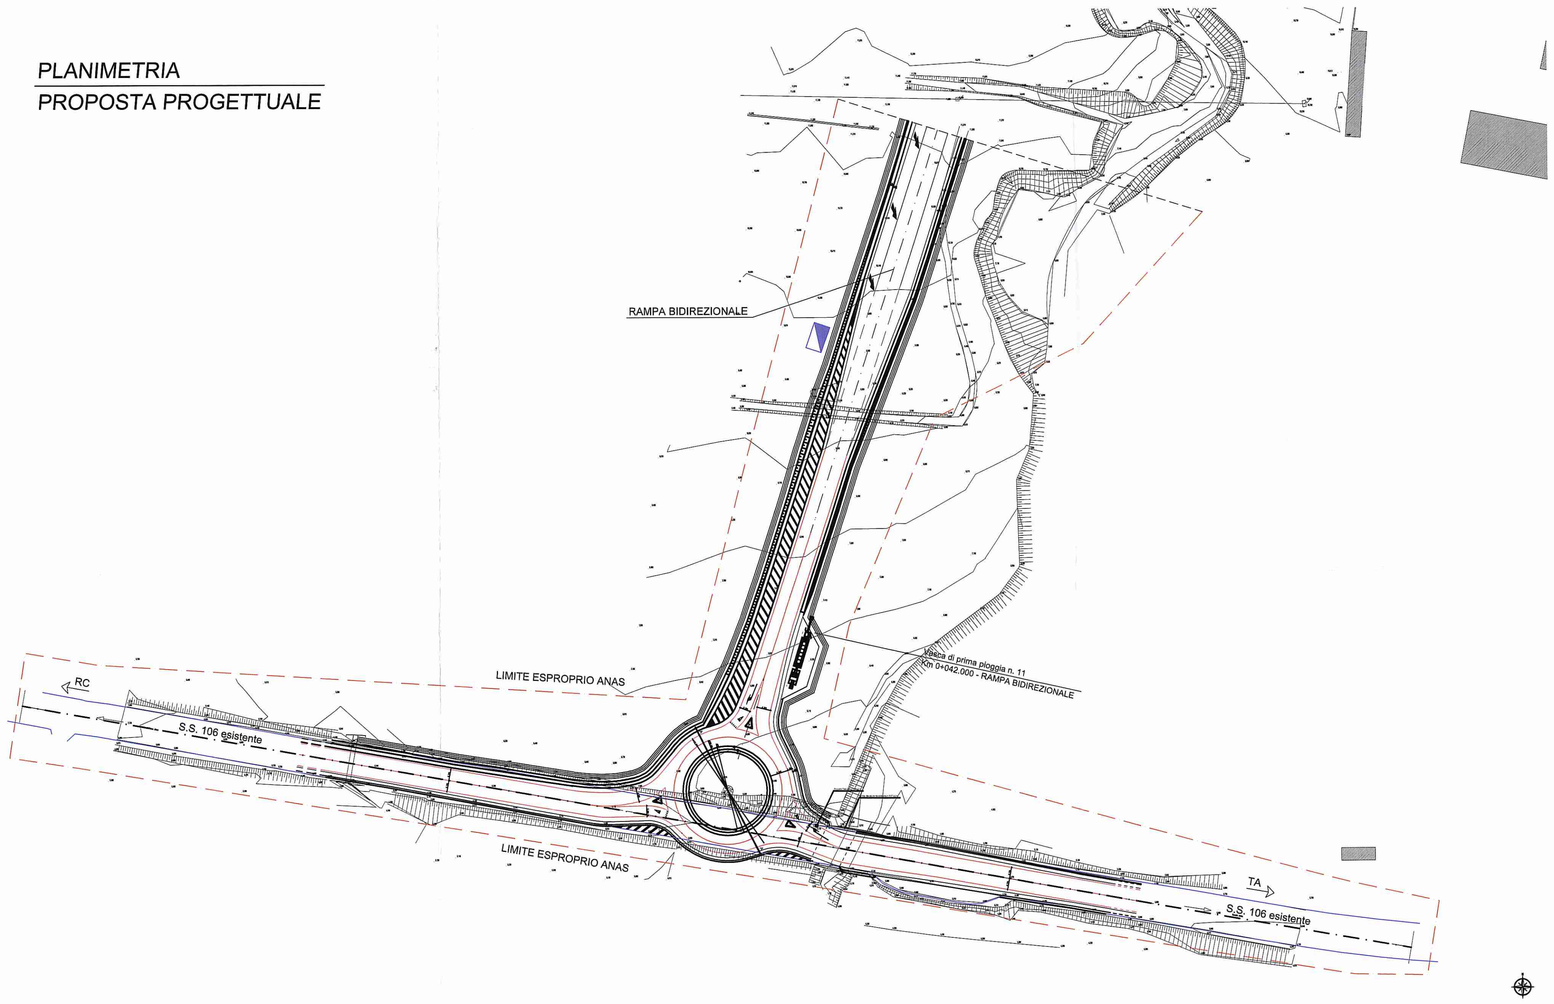

PLANIMETRIA
PROGETTO ESECUTIVO

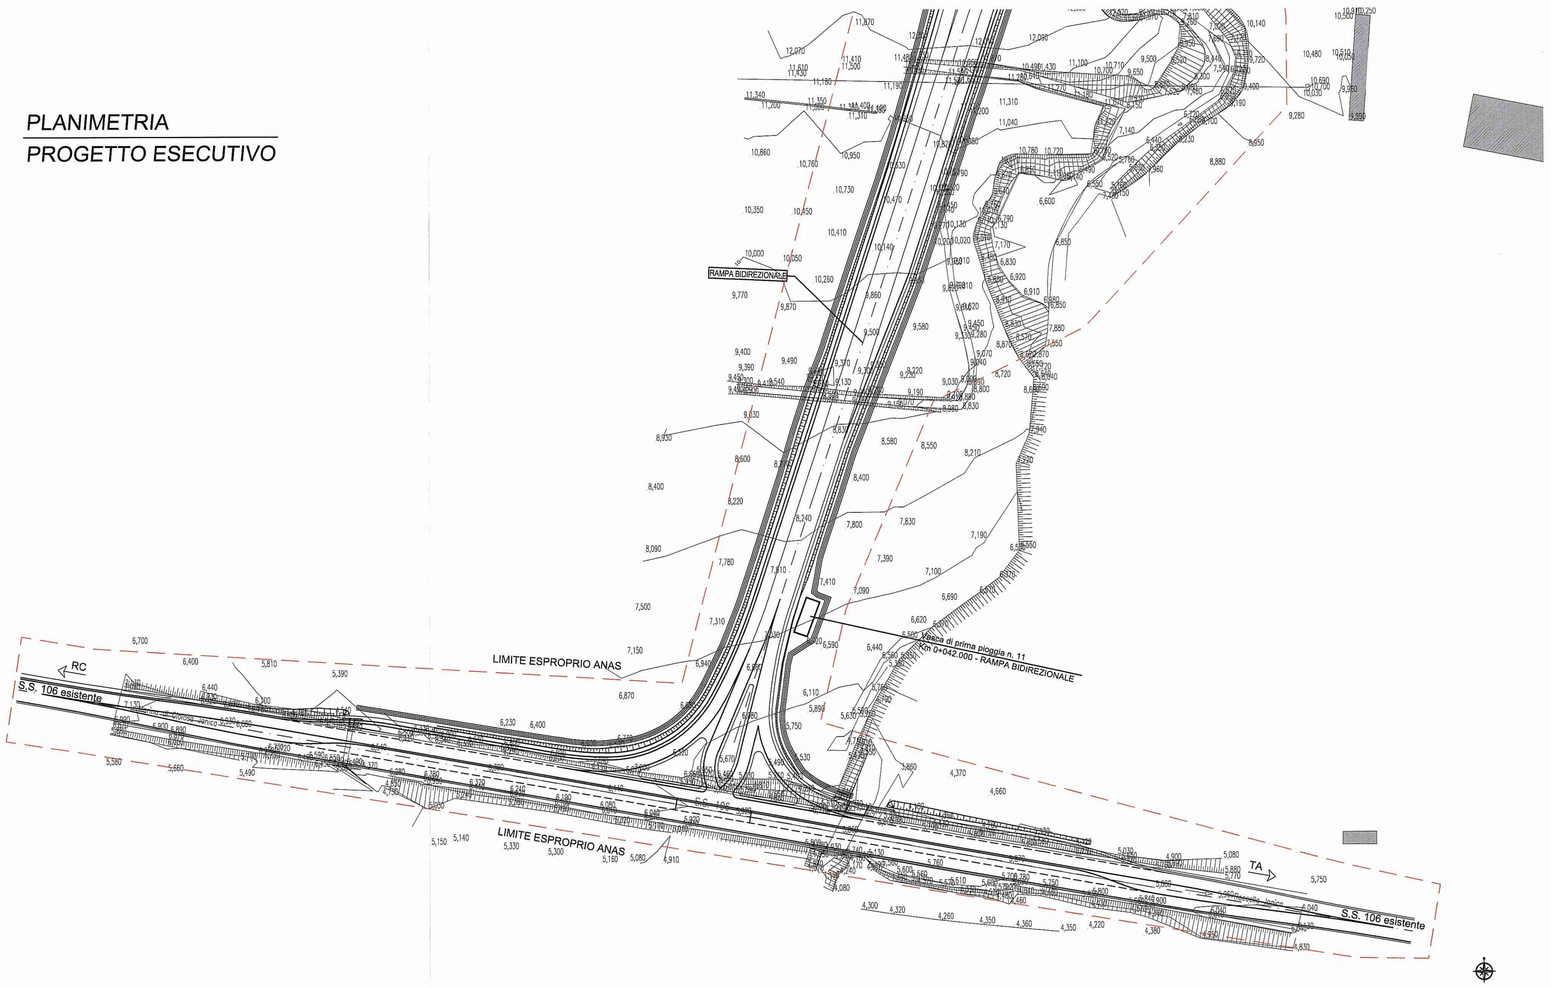

ANAS S.p.A.
Direzione Centrale Programmazione Progettazione

LAVORI DI COSTRUZIONE DELLA
S.S. 106 JONICA
Variante esterna all'abitato di Marina di Gioiosa Jonica
fra i km 107+800 e km 110+550
compreso lo svincolo "Gioiosa Est"

PROPOSTA PROGETTUALE

A.T.I.
DE SANCTIS COSTRUZIONI S.p.A.
TREVI

PROGETTISTA
bonifica ITALIA S.r.l.
ANAS S.p.A
Prot. CCZ-0003697-A del 06/02/2015

SVINCOLO DI GIOIOSA EST

ROTATORIA PER INNESTO DELLA RAMPA BIDIREZIONALE SULLA S.S. 106 ESISTENTE

RAFFRONTO PLANIMETRIE
PROGETTO ESECUTIVO - PROPOSTA PROGETTUALE

CODICE ELABORATO	rev	DATA:		NOME	FIRMA
C Z P E V I N 0 4 R T 0 6	A	26/01/2015	REDAZIONE	–	
		SCALA: 1:1000	VERIFICA	Ing. F.P. Bocchetto	
			APPROVAZIONE	Ing. F.P. Bocchetto	