


LEGENDA

- ① FILTRI GAS NATURALE ALLA MISURA FISCALE
- ② MISURE FISCALI NATURALI
- ③ CABINA DI MISURA FISCALE


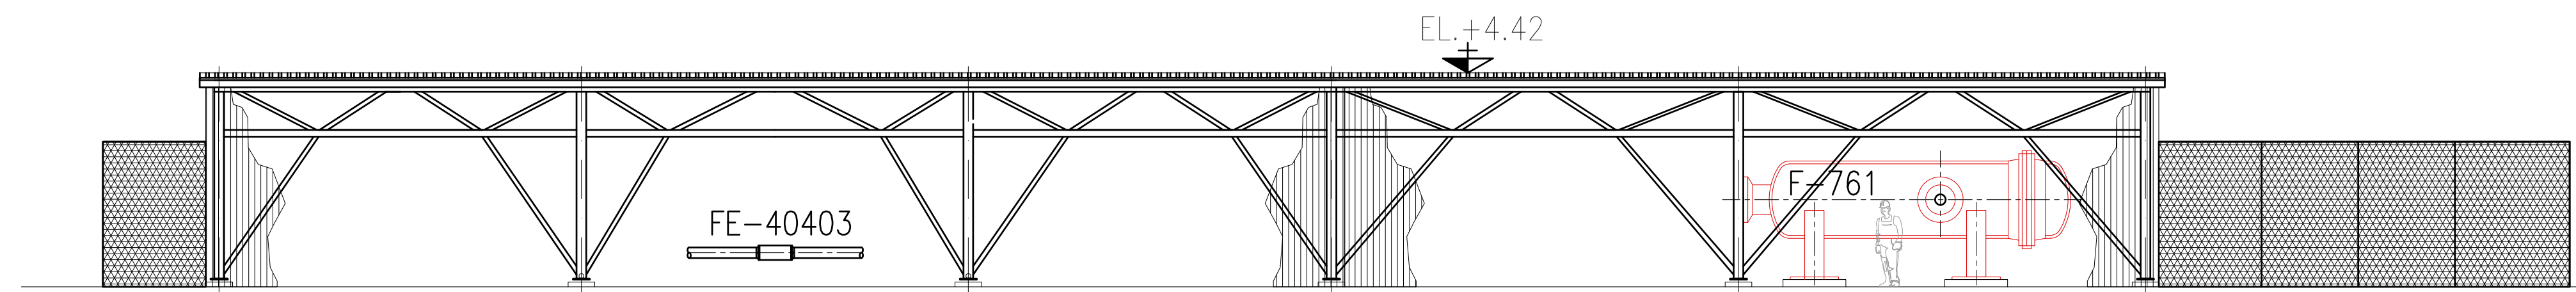


SEZIONE A-A

PER PRESA VISIONE



CABINA DI MISURA FISCALE

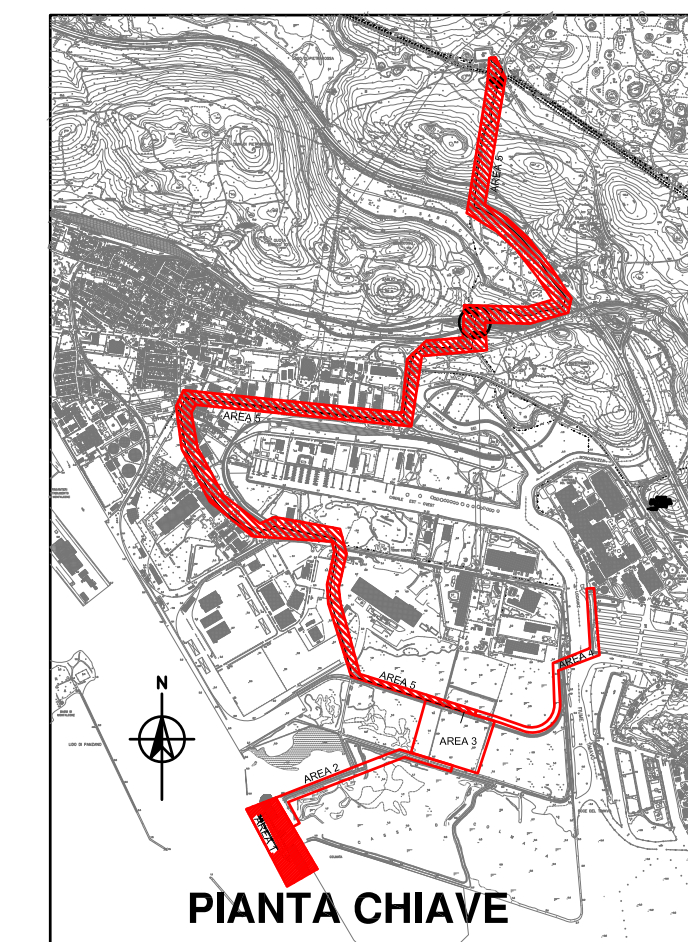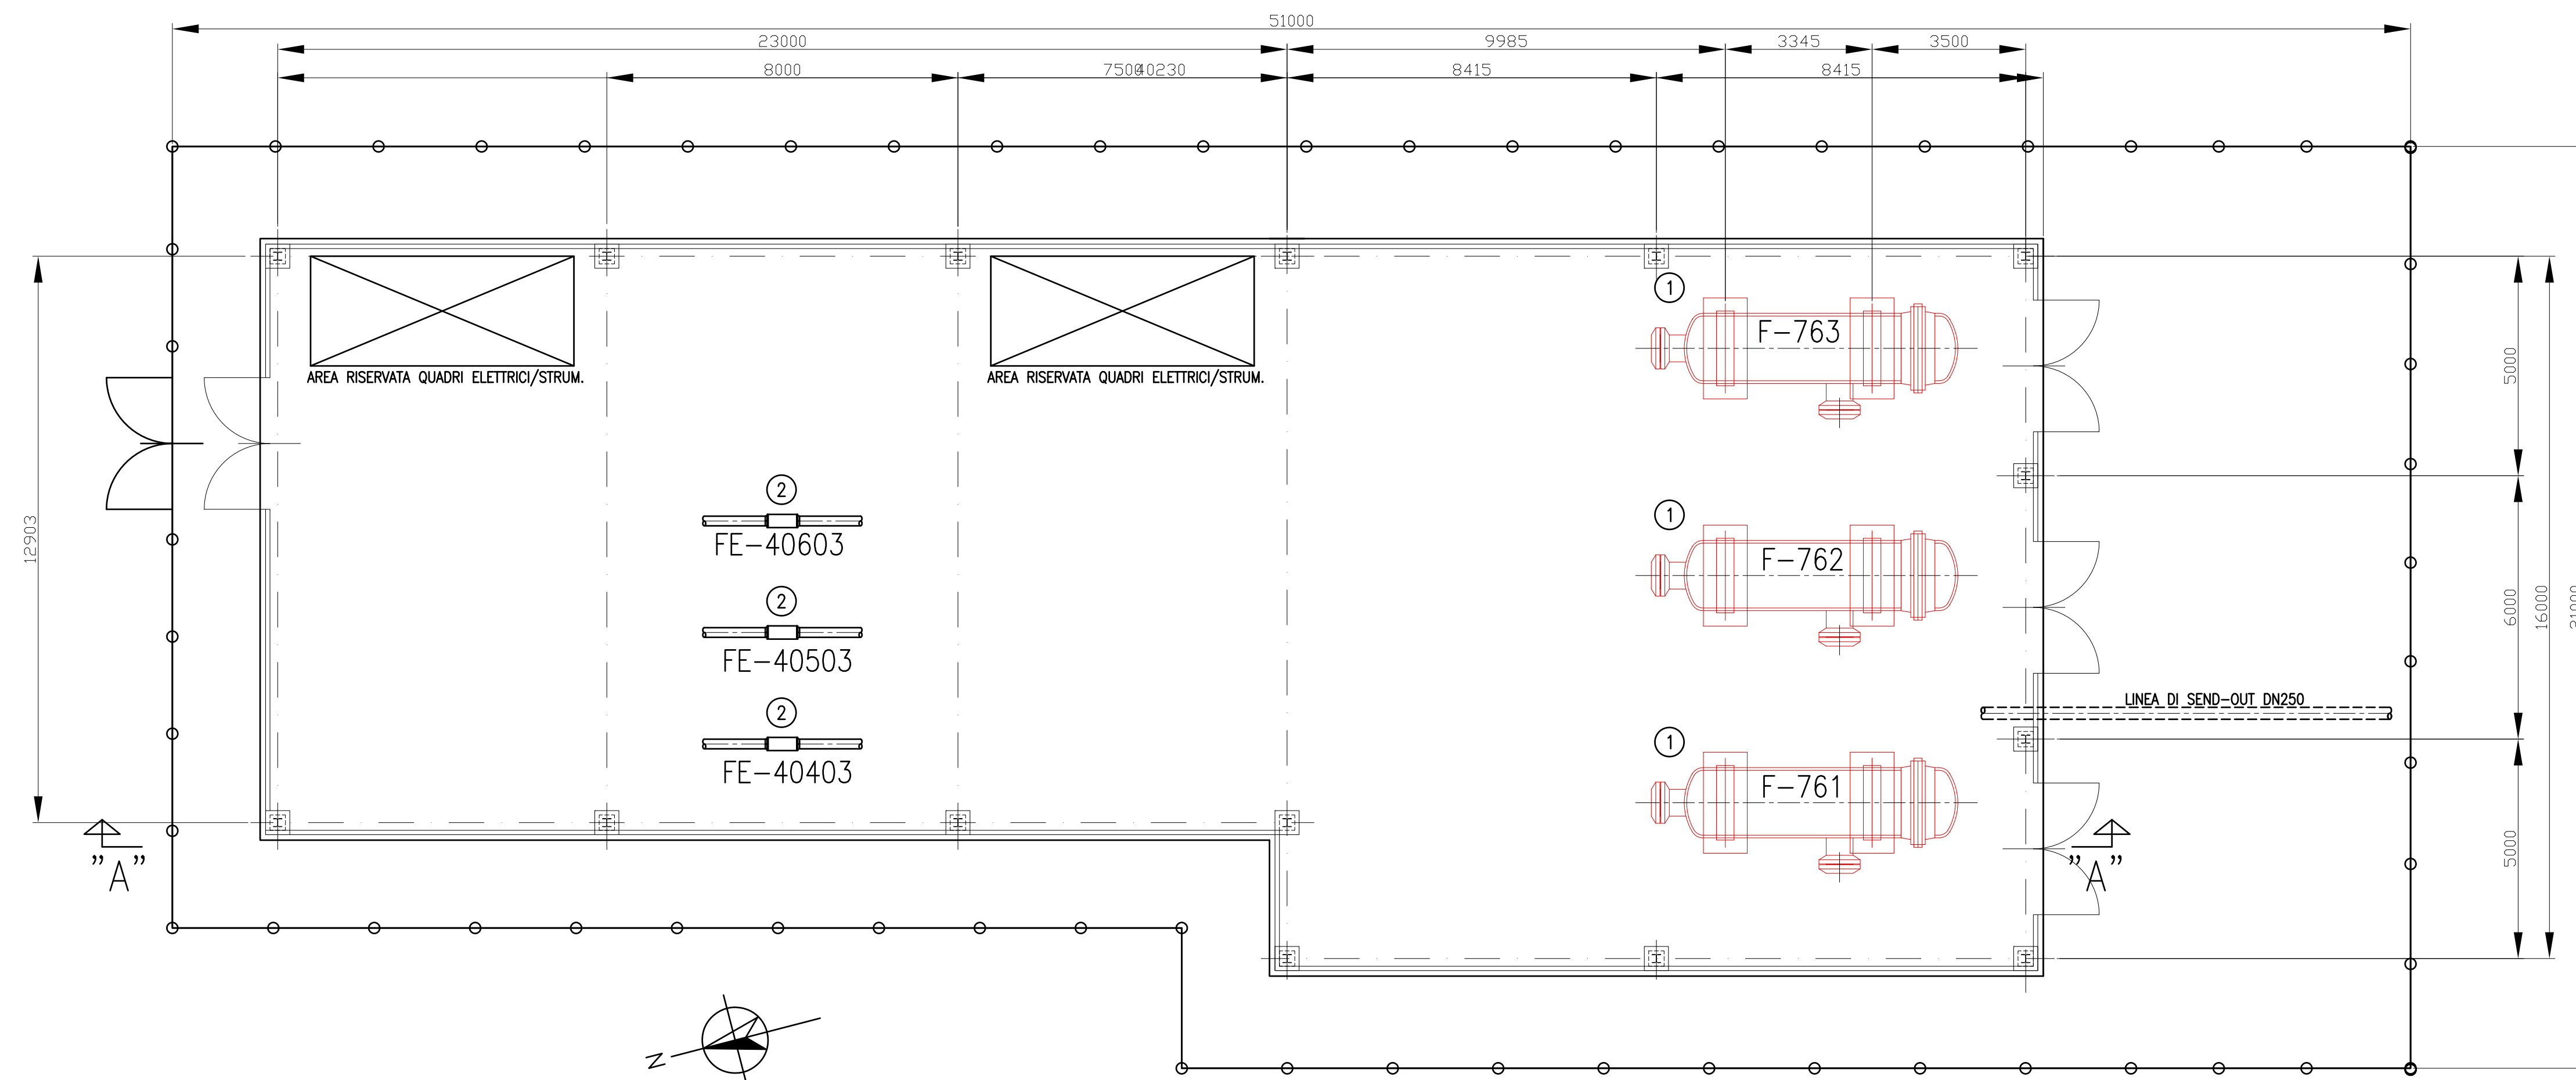

DISEGNI DI RIFERIMENTO		N.			
PIANTA CHIAVE		14-007-PIP-D-002			
LAY OUT GENERALE		14-007-PIP-D-003			
LAY OUT TUBAZIONI PRINCIPALI STAZIONE DI MISURA FISCALE		14-007-PIP-D-005 Fg.5			
METANODOTTO PLANIMETRIA GENERALE TRACCIATO		14-007-MET-D-007			

Revisione	DATA	DESCRIZIONE	ESEGUITO	CONTROLL.	APPROVATO	SOTT.
2	13/02/2015	INTEGRAZIONI AL PROGETTO FEBBRAIO 2015	CGI	MFC-ALS	DIL	SSA
1	15/12/2014	INTEGRAZIONI AL PROGETTO LUGLIO 2014	CGI	MFC-ALS	DIL	SSA
0	30/06/2014	EMISSIONE PER APPROVAZIONE	CGI	MFC-ALS	DIL	SSA

SVILUPPO PROGETTO
TERMINALE GNL NEL PORTO DI MONFALCONE

SMART GAS S.p.A.

UNITA' FUNZIONALE						
DOCUMENTI PER AUTORIZZAZIONE						
TITOLO						
LAY-OUT SISTEMAZIONE APPARECCHIATURE PRINCIPALI						
AREA 5 - STAZIONE DI INTERCETTAZIONE E MISURA FISCALE - NUOVO GASDOTTO						
DATA	SCALA	FORMATO ORIGINALE	DOC. N.	REV.	FG	
13/02/2015	-	A1	14 007 PIP D 004	2	3	di 3