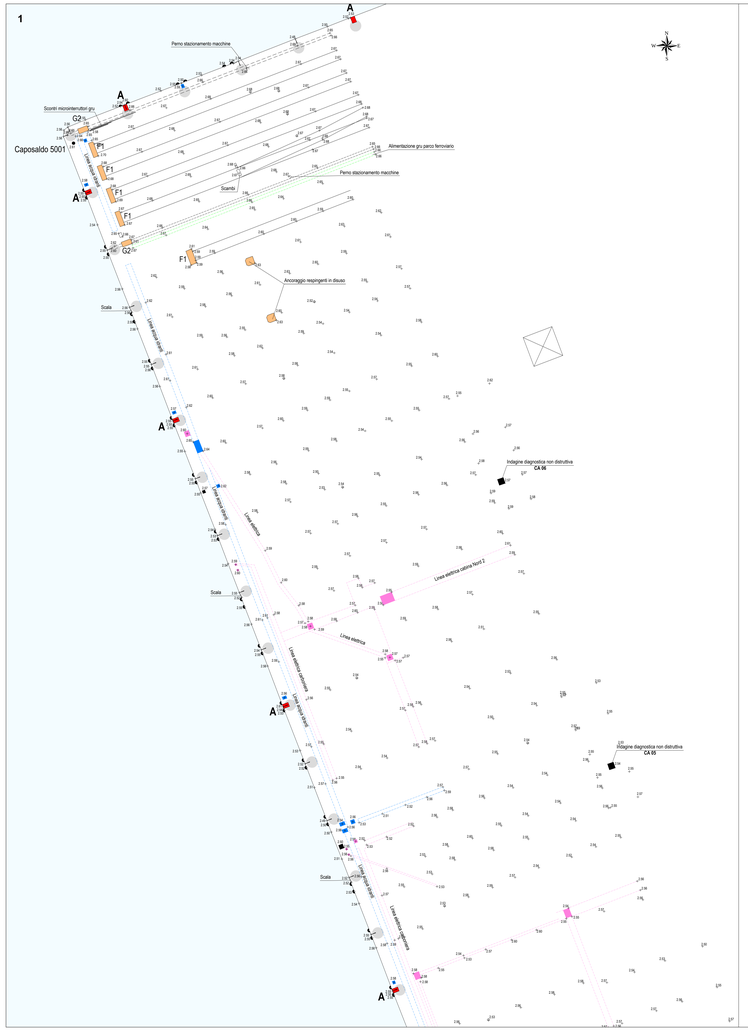

4

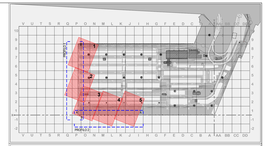

LEGENDA

- RETICOLO DI RIFERIMENTO LOCALE
- QUADRANTI DI INTERESSE

- Caposaldo
- Punto rilevato
- Traccia di superficie linea elettrica
- Chiusino linea elettrica
- Traccia di superficie linea acqua idranti
- Chiusino linea acqua idranti
- Traccia di superficie linea elettrica alimentazione gru
- Chiusino linea elettrica alimentazione gru
- Chiusino linea telefonica
- Rotaie ferrovia
- Rotaie gru
- Giunto
- Gancio attacco paraborchi di banchina
- Palo di fondazione
- A Bitta A
- B Bitta B
- C Bitta C
- Respingenti (ferroviario F1 e F2 - gru G1 e G2)
- Fori drenaggio

PROGETTO: INDAGINI GEOLOGICO-GEOTECNICHE E PROSPEZIONI GEOFISICHE PER L'AREA DI AMPLIAMENTO DEL MOLO VII DEL PORTO DI TRIESTE

TITOLO: RILIEVO TOPOGRAFICO PLANIMETRIA

RESPONSABILE: dott. geol. Carlo Alberto Mosoli

COLLABORATORI: dott. geol. Fabio Fumono, dott. Davide Marucelli, dott. Anna Aiello, dott. Cristina Michali

COMMITTENTE: Trieste Marine Terminal Spa, Trieste Marine Terminal - Molo VII, 34123 Trieste

RIFERIMENTI: S. 1:20.000 / 1:3000; T. 1 : 200; D. 28.10.2014; C. 0348PG001

TAVOLA: P 01

geosyntech consulenze s.r.l. Società di Ingegneria e Consulenza Geologica, Geotecnica, Sismica, Ambientale, Geofisica, Geomatica, Idrogeologia, Idraulica, Geotecnica, Strutture, Impianti, Ambiente, Sicurezza