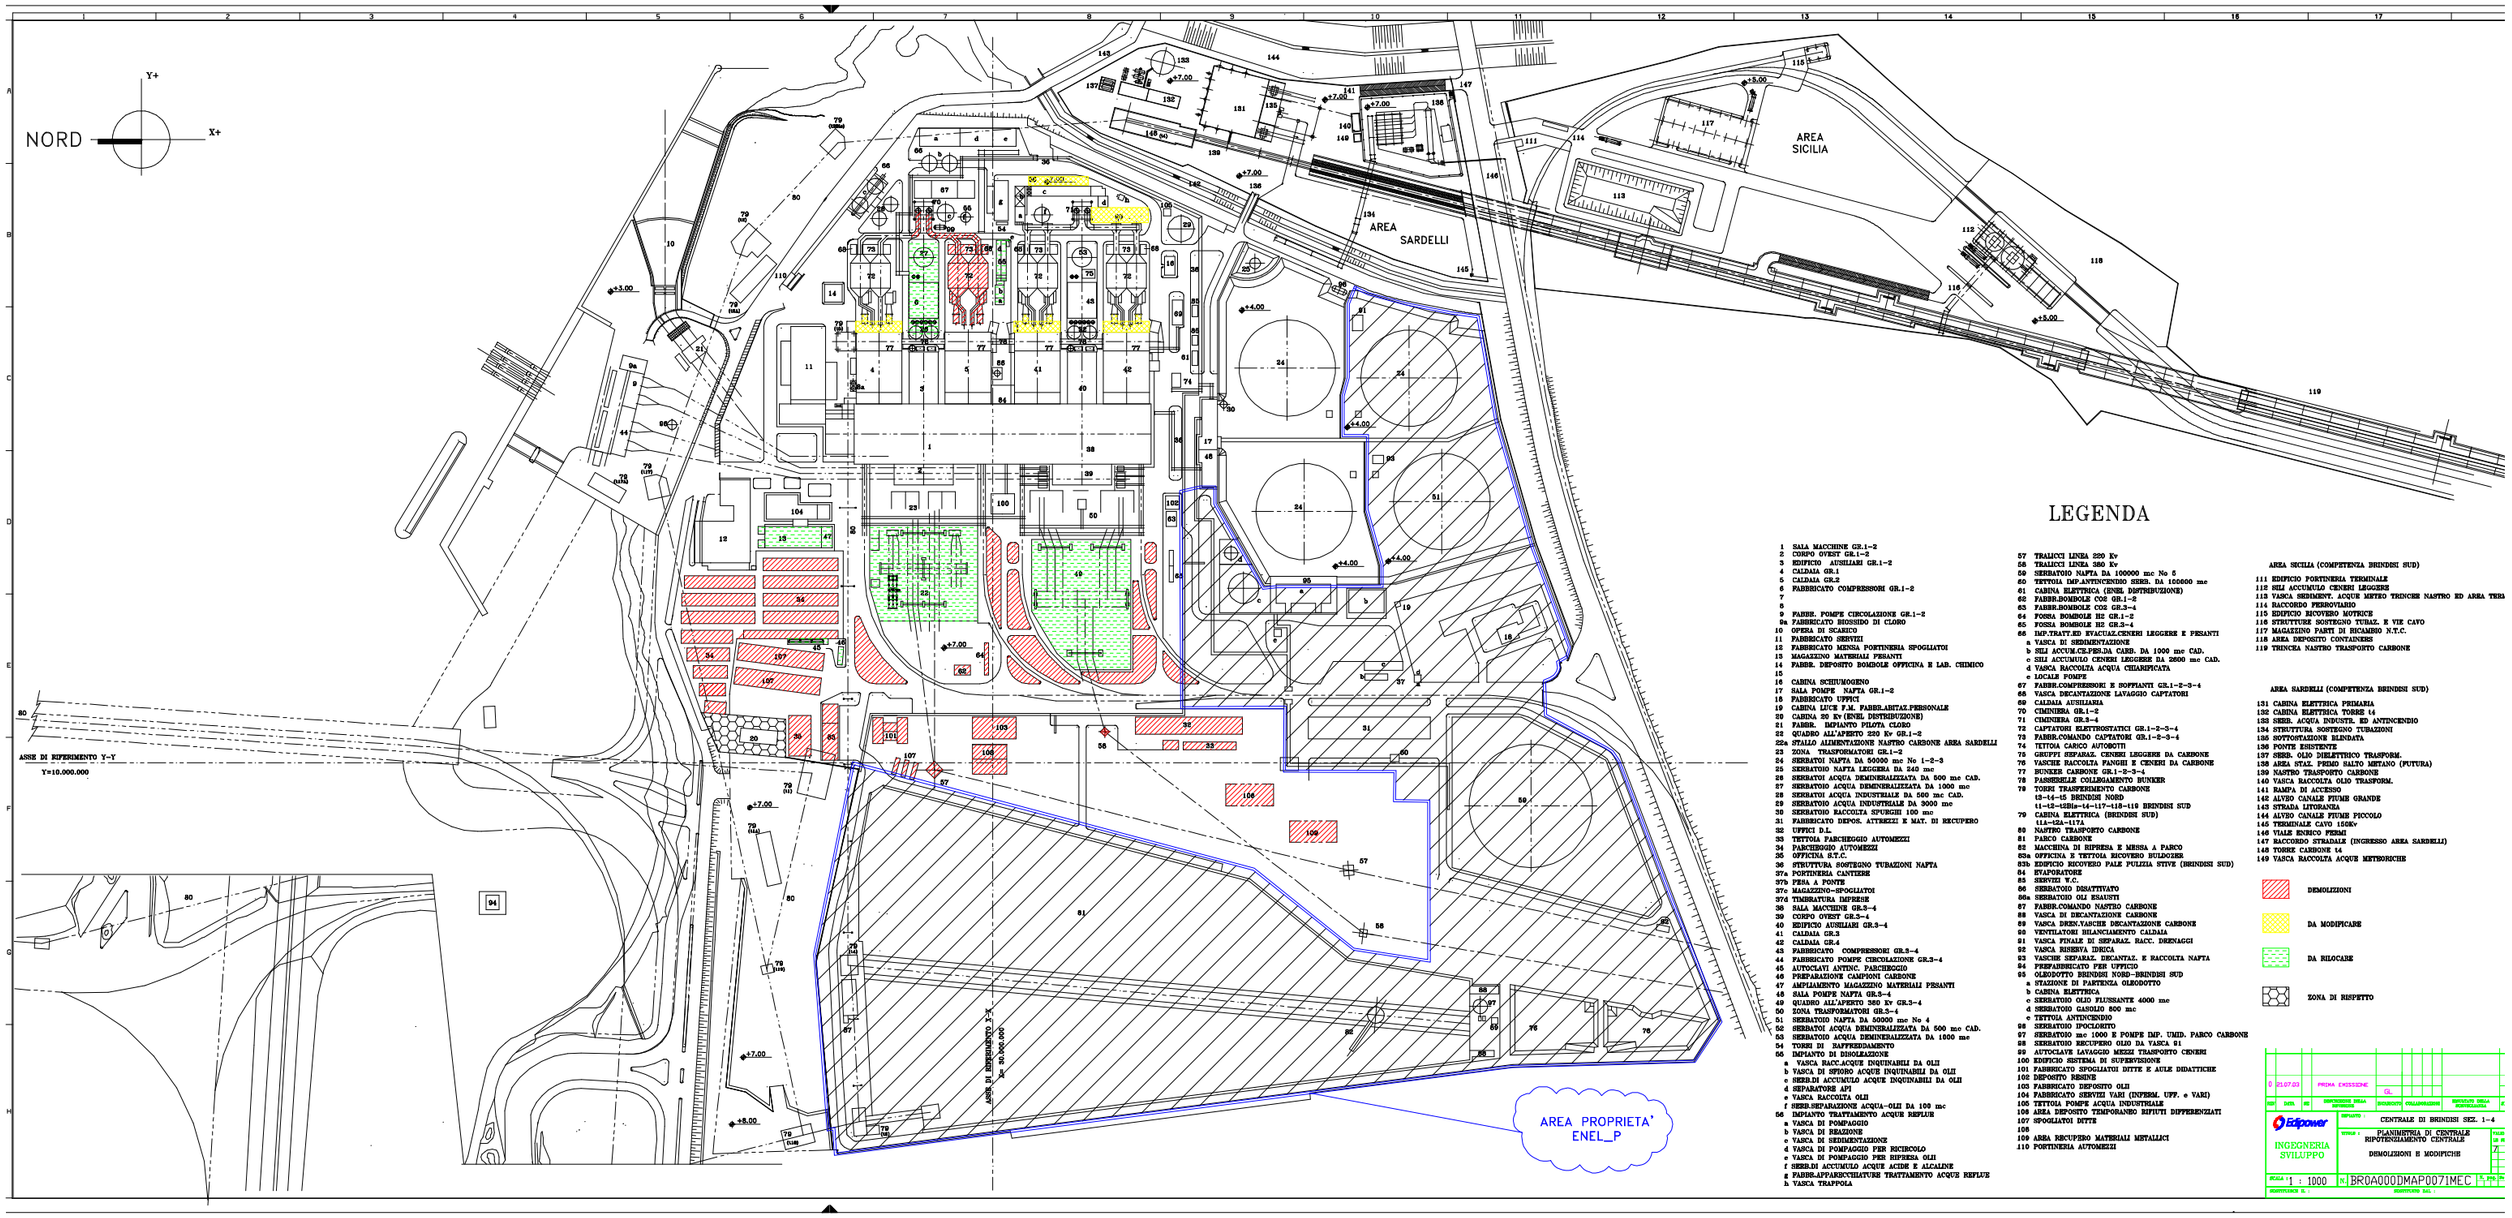

LEGENDA

1 SALA MACCHINE GR.1-2
2 CORPO OVEST GR.1-2
3 EDIFICIO AUSILIARI GR.1-2
4 CALDAIA GR.1
5 CALDAIA GR.2
6 FABBRICATO COMPRESSORI GR.1-2
7
8
9 FABBR. POMPE CIRCOLAZIONE GR.1-2
9a FABBRICATO BIOSSIDO DI CLORO
10 OFFICINA DI DEZAICO
11 FABBRICATO SERVIZI
12 FABBRICATO MENSA PORTINERIA SPOGLIATOI
13 MAGAZZINO MATERIALI PESANTI
14 FABBR. DEPOSITO BOMBOLE OFFICINA E LAB. CHIMICO
15
16 CABINA SCHIUMOGENO
17 SALA POMPE NAFTA GR.1-2
18 FABBRICATO UFFICI
19 CABINA LUCE P.M. FABBR.ABITAZ.PERSONALE
20 CABINA 20 Kv (ENEL DISTRIBUZIONE)
21 FABBR. IMPIANTO PILOTA CLORO
22 QUADRO ALL'APERTO 220 Kv GR.1-2
22a STALLO ALIMENTAZIONE NASTRO CARBONE AREA SARDELLI
23 ZONA TRASFORMATORI GR.1-2
24 SERBATOI NAFTA DA 50000 mc No 1-2-3
25 SERBATOIO NAFTA LEGGERA DA 240 mc
26 SERBATOI ACQUA DEMINERALIZZATA DA 500 mc CAD.
27 SERBATOIO ACQUA DEMINERALIZZATA DA 1000 mc
28 SERBATOI ACQUA INDUSTRIALE DA 500 mc CAD.
29 SERBATOIO ACQUA INDUSTRIALE DA 3000 mc
30 SERBATOIO RACCOLTA SPURGHI 100 mc
31 FABBRICATO DEPOS. ATTREZZI E MAT. DI RECUPERO
32 UFFICI D.L.
33 TETTOIA PARCHEGGIO AUTOMEZZI
34 PARCHEGGIO AUTOMEZZI
35 OFFICINA S.T.C.
36 STRUTTURA SOSTEGNO TUBAZIONI NAFTA
37a PORTINERIA CANTIERE
37b PESA A PONTE
37c MAGAZZINO-SPOGLIATOI
37d TIMBRATURA IMPRESE
38 SALA MACCHINE GR.3-4
39 CORPO OVEST GR.3-4
40 EDIFICIO AUSILIARI GR.3-4
41 CALDAIA GR.3
42 CALDAIA GR.4
43 FABBRICATO COMPRESSORI GR.3-4
44 FABBRICATO POMPE CIRCOLAZIONE GR.3-4
45 AUTOCLAVI ANTINC. PARCHEGGIO
46 PREPARAZIONE CAMPIONI CARBONE
47 AMPLIAMENTO MAGAZZINO MATERIALI PESANTI
48 SALA POMPE NAFTA GR.3-4
49 QUADRO ALL'APERTO 380 Kv GR.3-4
50 ZONA TRASFORMATORI GR.3-4
51 SERBATOIO NAFTA DA 50000 mc No 4
52 SERBATOI ACQUA DEMINERALIZZATA DA 500 mc CAD.
53 SERBATOIO ACQUA DEMINERALIZZATA DA 1000 mc
54 TORRI DI RAFFREDDAMENTO
55 IMPIANTO DI DISOLEAZIONE
a VASCA RACC.ACQUE INQUINABILI DA OLII
b VASCA DI SFIORO ACQUE INQUINABILI DA OLII
c SERB.DI ACCUMULO ACQUE INQUINABILI DA OLII
d SEPARATORE API
e VASCA RACCOLTA OLII
f SERB.SEPARAZIONE ACQUA-OLII DA 100 mc
56 IMPIANTO TRATTAMENTO ACQUE REFLUE
a VASCA DI POMPAGGIO
b VASCA DI REAZIONE
c VASCA DI SEDIMENTAZIONE
d VASCA DI POMPAGGIO PER RICICLO
e VASCA DI POMPAGGIO PER RIPRESA OLII
f SERB.DI ACCUMULO ACQUE ACIDE E ALCALINE
g FABBR.SPARSECCHIATURE TRATTAMENTO ACQUE REFLUE
h VASCA TRAPPOLA

57 TRALICCI LINEA 220 Kv
58 TRALICCI LINEA 380 Kv
59 SERBATOIO NAFTA DA 100000 mc No 5
60 TETTOIA IMP.ANTINCENDIO SERB. DA 100000 mc
61 CABINA ELETTRICA (ENEL DISTRIBUZIONE)
62 FABBR.BOMBOLE CO2 GR.1-2
63 FABBR.BOMBOLE CO2 GR.3-4
64 FOSSA BOMBOLE H2 GR.1-2
65 FOSSA BOMBOLE H2 GR.3-4
66 IMP.TRATT.ED EVACUAZ.CENERI LEGGERE E PESANTI
a VASCA DI SEDIMENTAZIONE
b SILI ACCUM.CE.PES.DA CARB. DA 1000 mc CAD.
c SILI ACCUMULO CENERI LEGGERE DA 2600 mc CAD.
d VASCA RACCOLTA ACQUA CHIARIFICATA
e LOCALE POMPE
67 FABBR.COMPRESSORI E SOFFIANTI GR.1-2-3-4
68 VASCA DECANTAZIONE LAVAGGIO CAPTATORI
69 CALDAIA AUSILIARIA
70 CIMINIERA GR.1-2
71 CIMINIERA GR.3-4
72 CAPTATORI ELETTROSTATICI GR.1-2-3-4
73 FABBR.COMANDO CAPTATORI GR.1-2-3-4
74 TETTOIA CARICO AUTOBOTTI
75 GRUPPI SEPARAZ. CENERI LEGGERE DA CARBONE
76 VASCHE RACCOLTA FANGHI E CENERI DA CARBONE
77 BUNKER CARBONE GR.1-2-3-4
78 PASSERELLE COLLEGAMENTO BUNKER
79 TORRI TRASFERIMENTO CARBONE
t2-t4-t5 BRINDISI NORD
t1-t3-t2Bis-t4-t17-t18-t19 BRINDISI SUD
80 CABINA ELETTRICA (BRINDISI SUD)
t1A-t2A-t17A
80 NASTRO TRASPORTO CARBONE
81 PARCO CARBONE
82 MACCHINA DI RIPRESA E MESSA A PARCO
82a OFFICINA E TETTOIA RICOVERO BULDOZER
82b EDIFICIO RICOVERO PALE PULIZIA STIVE (BRINDISI SUD)
84 EVAPORATORE
85 SERVIZI W.C.
86 SERBATOIO DISATTIVATO
86a SERBATOIO OLI ESAUSTI
87 FABBR.COMANDO NASTRO CARBONE
88 VASCA DI DECANTAZIONE CARBONE
89 VASCA DREN.VASCHE DECANTAZIONE CARBONE
90 VENTILATORI BILANCIAMENTO CALDAIA
91 VASCA FINALE DI SEPARAZ. RACC. DRENAGGI
92 VASCA RISERVA IDRICA
93 VASCHE SEPARAZ. DECANTAZ. E RACCOLTA NAFTA
94 PREFABBRICATO PER UFFICIO
95 OLEODOTTO BRINDISI NORD-BRINDISI SUD
a STAZIONE DI PARTENZA OLEODOTTO
b CABINA ELETTRICA
c SERBATOIO OLIO FLUSSANTE 4000 mc
d SERBATOIO GASOLIO 500 mc
e TETTOIA ANTINCENDIO
96 SERBATOIO IPOCLORITO
97 SERBATOIO mc 1000 E POMPE IMP. UMID. PARCO CARBONE
98 SERBATOIO RECUPERO OLIO DA VASCA 91
99 AUTOCLAVE LAVAGGIO MEZZI TRASPORTO CENERI
100 EDIFICIO SISTEMA DI SUPERVISIONE
101 FABBRICATO SPOGLIATOI DITTE E AULE DIDATTICHE
102 DEPOSITO BENZINE
103 FABBRICATO DEPOSITO OLII
104 FABBRICATO SERVIZI VARI (INFERM. UFF. e VARI)
105 TETTOIA POMPE ACQUA INDUSTRIALE
106 AREA DEPOSITO TEMPORANEO RIFIUTI DIFFERENZIATI
107 SPOGLIATOI DITTE
108
109 AREA RECUPERO MATERIALI METALLICI
110 PORTINERIA AUTOMEZZI

AREA SICILIA (COMPETENZA BRINDISI SUD)

111 EDIFICIO PORTINERIA TERMINALE
112 SILI ACCUMULO CENERI LEGGERE
113 VASCA SEDIMENT. ACQUE METEO TRINCEE NASTRO ED AREA TERM
114 RACCORDO FERROVIARIO
115 EDIFICIO RICOVERO MOTRICE
116 STRUTTURE SOSTEGNO TUBAZ. E VIE CAVO
117 MAGAZZINO PARTI DI RICAMBIO N.T.C.
118 AREA DEPOSITO CONTAINERS
119 TRINCEA NASTRO TRASPORTO CARBONE

AREA SARDELLI (COMPETENZA BRINDISI SUD)

131 CABINA ELETTRICA PRIMARIA
132 CABINA ELETTRICA TORRE t4
133 SERB. ACQUA INDUSTR. ED ANTINCENDIO
134 STRUTTURA SOSTEGNO TUBAZIONI
135 SOTTOSTAZIONE BLINDATA
136 PONTE ESISTENTE
137 SERB. OLIO DIELETTRICO TRASFORM.
138 AREA STAZ. PRIMO SALTO METANO (FUTURA)
139 NASTRO TRASPORTO CARBONE
140 VASCA RACCOLTA OLIO TRASFORM.
141 RAMPA DI ACCESSO
142 ALVEO CANALE FIUME GRANDE
143 STRADA LITORANEA
144 ALVEO CANALE FIUME PICCOLO
145 TERMINALE CAVO 150Kv
146 VIALE ENRICO FERMI
147 RACCORDO STRADALE (INGRESSO AREA SARDELLI)
148 TORRE CARBONE t4
149 VASCA RACCOLTA ACQUE METEORICHE

DEMOLIZIONI

DA MODIFICARE

DA BILOCARE

ZONA DI RISPETTO

REV.	DATA	DESCRIZIONE DELLA REVISIONE	DISEGNATO	COLLAUDATO	RICHIESTO DALLA REVISIONE	P.
0	21.07.03	PRIMA EMISSIONE	GL			

Edipower

INGEGNERIA SVILUPPO

IMPIANTO: CENTRALE DI BRINDISI SEZ. 1-4

TITOLO: PIANIMETRIA DI CENTRALE
RIPOTENZIAMENTO CENTRALE
DEMOLIZIONI E MODIFICHE

SCALA: 1 : 1000

N. B00A000DMAP0071MEC

FOGLIO 1 DI 1

DISEGNATORE EL.: DISEGNATORE MEC.: