
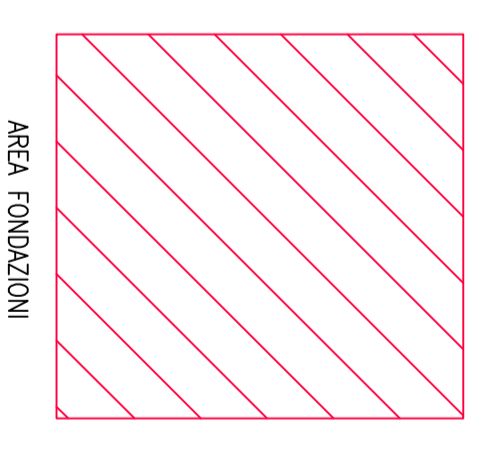
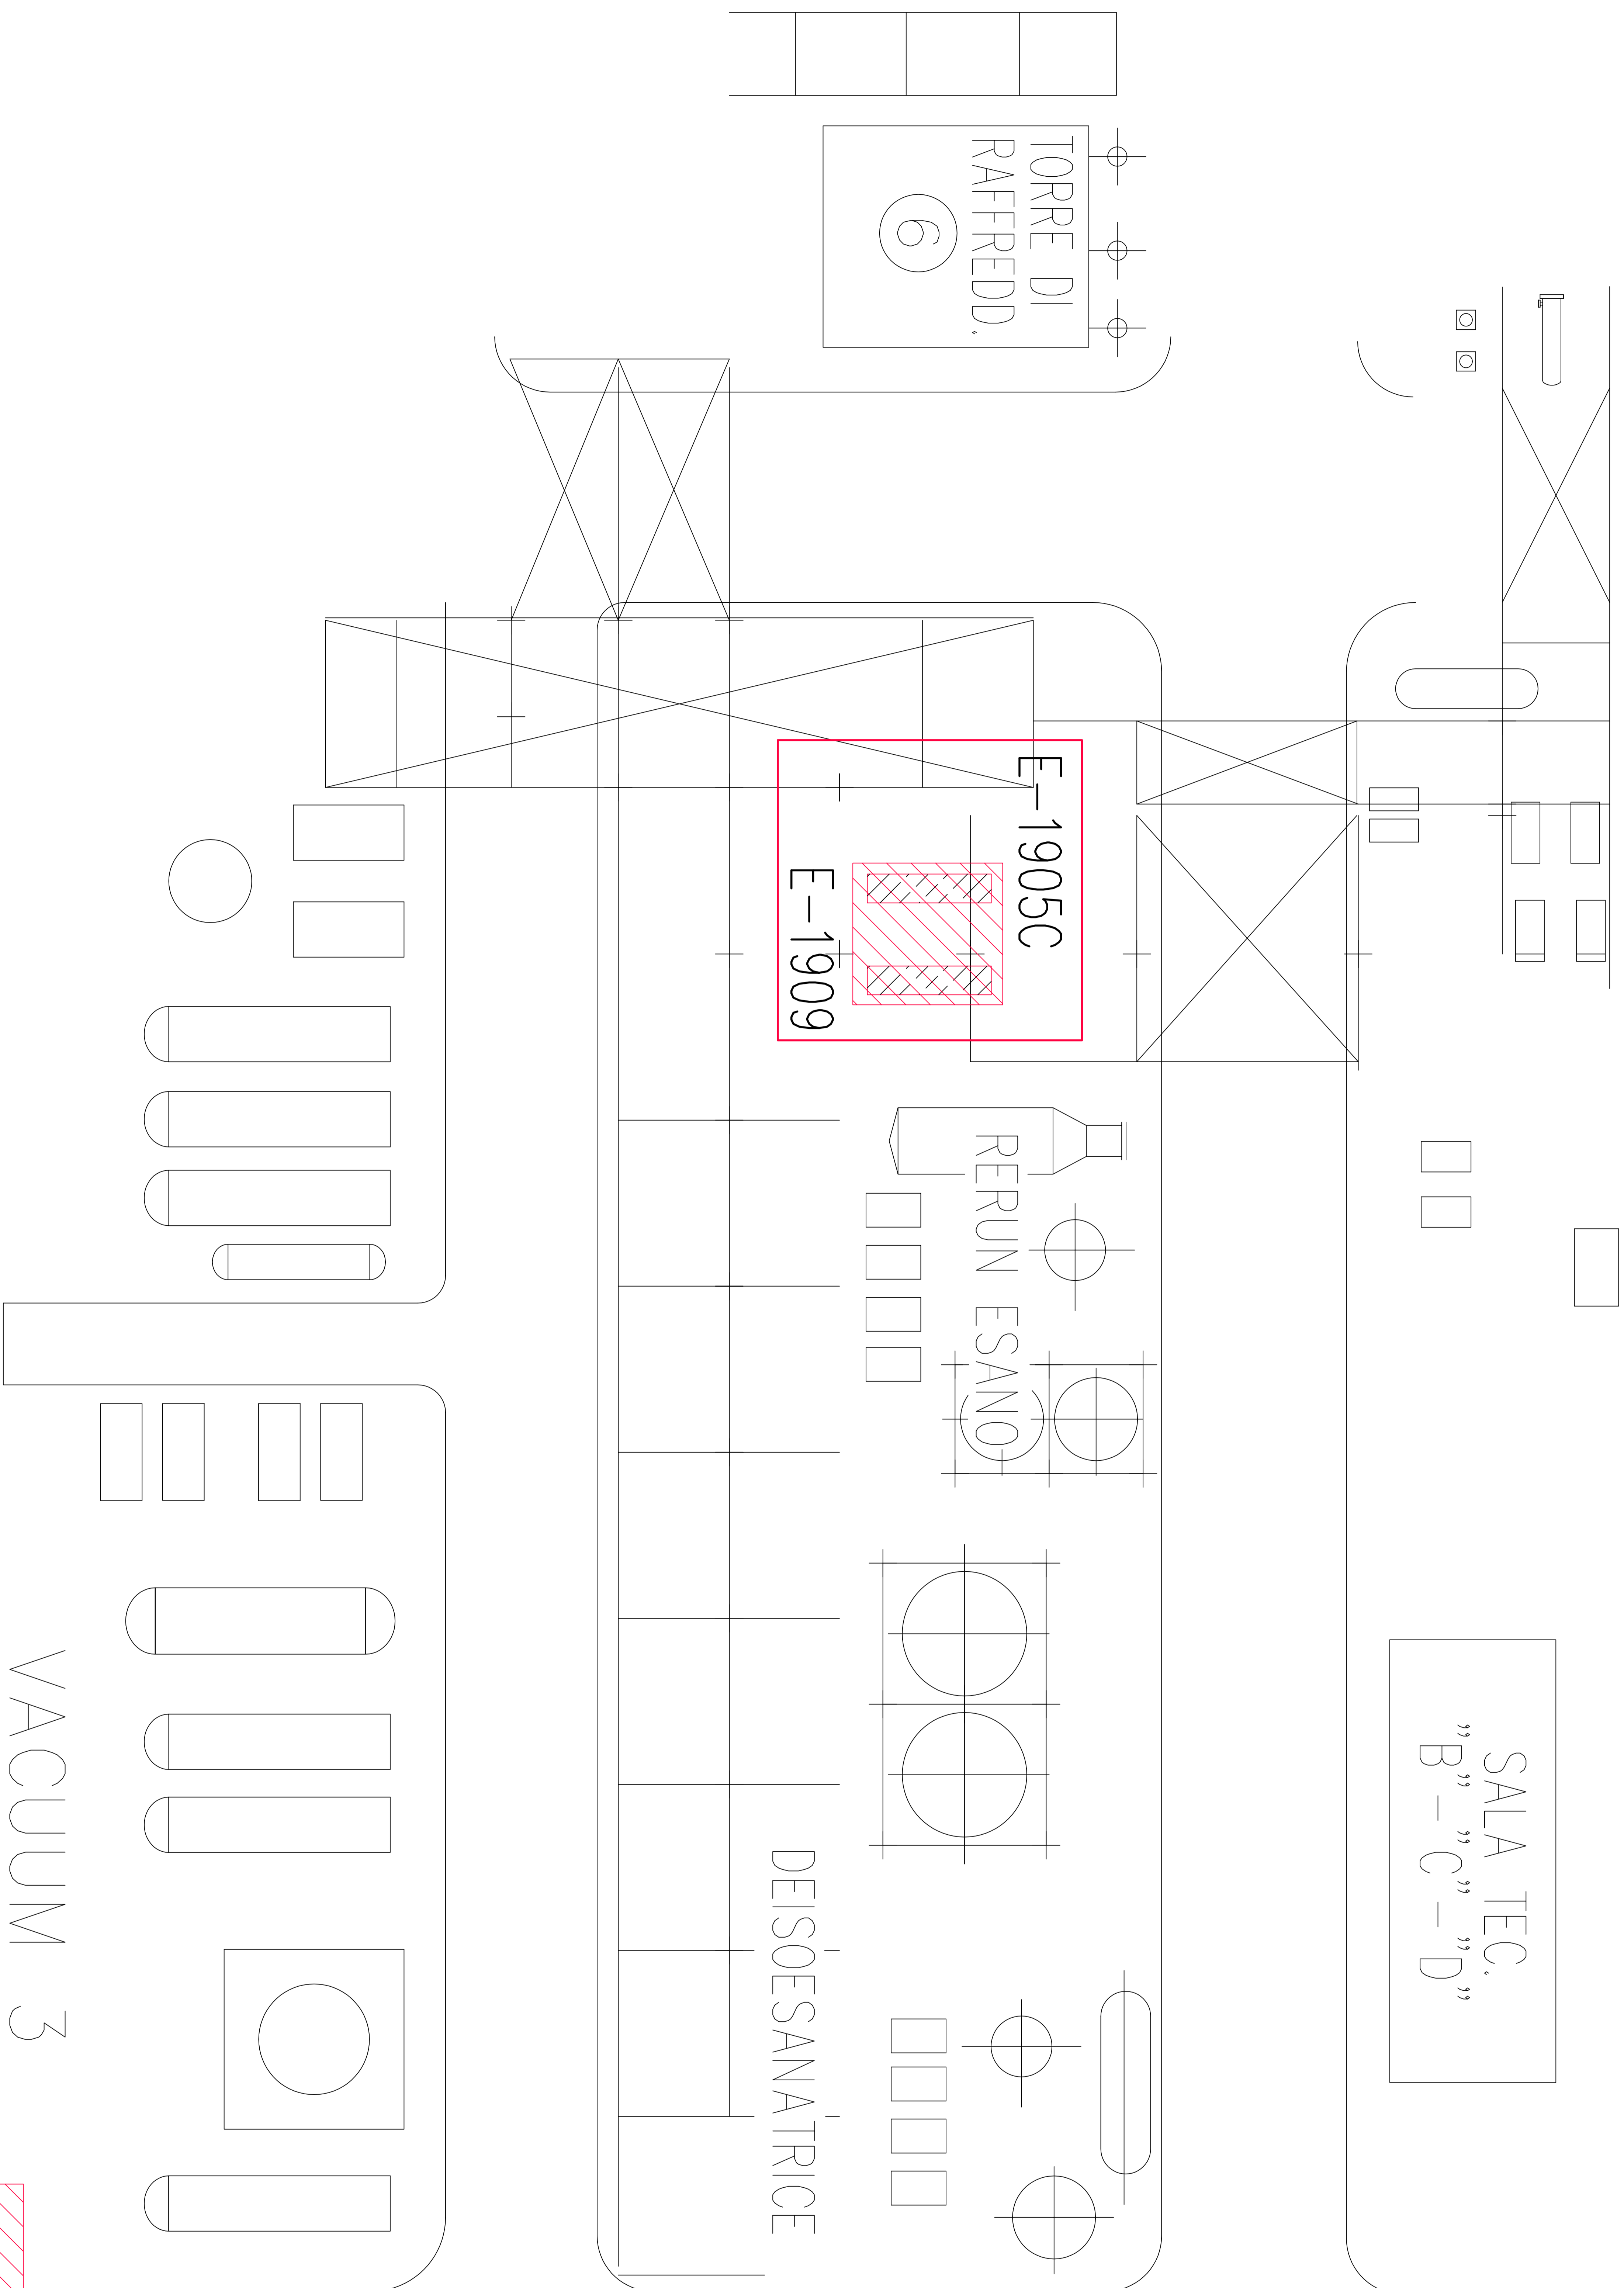



**LEGENDA**  
 [Hatched pattern] APPARECCHIO NUOVO  
 [Pink hatched pattern] APPARECCHIO NUOVO AL POSTO DI ESISTENTE  
 [Grid pattern] APPARECCHIO ESISTENTE INUTILIZZATO  
 [Diagonal lines] APPARECCHIO ESISTENTE INUTILIZZATO IN ALTRA POSIZIONE  
 [Dotted pattern] APPARECCHIO ESISTENTE FUORI SCOPO DEL LAVORO (IN FUNZIONE PER ALTRO USO)

NOTE GENERALI — GENERAL NOTES  
 1 - TUTTE LE DIMENSIONI SONO ESPRESSE IN mm.  
 2 - TUTTE LE ELEVAZIONI SONO ESPRESSE IN mm E SONO RIFERITE AL 4000 SL.M.M. (COPESALDO D'IMPIANTO)  
 3 - APPARECCHIO T-3202 NON SMANTIBILE COME DA INDICAZIONI DI 84

  
**raffineria di ancona s.p.a.**  
 Direzione Generale della Raffineria  
 Direzione Disegni di Riformamento  
 0 10/05/2015  
 Disegno N°                    Nome                     
 Disegnato                    Verificato                     
 Controllato                    Approvato                     
 Approvato                     
 D.M. 05-02-15  
 SCALA                     
 UNITA'                    DESINI                    N°                    POSTO                     
 3 | 2 | 0 | 1 | H | A | I | O | 1 | 0 | 1 | 0



DESIGNATO		ZUCCHI	
CONFEZIONATO		-	
APPROVATO		-	
DATA		16-03-15	
SCALA		-	
UNITA'	DESCRIZIONE	NUMERO	REV.
0	INDICI PER STUDIO AMBIENTALE	2/03/01	1
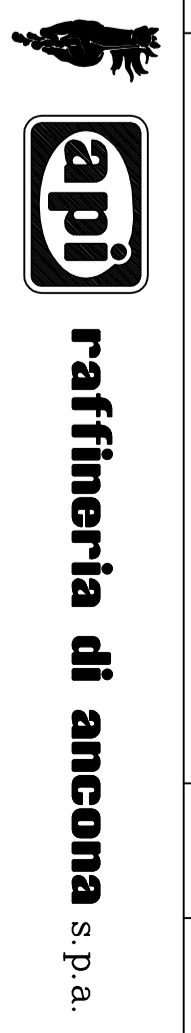

Disegno N° \_\_\_\_\_  
 Nome file: 1952-6-494  
 STRALCIO PLANIMETRIA AREA 2  
 AREA INTERESSATA DA FONDAZIONI

- LEGENDA**
- APPARECCHIO NUOVO
  - APPARECCHIO NUOVO AL POSTO DI ESISTENTE
  - APPARECCHIO ESISTENTE REALIZZATO
  - APPARECCHIO ESISTENTE REALIZZATO IN ALTRA POSIZIONE
  - APPARECCHIO ESISTENTE FUORI SCOPO DEL LAVORO (IN FUNZIONE PER ALTRO USO)