raffineria di ancona

Allegato 11

Planimetria rete fognaria di dettaglio dell'area di intervento

ORDINE DEGLI INGEGNERI PROV. GENOVA
Dott. Ing.
MAURIZIO
TOCANNA
N° 10247 A

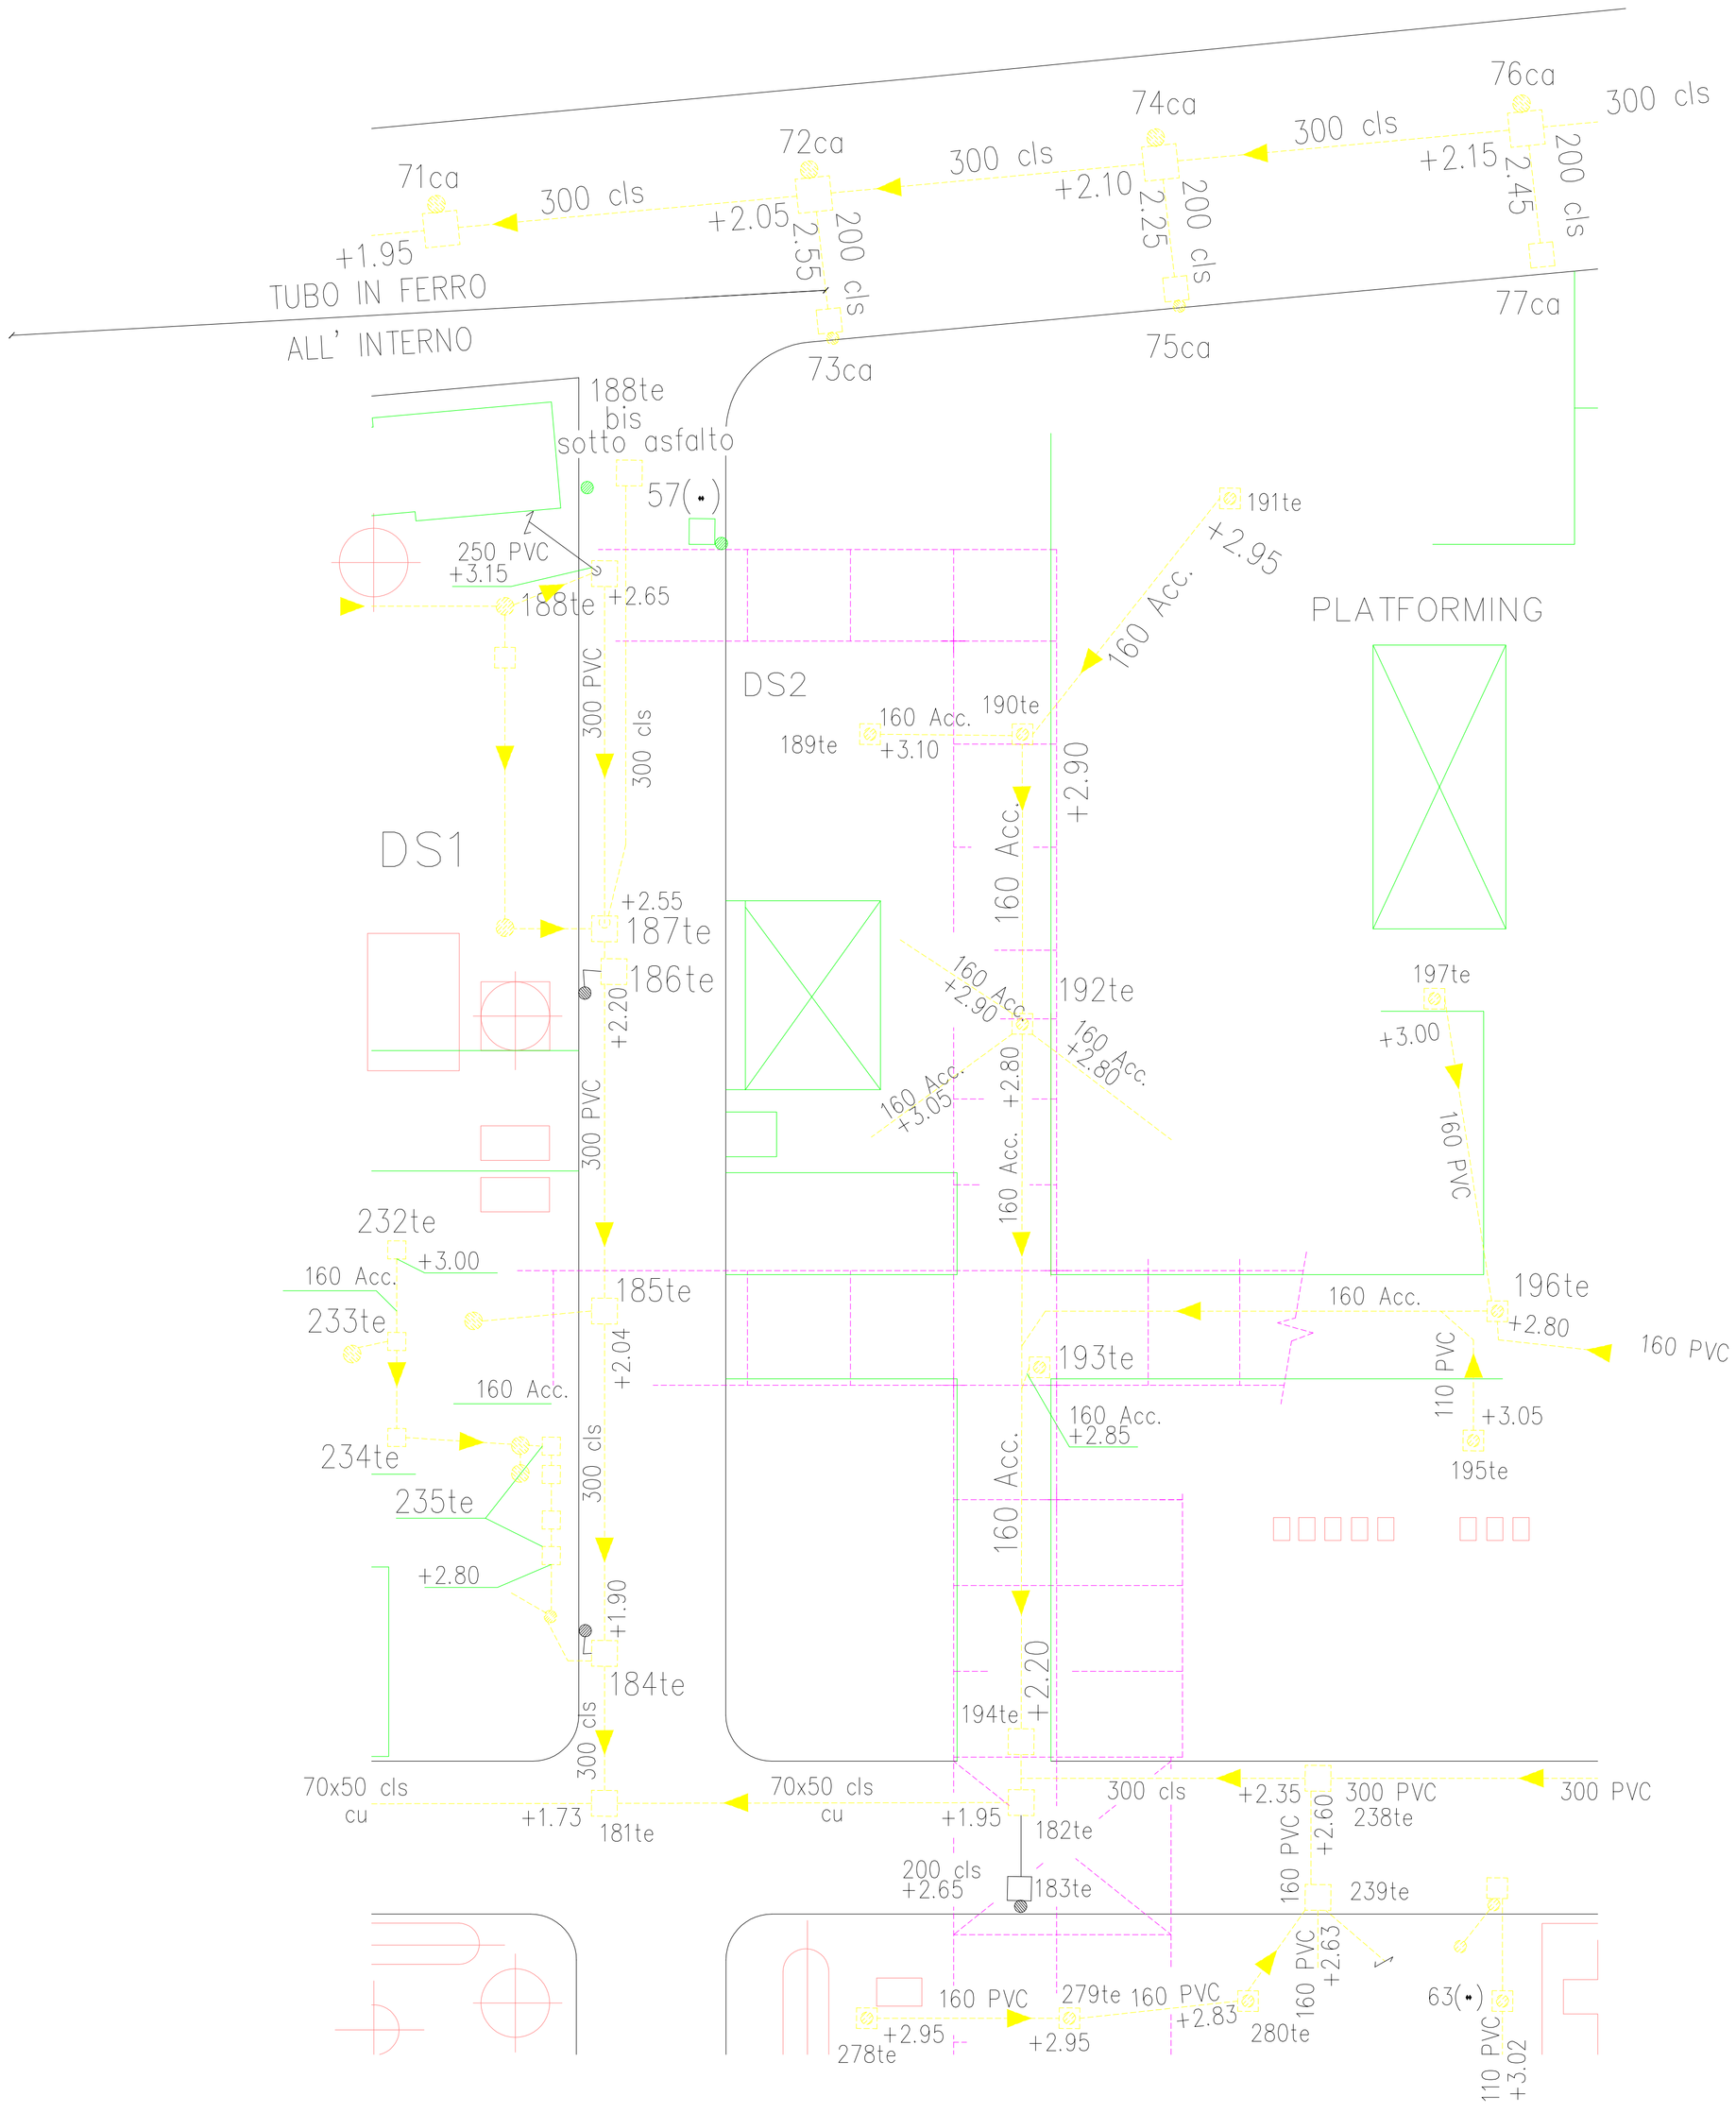

NOTE GENERALI – GENERAL NOTES

- FOGNATURE PLUVIALI
- FOGNATURE OLEOSE
- Tratto interrotto senza sbocco
- POZZETTI FOGNATURE OLEOSE
- POZZETTI FOGNATURE PLUVIALI
- POZZI DI RACCOLTA OLEOSA CON POMPA DI RILANCIO AL TRATTAMENTO EFFLUENTI
- GRIGLIE CADITOIE PLUVIALI
- 300 PVC +2.80 — Tubo in PVC diametro interno mm.300 quota S.L.M. circa +2.80 m.
- 400 cls +1.00 — Tubo di cemento diametro interno mm.400 (pre fabbricati cemento vibrato) quota S.L.M. circa +1.00 m.
- CN +1.00 — Cunette di cemento pre fabbricate quota S.L.M. circa +1.00 m.
- cu +1.00 — Cunicolo in c.a. quota S.L.M. circa +1.00 m.
- gh +1.00 — Tubi in ghisa giunto a ichiere quota S.L.M. circa +1.00 m.

NOTA GENERALE il numero tra parentesi identifica il pozzetto di raccolta ricettore

Pozzetti 1(-)……5(-)……13(-)…… Condotte di cui non si conosce il ricettore

Pozzetti 1te……5te……13te…… Condotte convogliate a API SEPARATOR

- F.B. Fossa biologica isolata non allacciata (recupero mediante autospurgo)
- F.B. Fossa biologica con scarico a gravità
- F.B. Fossa biologica con pompa di rilancio

AVVERTENZA
Lo planimetria generale sulla quale è riportato il presente rilievo non è aggiornato e presenta inesattezze topografiche.
Le distanze tra i pozzetti vanno misurate tra asse ed asse

N

N. DISEGNO	DESCRIZIONE
A0-19520 Fg.6/6	Area di Raffineria lato est
A0-19520 Fg.5/6	Area di Raffineria lato ovest
FS-19520 Fg.3/6	Area Est Raffineria da Fosso Castellaraccio a Fosso Caserme
FS-19520 Fg.2/6	Area parcheggio atb e Deposito Nazionale
FS-19520 Fg.1/6	Area S.I.F.

DISEGNI DI RIFERIMENTO

REV.	"SOCIETA" DATA	DESCRIZIONE	DISEGNATO	CONTROLLATO	APPROVATO
0	API 09-02-2015	EMESSO PER DICHIARAZIONE DI NON AGGRAVIO DI RISCHIO	ZUCCHI	LOCARNO	CAROTA

api raffineria di ancona s.p.a.

Disegno N° Nome file 19520-6.dwg

DISEGNATO ZUCCHI
CONTROLLATO –
APPROVATO –
DATA 09-02-15
SCALA –

Rete di fognatura
STRALCIO PLANIMETRIA AREA DS2

UNITA"	GRUPPO ARCHIVIO	FORM.	NUMERO DISEGNO API	REV.	FOGLIO
5 9 0 0	H A A 0	1	9 5 2 0	6	4 DI 8