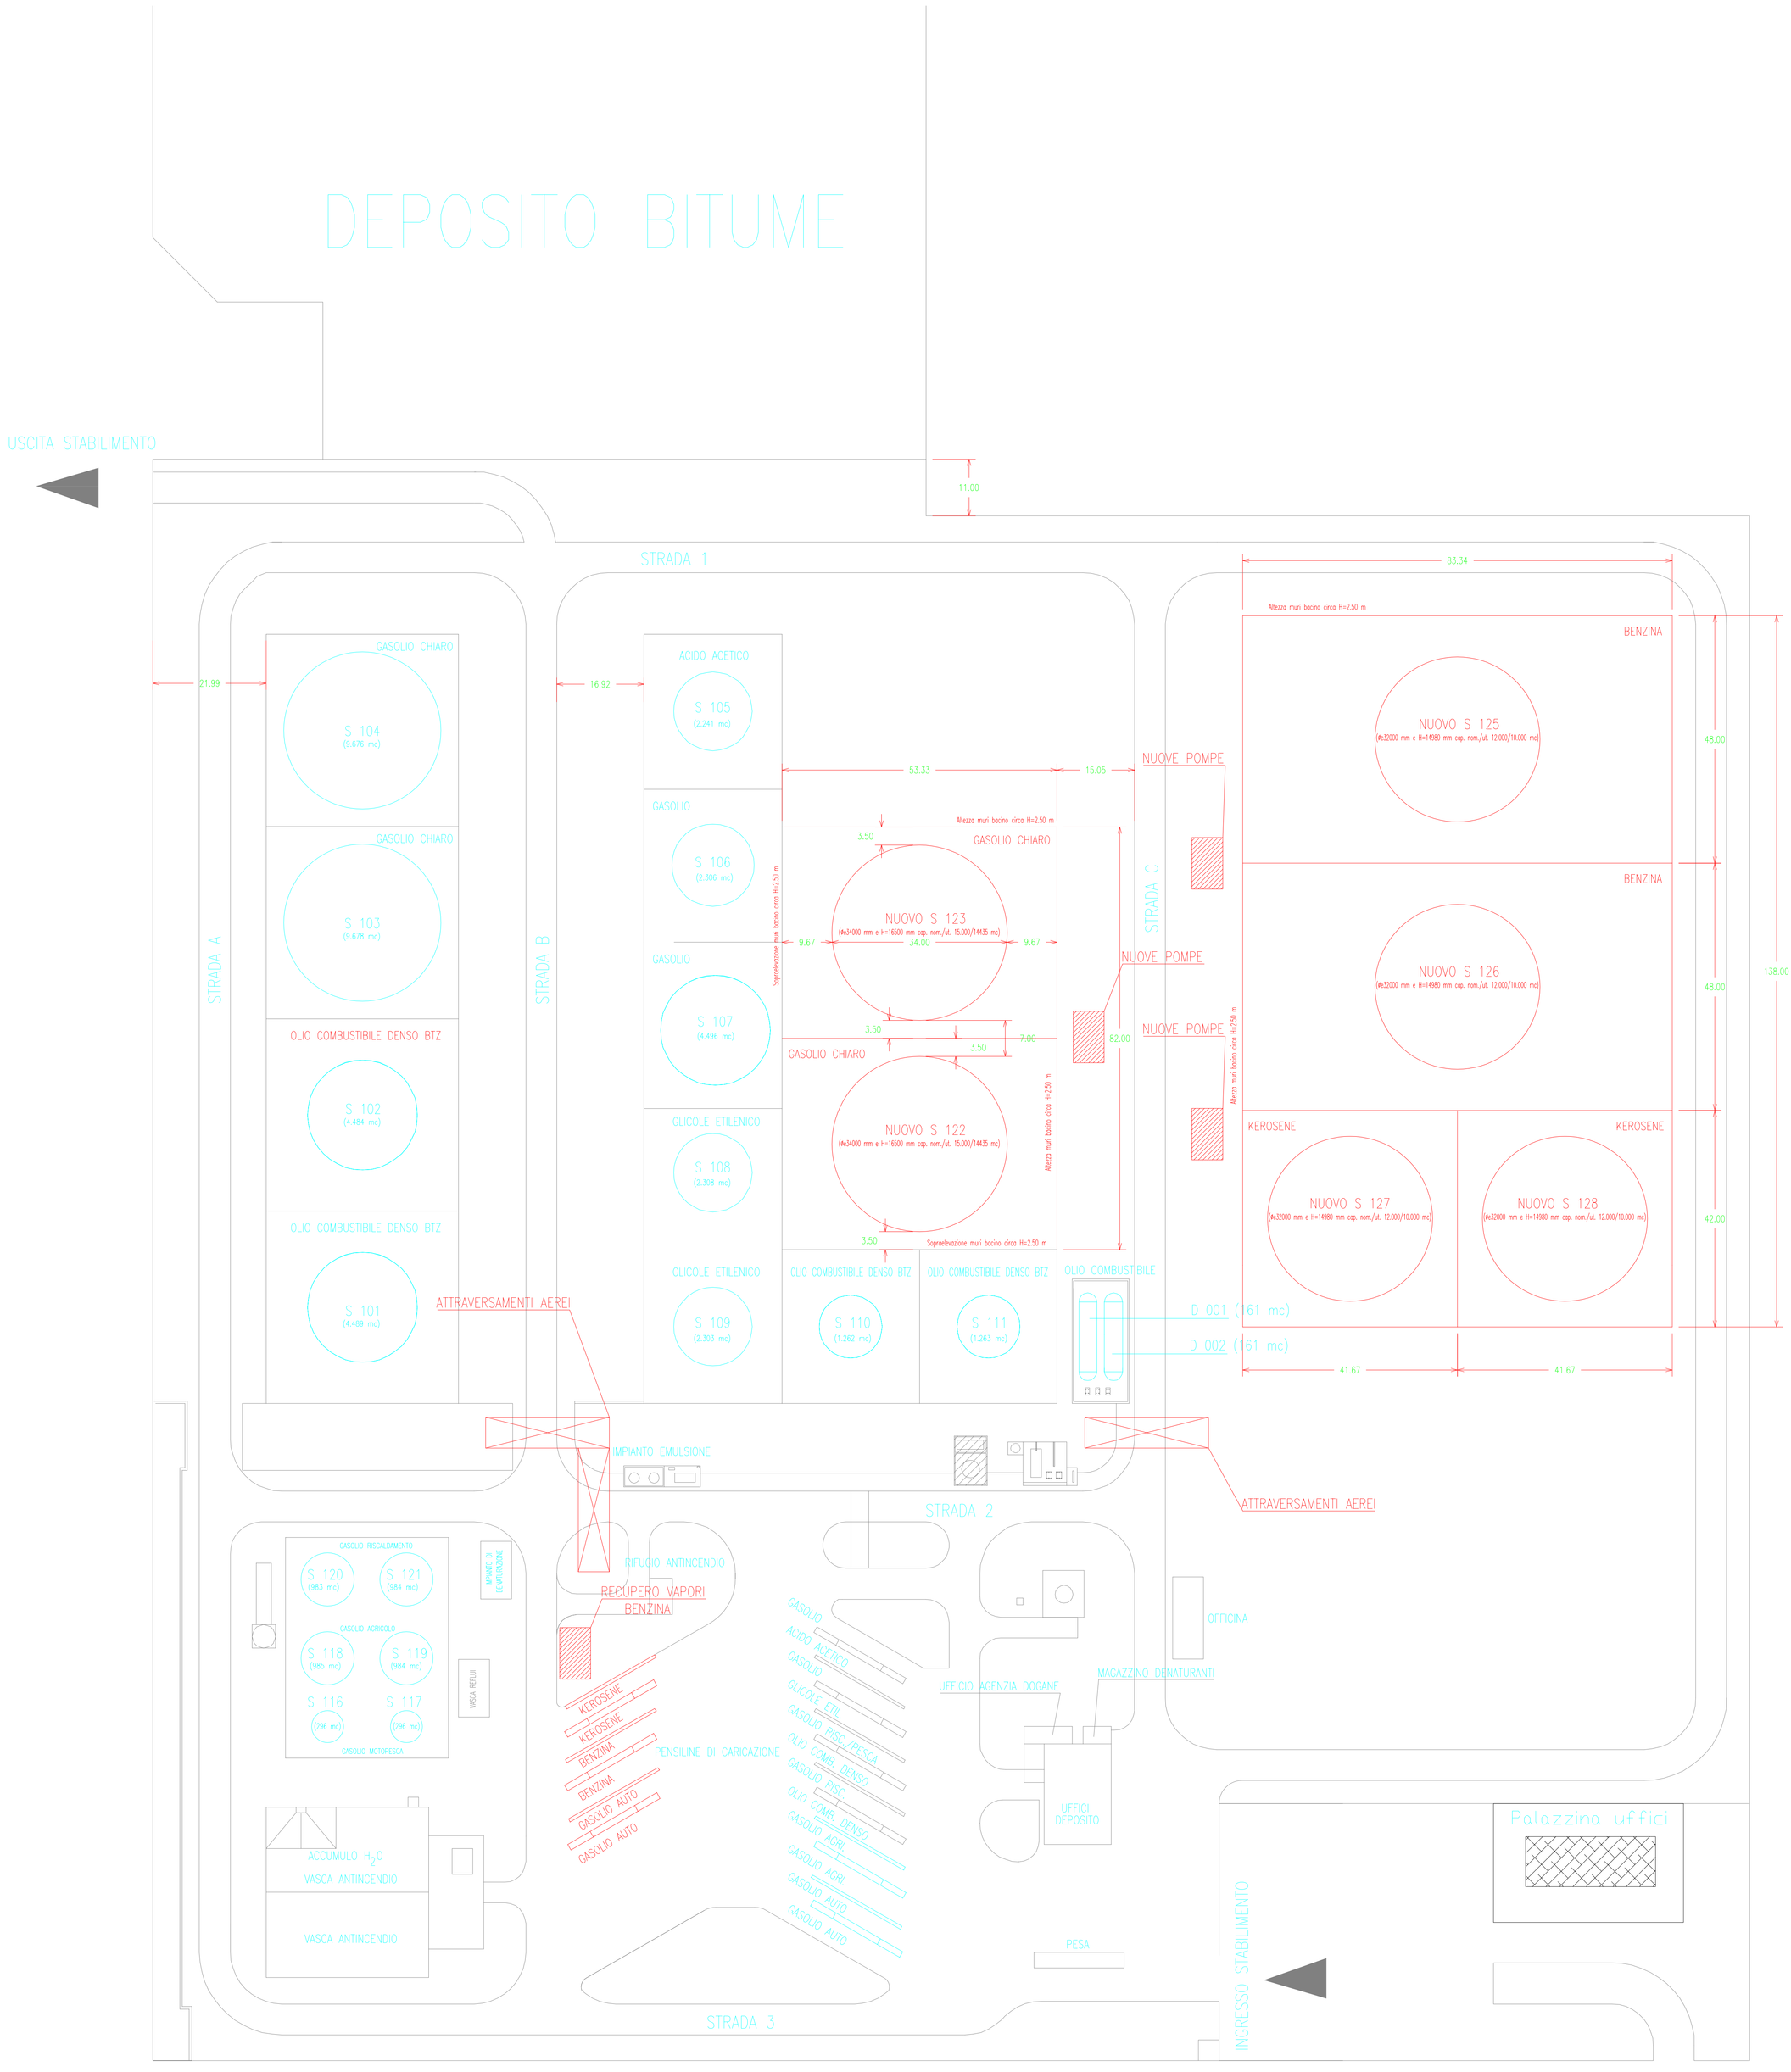

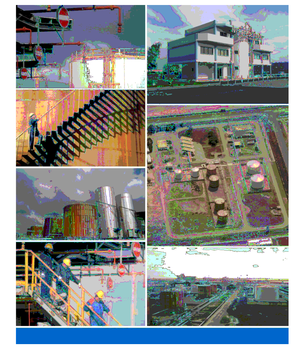

PROGETTO DI AMPLIAMENTO DEPOSITO COSTIERO DI SANTA GIUSTA
PER LA MOVIMENTAZIONE DI PRODOTTI PETROLIFERI

PROGETTO DEFINITIVO

IL COMMITTENTE

SIVI PETROLIFERA DEPOSITO COSTIERO

PROGETTAZIONE
Ing. Andrea Fiori

ORDINE INGEGNERI PROVINCIA DI SASSARI E OLBIA-TEMPIO
N° 546 Dott. Ing. Andrea Fiori
Ingegneria Civile e Ambientale - Industriale e dell'Informazione - Sezione A - Settore a,b,c

ELABORATO
PLANIMETRIA DEPOSITO ASSETTO FUTURO

TAVOLA
4
(CB-004-2014)

SCALA: 1:500

DATA: 07.11.2014