



SEZIONE "A-A" TIPICA TRINCEA

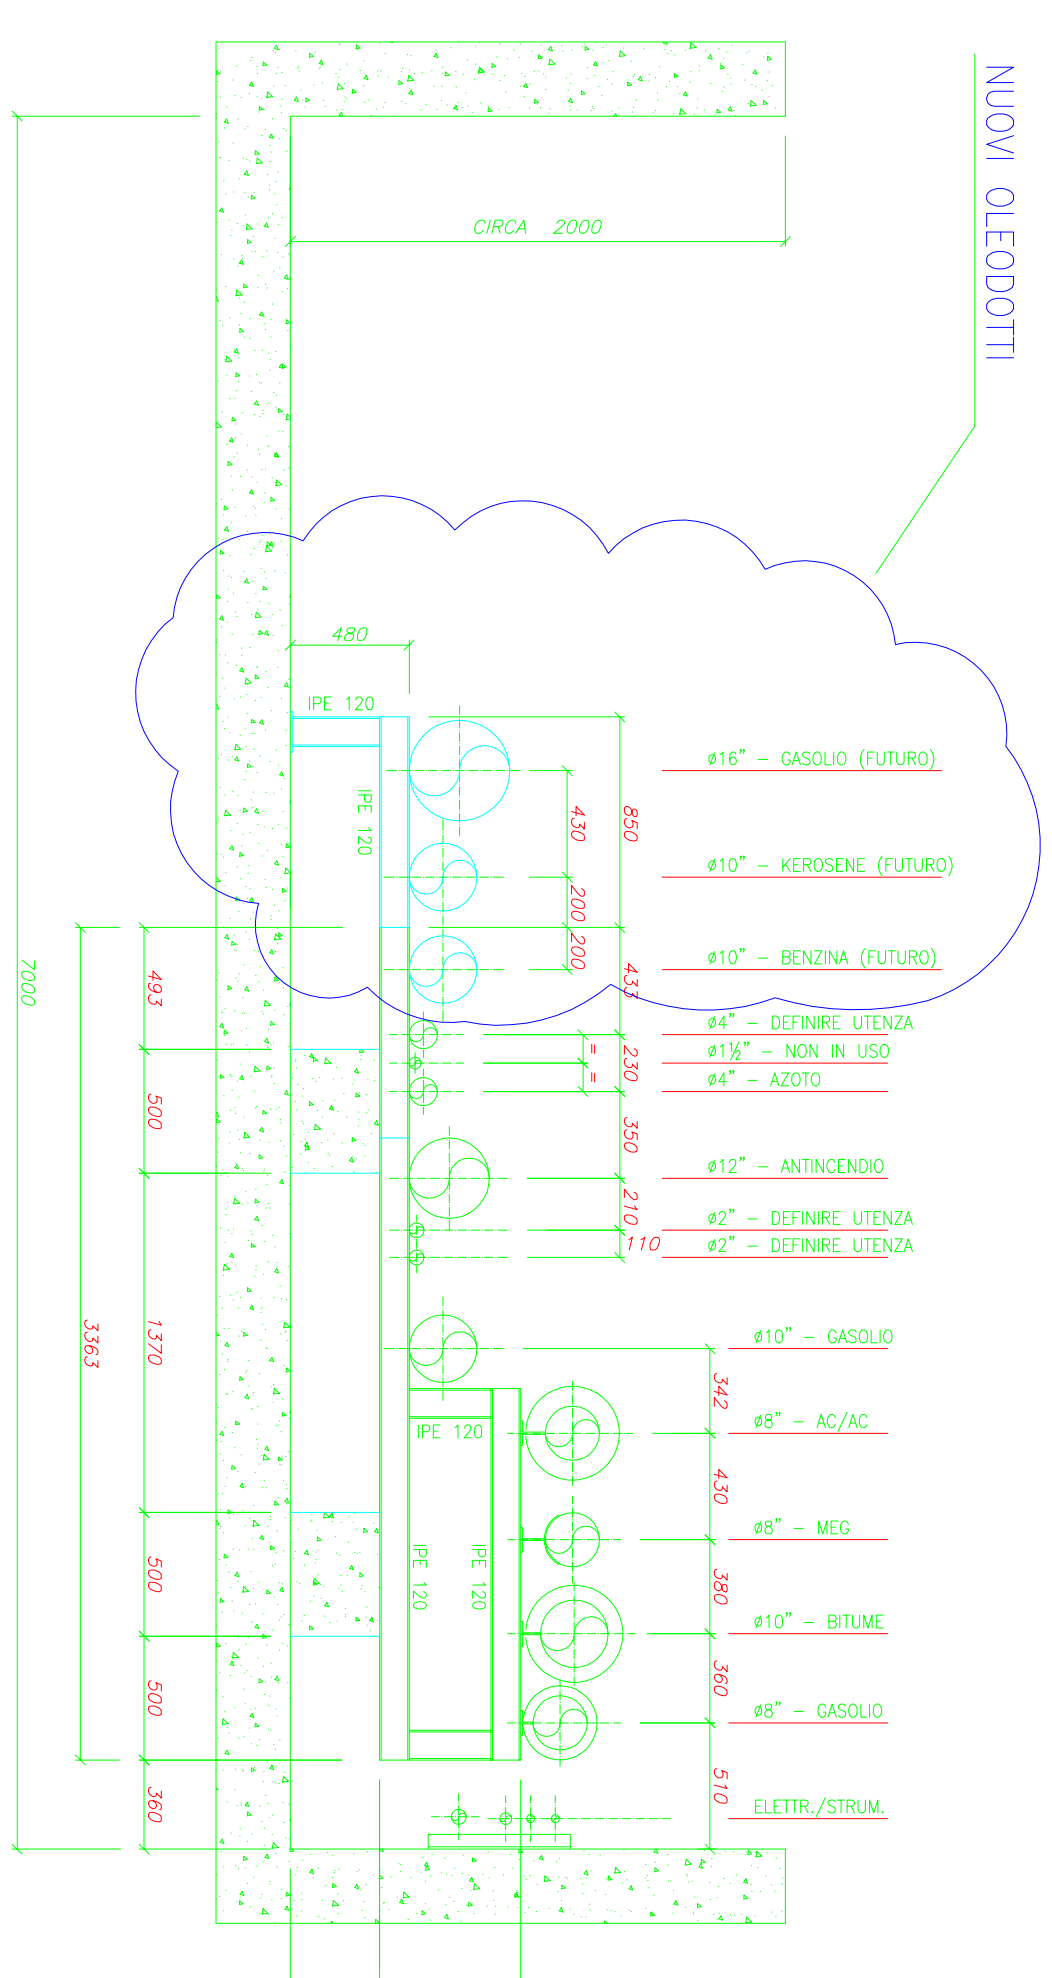

SEZIONE "A-A" TIPICA TRINCEA

DEPOSITO BITUME

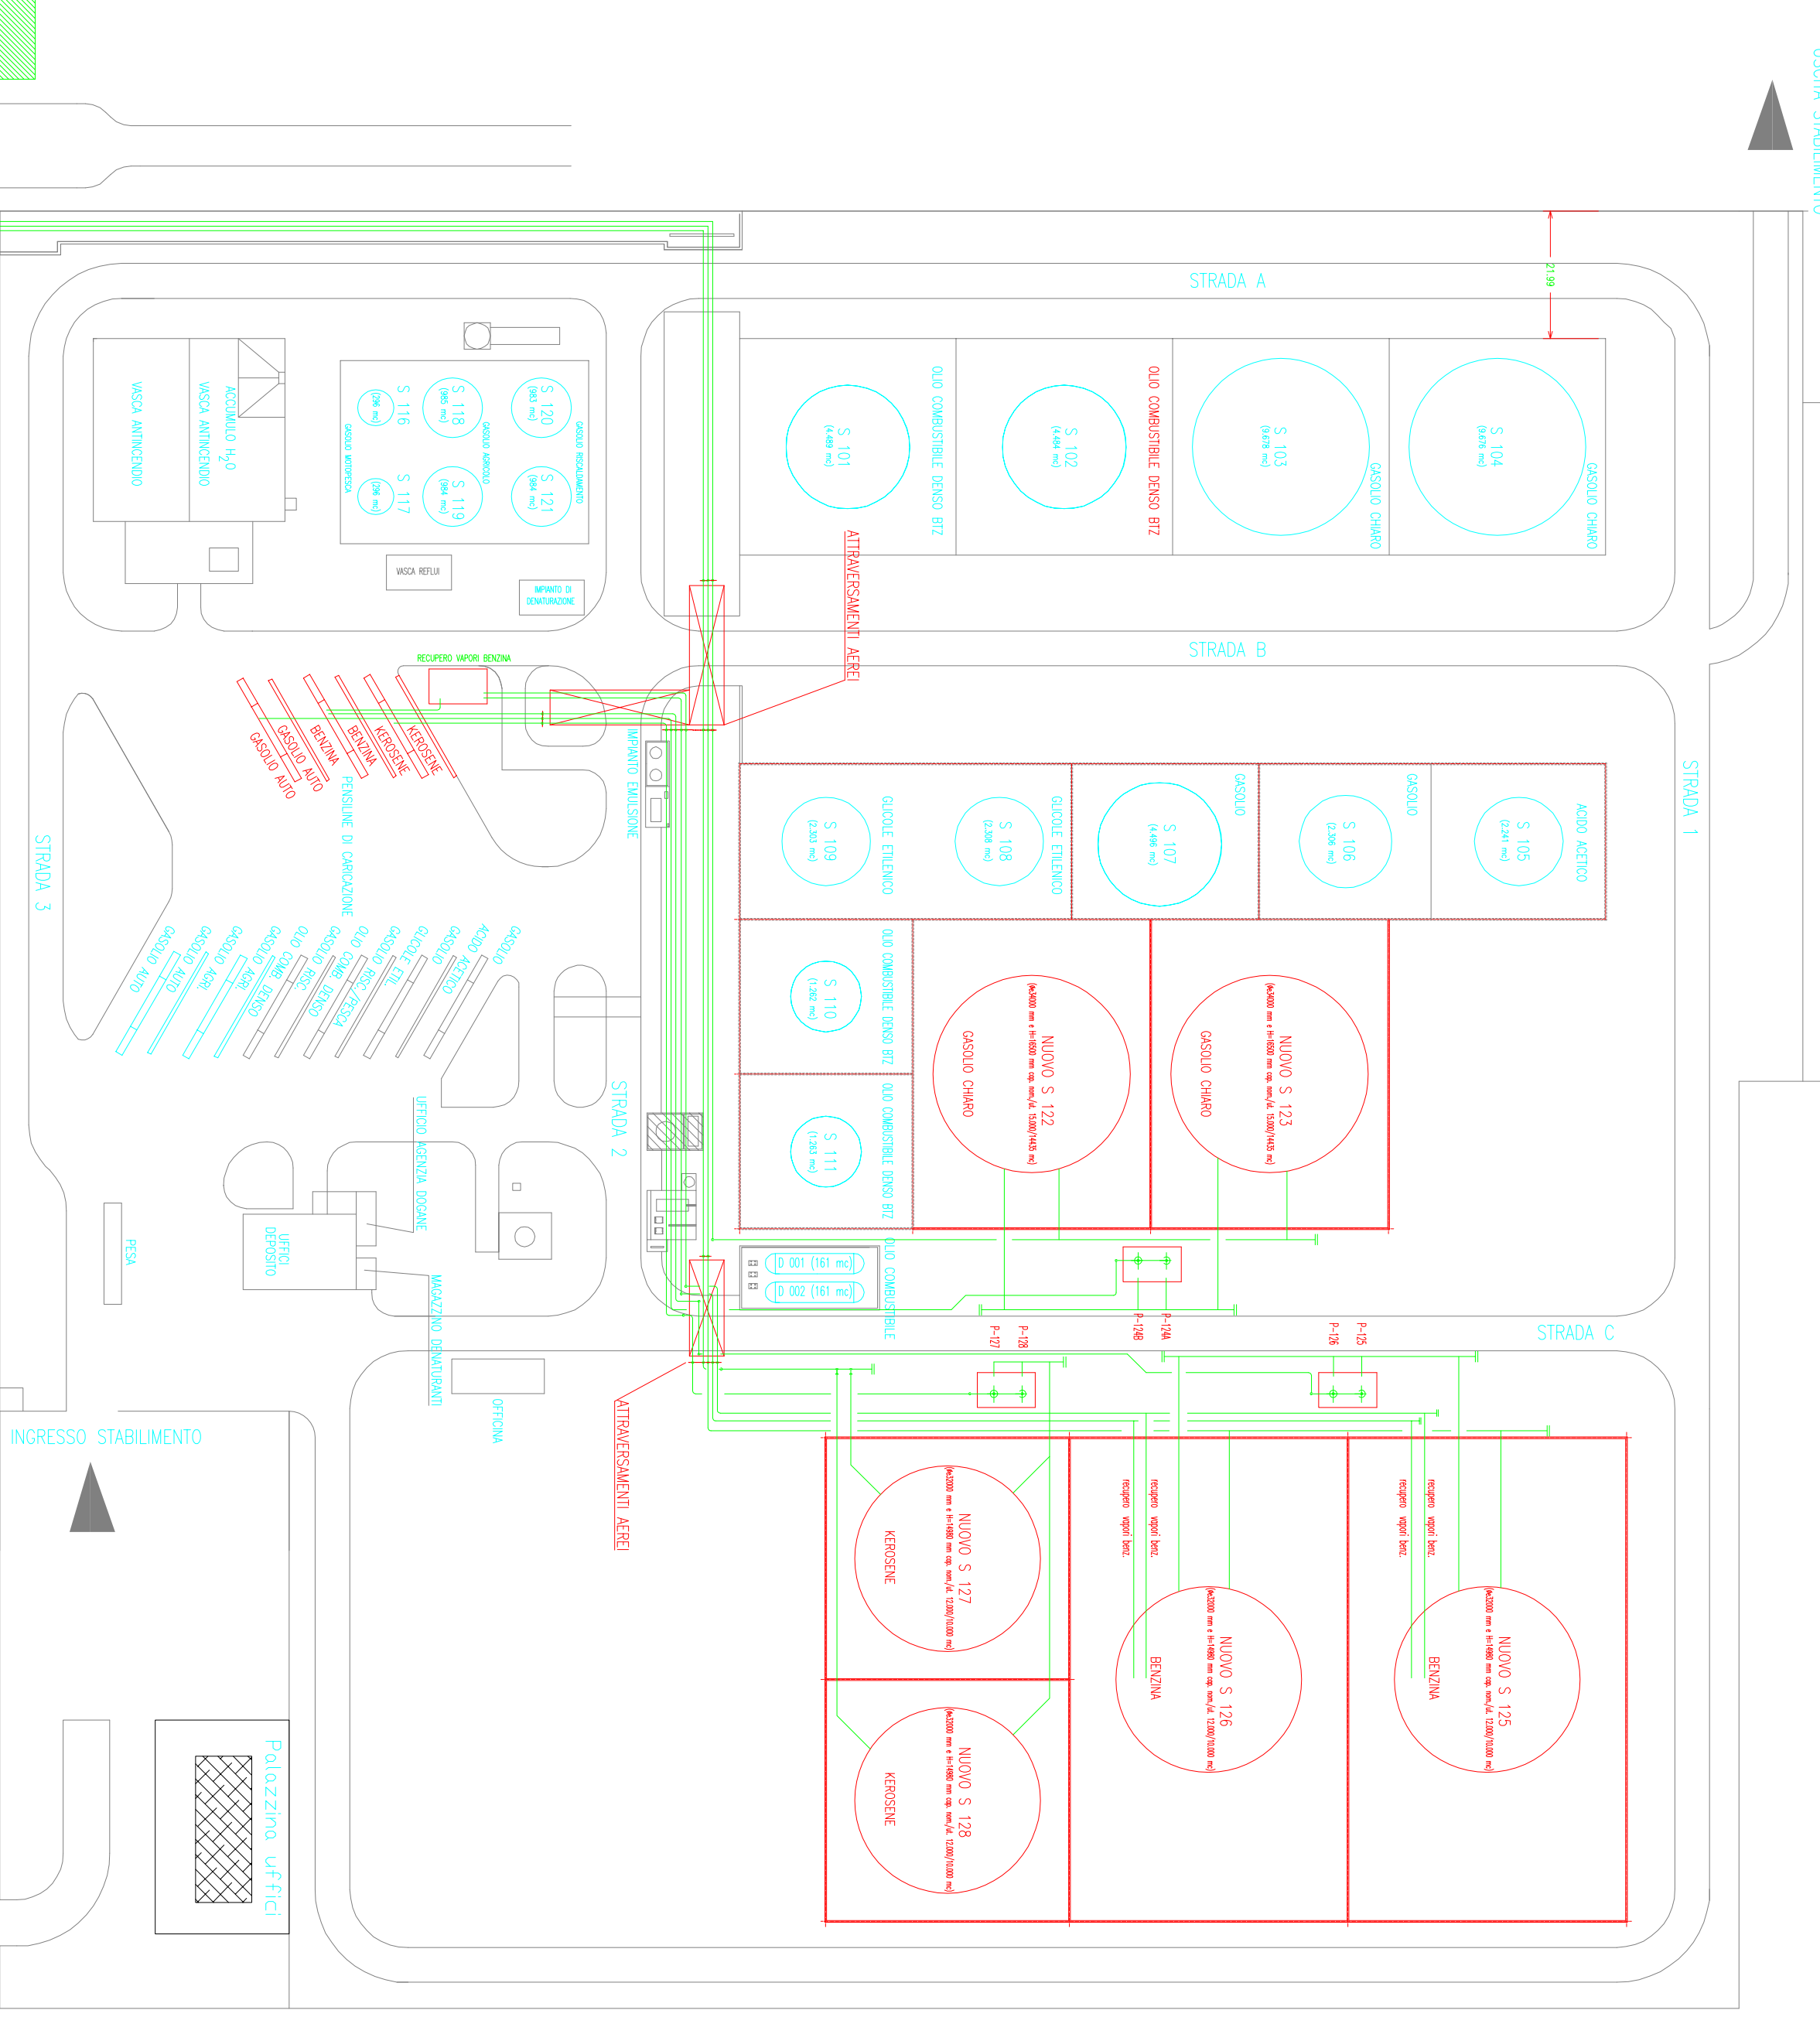

PROGETTO DI AMPLIAMENTO DEPOSITO COSTIERO DI SANTA GIUSTIA PER LA MOVIMENTAZIONE DI PRODOTTI PETROLIFERI

PROGETTO DEFINITIVO

ESABENGO  
PLANIMETRIA TRACCIATO  
OLEODOTTI

TAVOLA  
33  
(33-033-2014)

SCALE 1:1000  
DATA 07/11/2014

CONSORZIO  
**SIWI**  
Società a partecipazione  
paritetica

PROGETTAZIONE  
Ing. Andrea TOSI

**ORIONE INGEGNERI**  
Società a partecipazione  
paritetica  
P. 548 Dott. Ing. **Andreas Eder**  
Dott. **Stefano M. Schenone** A.B.S.