


LEGENDA

- NUOVI IMPIANTI
- AREE DI PROPRIETÀ ENEL PRODUZIONE
- AREA IN LOCAZIONE EDIPOWER
- NUOVO RIEMPIMENTO DI COSTA MORENA

NUOVO PROGETTO

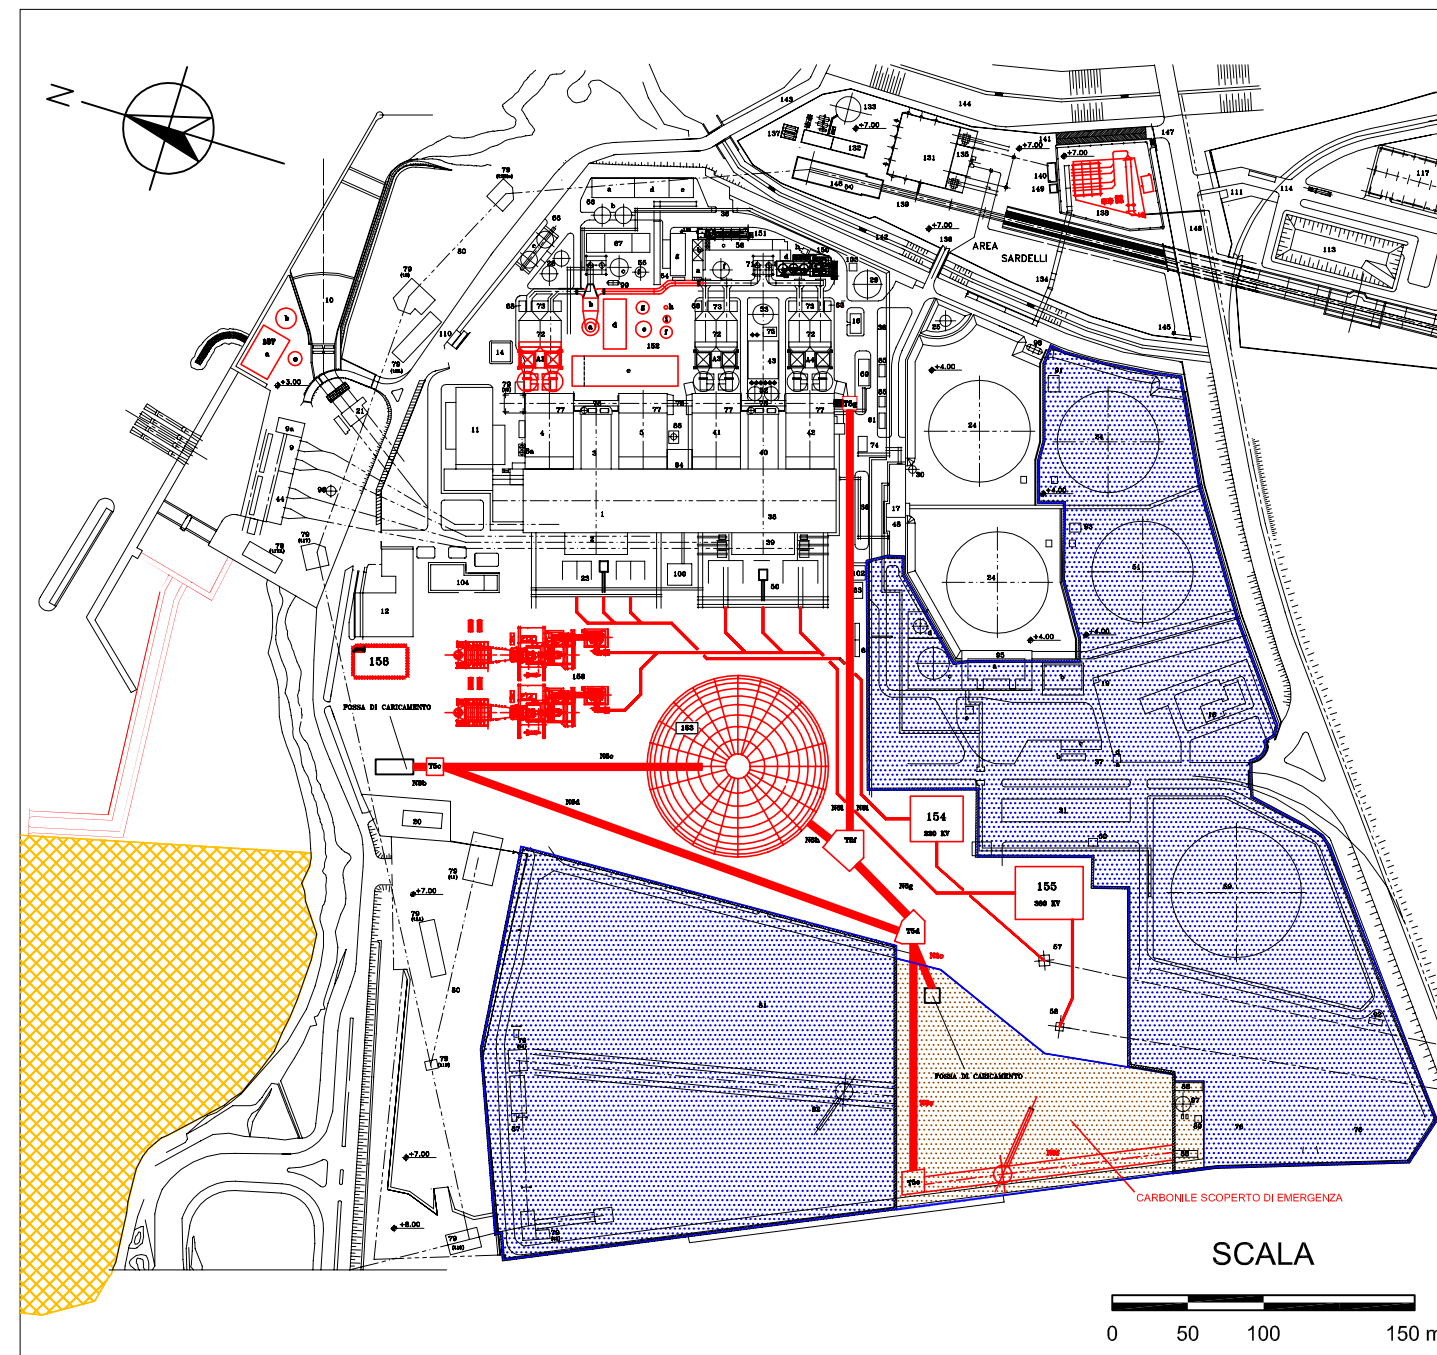

LEGENDA

- NUOVI IMPIANTI
- AREE DI PROPRIETÀ ENEL PRODUZIONE
- AREA IN LOCAZIONE EDIPOWER
- NUOVO RIEMPIMENTO DI COSTA MORENA

PROGETTO DICEMBRE 2003

FIGURA 1.4

REVISIONE PROGETTO E SIA
RELAZIONE TECNICO - AMBIENTALE
RIPOTENZIAMENTO DELLA CTE DI BRINDISI
CONFRONTO CON PROGETTO DICEMBRE 2003

PREPARATO PER
EDIPOWER S.p.A.
MILANO