

Doc. No. 03-558-H5 Rev. 0 - Novembre 2004

## DAPPOLONIA

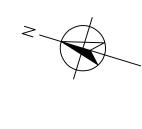

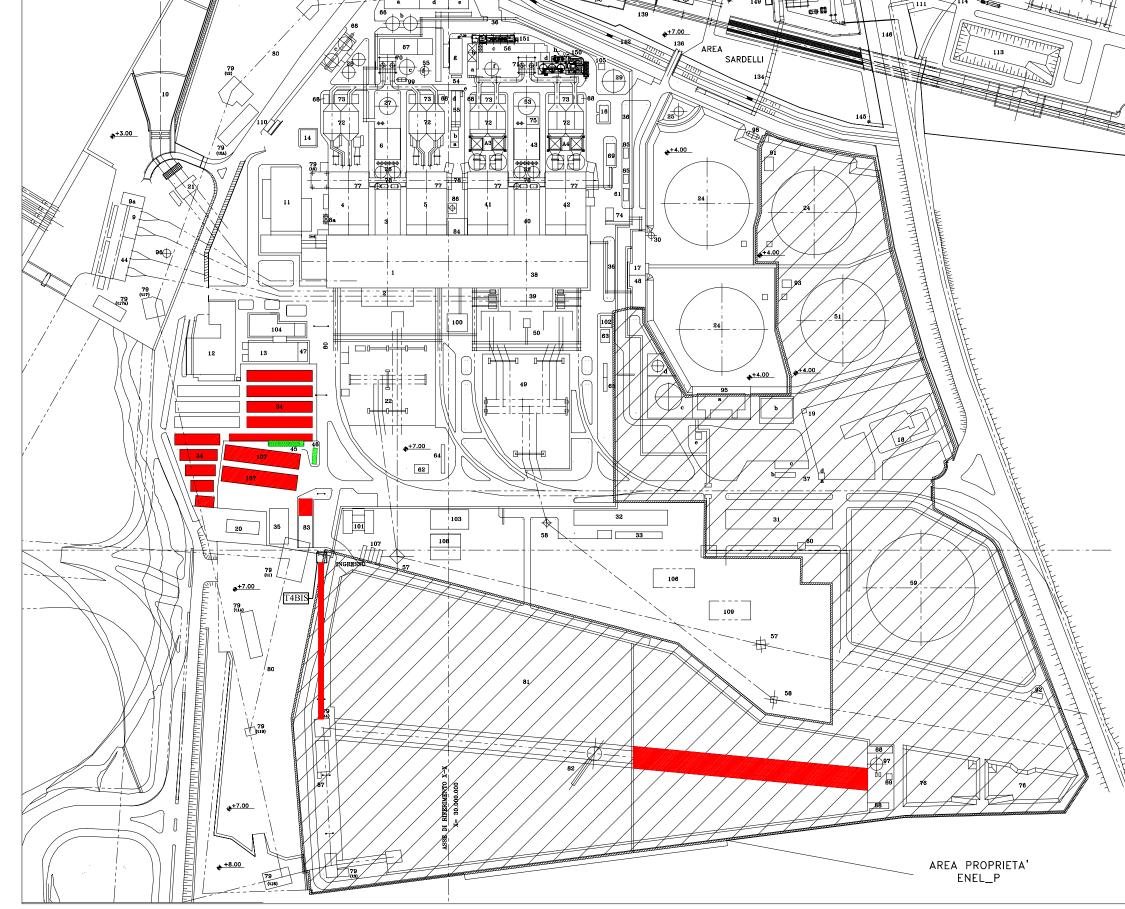

## LEGENDA

DEMOLIZIONI

34 PARCHEGGIO AUTOMEZZI

107 SPOGLIATOI DITTE

DA RILOCARE

45 AUTOCLAVI ANTINC. PARCHEGGIO

45 PREPARAZIONE CAMPIONI CARBONE

FIGURA 2.6

REVISIONE PROGETTO E SIA RELAZIONE TECNICO - AMBIENTALE RIPOTENZIAMENTO DELLA CTE DI BRINDISI DEMOLIZIONI E MODIFICHE

PREPARATO PER

EDIPOWER S.p.A. MILANO

**RIFERIMENTO** 

EDIPOWER, NOVEMBRE 2004, CENTRALE DI BRINDISI NORD, ADEGUAMENTO AMBIENTALE NUOVO CICLO COMBINATO 400MW DEMOLIZIONI E MODIFICHE, PLANIMETRIA GENERALE Dis. No. ISTCTM0030, Rev.0, SCALA 1:1000

